



課長	係長	測量士	係

(分筆前)
 確定面積平面図 $S = \frac{1}{500}$


ブロック番号 紫原 36 号

新地名 町 丁目
 年 月 日

22	35	44
20	37	41

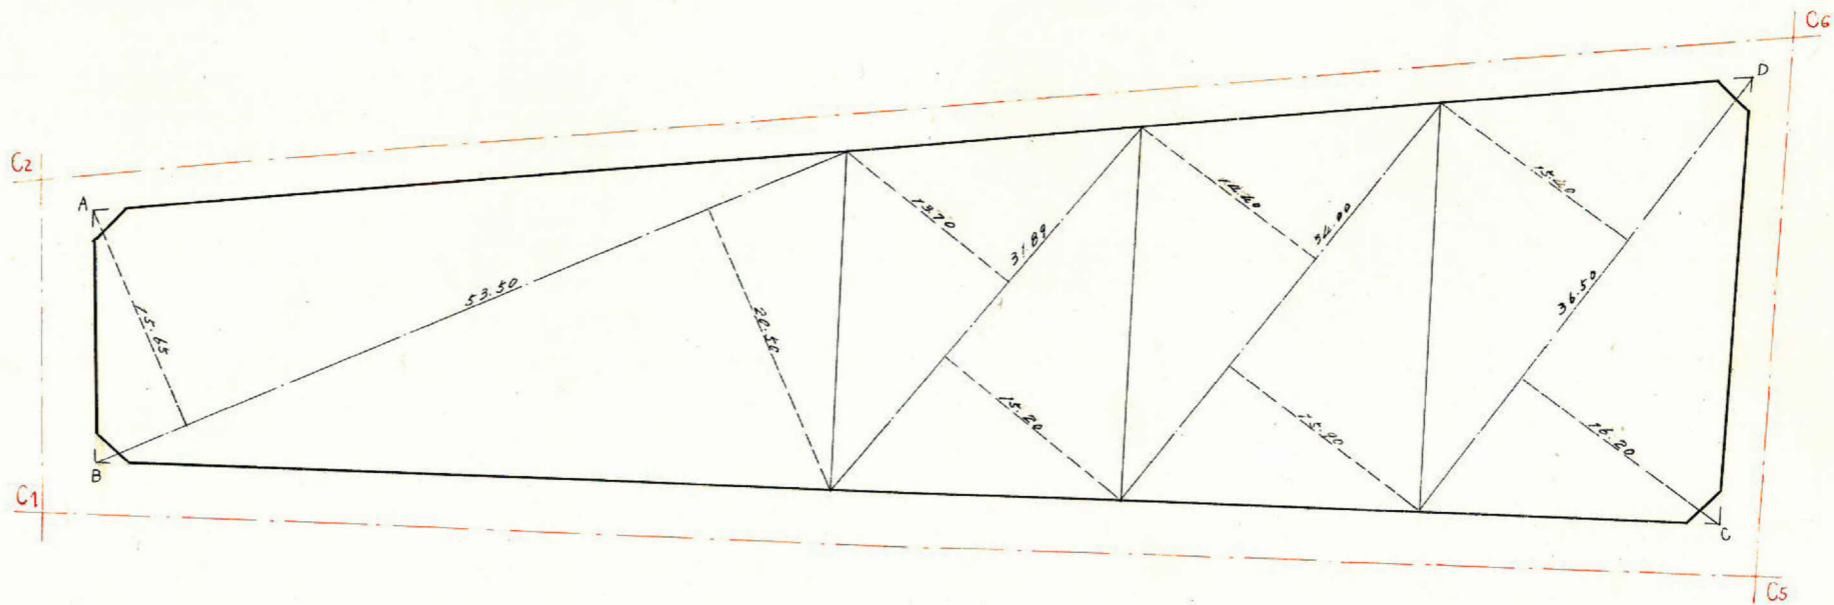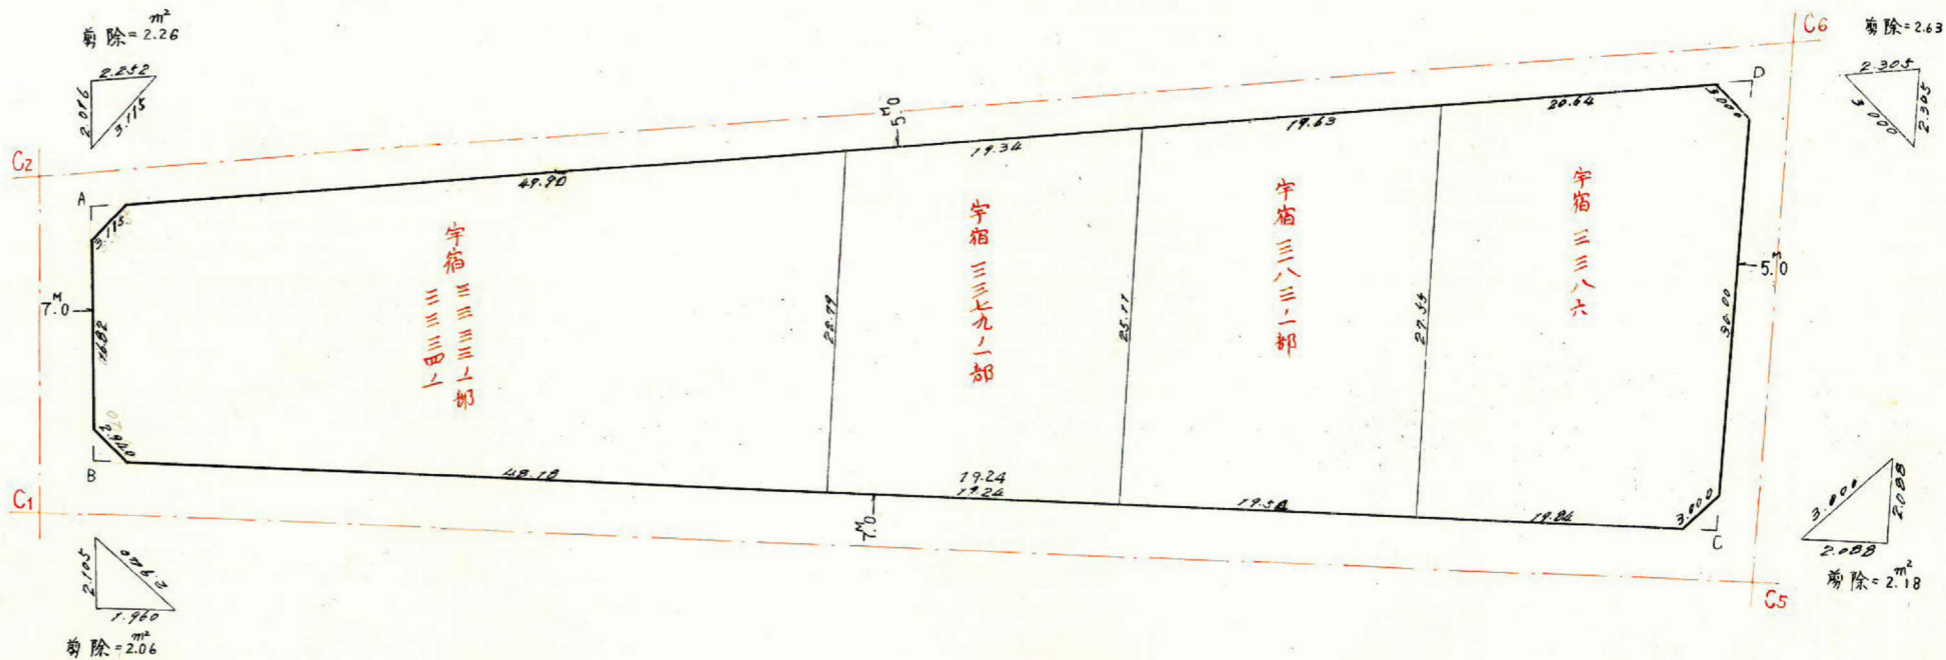

この図面等は、土地区画整理事業に関する参考資料として提供しています。
 ○図面等は換地処分時のものであり、現在の状況とは異なる場合があります。
 ○図面等によって、境界等が確定されるものではありません。

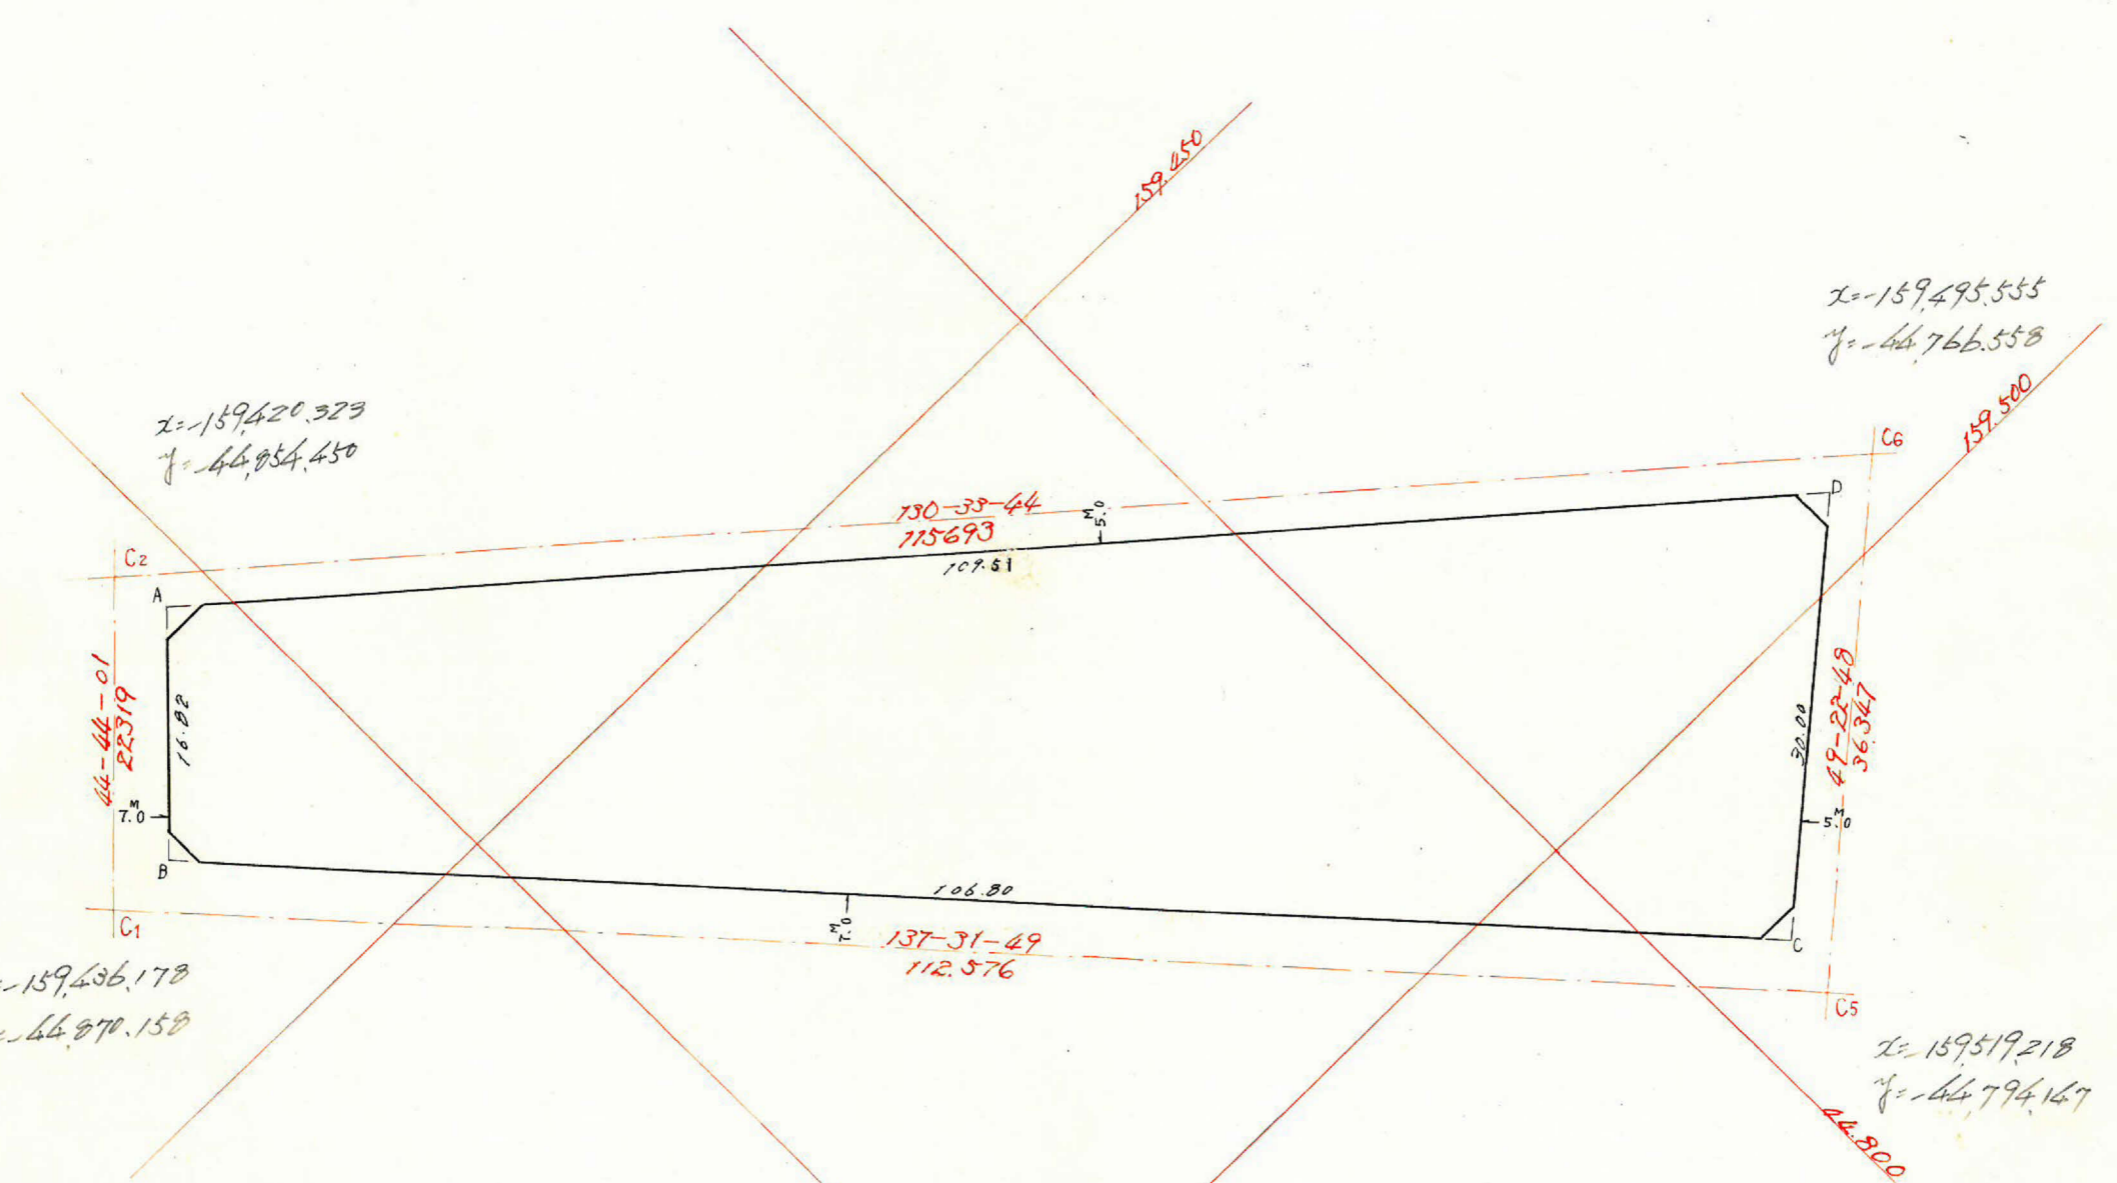

画地面積	M ²	.
曲線部面積	2,519.63	.
剪除面積	9.13	.
割込面積	2,510.50	.

この図面等は、土地区画整理事業に関する参考資料として提供しています。
 ○図面等は換地処分時のものであり、現在の状況とは異なる場合があります。
 ○図面等によって、境界等が確定されるものではありません。