
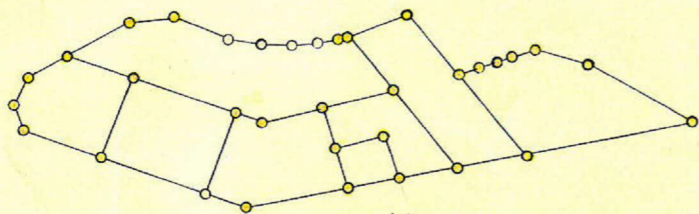
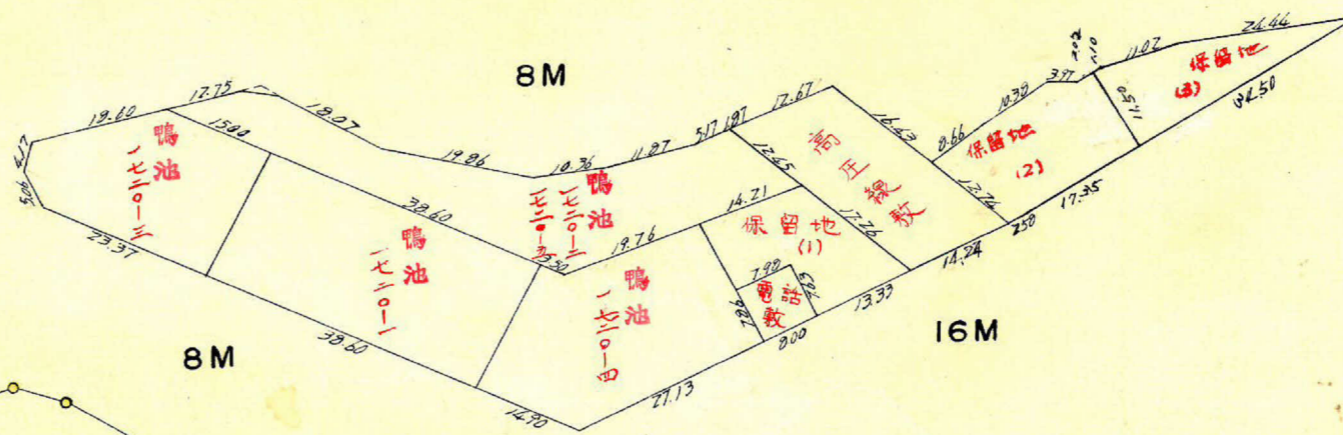
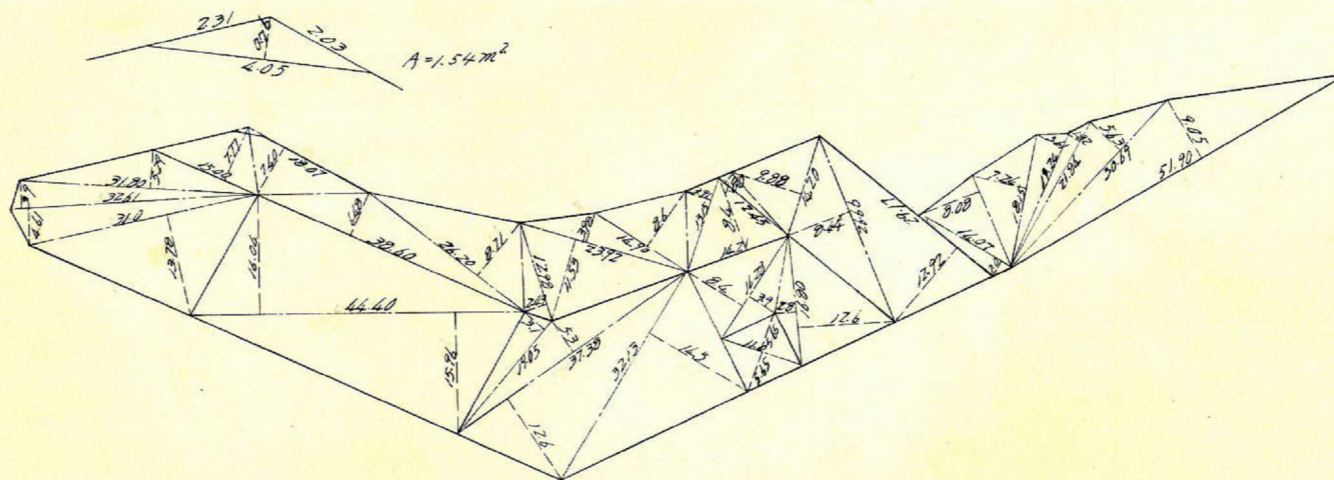


課	長	係	長	測量士	係

(分 筆 前)
 確定面積平面図 $S = \frac{1}{1000}$


ブロック番号 紫原 113 号

新地名 町 丁目
 年 月 日

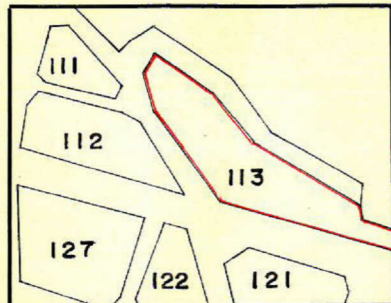

杭 29
 ドット 8

この図面等は、土地区画整理事業に関する参考資料として提供しています。
 ○図面等は換地処分時のものであり、現在の状況とは異なる場合があります。
 ○図面等によって、境界等が確定されるものではありません。

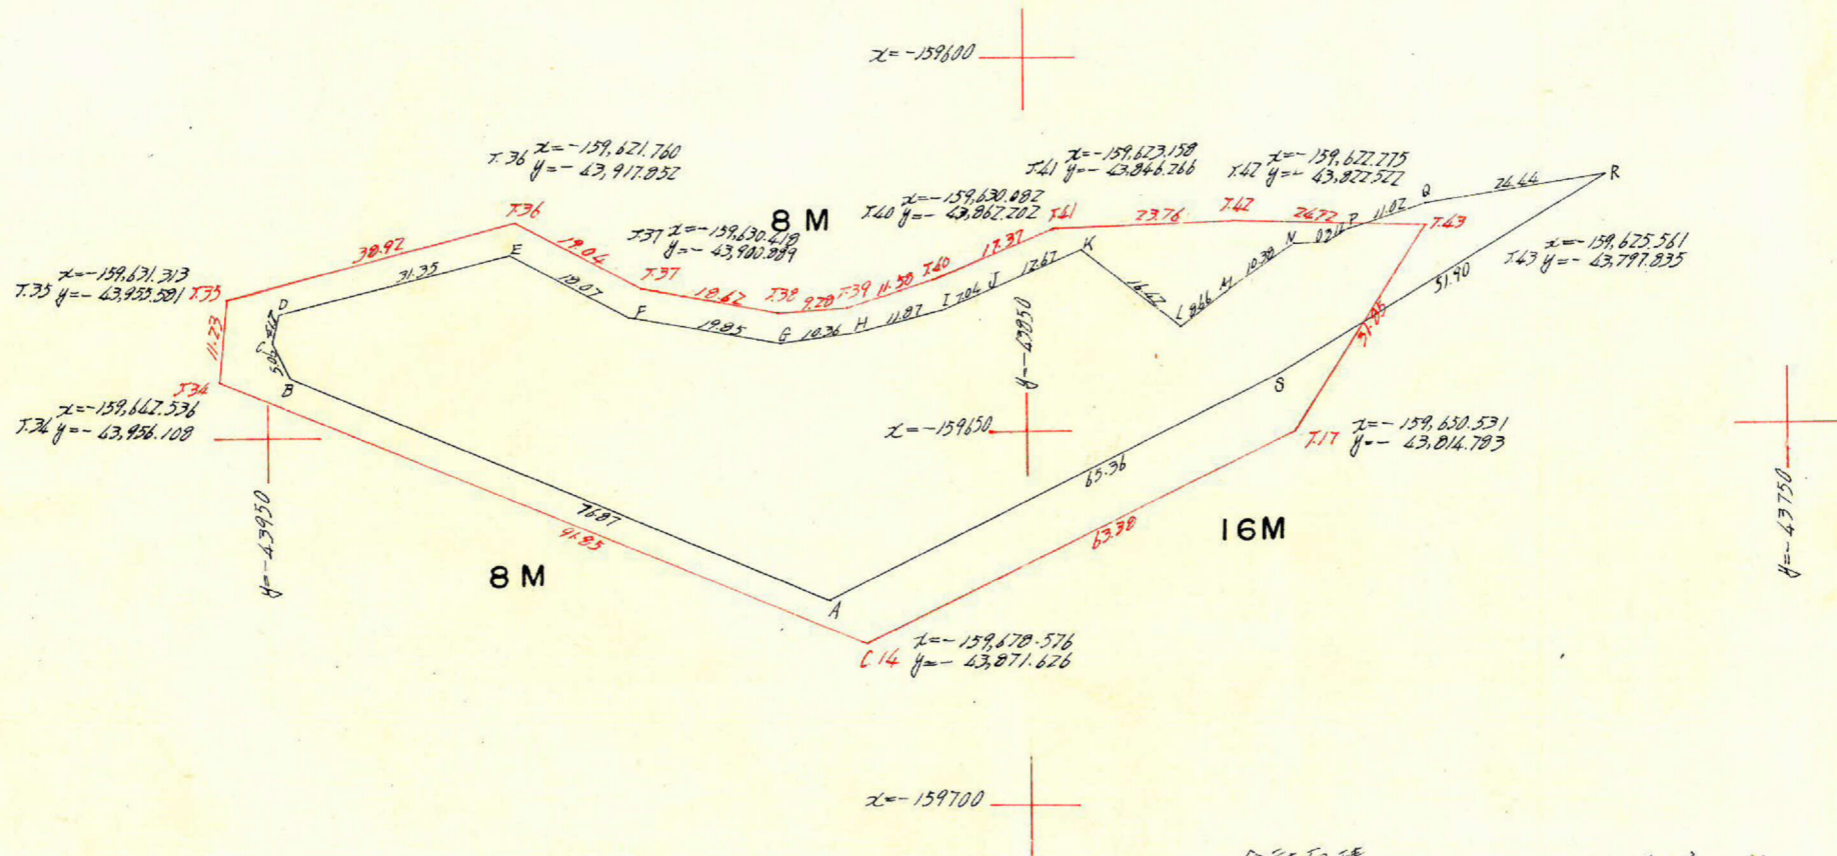

合計面積 3664.61 m²
 削除 " 1.54 m²
 計0.17 " 3662.87 m²

この図面等は、土地区画整理事業に関する参考資料として提供しています。
 ○図面等は換地処分時のものであり、現在の状況とは異なる場合があります。
 ○図面等によって、境界等が確定されるものではありません。