


この図面等は、土地区画整理事業に関する参考資料として提供しています。  
 ○図面等は換地処分時のものであり、現在の状況とは異なる場合があります。  
 ○図面等によって、境界等が確定されるものではありません。

# (分 筆 前)


## 確定面積平面図 $S = \frac{1}{500}$

ブロック番号 紫原 **90** 号

新地名 町 丁目  
 年 月 日

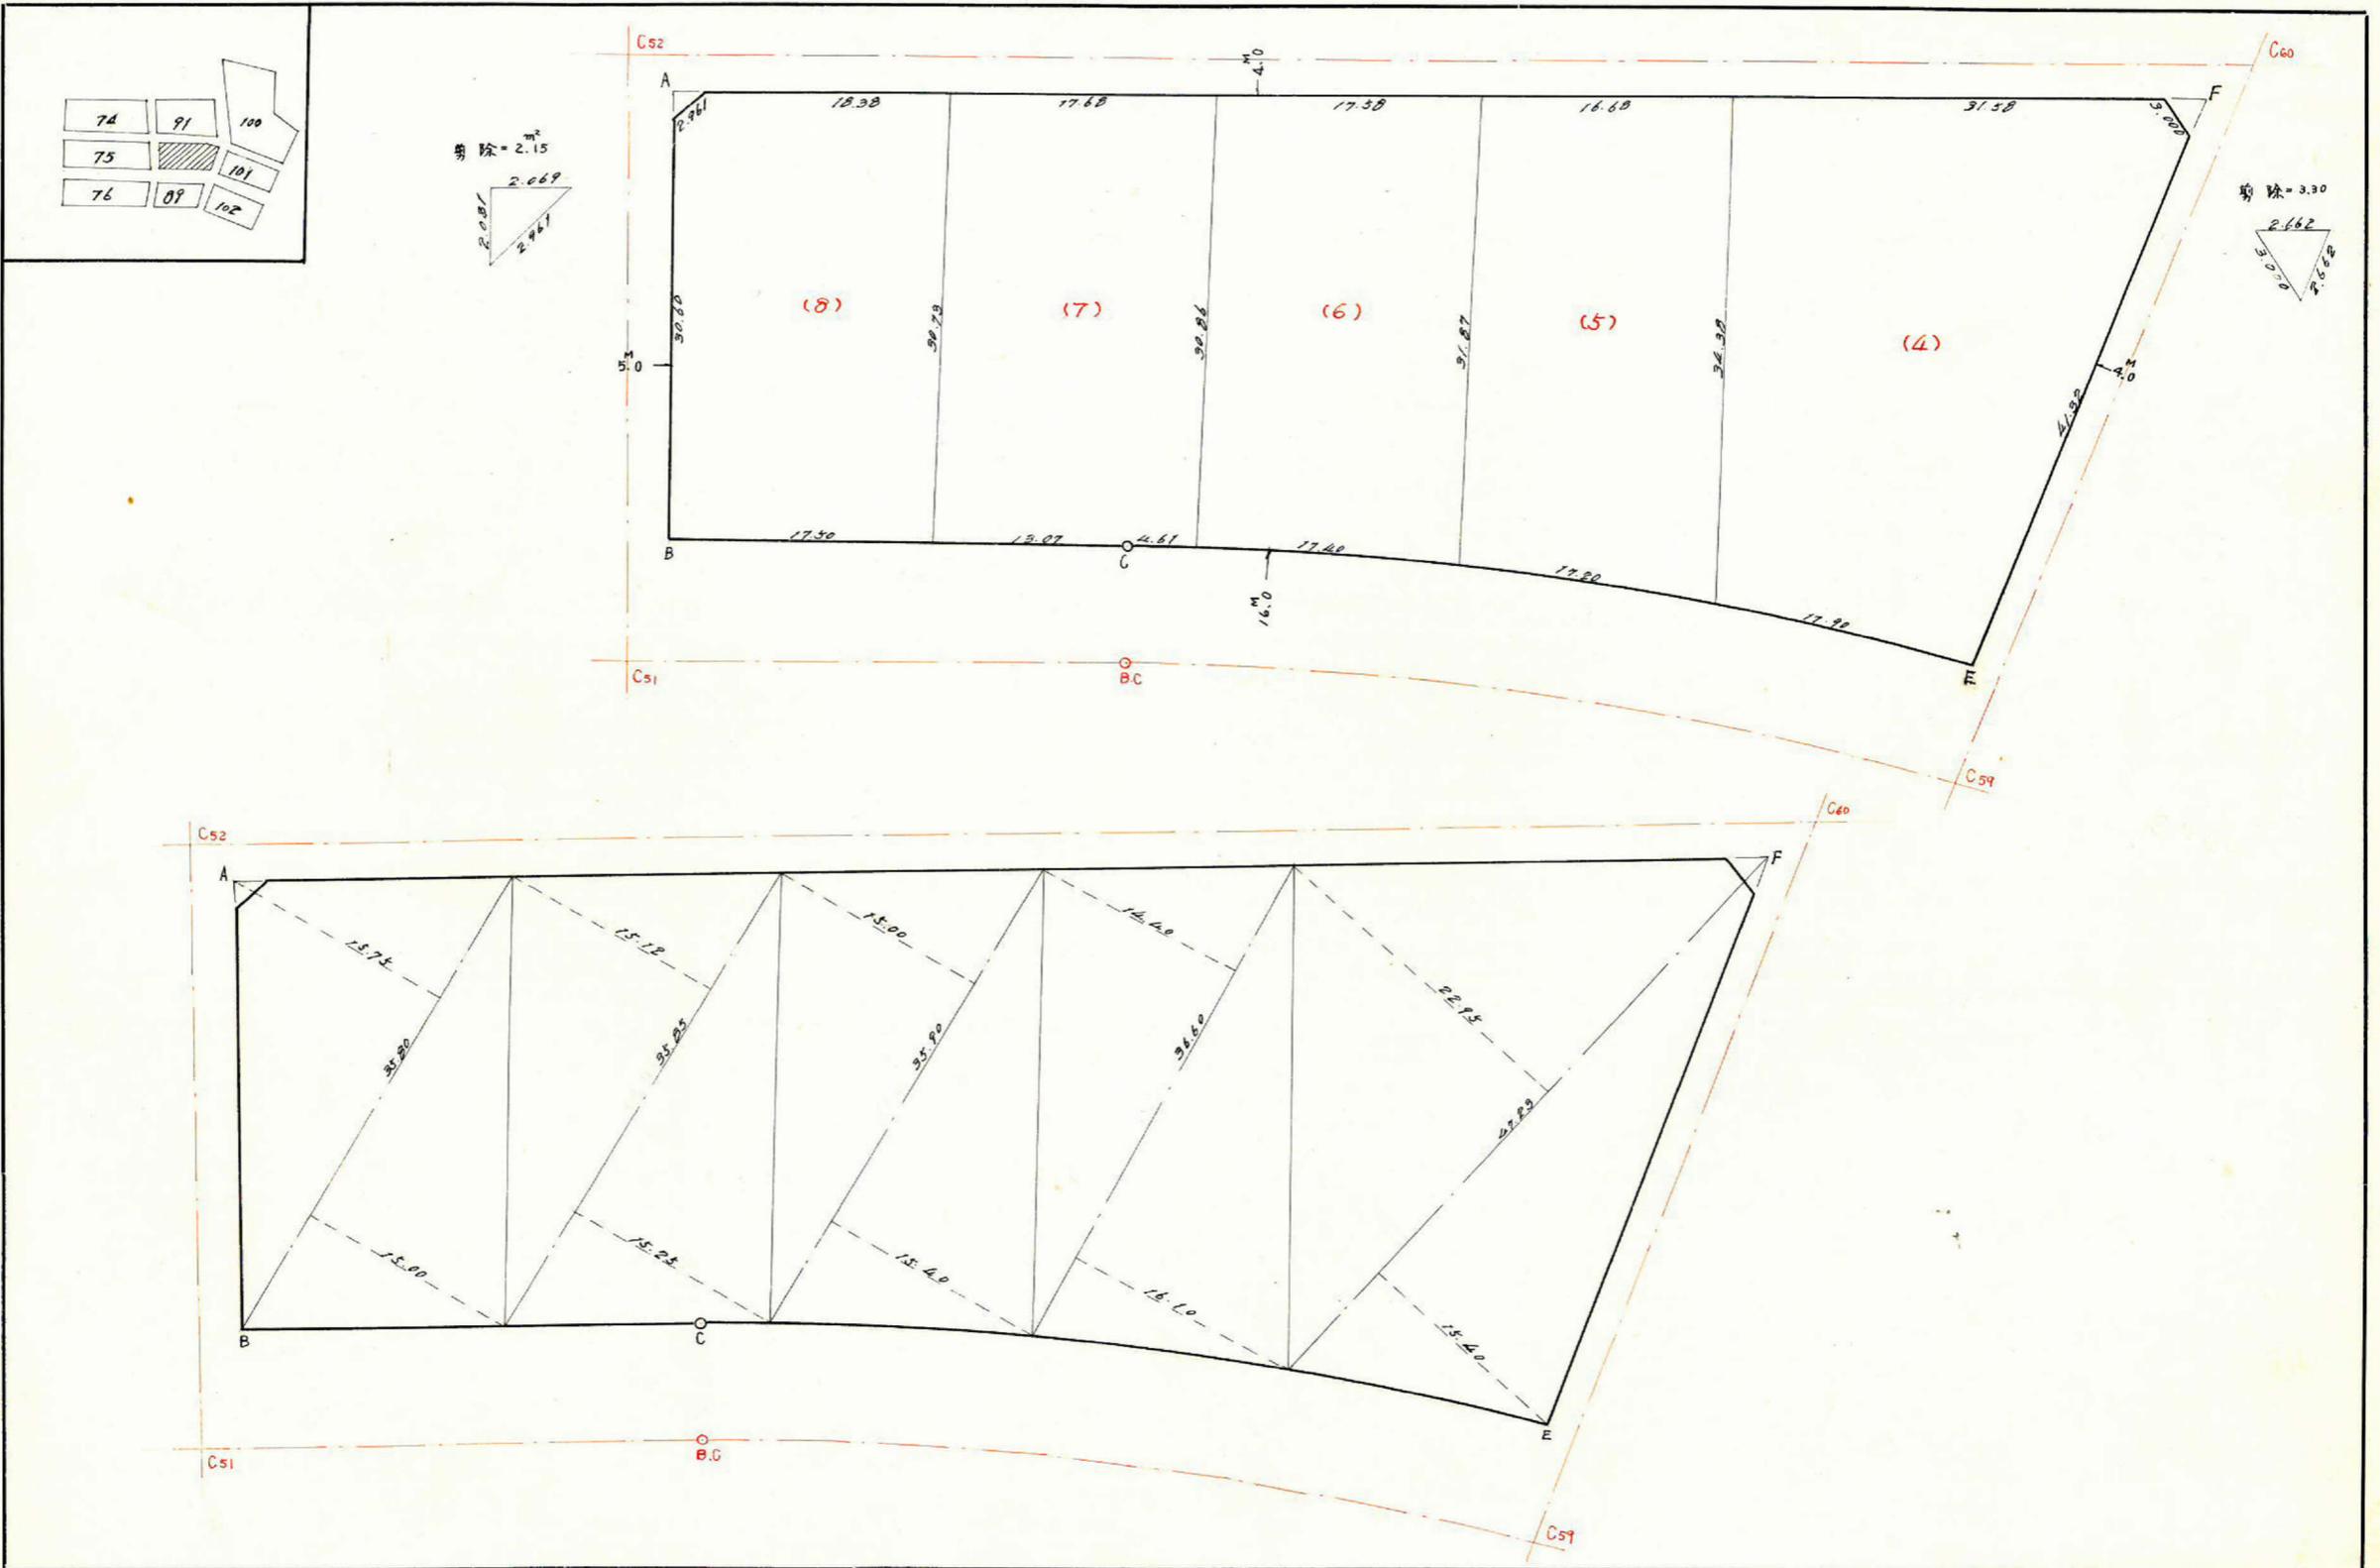

この図面等は、土地区画整理事業に関する参考資料として提供しています。  
 ○図面等は換地処分時のものであり、現在の状況とは異なる場合があります。  
 ○図面等によって、境界等が確定されるものではありません。

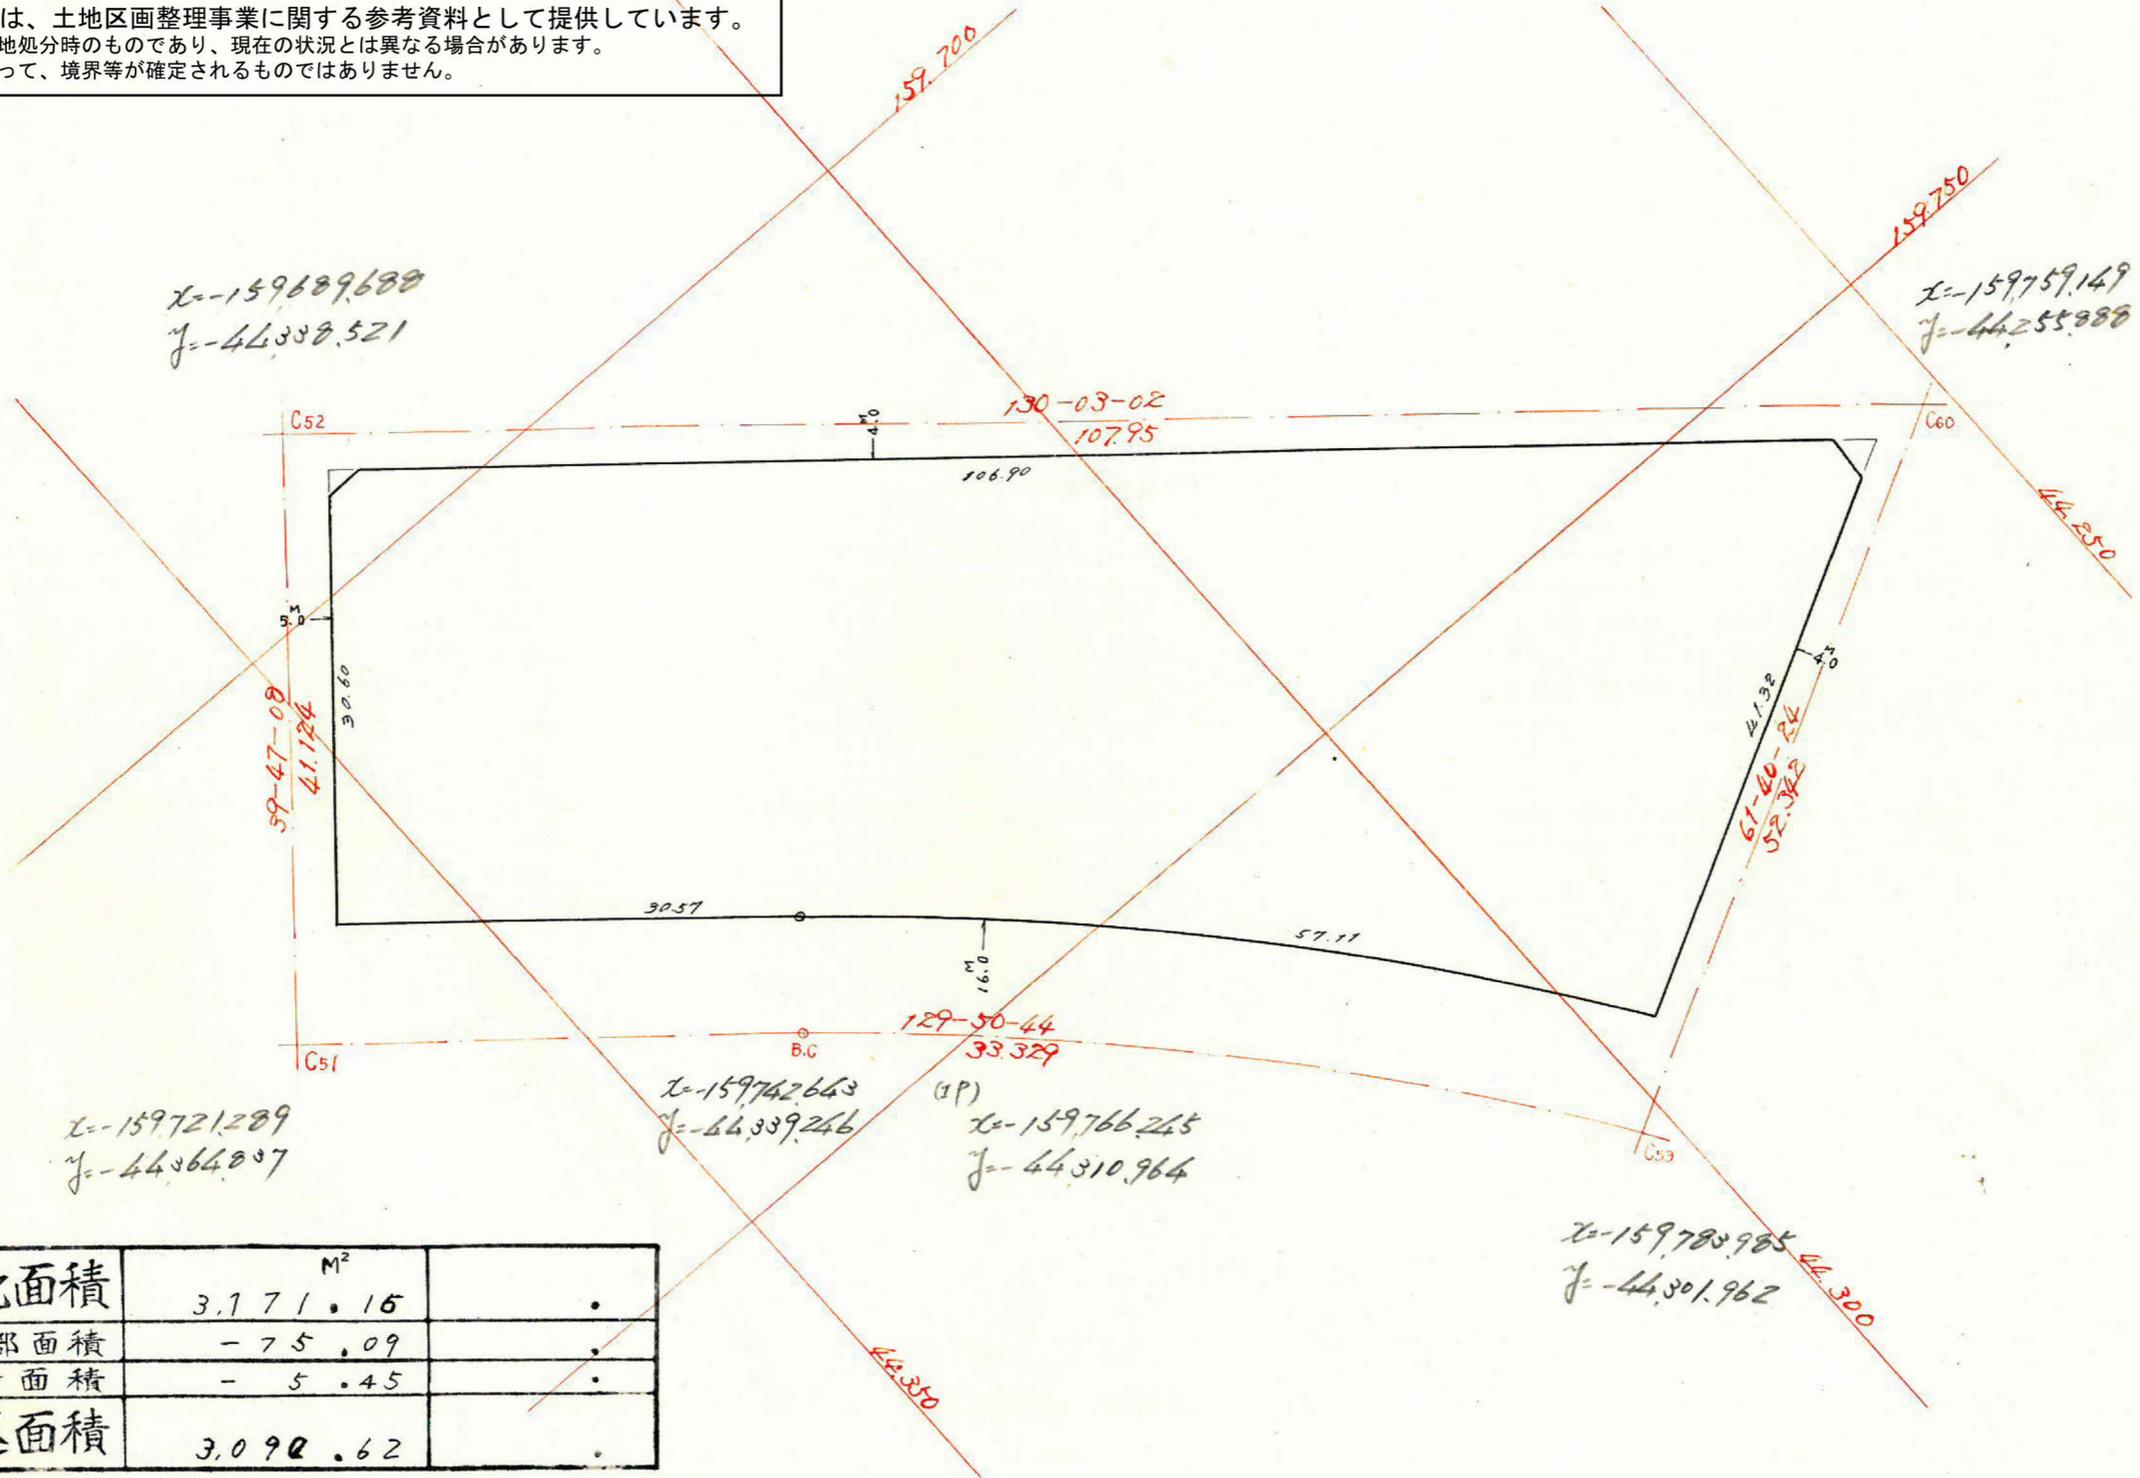

X=-159689.688  
Y=-44338.521

X=-159759.149  
Y=-44255.988

X=-159721.289  
Y=-44364.807

X=-159742.643  
Y=-44339.246

(1P)  
X=-159766.245  
Y=-44310.964

X=-159780.985  
Y=-44301.962

画地面積	M <sup>2</sup>	
