

課長	係長	測量士	係
----	----	-----	---

(分筆前)



確定面積平面図 $S = \frac{1}{500}$

ブロック番号 紫原

91 号

新地名 町 丁目
年 月 日

この図面等は、土地区画整理事業に関する参考資料として提供しています。
 ○図面等は換地処分時のものであり、現在の状況とは異なる場合があります。
 ○図面等によって、境界等が確定されるものではありません。

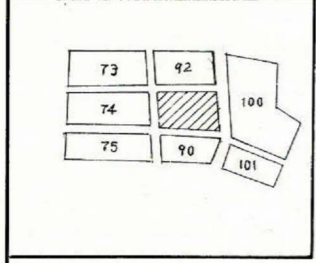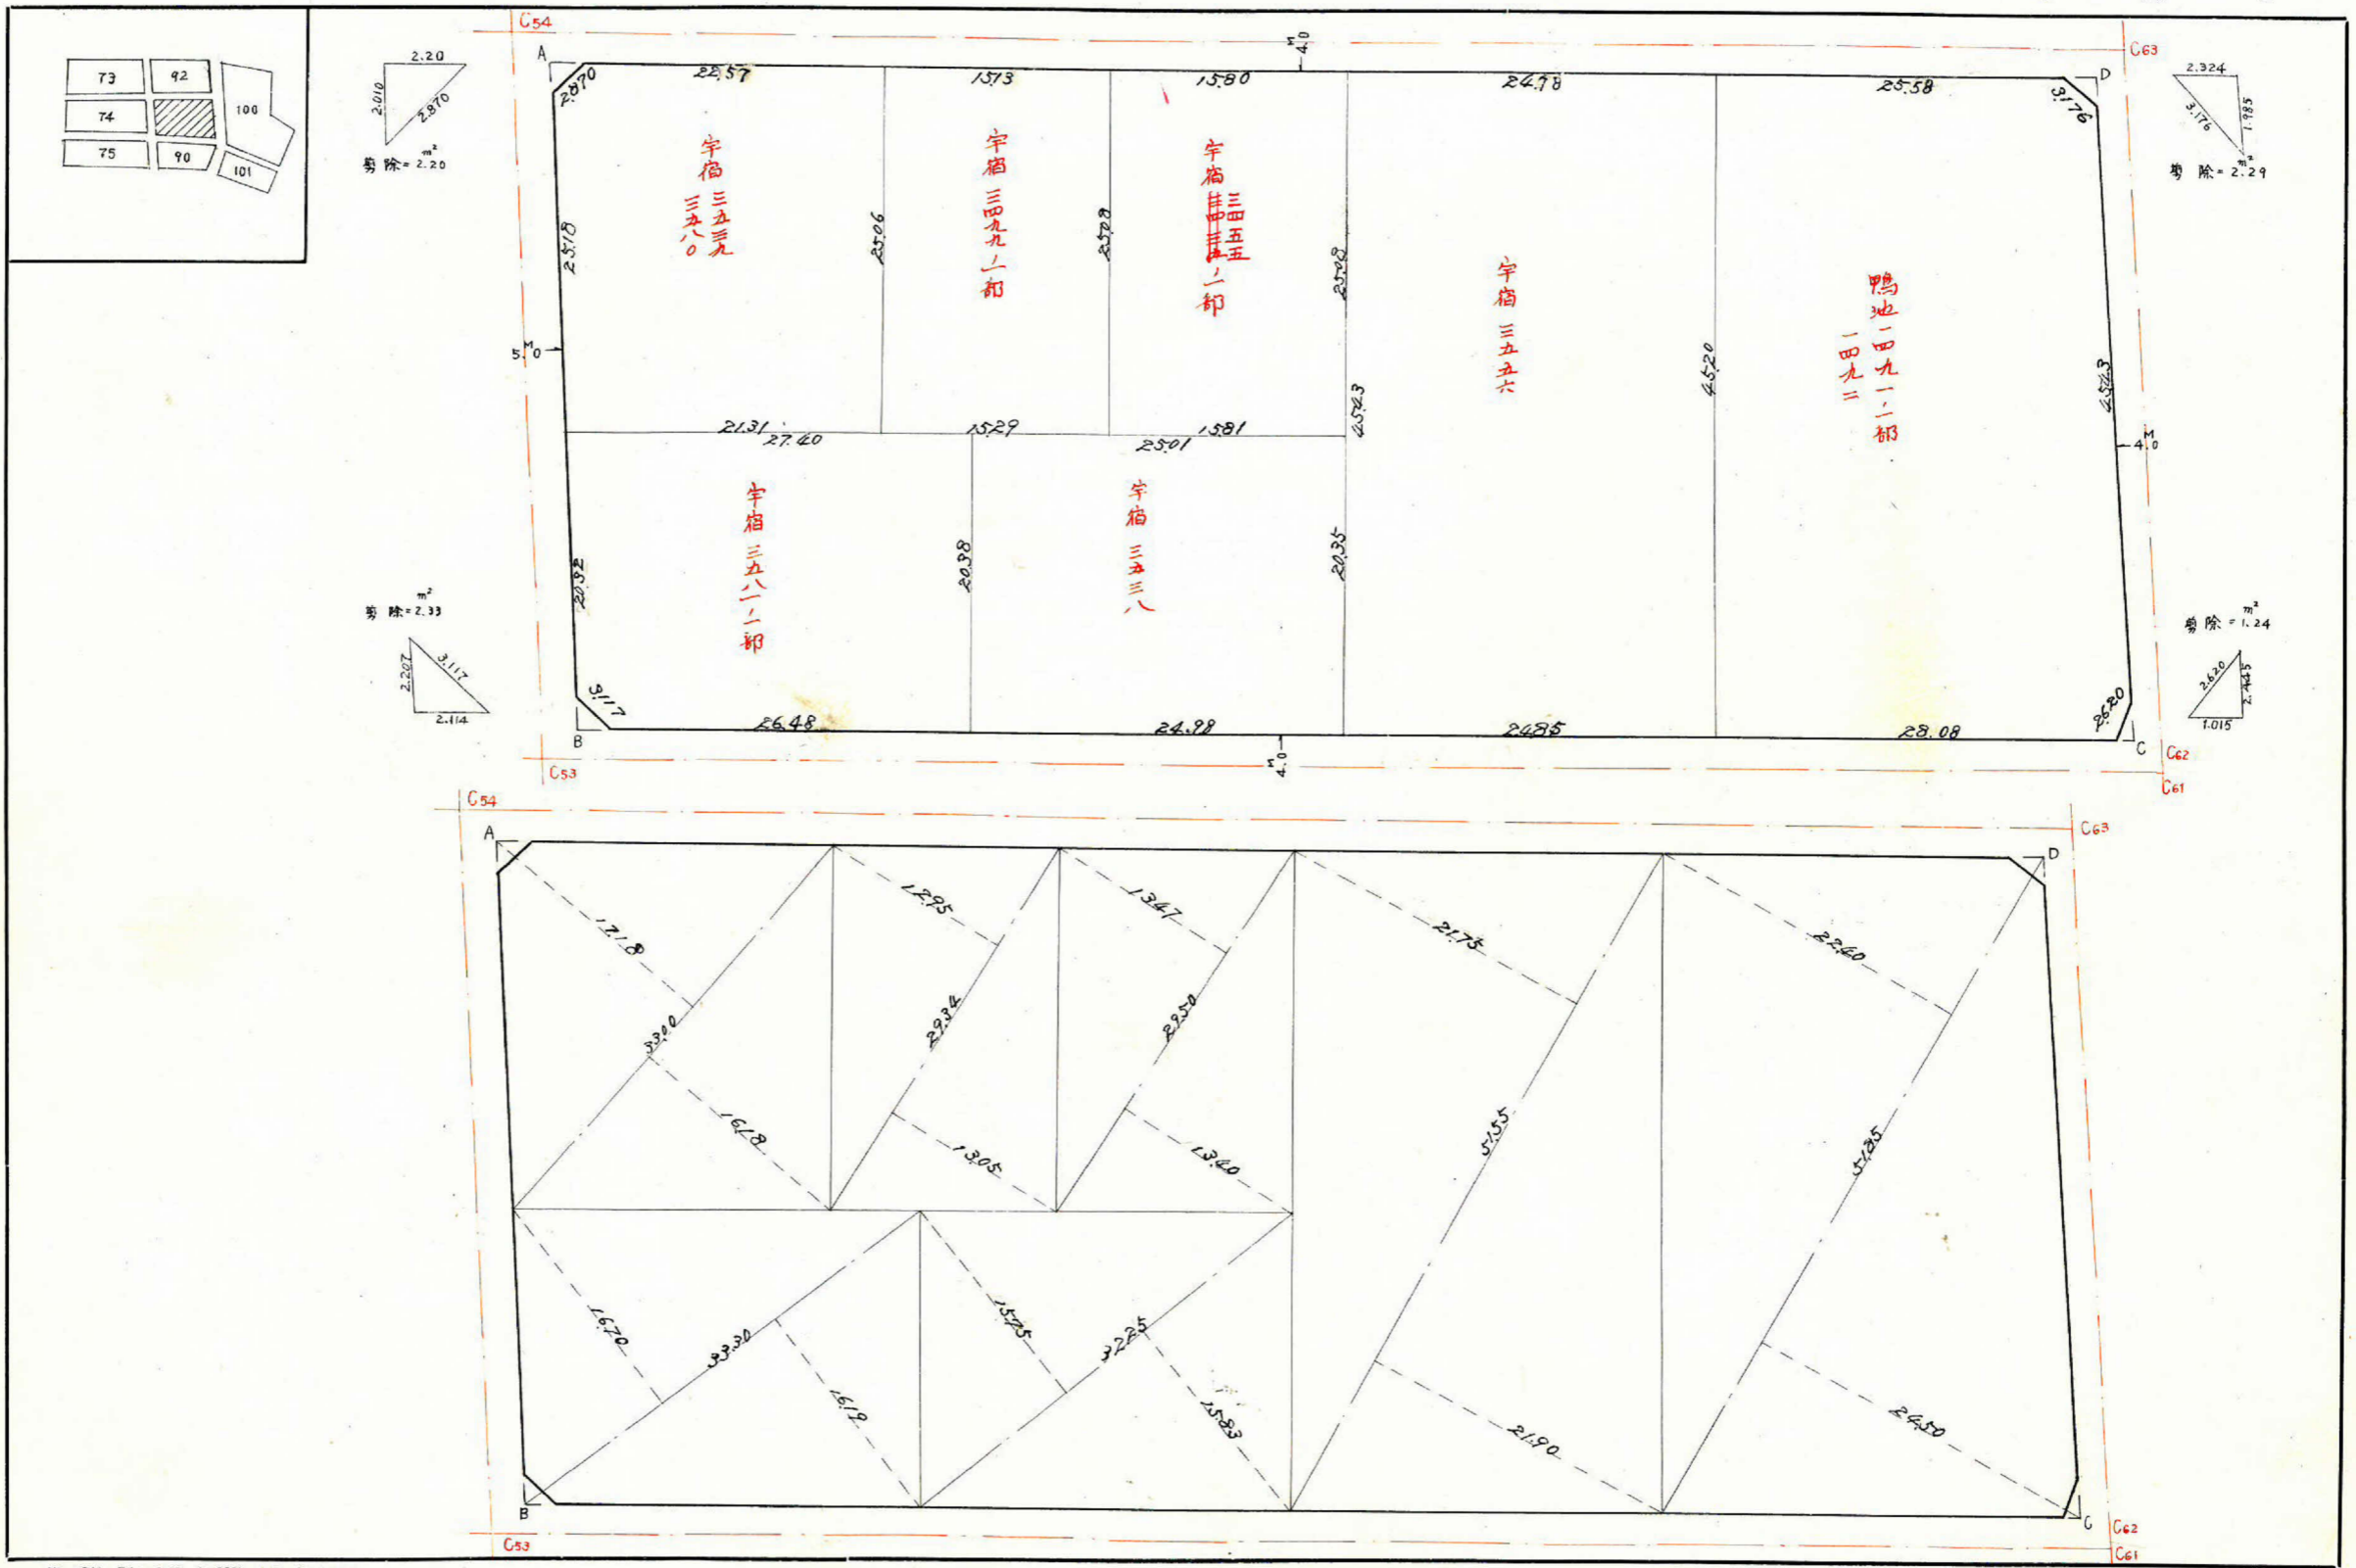

画地面積	4,725.96	M ²	.
曲線部面積	.		.
剪除面積	8.06		.
割込面積	4,717.90		.

この図面等は、土地区画整理事業に関する参考資料として提供しています。
 ○図面等は換地処分時のものであり、現在の状況とは異なる場合があります。
 ○図面等によって、境界等が確定されるものではありません。

$x = -159,645.536$
 $y = -44,305.005$

$x = -159,715.218$
 $y = -44,277.061$

$x = -159,685.261$
 $y = -44,334.935$

$x = -159,755.190$
 $y = -44,251.852$

$x = -159,754.821$
 $y = -44,251.082$

