


課長	係長	測量士	係

(分筆前)  
 確定面積平面図  $S = \frac{1}{500}$


ブロック番号 紫原 92 号

新地名 町 丁目  
 年 月 日


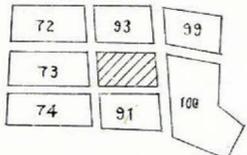


この図面等は、土地区画整理事業に関する参考資料として提供しています。  
 ○図面等は換地処分時のものであり、現在の状況とは異なる場合があります。  
 ○図面等によって、境界等が確定されるものではありません。

剪除 = 2.03 <sup>m<sup>2</sup></sup>

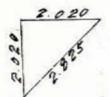

剪除 = 2.16 <sup>m<sup>2</sup></sup>

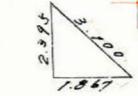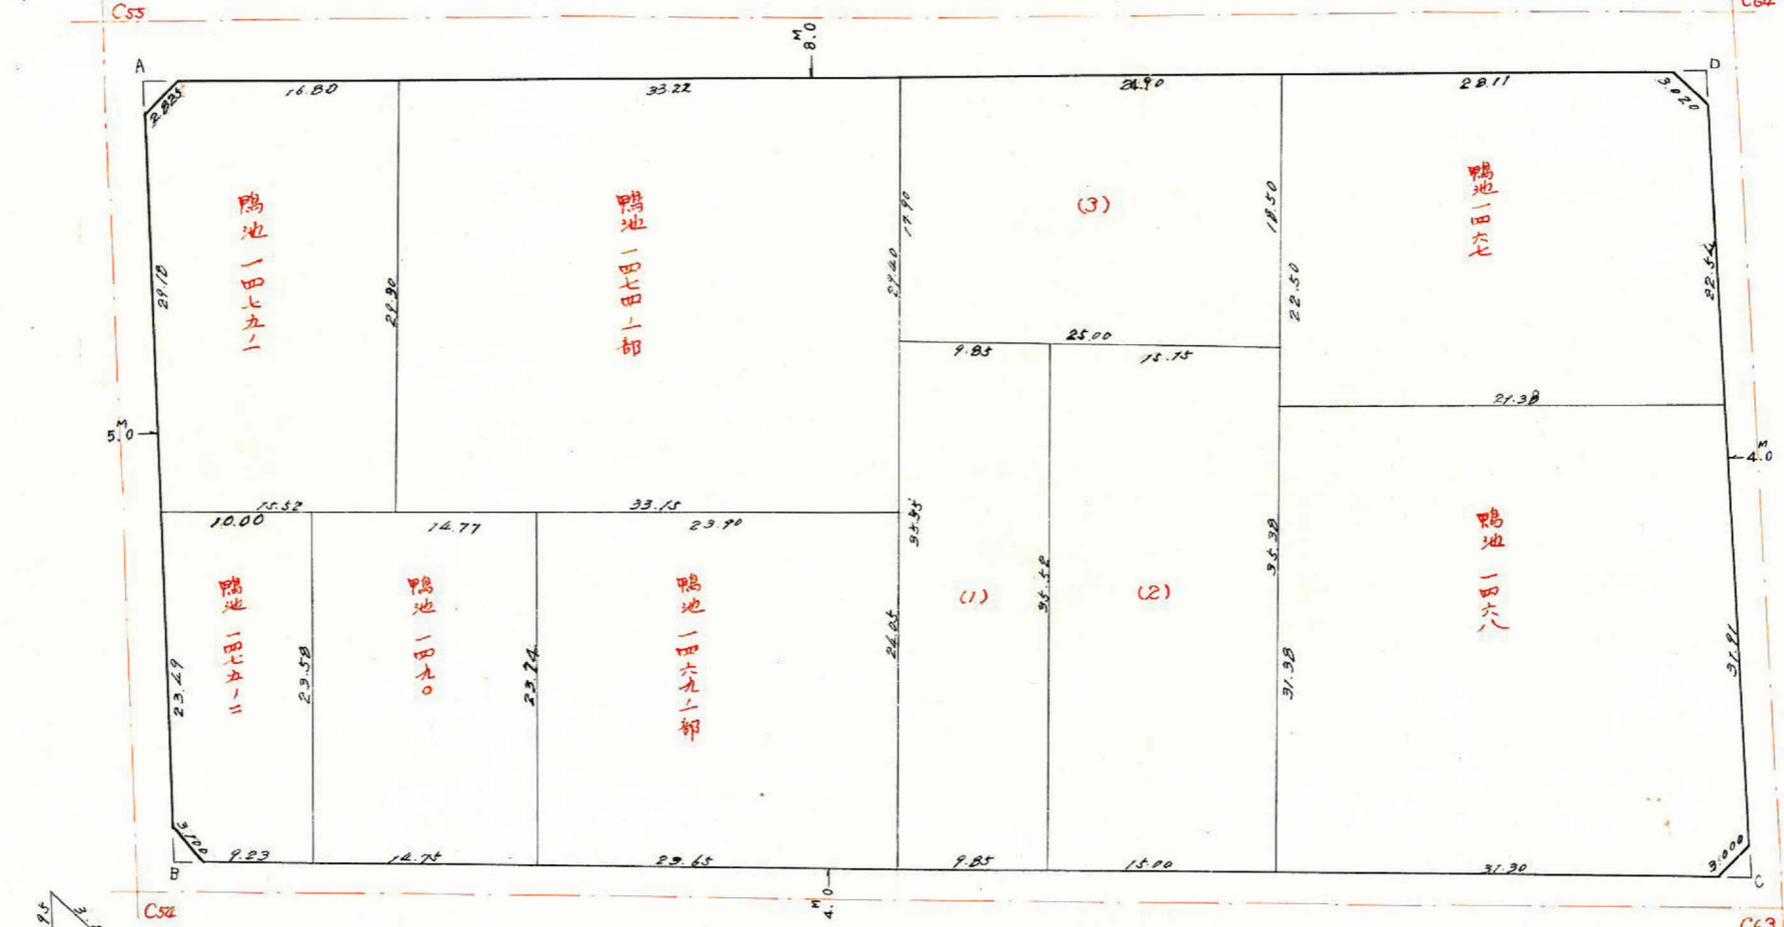


剪除 = 2.23 <sup>m<sup>2</sup></sup>



剪除 = 2.40 <sup>m<sup>2</sup></sup>

この図面等は、土地区画整理事業に関する参考資料として提供しています。  
 ○図面等は換地処分時のものであり、現在の状況とは異なる場合があります。  
 ○図面等によって、境界等が確定されるものではありません。

画地面積	M <sup>2</sup> 5531.14	.
曲線部面積	.	.
剪除面積	8.82	.
割込面積	5.522.32	.

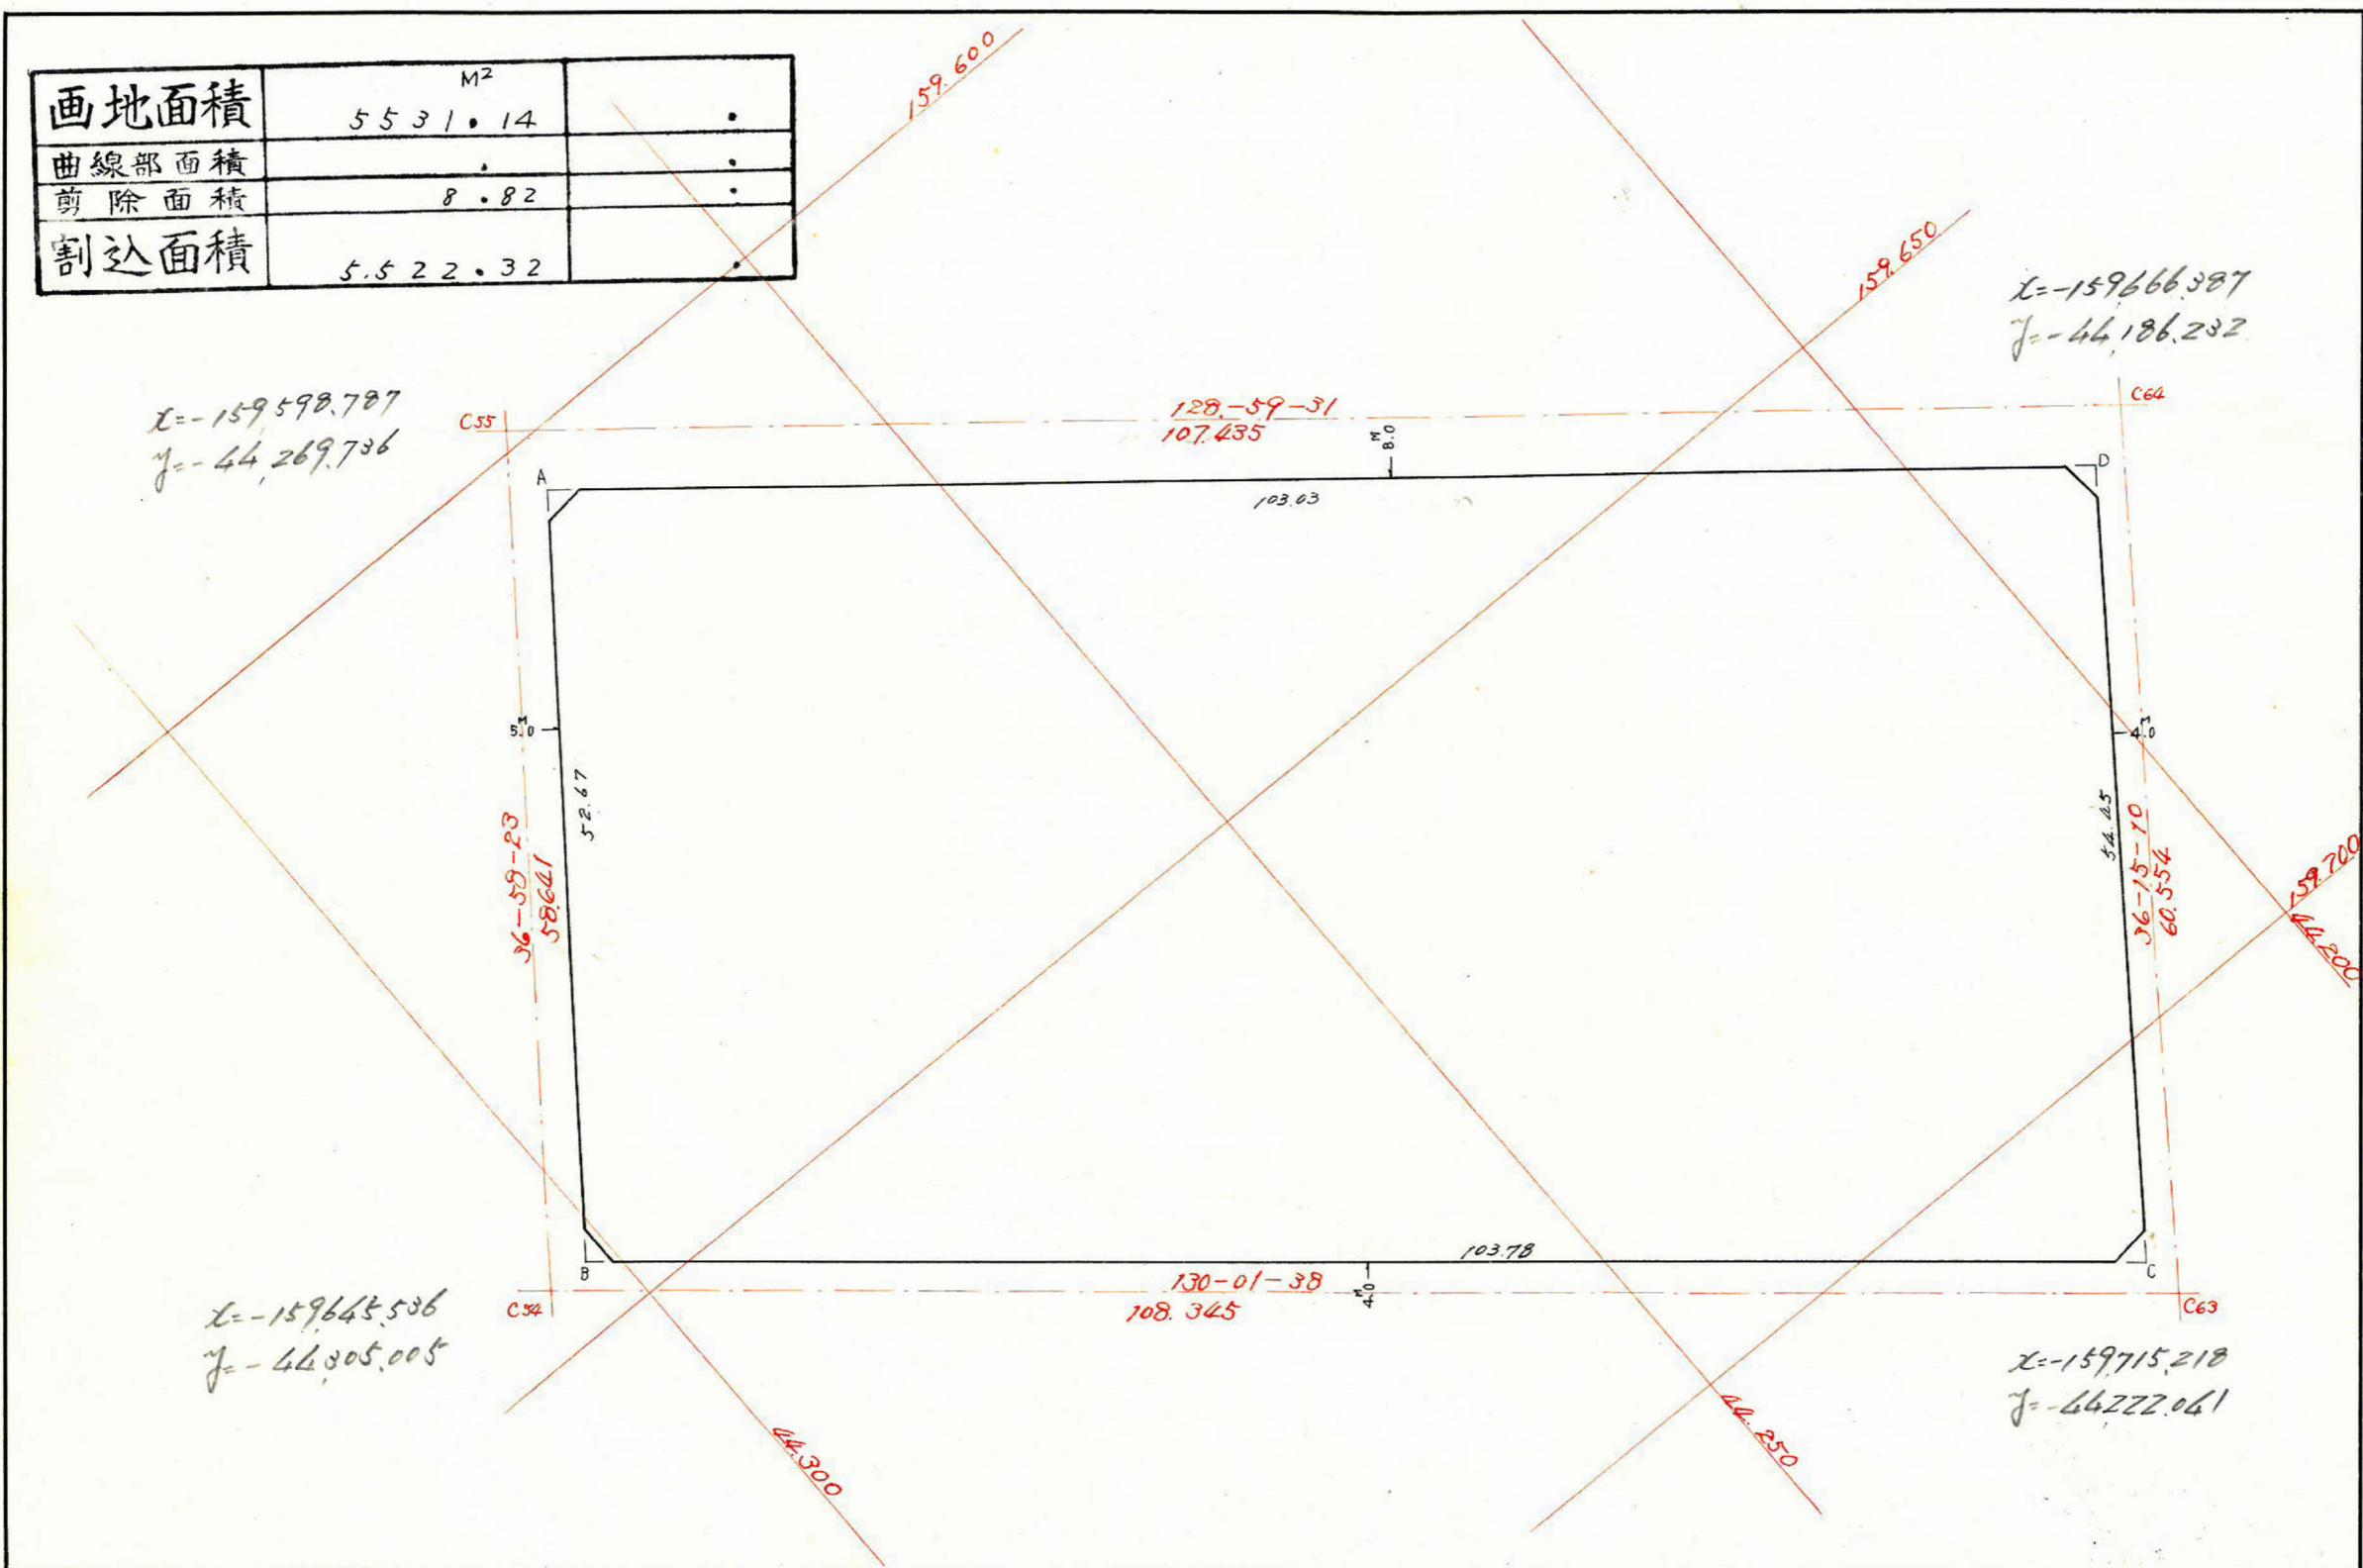

$X = -159598.787$   
 $Y = -44269.736$

$X = -159666.387$   
 $Y = -44186.232$

$X = -159645.536$   
 $Y = -44305.005$


$X = -159715.218$   
 $Y = -44222.041$

課長	係長	測量士	係

(分筆前)  
 確定面積平面図  $S = \frac{1}{500}$

ブロック番号 紫原 92 号

新地名 町 丁目  
 年 月 日

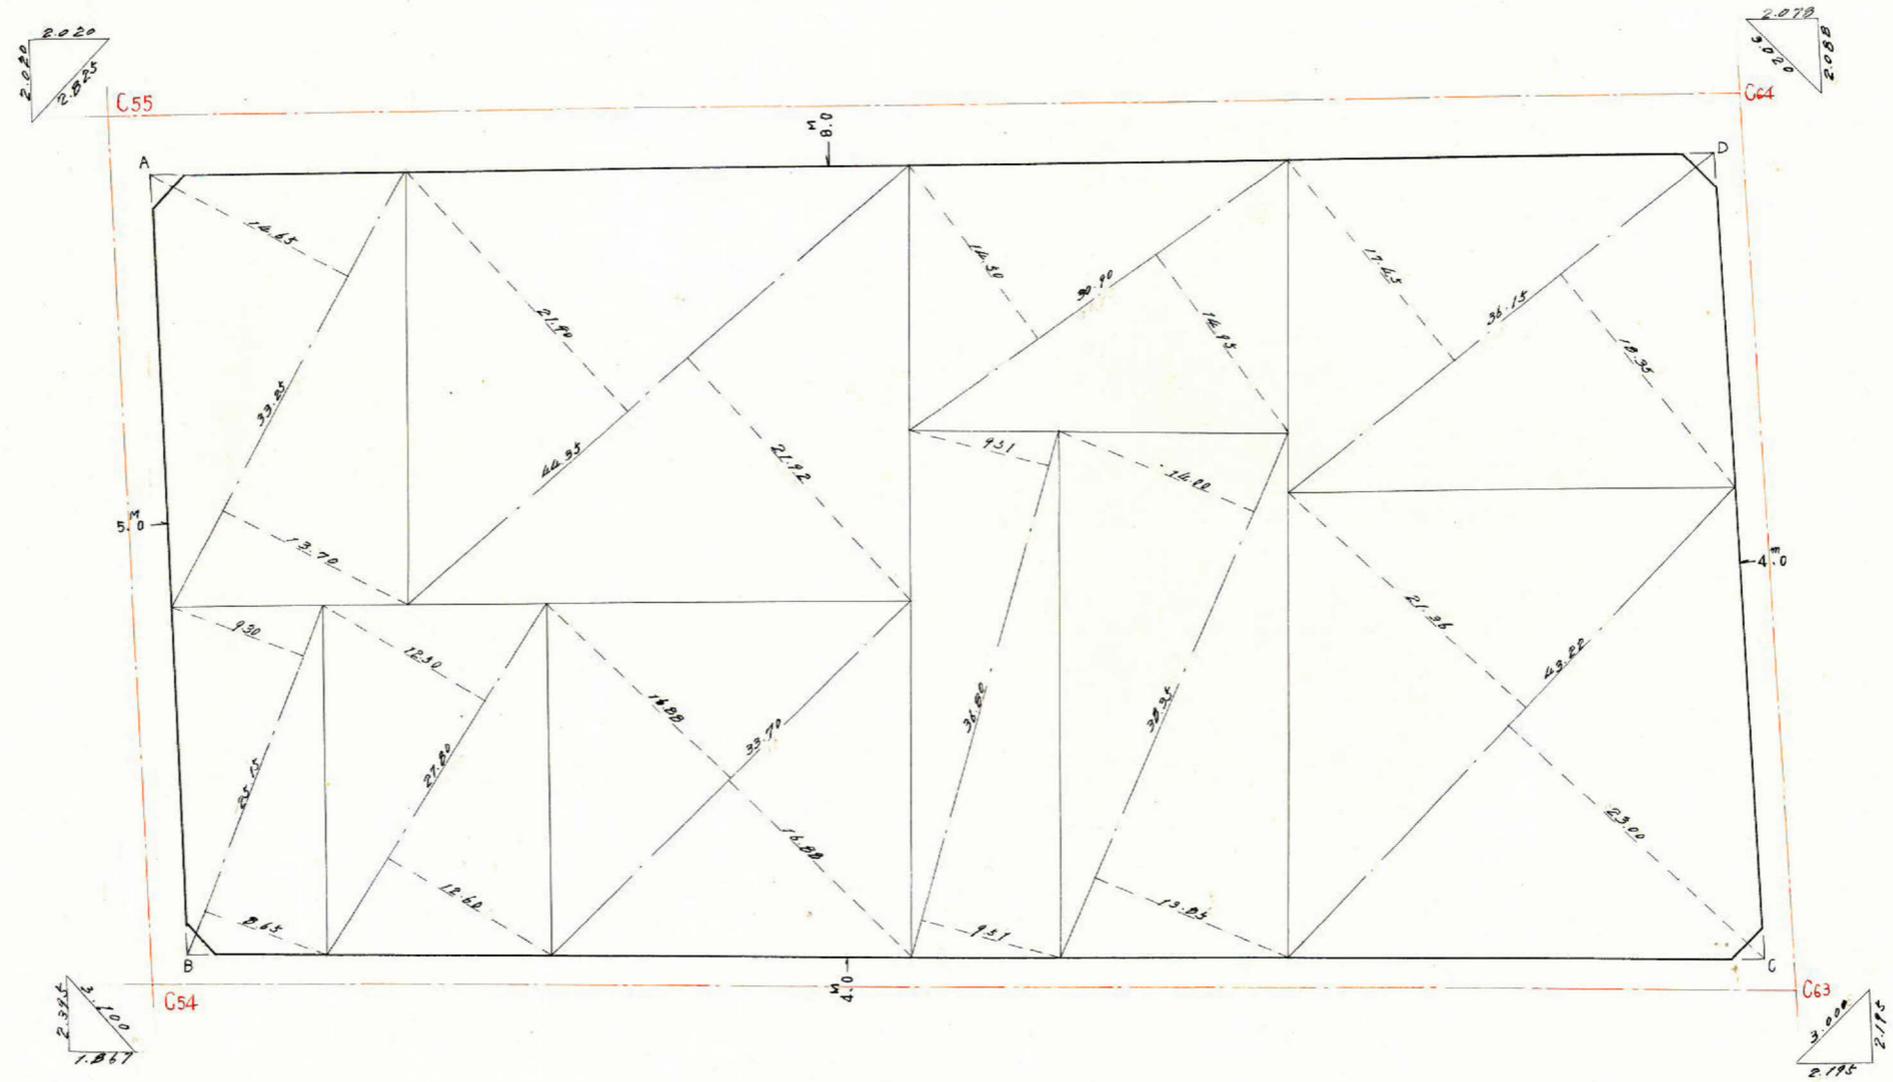

この図面等は、土地区画整理事業に関する参考資料として提供しています。  
 ○図面等は換地処分時のものであり、現在の状況とは異なる場合があります。  
 ○図面等によって、境界等が確定されるものではありません。