
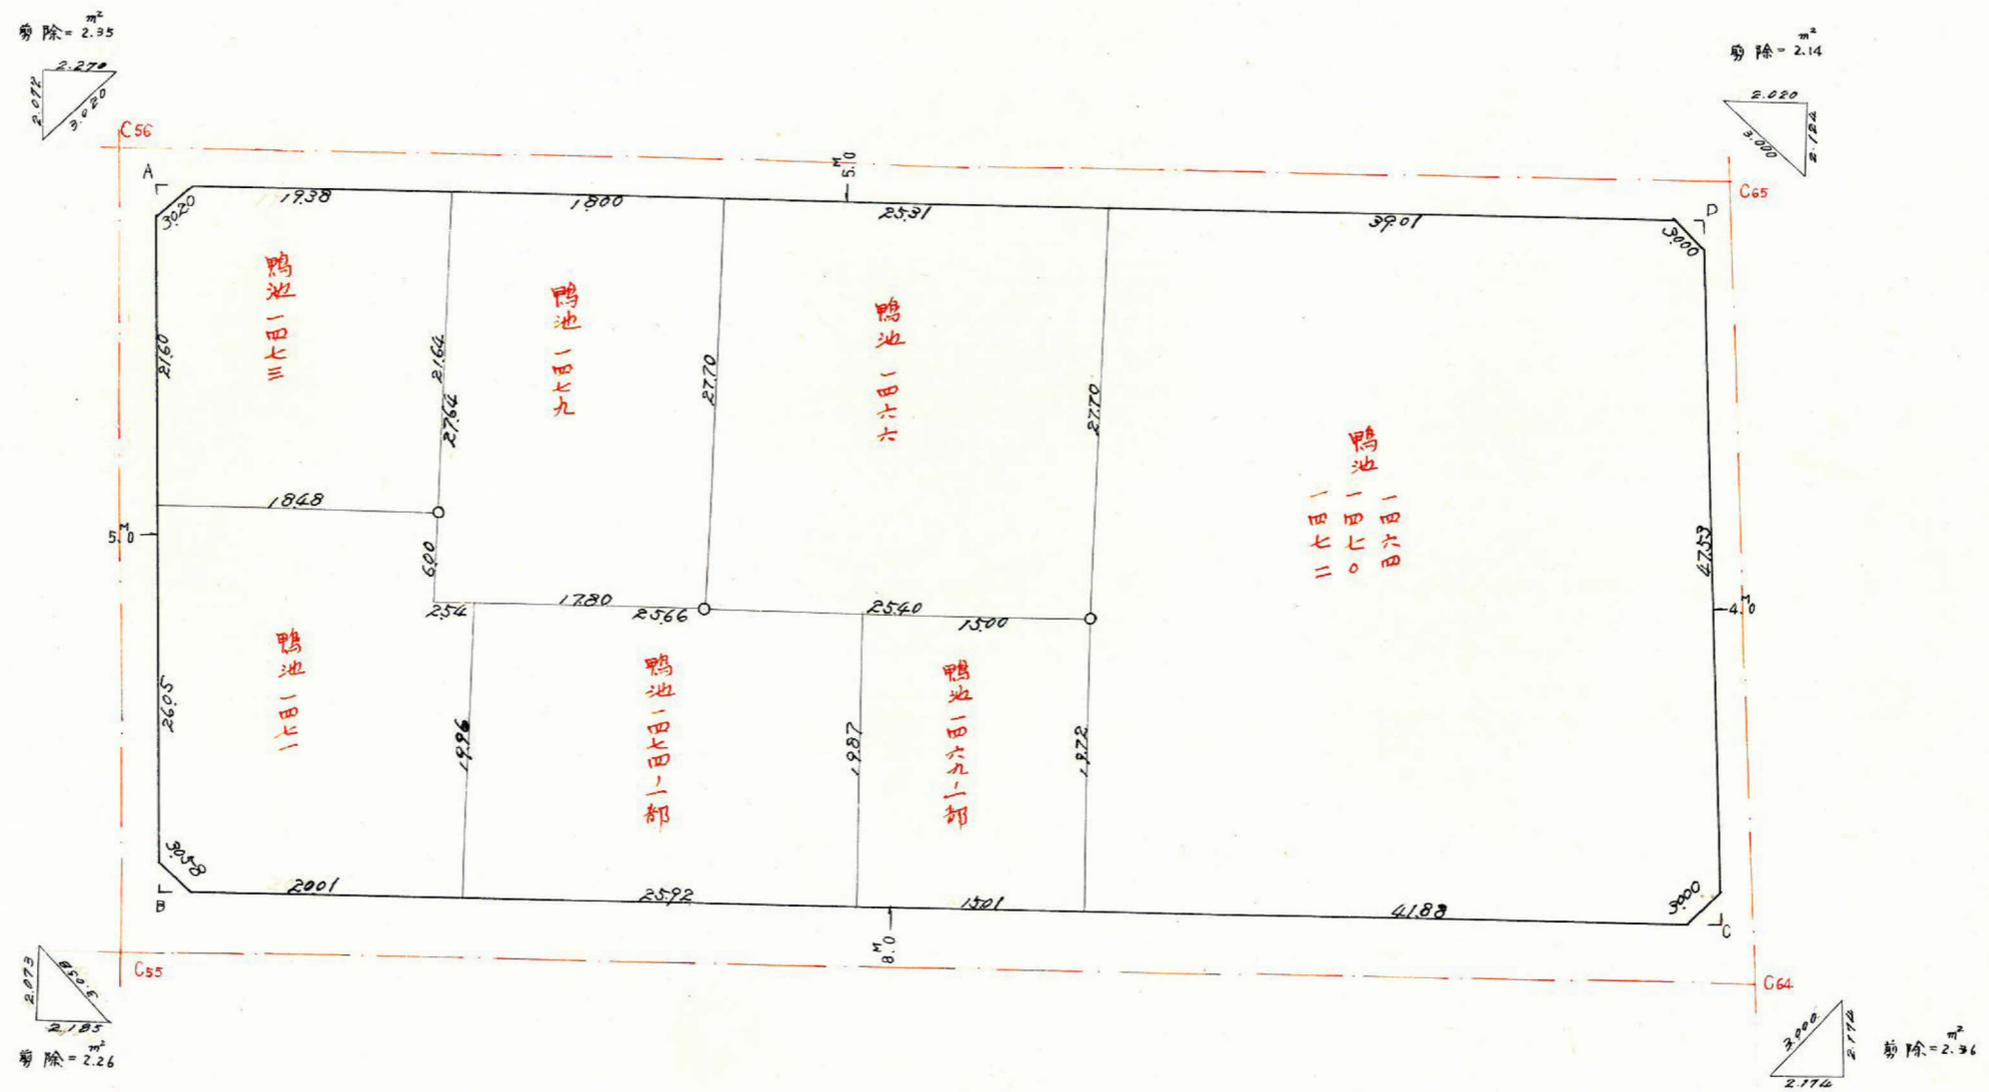


課長	係長	測量士	係

(分筆前)
確定面積平面図 $S = \frac{1}{500}$


ブロック番号 紫原 93 号

新地名 町 丁目
年 月 日

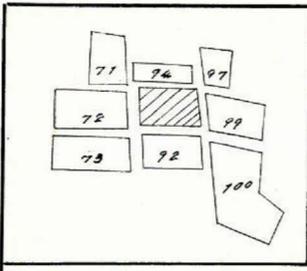

この図面等は、土地区画整理事業に関する参考資料として提供しています。
 ○図面等は換地処分時のものであり、現在の状況とは異なる場合があります。
 ○図面等によって、境界等が確定されるものではありません。

この図面等は、土地区画整理事業に関する参考資料として提供しています。
 ○図面等は換地処分時のものであり、現在の状況とは異なる場合があります。
 ○図面等によって、境界等が確定されるものではありません。

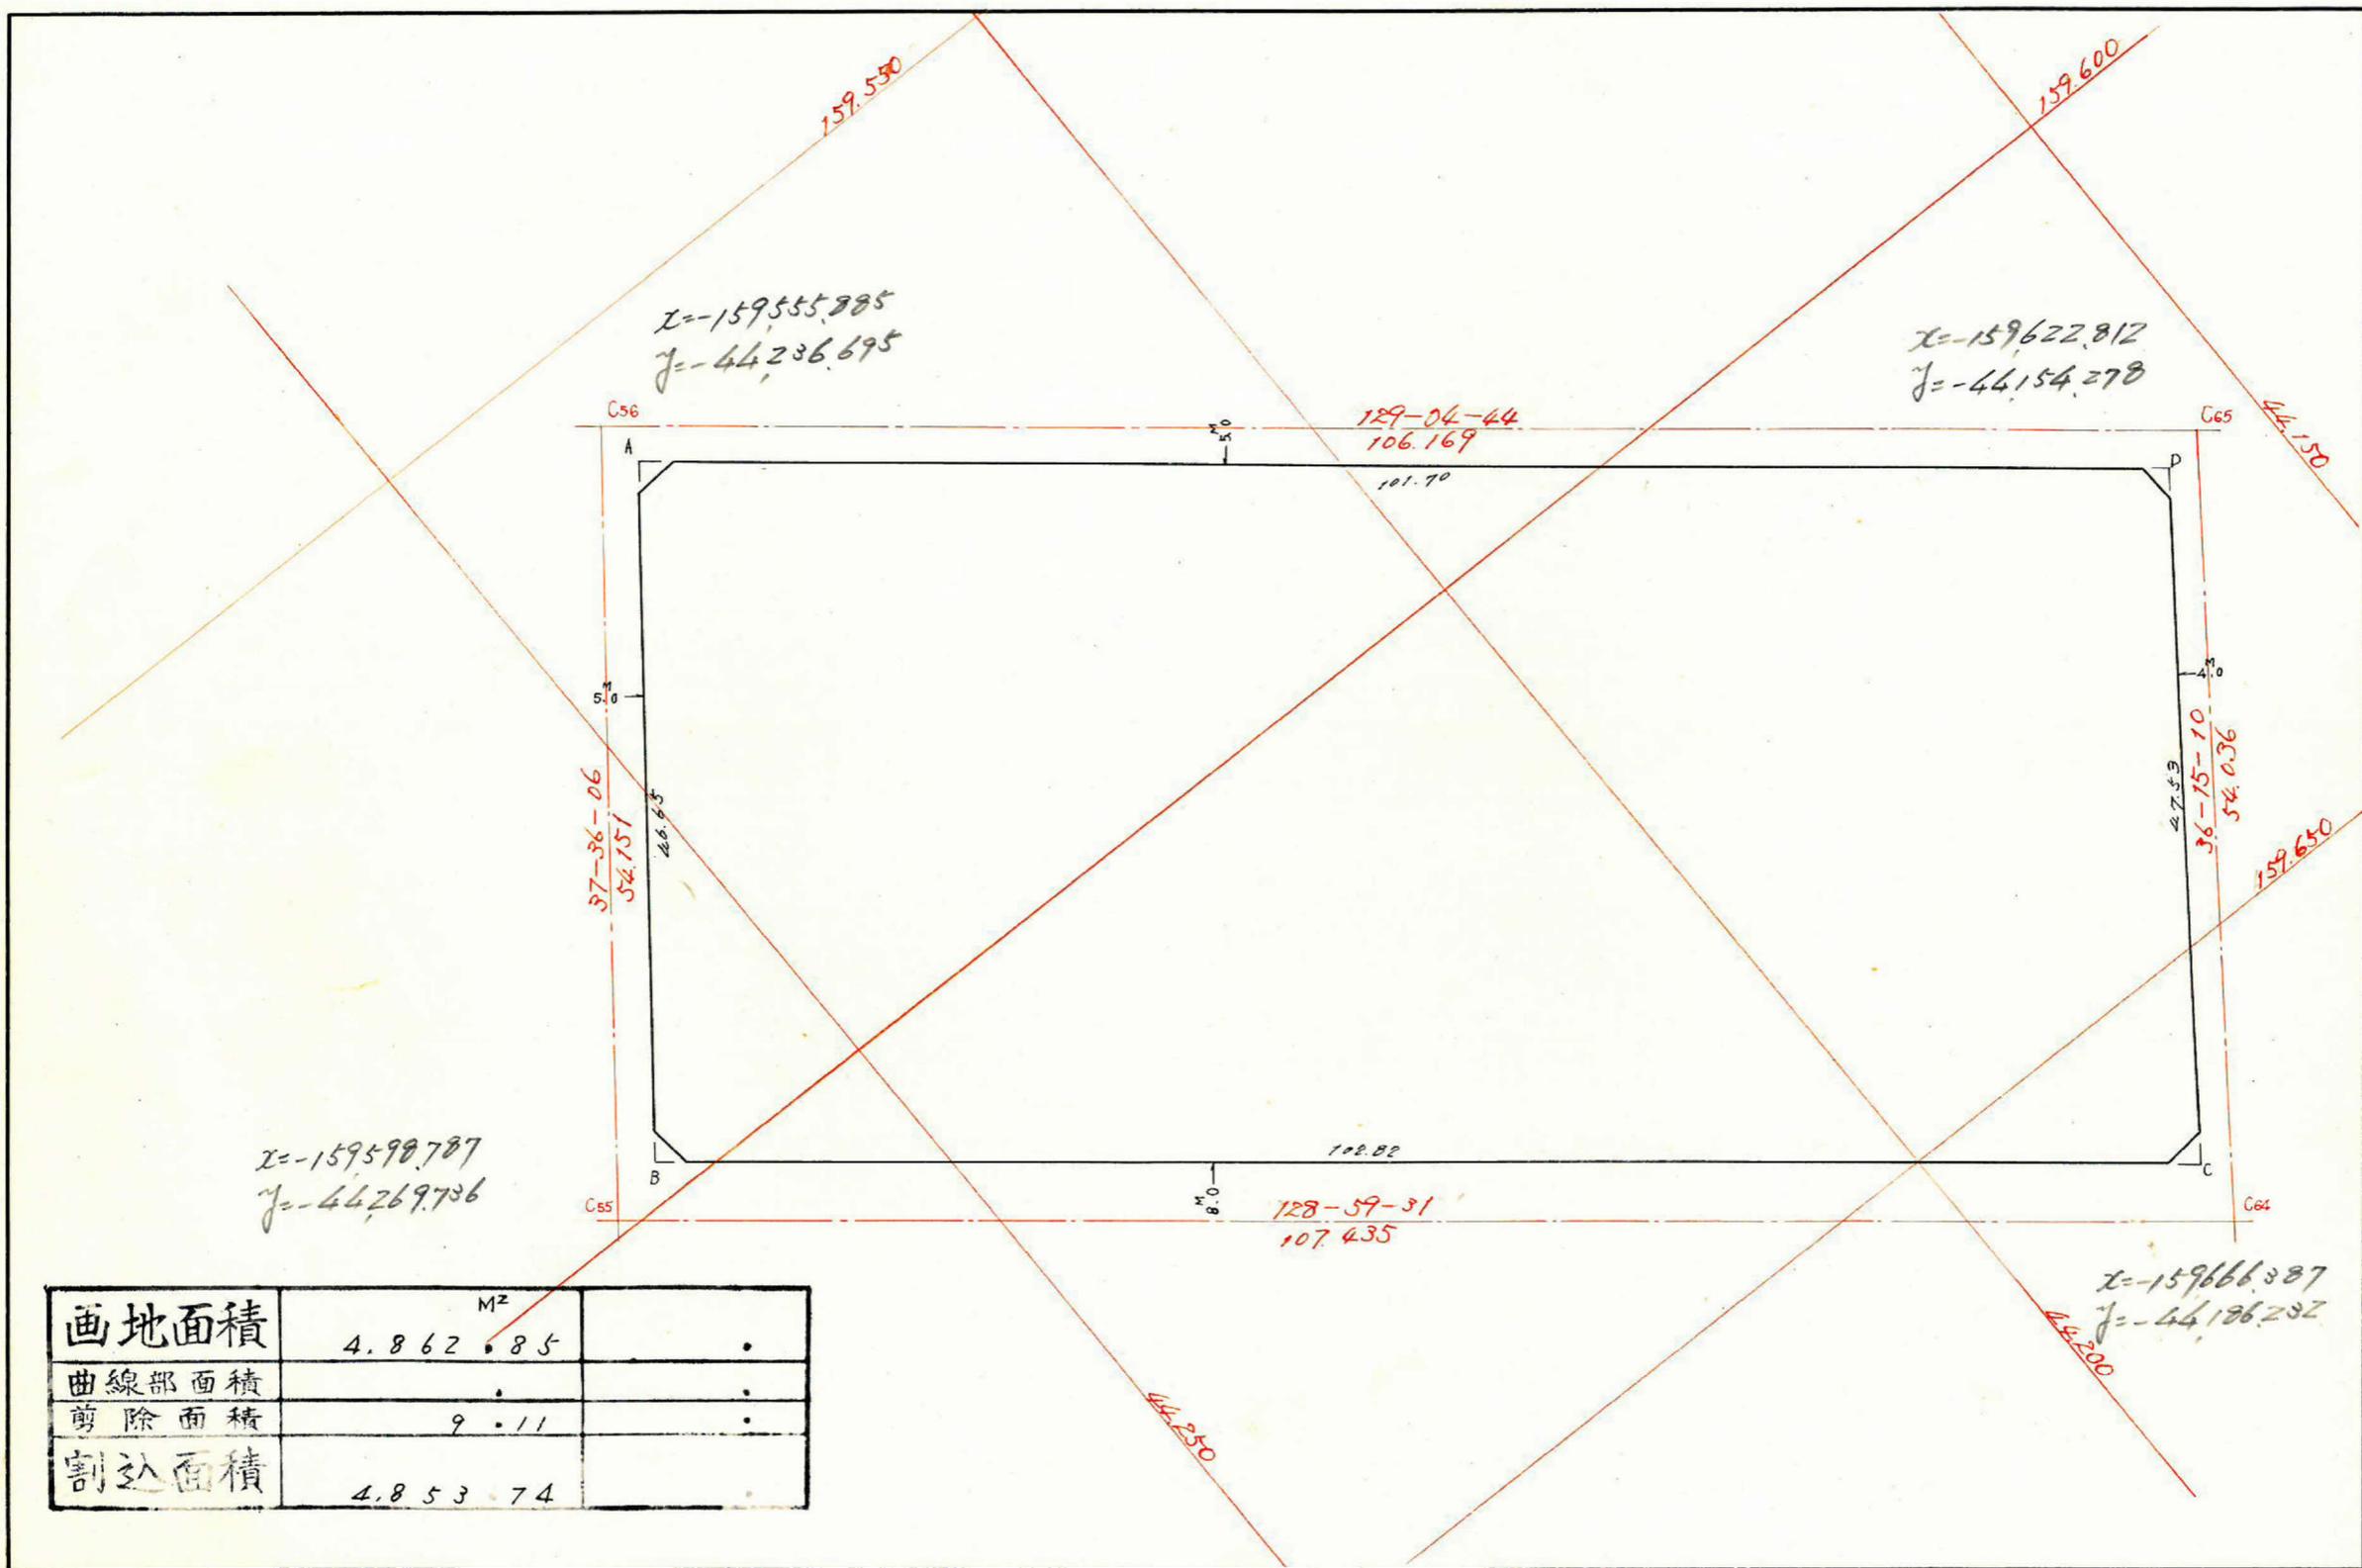

画地面積	M ² 4.862.85	.
曲線部面積	.	.
剪除面積	9.11	.
割込面積	4.853.74	.

