





課	長	係	長	測量士	係

(分 筆 前)
 確定面積平面図 $S = \frac{1}{500}$

ブロック番号 紫原

95 号

新地名 町 丁目
 年 月 日

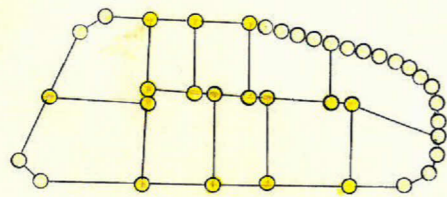
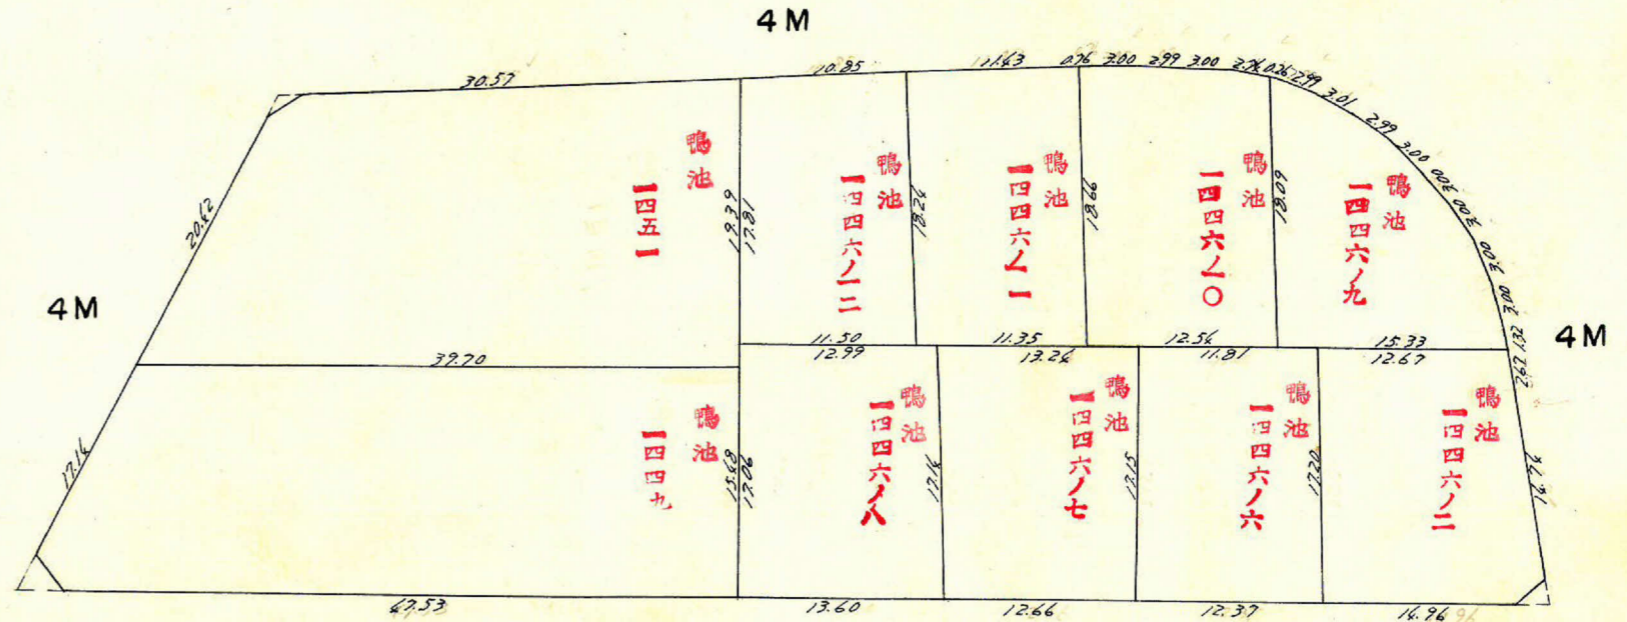
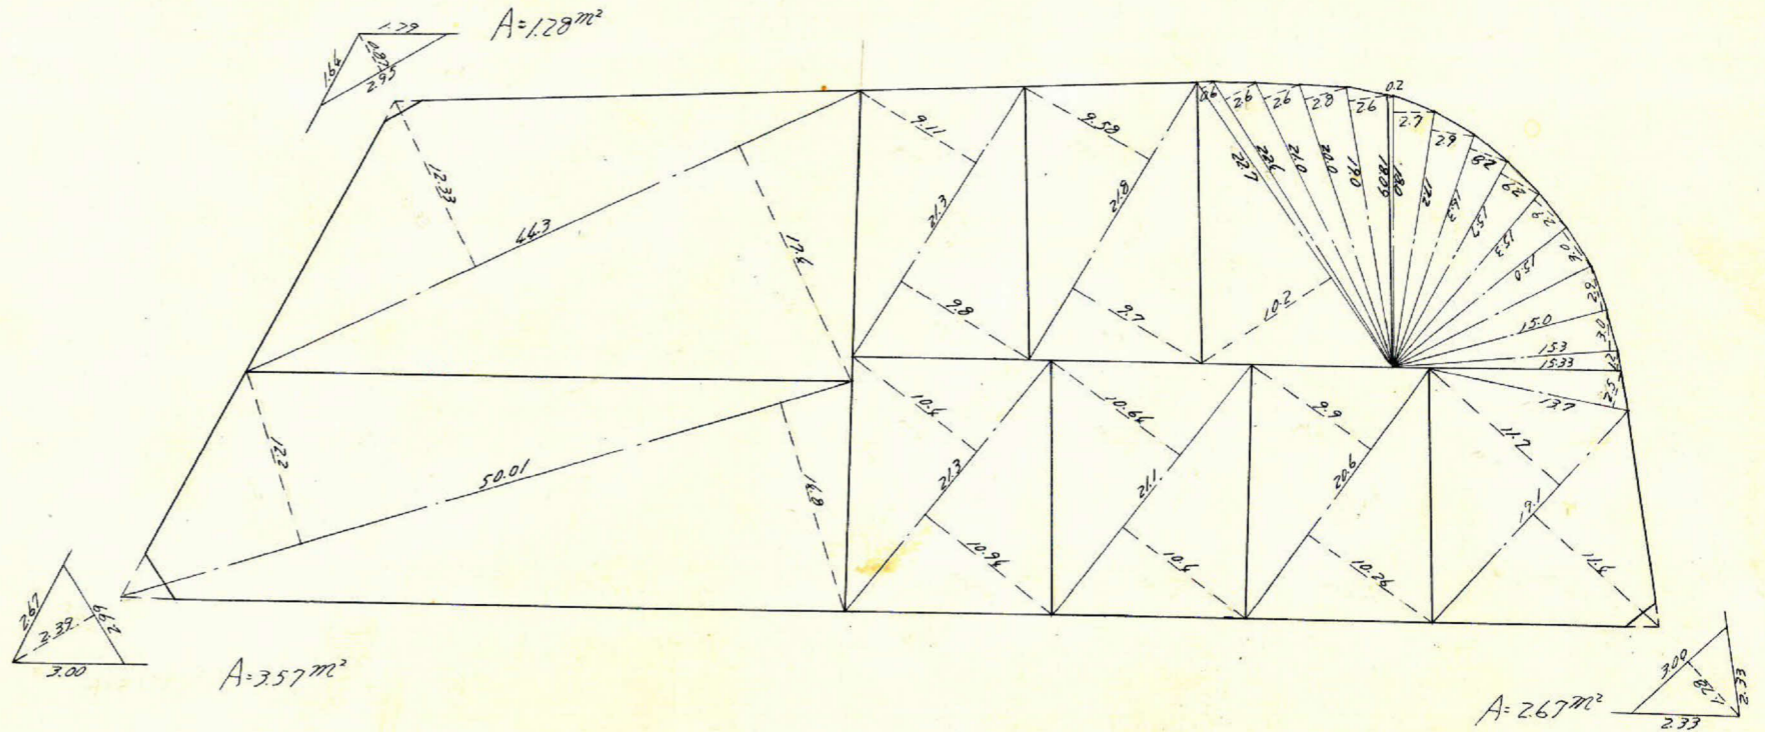
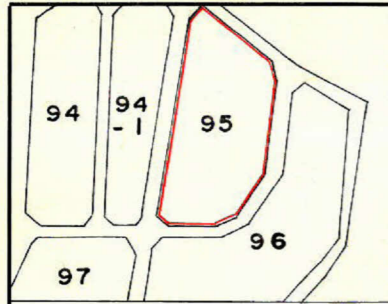


杭 16
 ロット 10

この図面等は、土地区画整理事業に関する参考資料として提供しています。
 ○図面等は換地処分時のものであり、現在の状況とは異なる場合があります。
 ○図面等によって、境界等が確定されるものではありません。

この図面等は、土地区画整理事業に関する参考資料として提供しています。
 ○図面等は換地処分時のものであり、現在の状況とは異なる場合があります。
 ○図面等によって、境界等が確定されるものではありません。

95 トラバナー精度 1/10,800

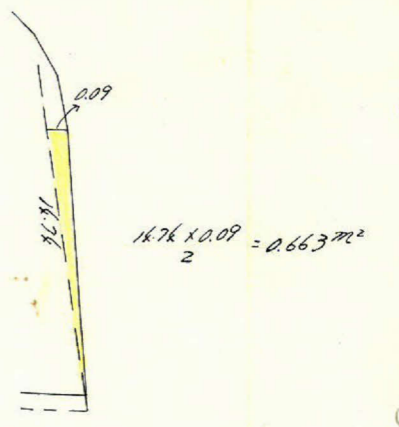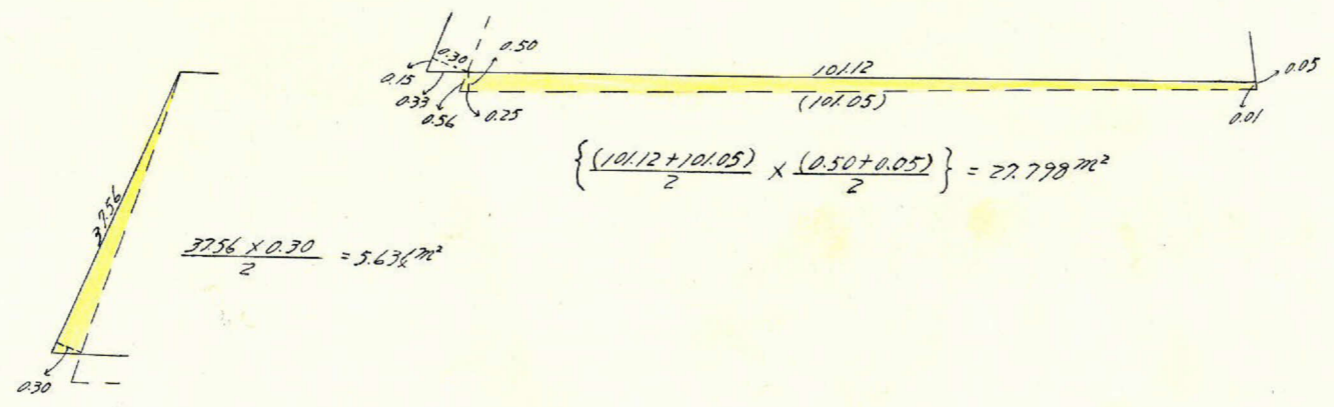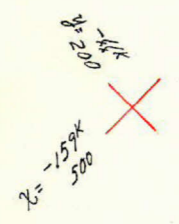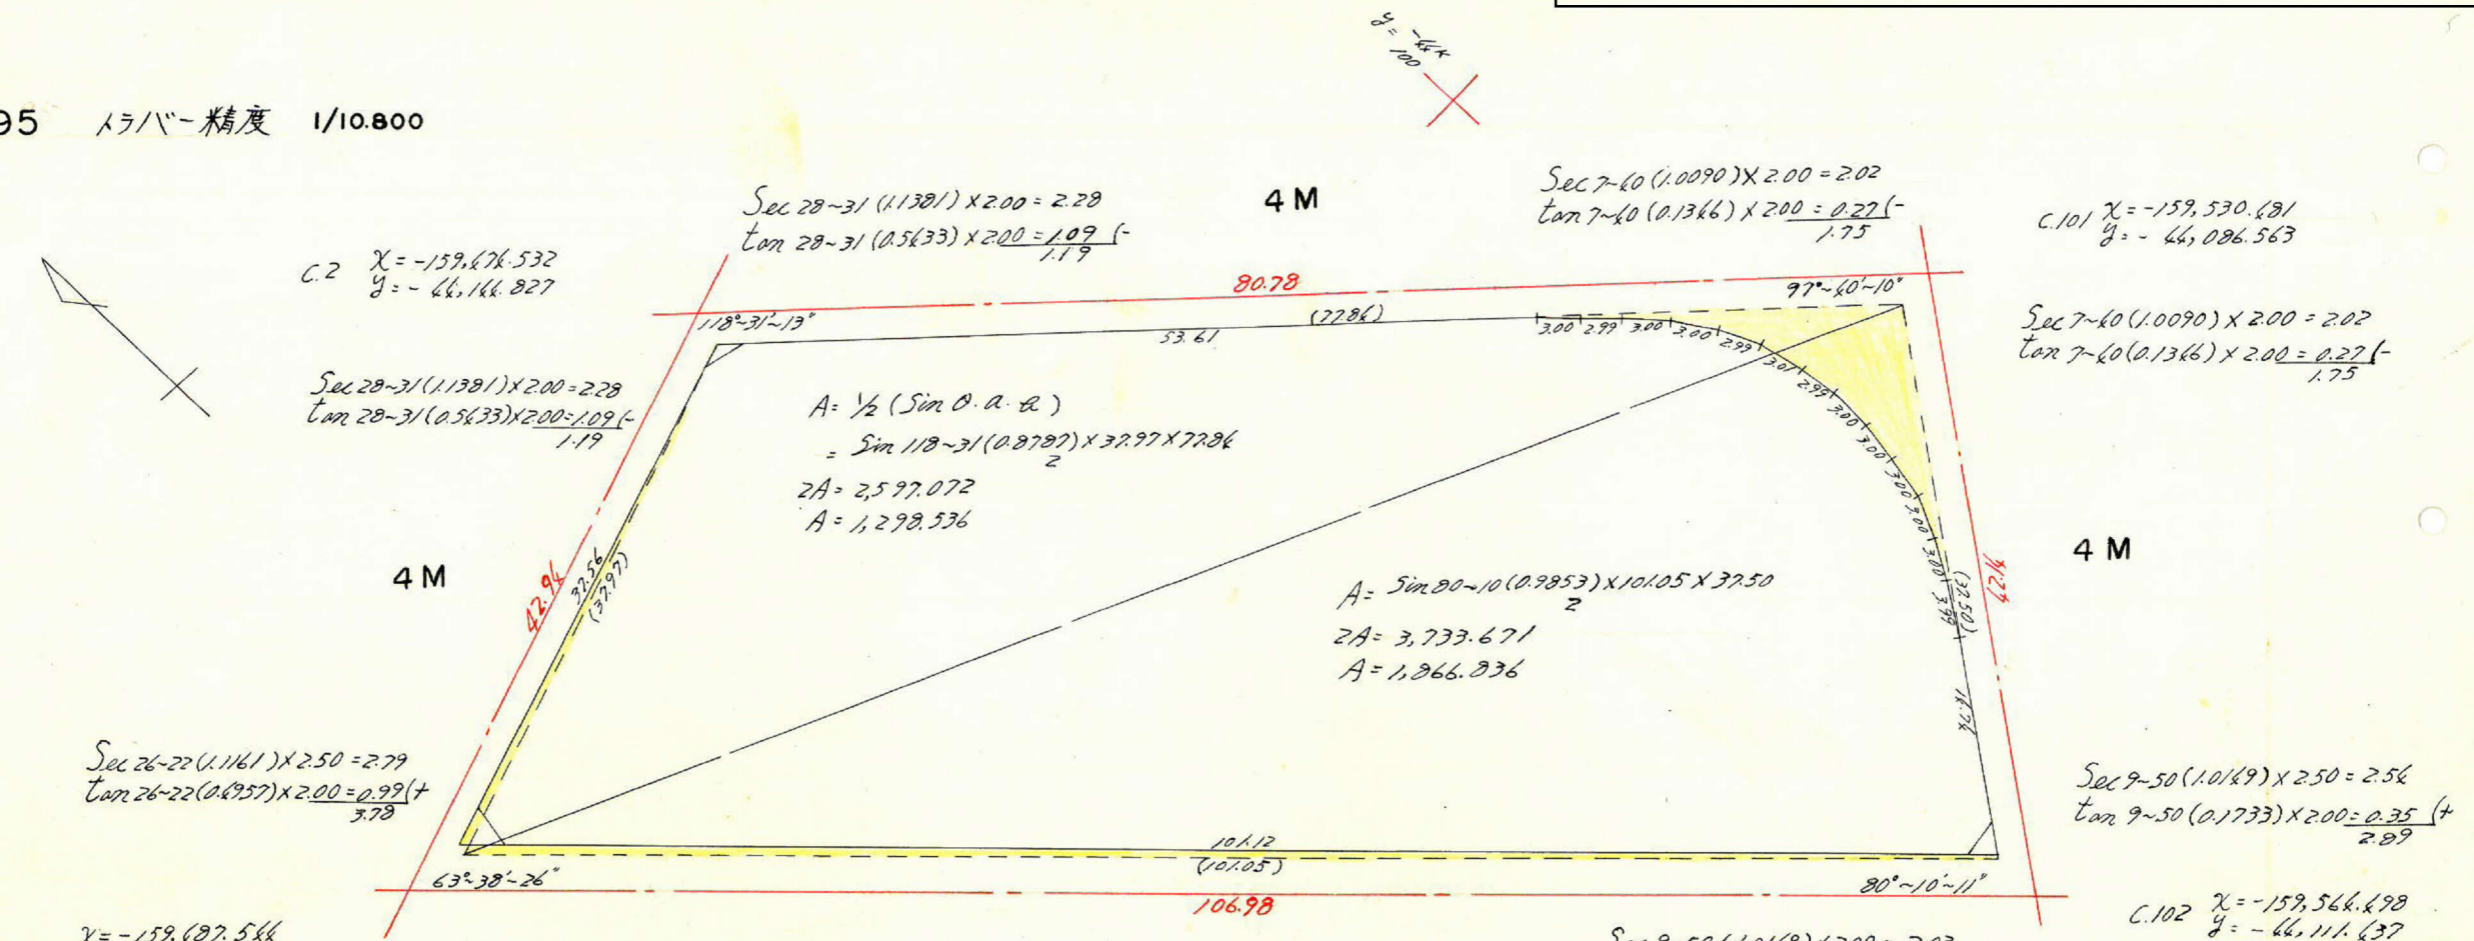

合計面積 = $1,298.536 + 1,866.836 - 99.795 = 3,065.58 \text{ m}^2$
 剪除 " = $1.28 + 3.57 + 2.67 = 7.52 \text{ m}^2$
 ブロツク " = $3,058.06 \text{ m}^2$


$5.636 + 0.663 - (78.296 + 27.798) = -99.795$

課	長	係	長	測量士	係

確定面積平面図 S = $\frac{1}{2}$

ブロック番号 紫原 95 号

新地名 町 丁目
年 月 日

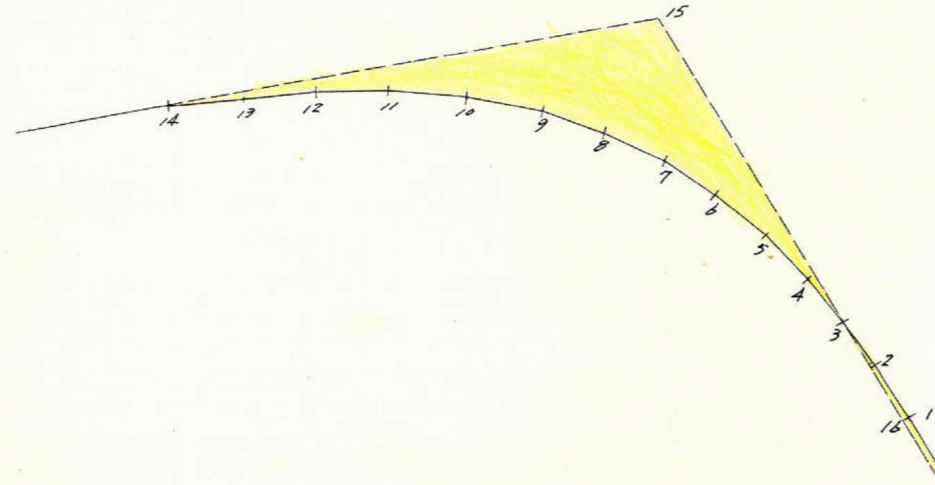

測点	方位角(A)	距離(S)	真数		S COS (A)		S Sin (A)		合緯距	合経距	倍予午線距	倍面積	
			COS (A)	Sin (A)									
1	35° 31'	3.99	0.8139	0.5809	3.247		2.318		3.247	2.318	2.318	7.526	
2	29 30	3.00	0.8704	0.4924	2.611		1.477		5.858	3.795	6.113	15.961	
3	22 49	3.00	0.9218	0.3878	2.765		1.163		8.623	4.958	8.753	24.202	
4	15 00	3.00	0.9659	0.2588	2.898		0.776		11.521	5.734	10.692	30.985	
5	7 08	3.00	0.9923	0.1242	2.977		0.373		14.498	6.107	11.841	35.250	
6	359 28	3.00	1.0000	0.0093	3.000			0.028	17.498	6.079	12.186	36.558	
7	350 05	2.99	0.9851	0.1722	2.945		0.515		20.443	5.564	11.643	34.288	
8	344 09	3.01	0.9620	0.2731	2.896		0.822		23.339	4.742	10.906	29.846	
9	337 43	2.99	0.9253	0.3792	2.767		1.134		26.106	3.608	8.350	23.104	
10	328 27	3.00	0.8522	0.5232	2.557		1.570		28.663	2.038	5.646	14.837	
11	320 27	3.00	0.7711	0.6368	2.313		1.910		30.976	0.128	2.166	5.010	
12	315 06	2.99	0.7083	0.7059	2.118		2.111		33.094	1.983	1.855	3.929	
13	313 49	3.00	0.6924	0.7216	2.077		2.165		35.171	4.148	6.132	12.736	
14	133 50	24.23	0.6926	0.7214		16.782	17.480		18.387	13.328	9.180	154.077	
15	216 10	22.71	0.8073	0.5901		18.334		13.401	0.053	0.073	13.255	243.017	
16	126 10	0.09	0.5901	0.8073		0.053	0.073		0	0	0.073	0.003	
					35.171	35.169	23.660	23.656				156.589	$\frac{1}{2} = 78.294 \text{ m}^2$
					+0.002		+0.004						

この図面等は、土地区画整理事業に関する参考資料として提供しています。
 ○図面等は換地処分時のものであり、現在の状況とは異なる場合があります。
 ○図面等によって、境界等が確定されるものではありません。