
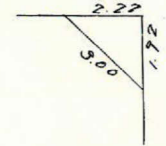
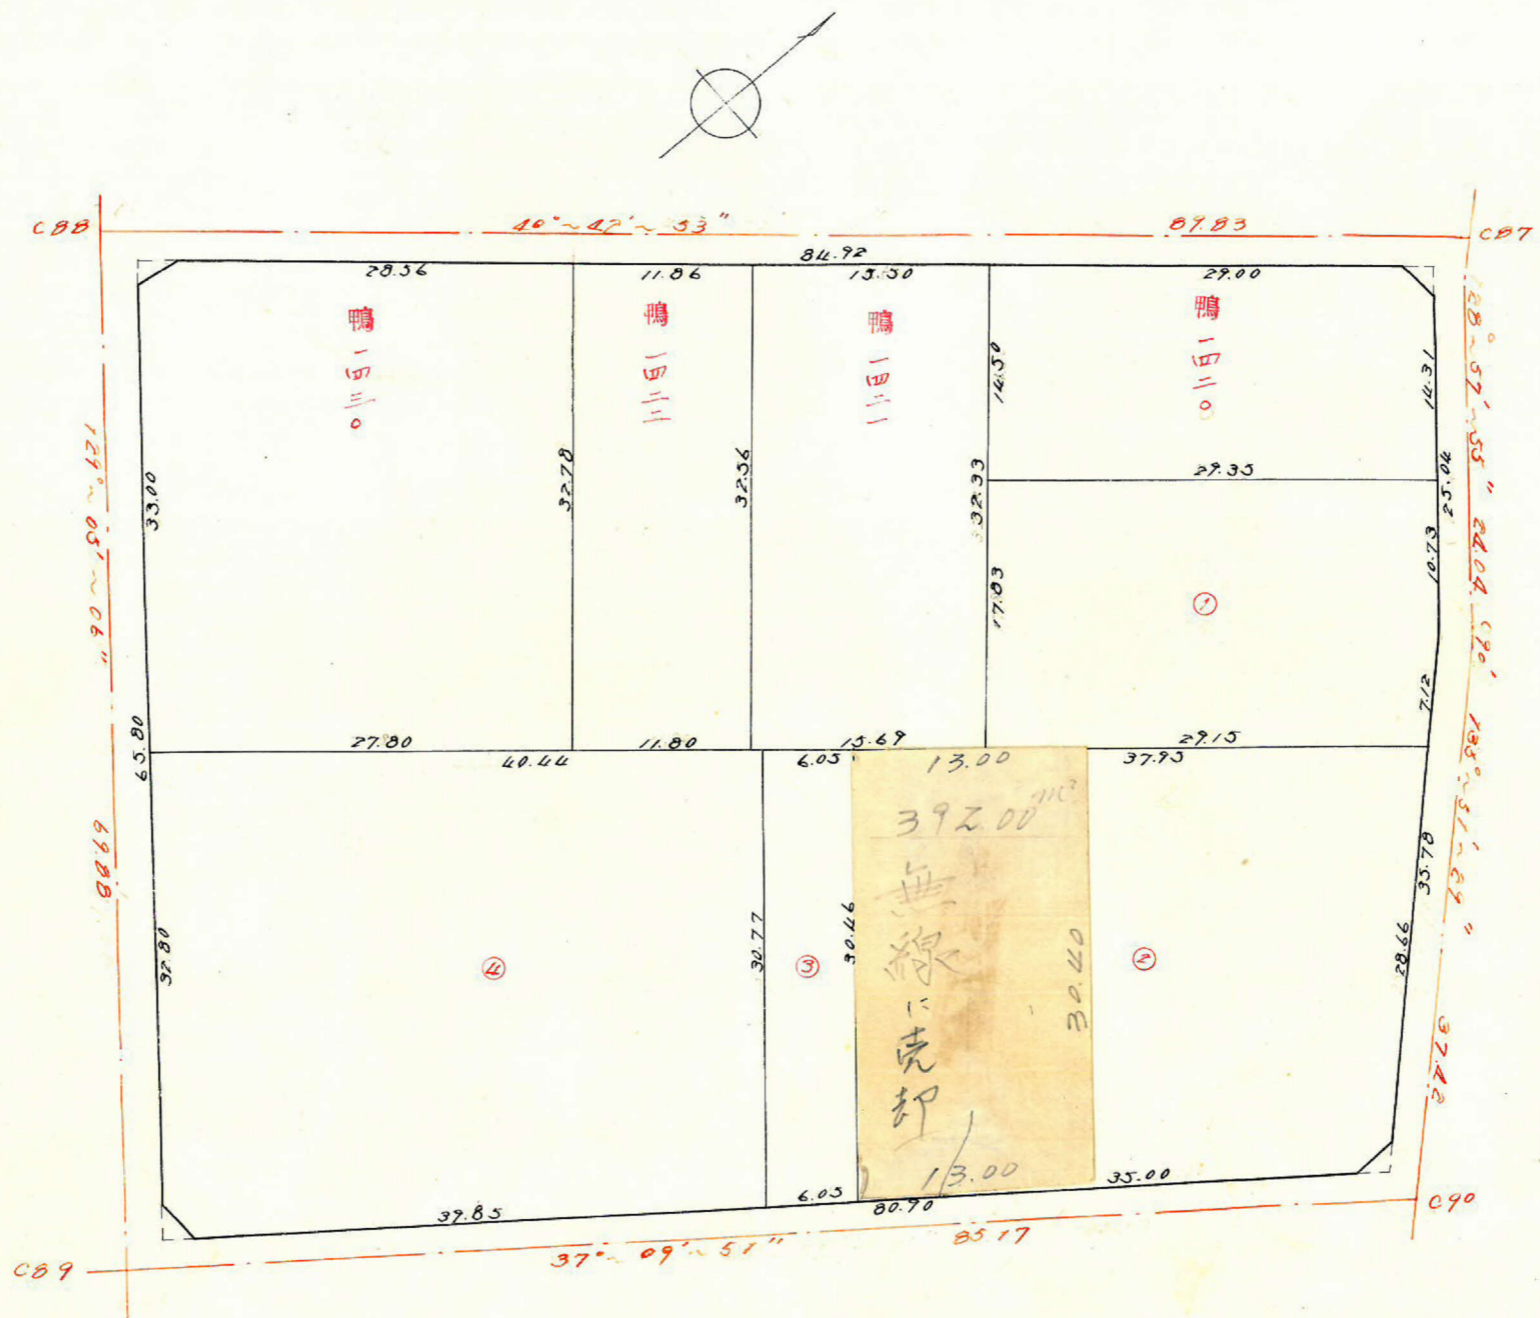
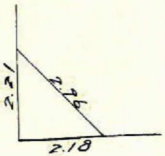
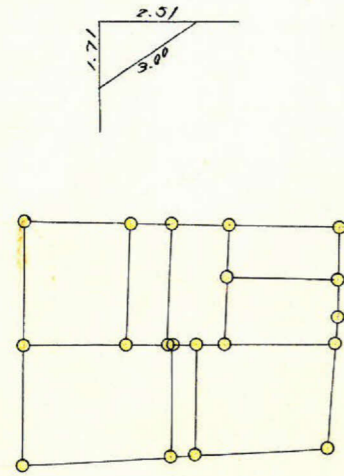


| | | | |
|----|----|-----|---|
| 課長 | 係長 | 測量士 | 係 |
| | | | |

(分筆前)
 確定面積平面図 $S = \frac{1}{500}$

ブロック番号 紫原 71 号

新地名 町 丁目
 年 月 日

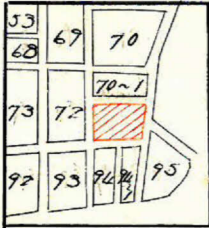

この図面等は、土地区画整理事業に関する参考資料として提供しています。
 ○図面等は換地処分時のものであり、現在の状況とは異なる場合があります。
 ○図面等によって、境界等が確定されるものではありません。

$$\frac{0.03}{\sin 88^{\circ}22'10''} = \frac{a}{\sin 1^{\circ}37'50''}$$

$$0.999593 a = 0.028455 \times 0.03$$

$$\therefore a = 0.001$$

$$\frac{0.04}{\sin 86^{\circ}09'33''} = \frac{b}{\sin 3^{\circ}30'27''}$$

$$0.977753 b = 0.067000 \times 0.04$$

$$\therefore b = 0.003$$

$$A = \frac{0.03 + 0.04}{2} \times \frac{84.924 + 84.92}{2} = 2.97 \text{ m}^2$$

$$A = \frac{0.03 + 0.04}{2} \times \frac{84.924 + 84.92}{2} = 2.97 \text{ m}^2$$

| | | |
|------|-----------------------------|-------------|
| 合計面積 | $5284.62 + 2.97$ | $= 5287.59$ |
| 剪除 | $2.13 + 2.15 + 2.40 + 2.02$ | $= 8.70$ |
| 割込 | $5287.59 - 2.97 - 8.70$ | $= 5275.92$ |

この図面等は、土地区画整理事業に関する参考資料として提供しています。
 ○図面等は換地処分時のものであり、現在の状況とは異なる場合があります。
 ○図面等によって、境界等が確定されるものではありません。


$$C89 \begin{cases} x = 159.555.414 \\ y = 44.237.177 \end{cases} \text{ m}$$

$$C90 \begin{cases} x = 159.487.544 \\ y = 44.183.750 \end{cases} \text{ m}$$

$$C90' \begin{cases} x = 159.460.671 \\ y = 44.211.808 \end{cases} \text{ m}$$

$$C87 \begin{cases} x = 159.443.265 \\ y = 44.232.844 \end{cases} \text{ m}$$

$$C88 \begin{cases} x = 159.511.356 \\ y = 44.291.442 \end{cases} \text{ m}$$

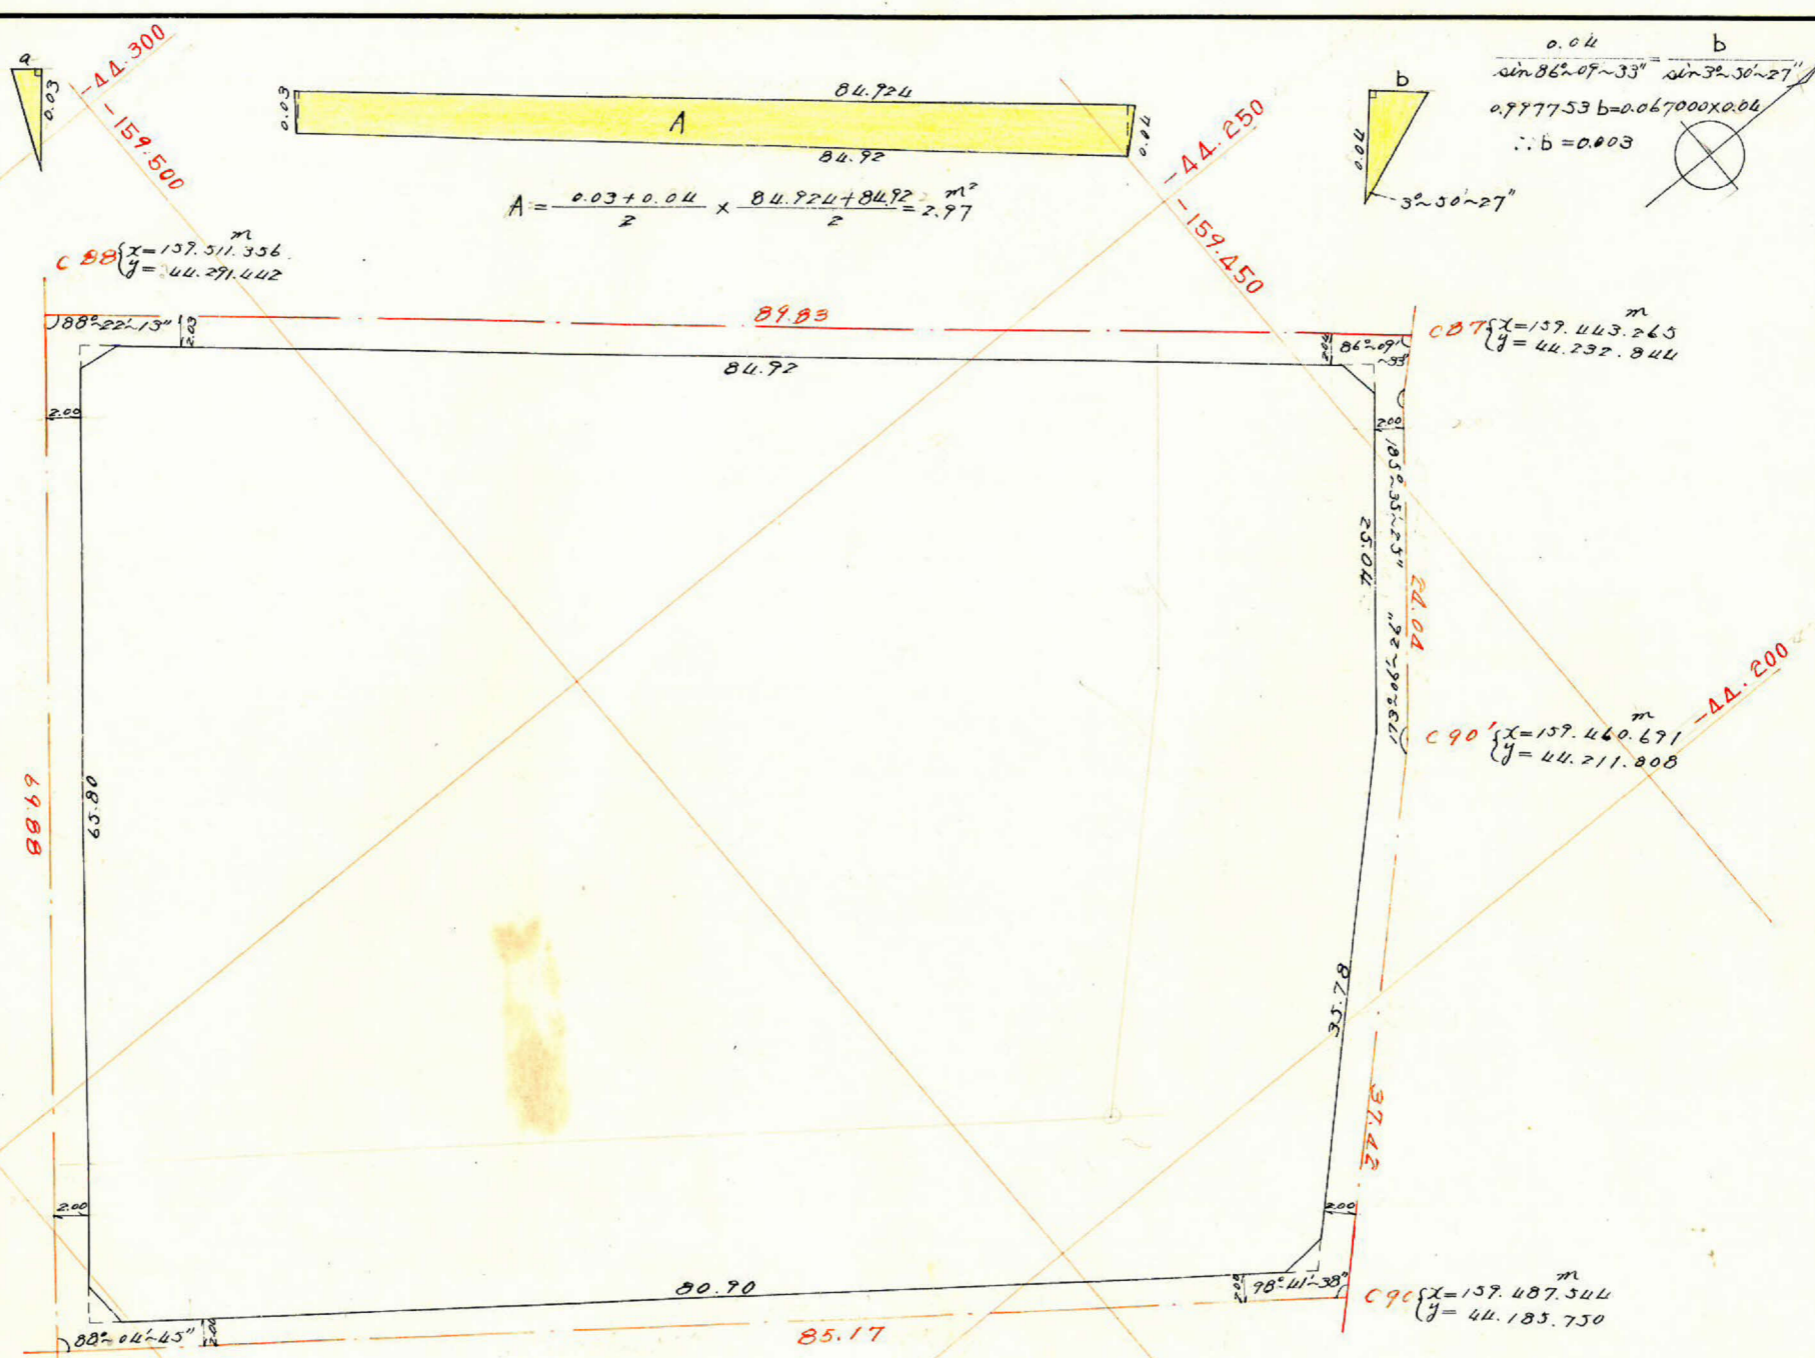


| | | | |
|----|----|-----|---|
| 課長 | 係長 | 測量士 | 係 |
| | | | |

(分 筆 前)

確定面積平面図 $S = \frac{1}{500}$

ブロック番号 紫原 71 号

新地名 町 丁目
年 月 日

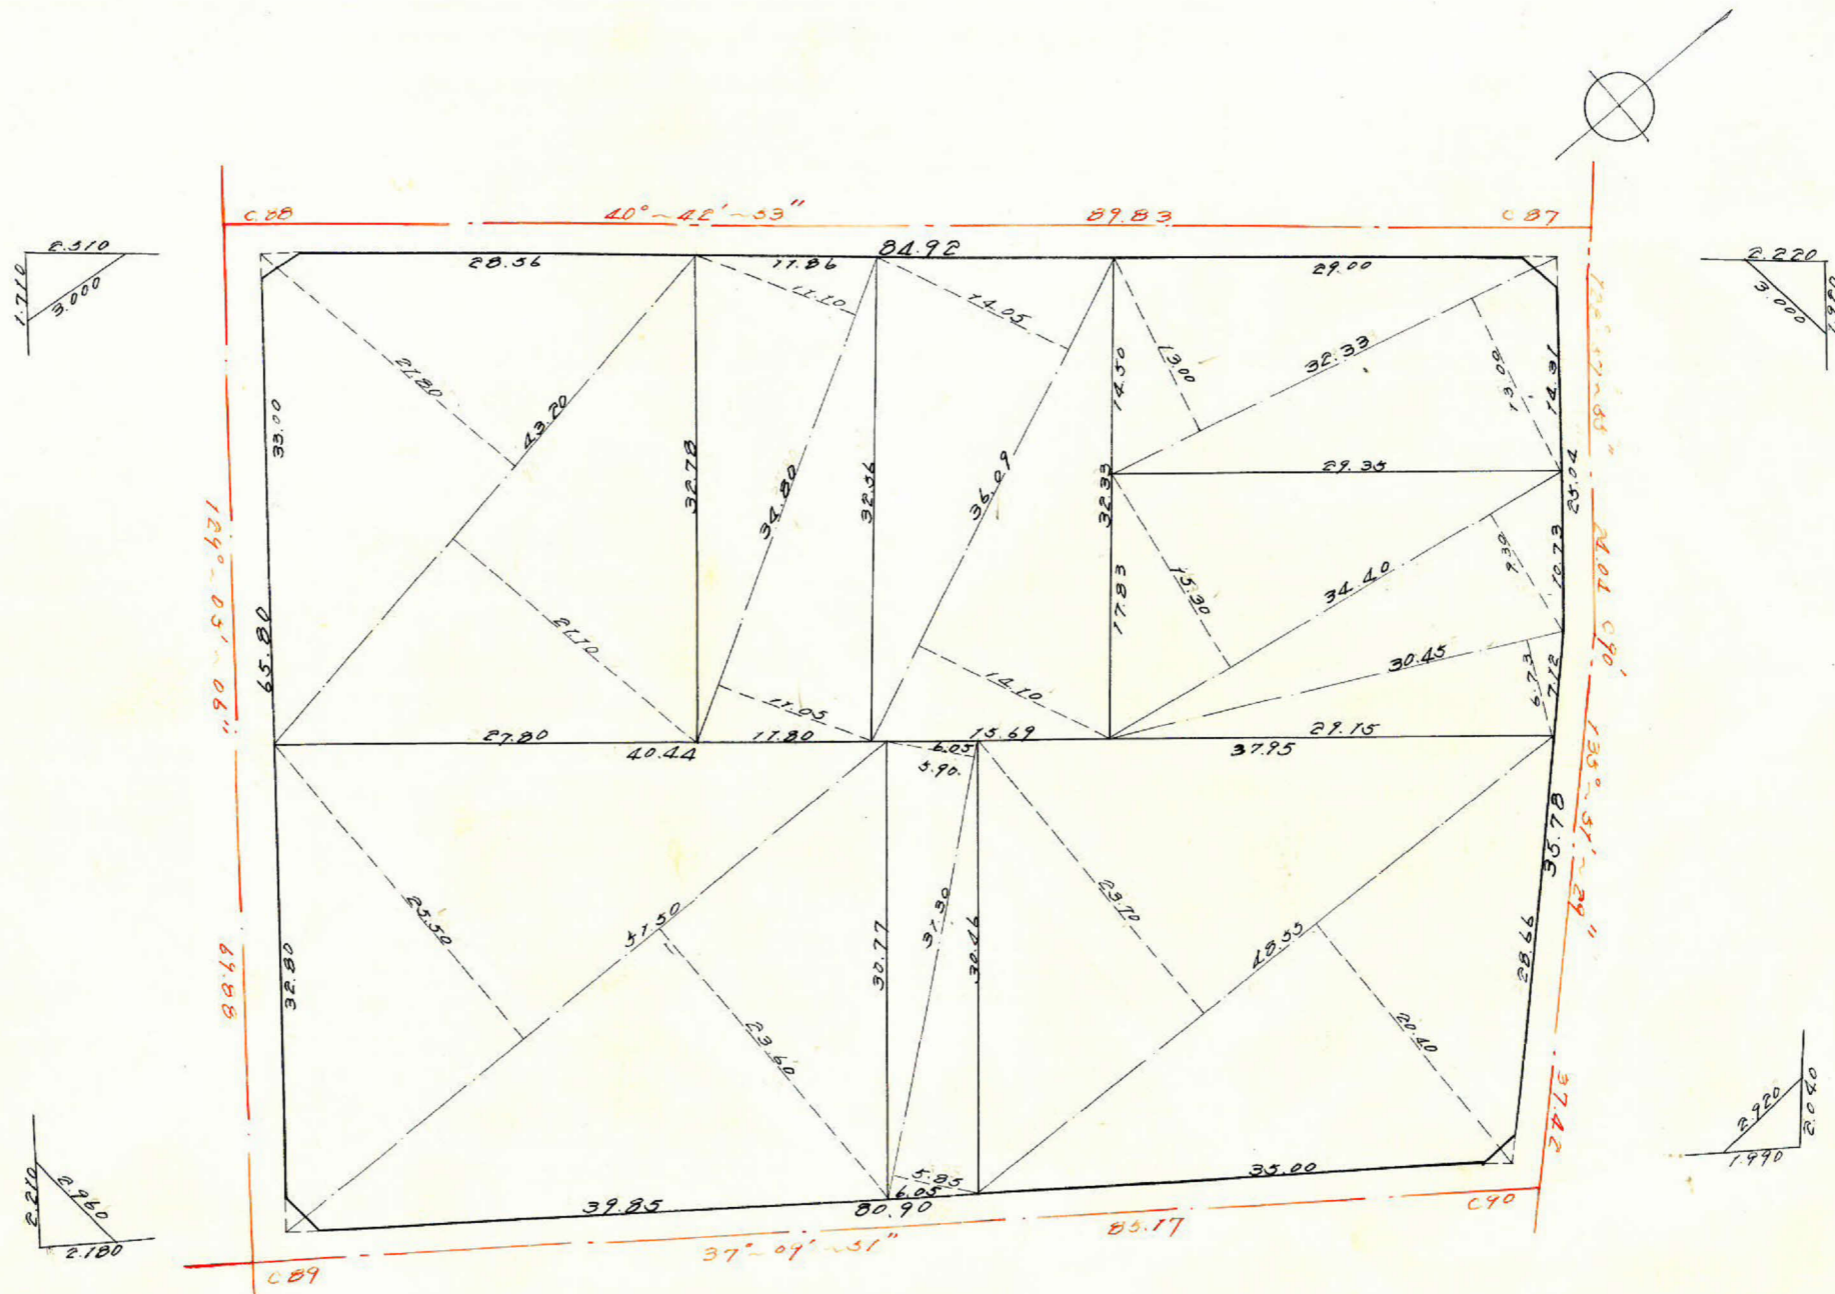

この図面等は、土地区画整理事業に関する参考資料として提供しています。
 ○図面等は換地処分時のものであり、現在の状況とは異なる場合があります。
 ○図面等によって、境界等が確定されるものではありません。