
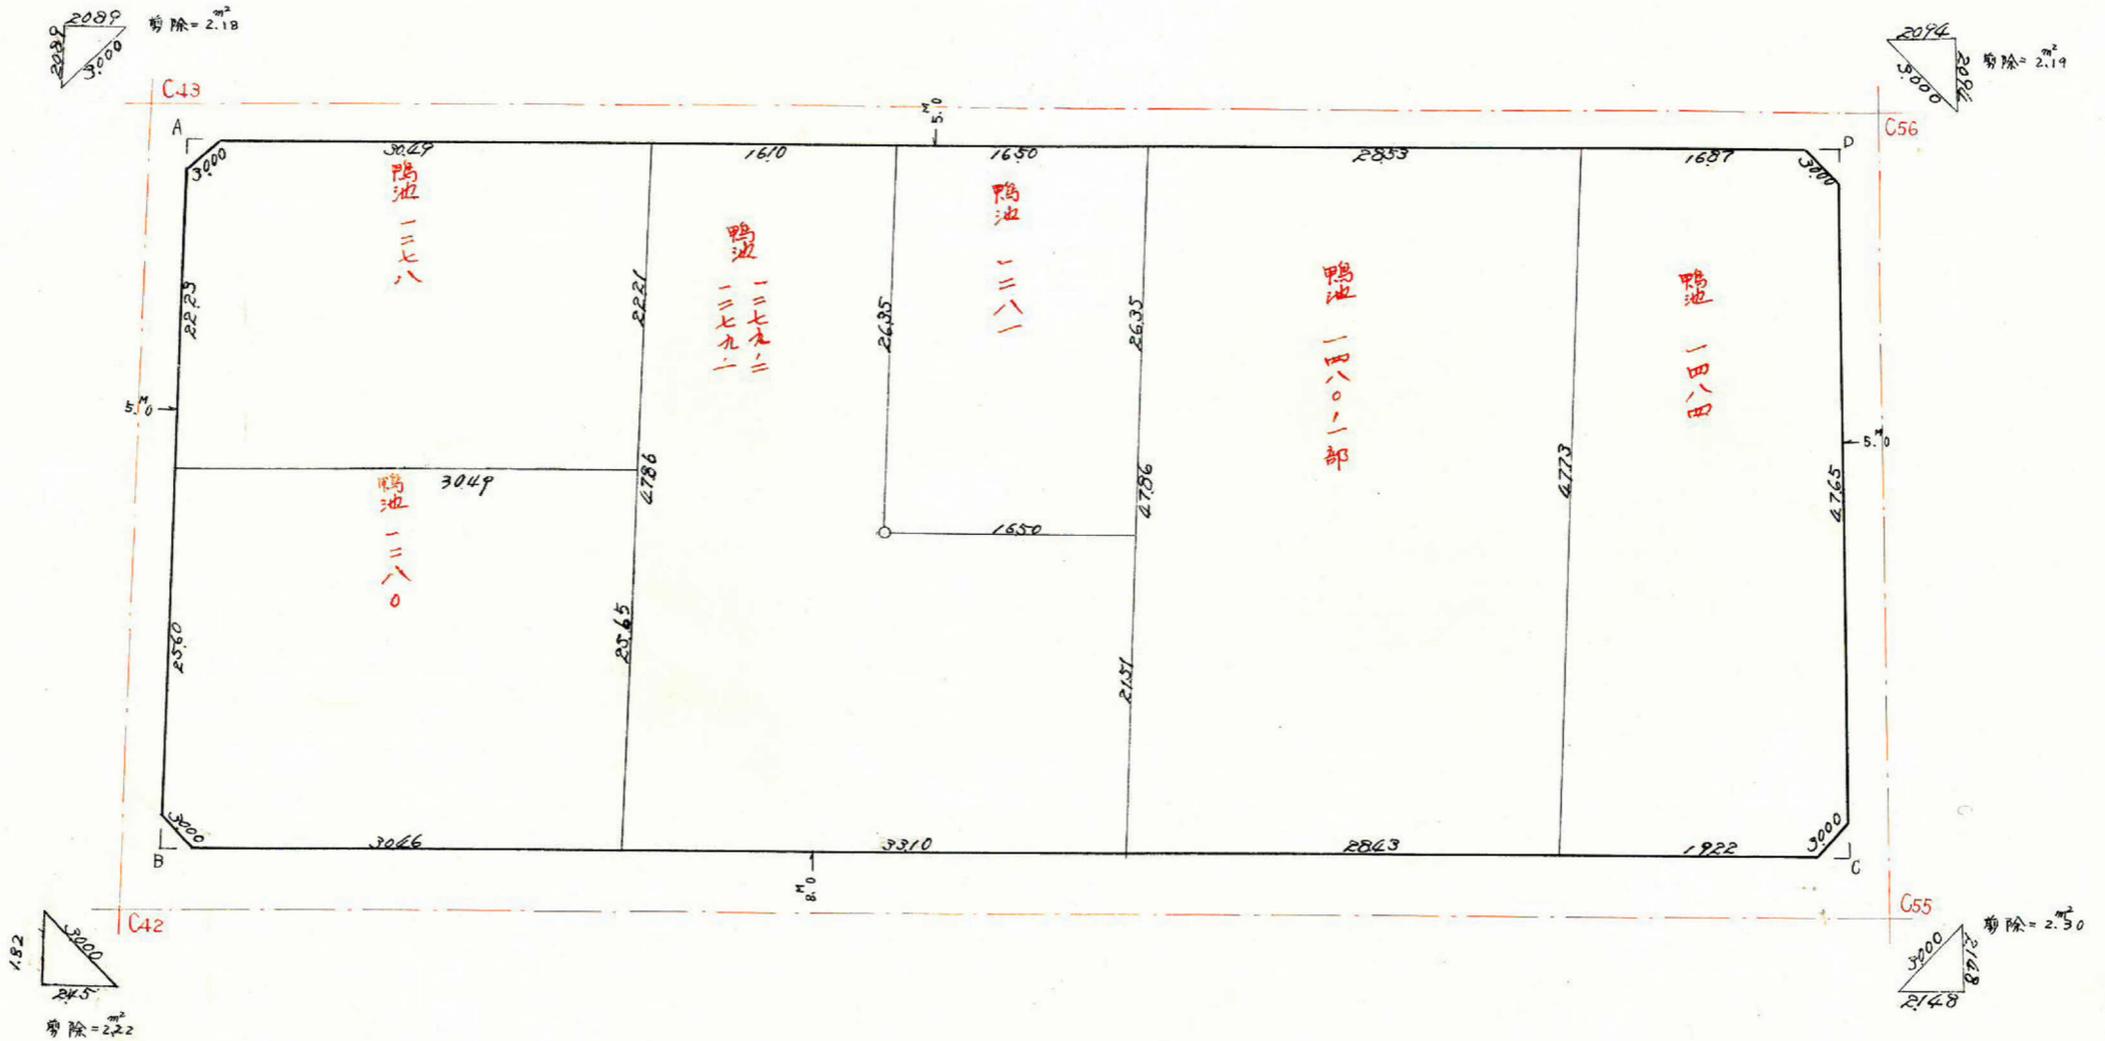


課長	係長	測量士	係

(分筆前)
 確定面積平面図 $S = \frac{1}{500}$

ブロック番号 紫原 72 号


新地名 町 丁目
 年 月 日

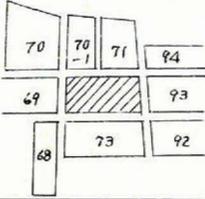

この図面等は、土地区画整理事業に関する参考資料として提供しています。
 ○図面等は換地処分時のものであり、現在の状況とは異なる場合があります。
 ○図面等によって、境界等が確定されるものではありません。

$X=159484.429$
 $Y=44324.687$

$X=159555.885$
 $Y=44236.695$

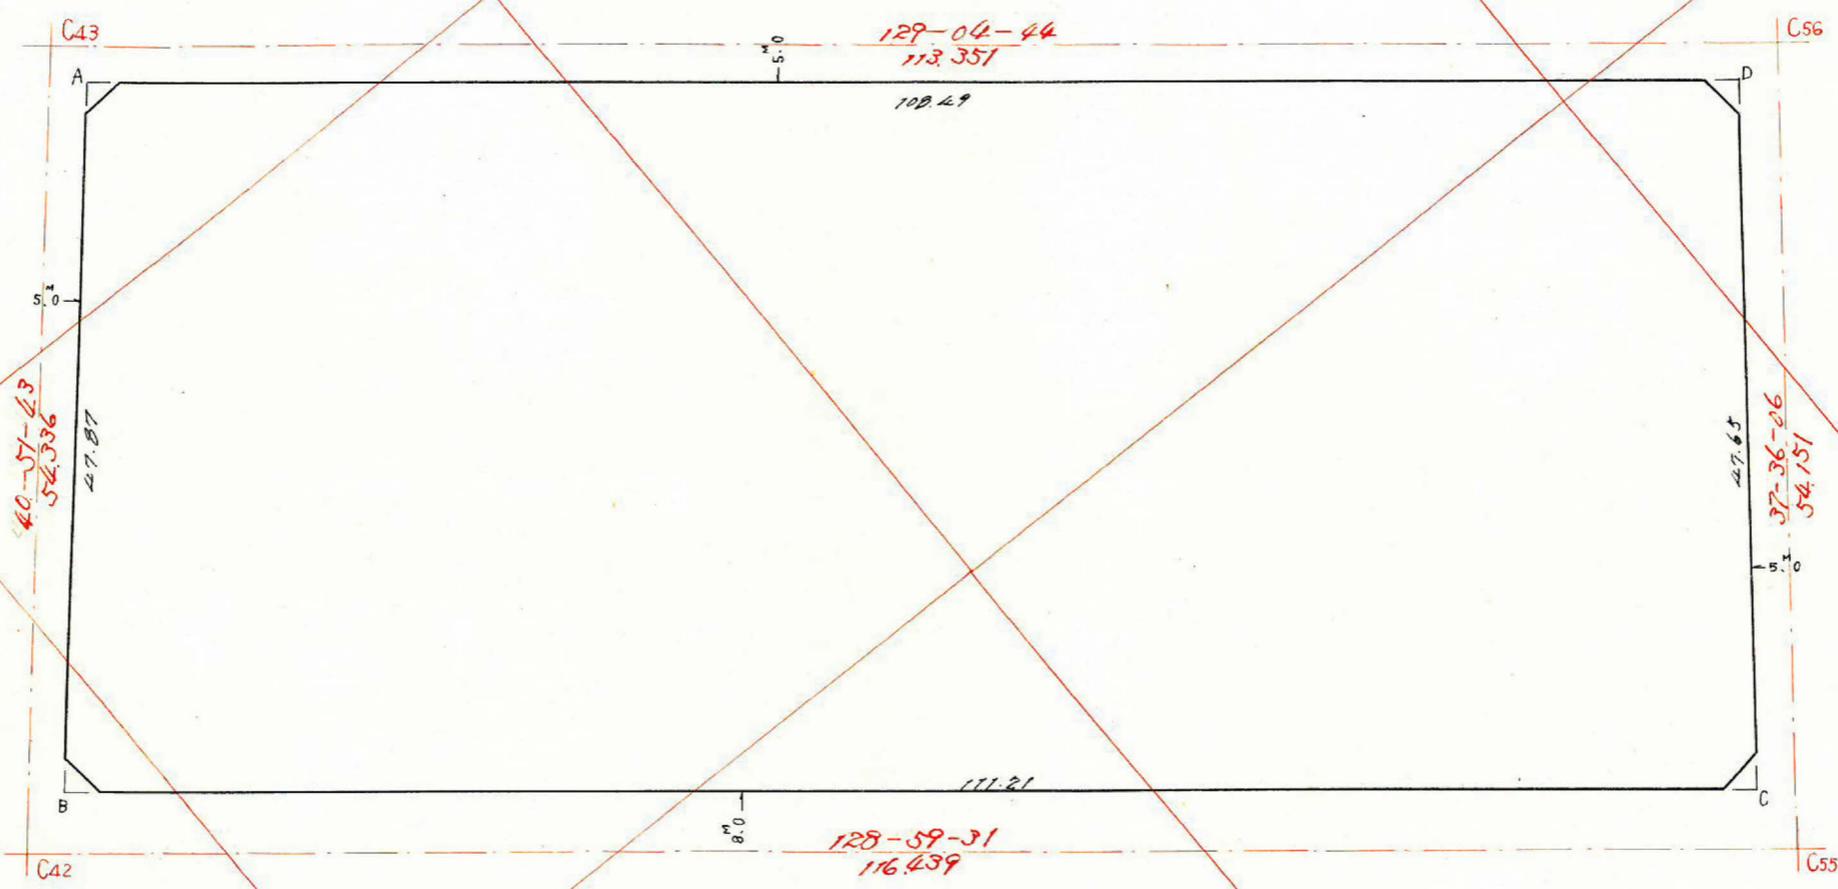

$X=159525.523$
 $Y=44360.236$

$X=159598.787$
 $Y=44269.706$

画地面積	M ²	5,242.13
曲線部面積		8.89
割込面積		5,233.24

この図面等は、土地区画整理事業に関する参考資料として提供しています。
 ○図面等は換地処分時のものであり、現在の状況とは異なる場合があります。
 ○図面等によって、境界等が確定されるものではありません。

