


課長	係長	測量士	係

(分筆前)
確定面積平面図 $S = \frac{1}{500}$

ブロック番号 紫原 73 号

新地名 町 丁目
年 月 日

69	72	93
		92
68	74	91

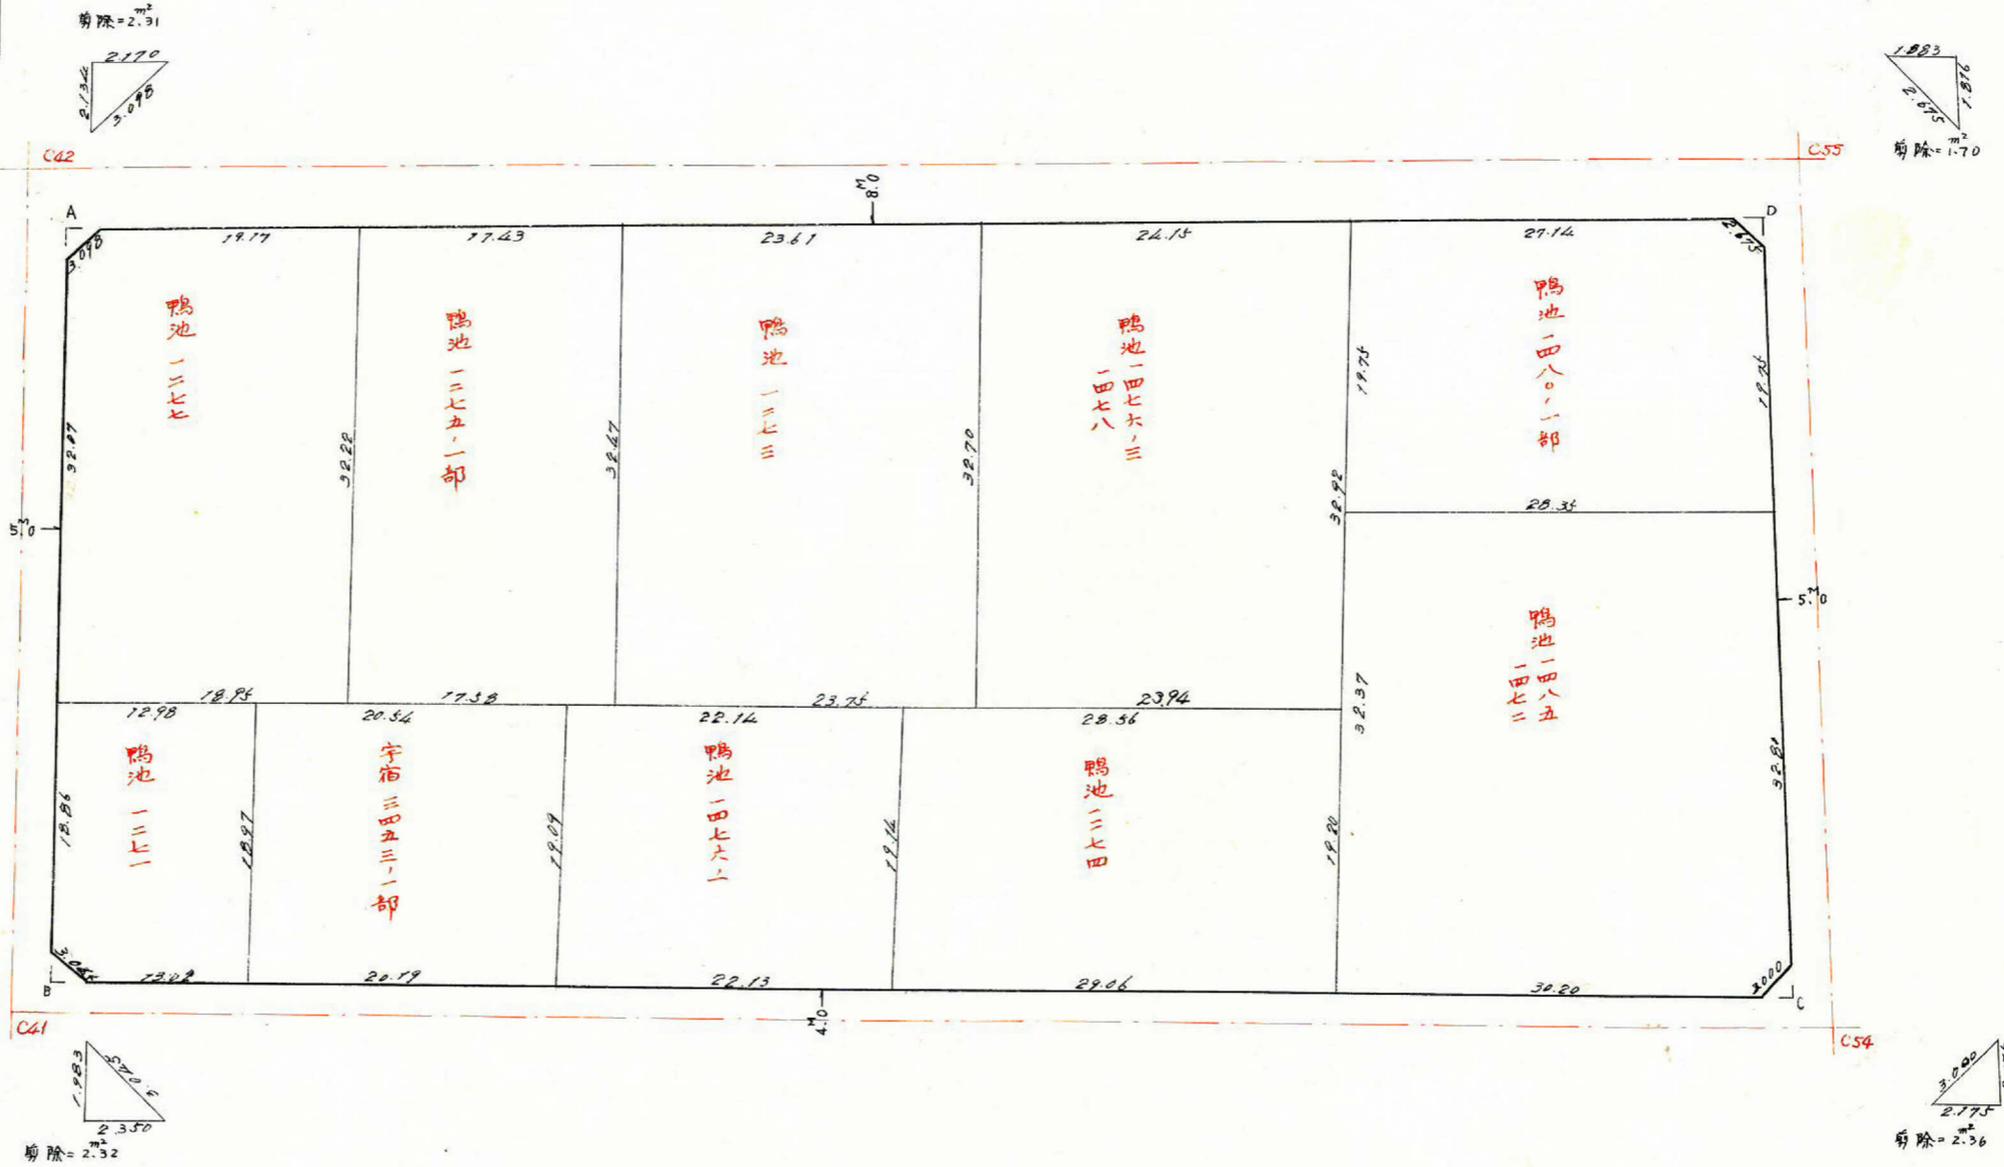


この図面等は、土地区画整理事業に関する参考資料として提供しています。
 ○図面等は換地処分時のものであり、現在の状況とは異なる場合があります。
 ○図面等によって、境界等が確定されるものではありません。

この図面等は、土地区画整理事業に関する参考資料として提供しています。
 ○図面等は換地処分時のものであり、現在の状況とは異なる場合があります。
 ○図面等によって、境界等が確定されるものではありません。

$x = -159525.523$
 $y = -44360.236$

$x = -159598.787$
 $y = -44269.706$

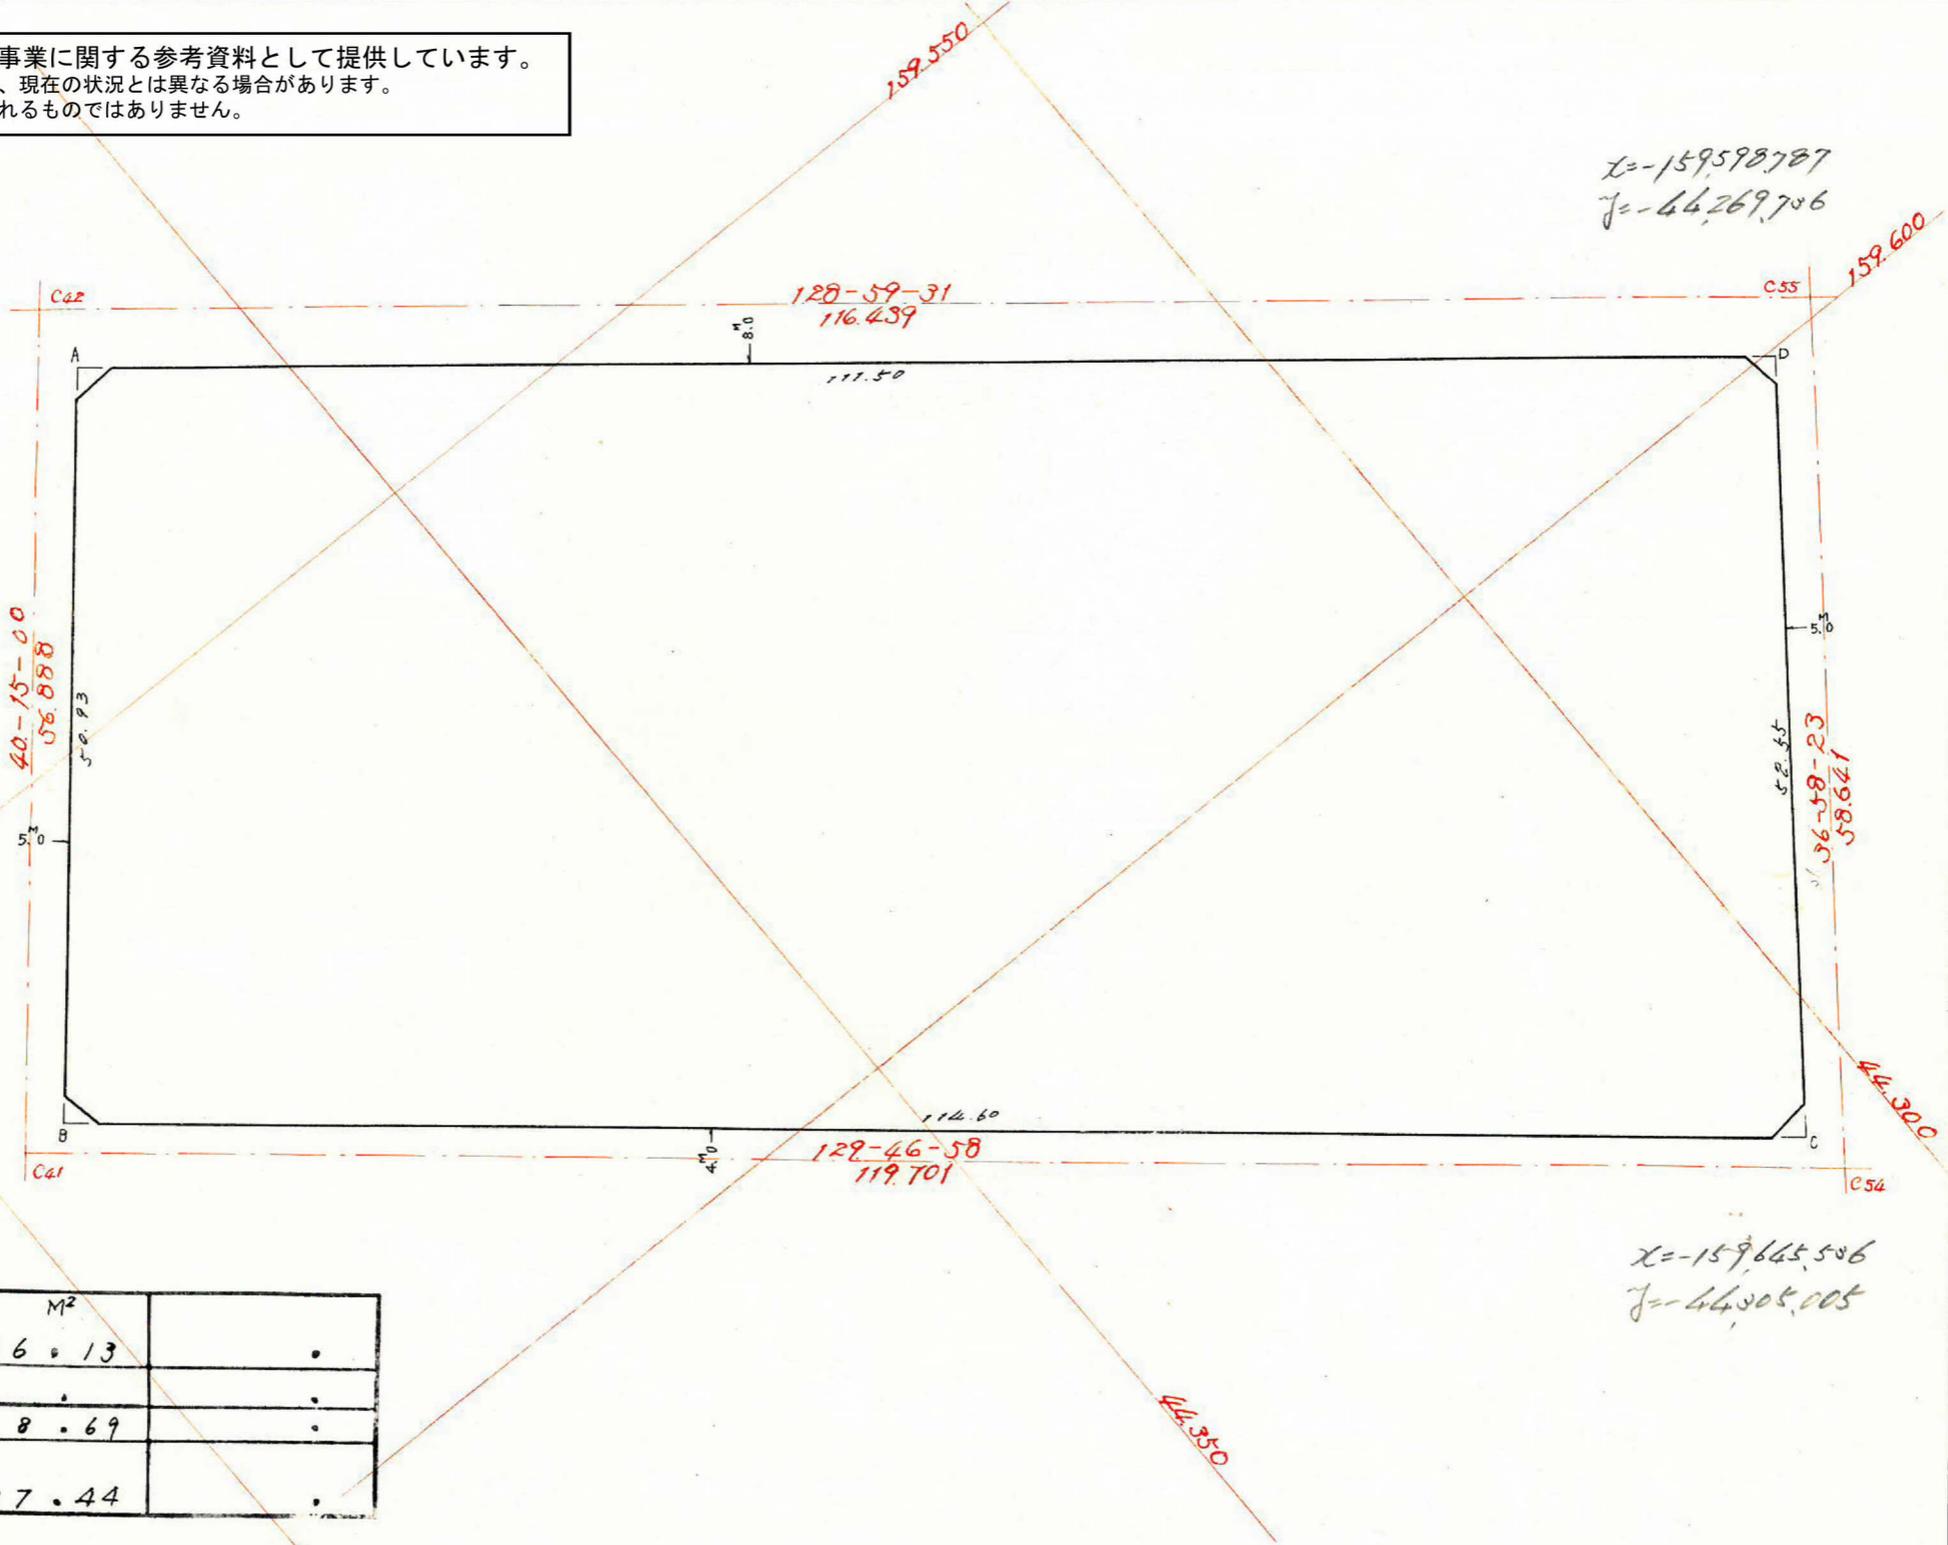

$x = -159568.942$
 $y = -44396.992$

$x = -159665.506$
 $y = -44305.005$


画地面積	M ²	
画地面積	5,846.13	.
曲線部面積	.	.
剪除面積	8.69	.
割込面積	5,837.44	.

課長	係長	測量士	係

(分 筆 前)
 確定面積平面図 $S = \frac{1}{500}$

ブロック番号 紫原 **73** 号

新地名 町 丁目
 年 月 日

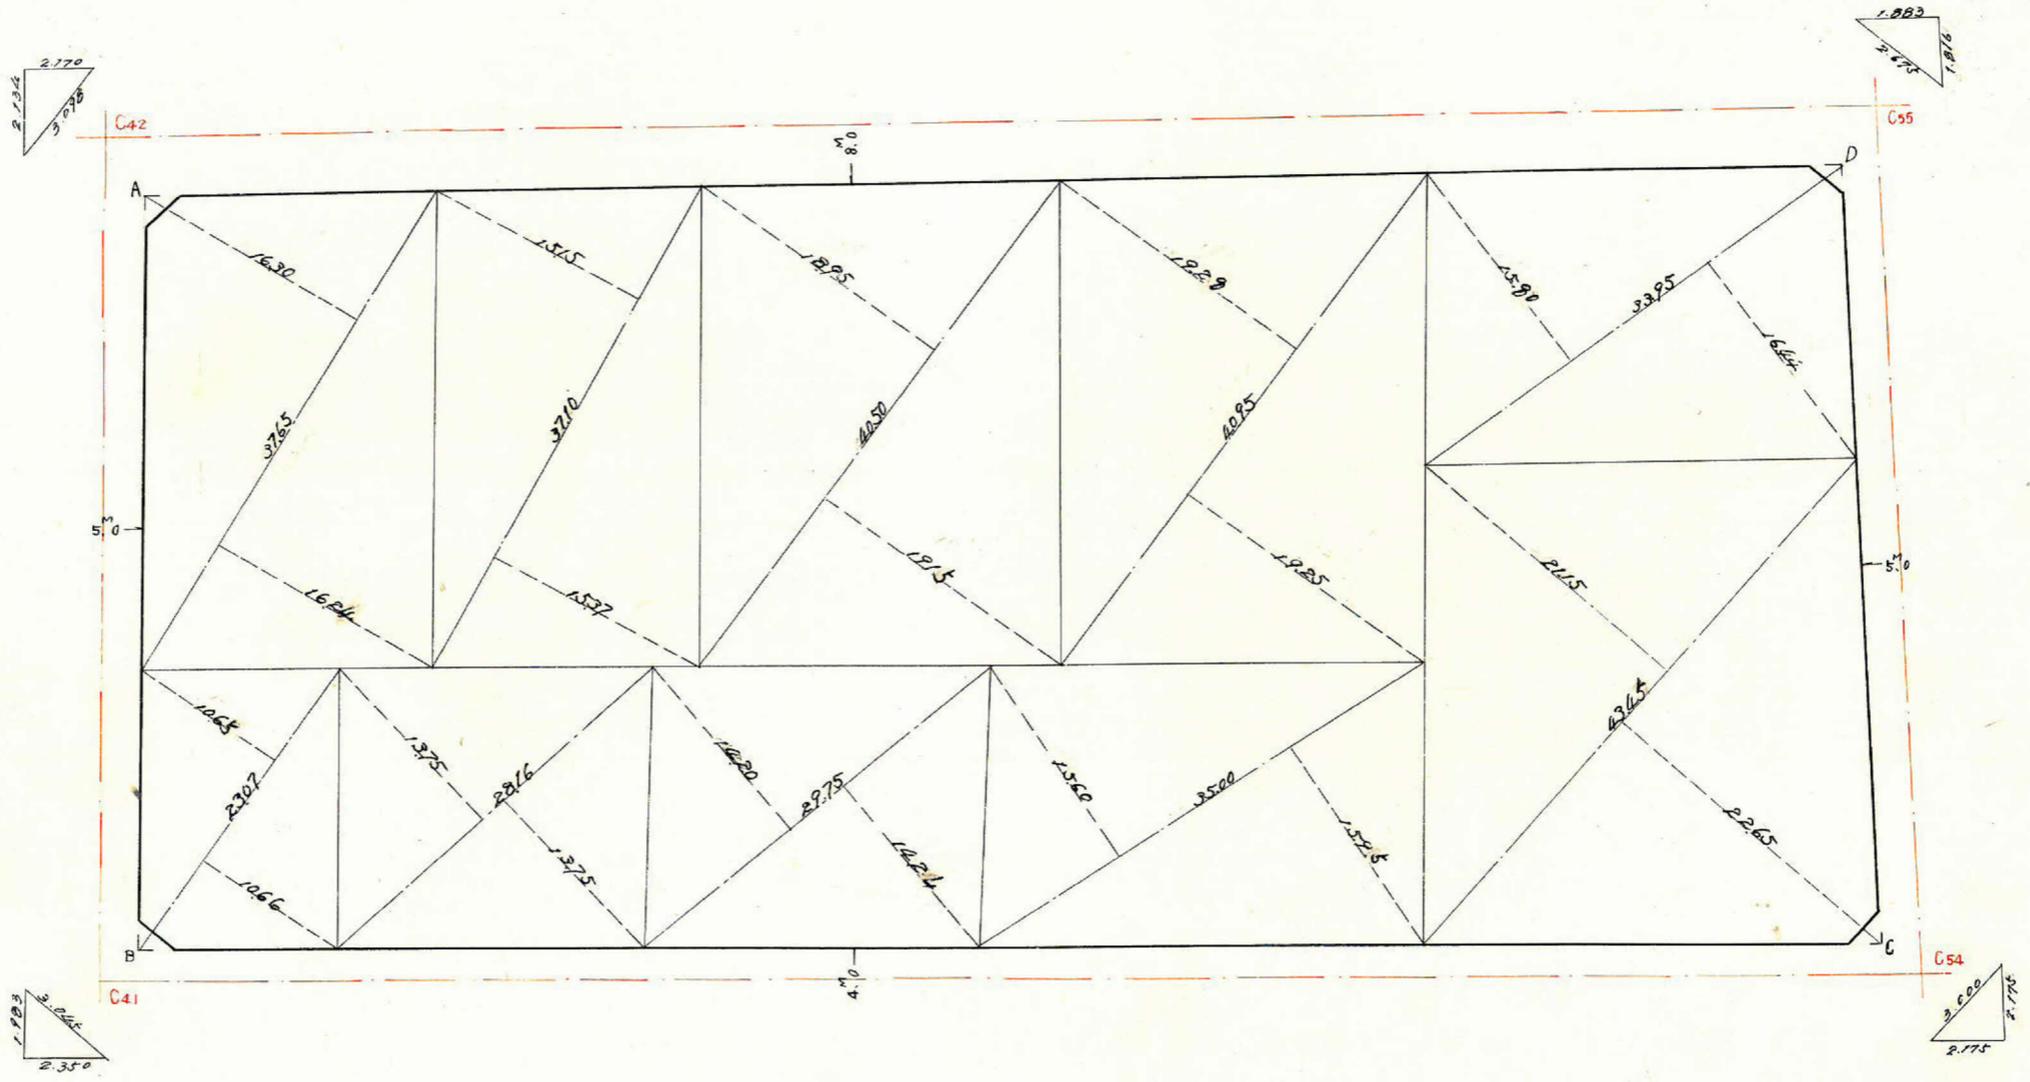

この図面等は、土地区画整理事業に関する参考資料として提供しています。
 ○図面等は換地処分時のものであり、現在の状況とは異なる場合があります。
 ○図面等によって、境界等が確定されるものではありません。