

課長 係長 測量士 係

この図面等は、土地区画整理事業に関する参考資料として提供しています。
 ○図面等は換地処分時のものであり、現在の状況とは異なる場合があります。
 ○図面等によって、境界等が確定されるものではありません。


(分 筆 前)

確定面積平面図 $S = \frac{1}{500}$

ブロック番号 紫原


74 号

新地名 町 丁目
 年 月 日

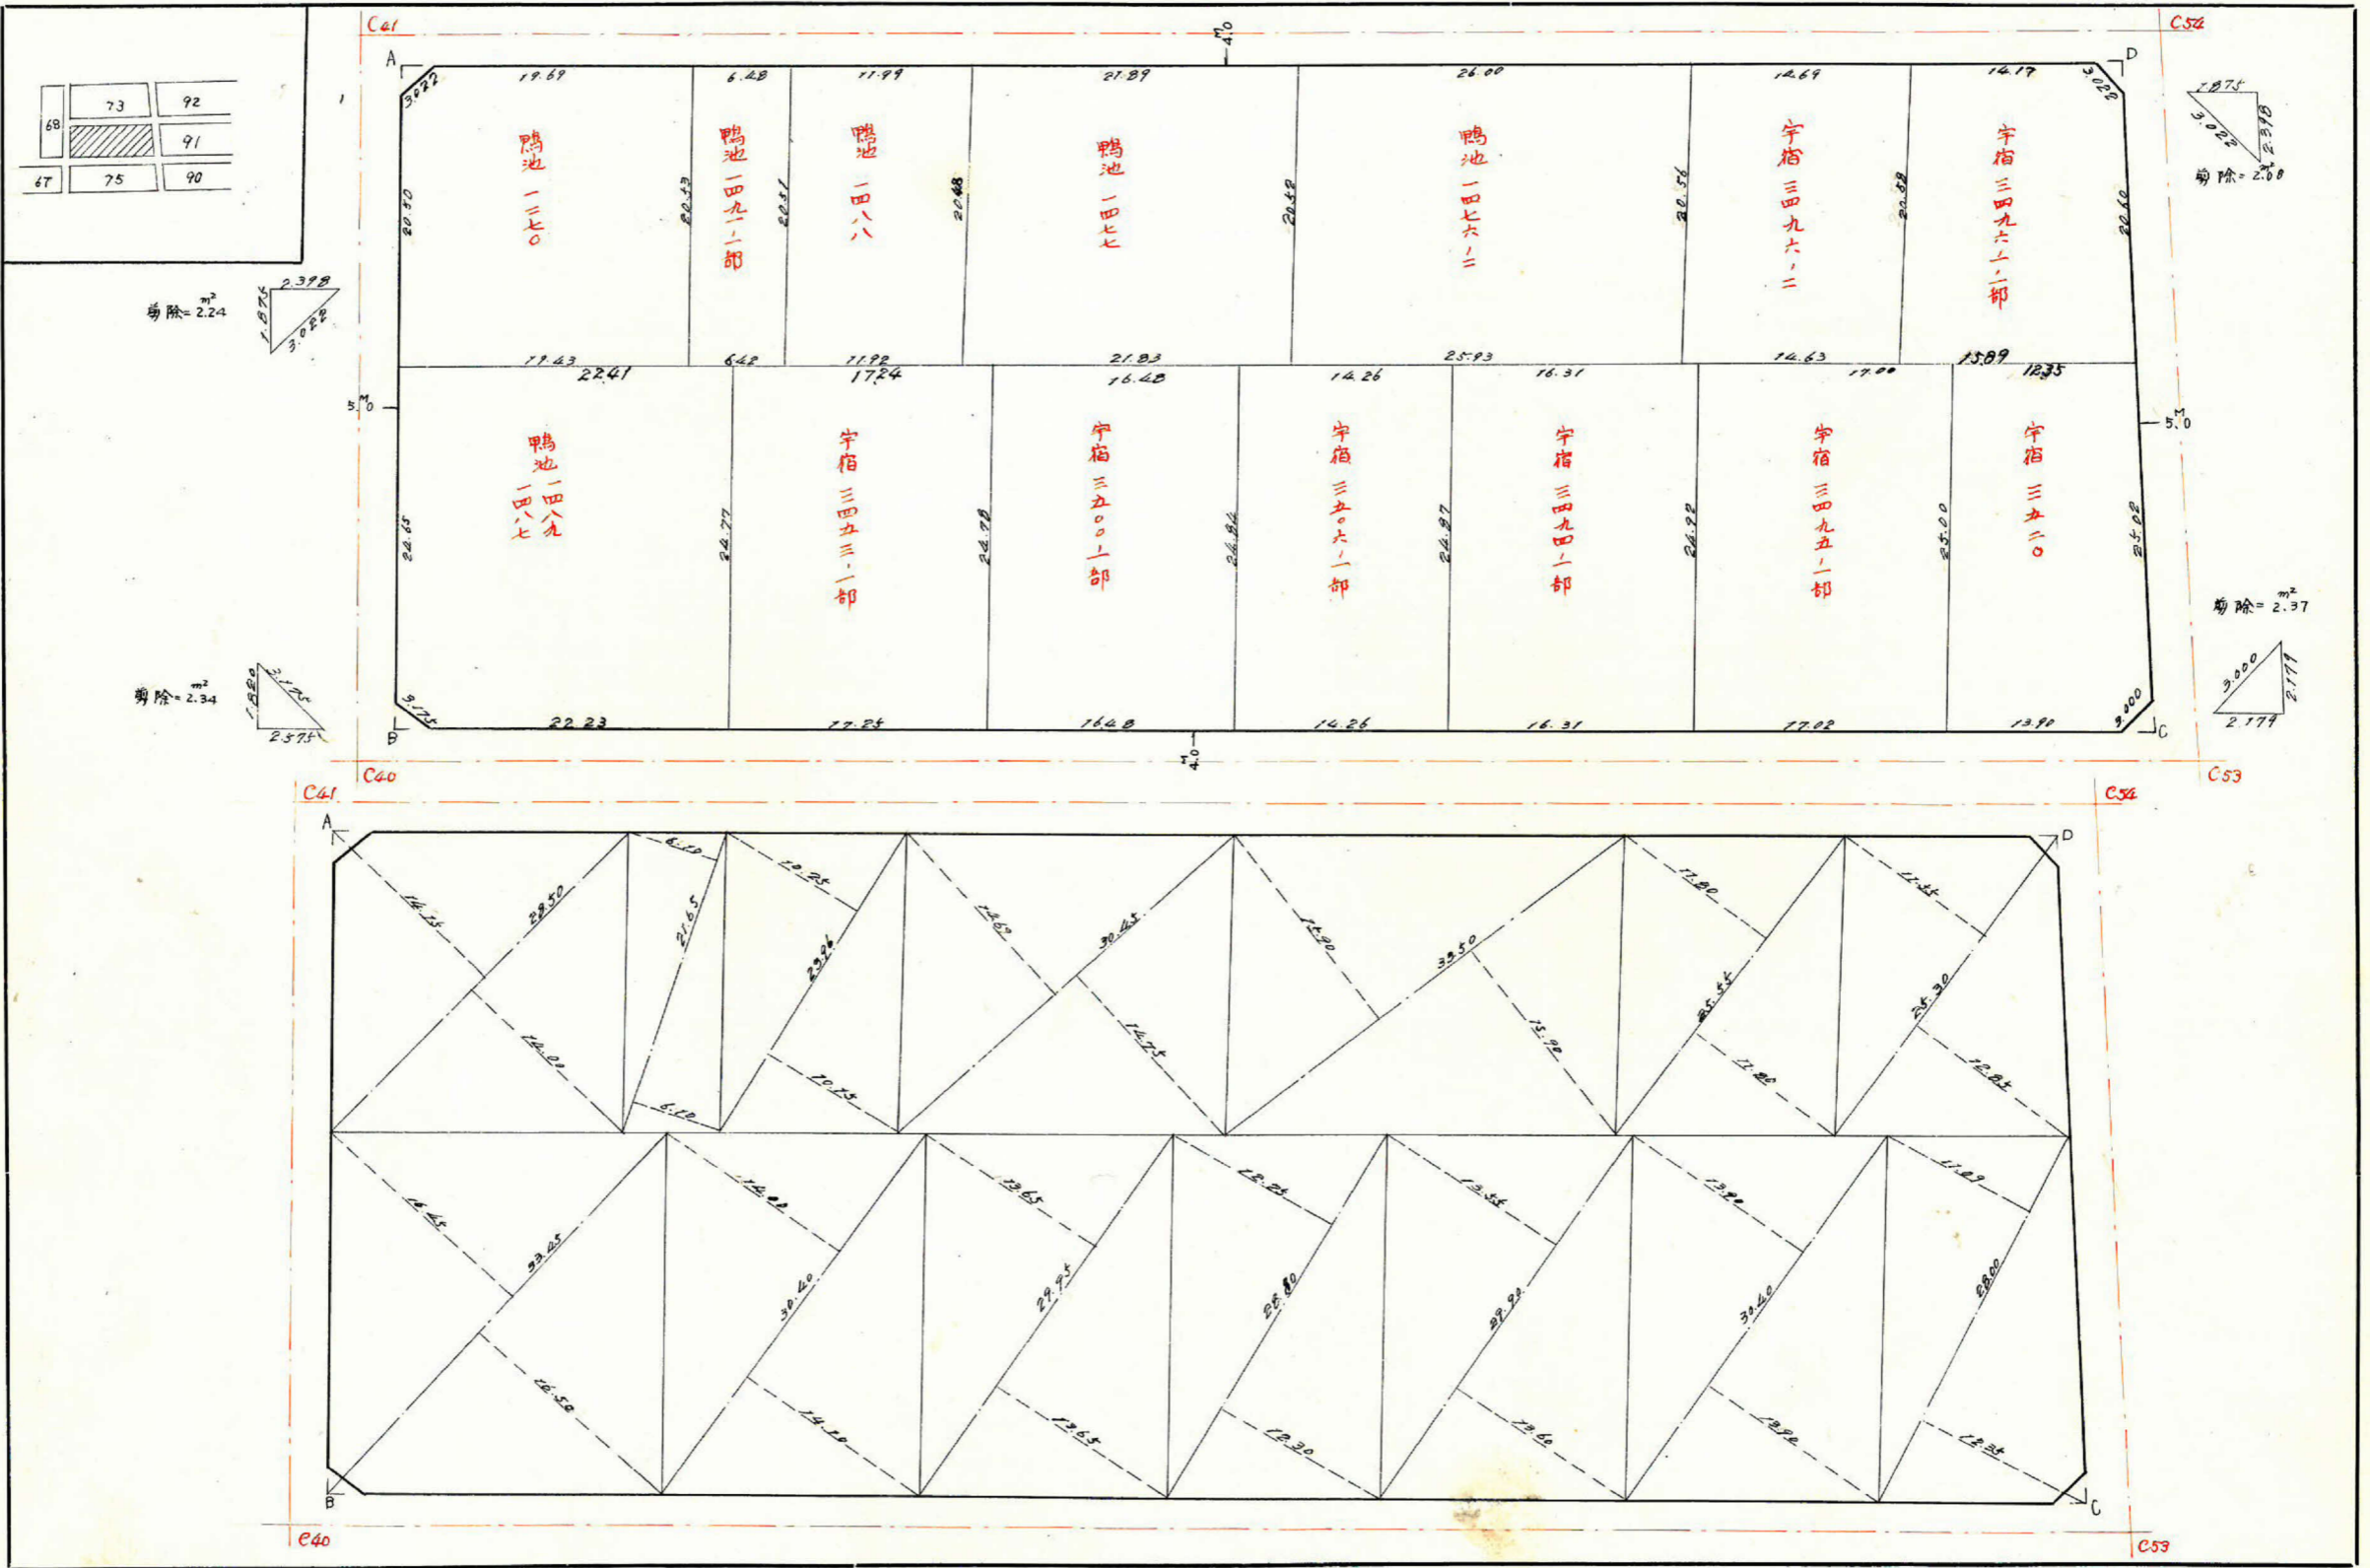

$X = -159568.942$
 $Y = 44396.992$

$X = -159645.586$
 $Y = 44305.005$

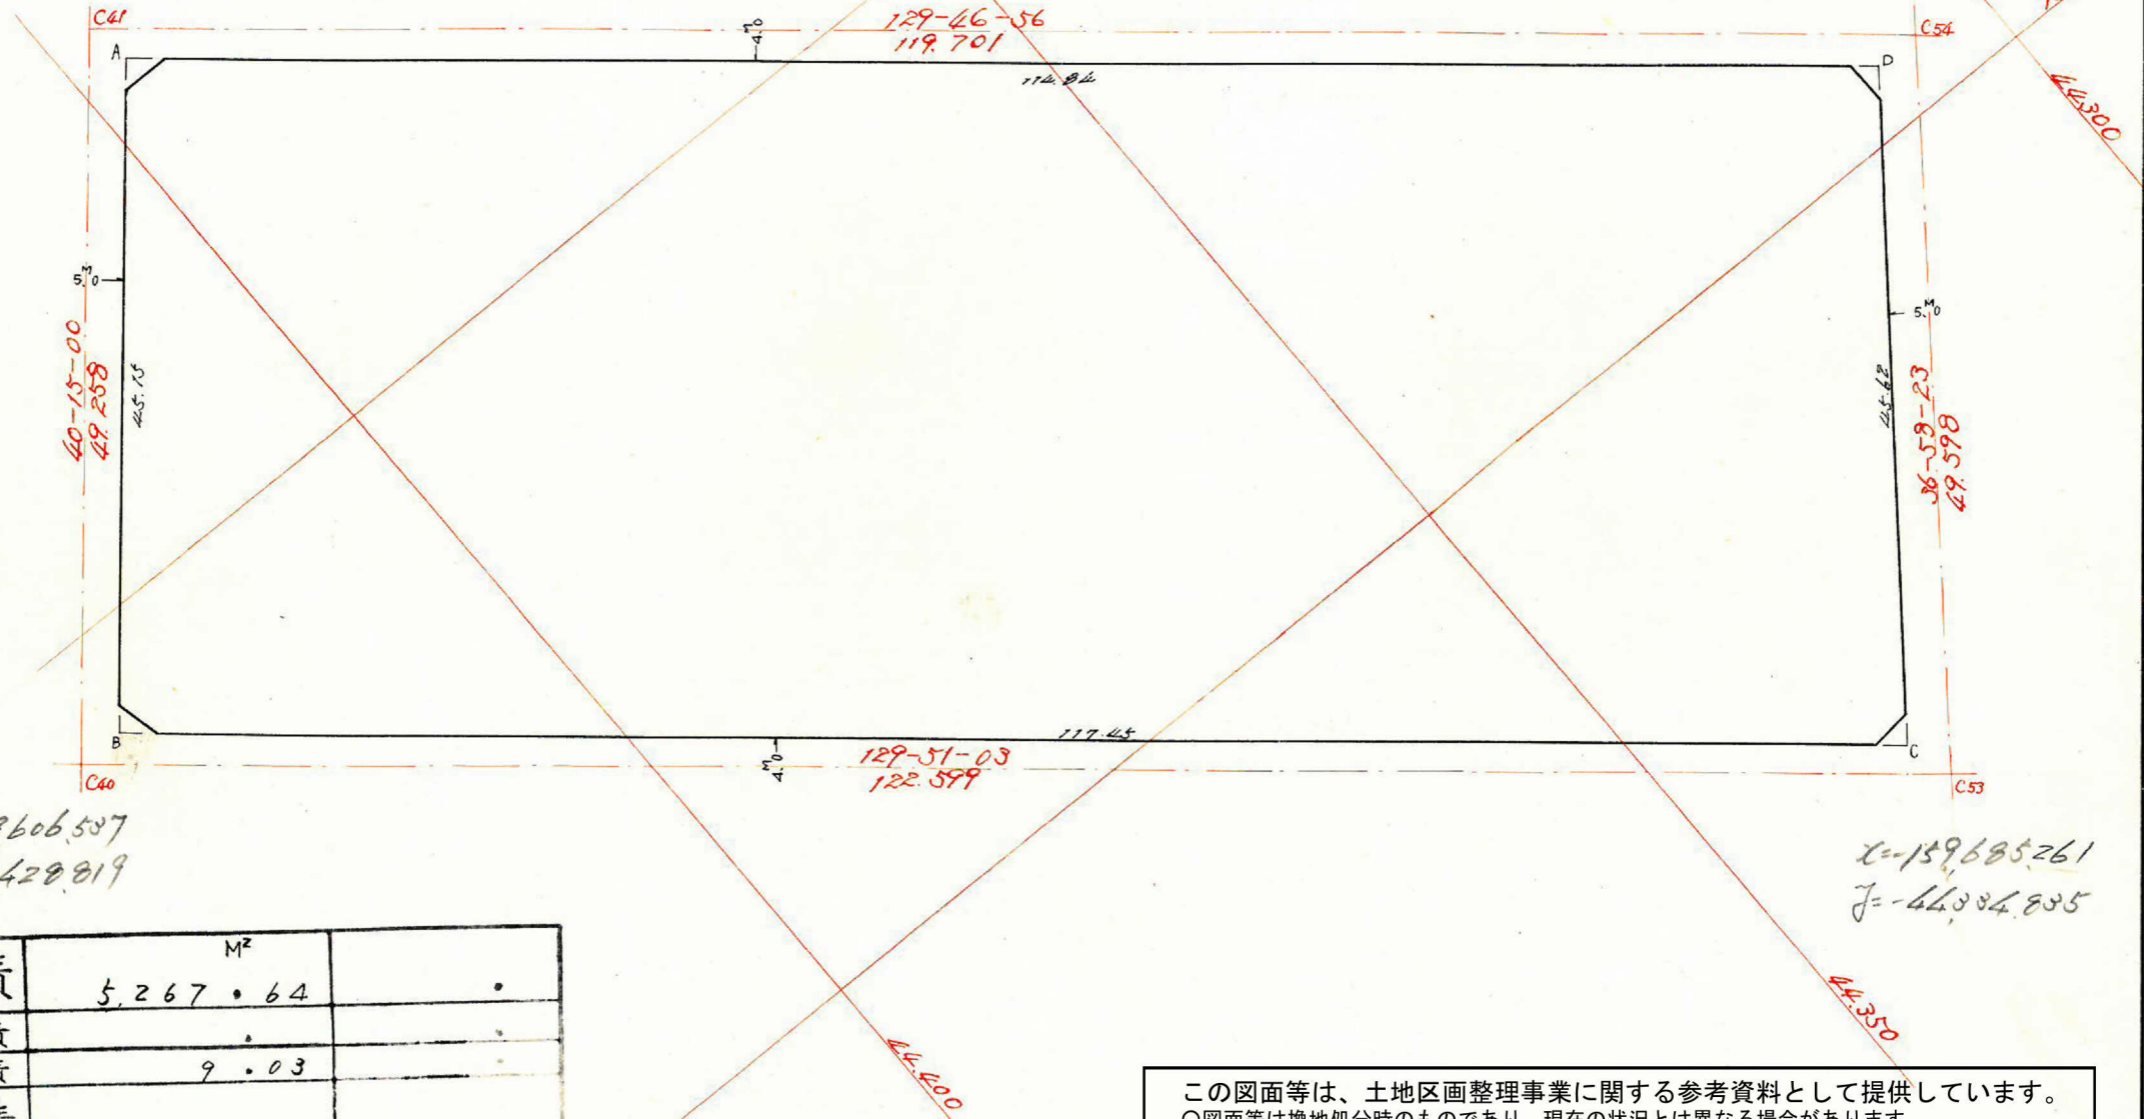

$X = -159606.587$
 $Y = 44428.819$

$X = -159685.261$
 $Y = 44384.835$

	M ²	
画地面積	5,267.64	.
曲線部面積	.	.
剪除面積	9.03	.
割込面積	5,258.61	

この図面等は、土地区画整理事業に関する参考資料として提供しています。
 ○図面等は換地処分時のものであり、現在の状況とは異なる場合があります。
 ○図面等によって、境界等が確定されるものではありません。