

課長係長測量士係

この図面等は、土地区画整理事業に関する参考資料として提供しています。
 ○図面等は換地処分時のものであり、現在の状況とは異なる場合があります。
 ○図面等によって、境界等が確定されるものではありません。


(分筆前)


確定面積平面図 $S = \frac{1}{500}$

ブロック番号 紫原

75 号

新地名 町 丁目
 年 月 日

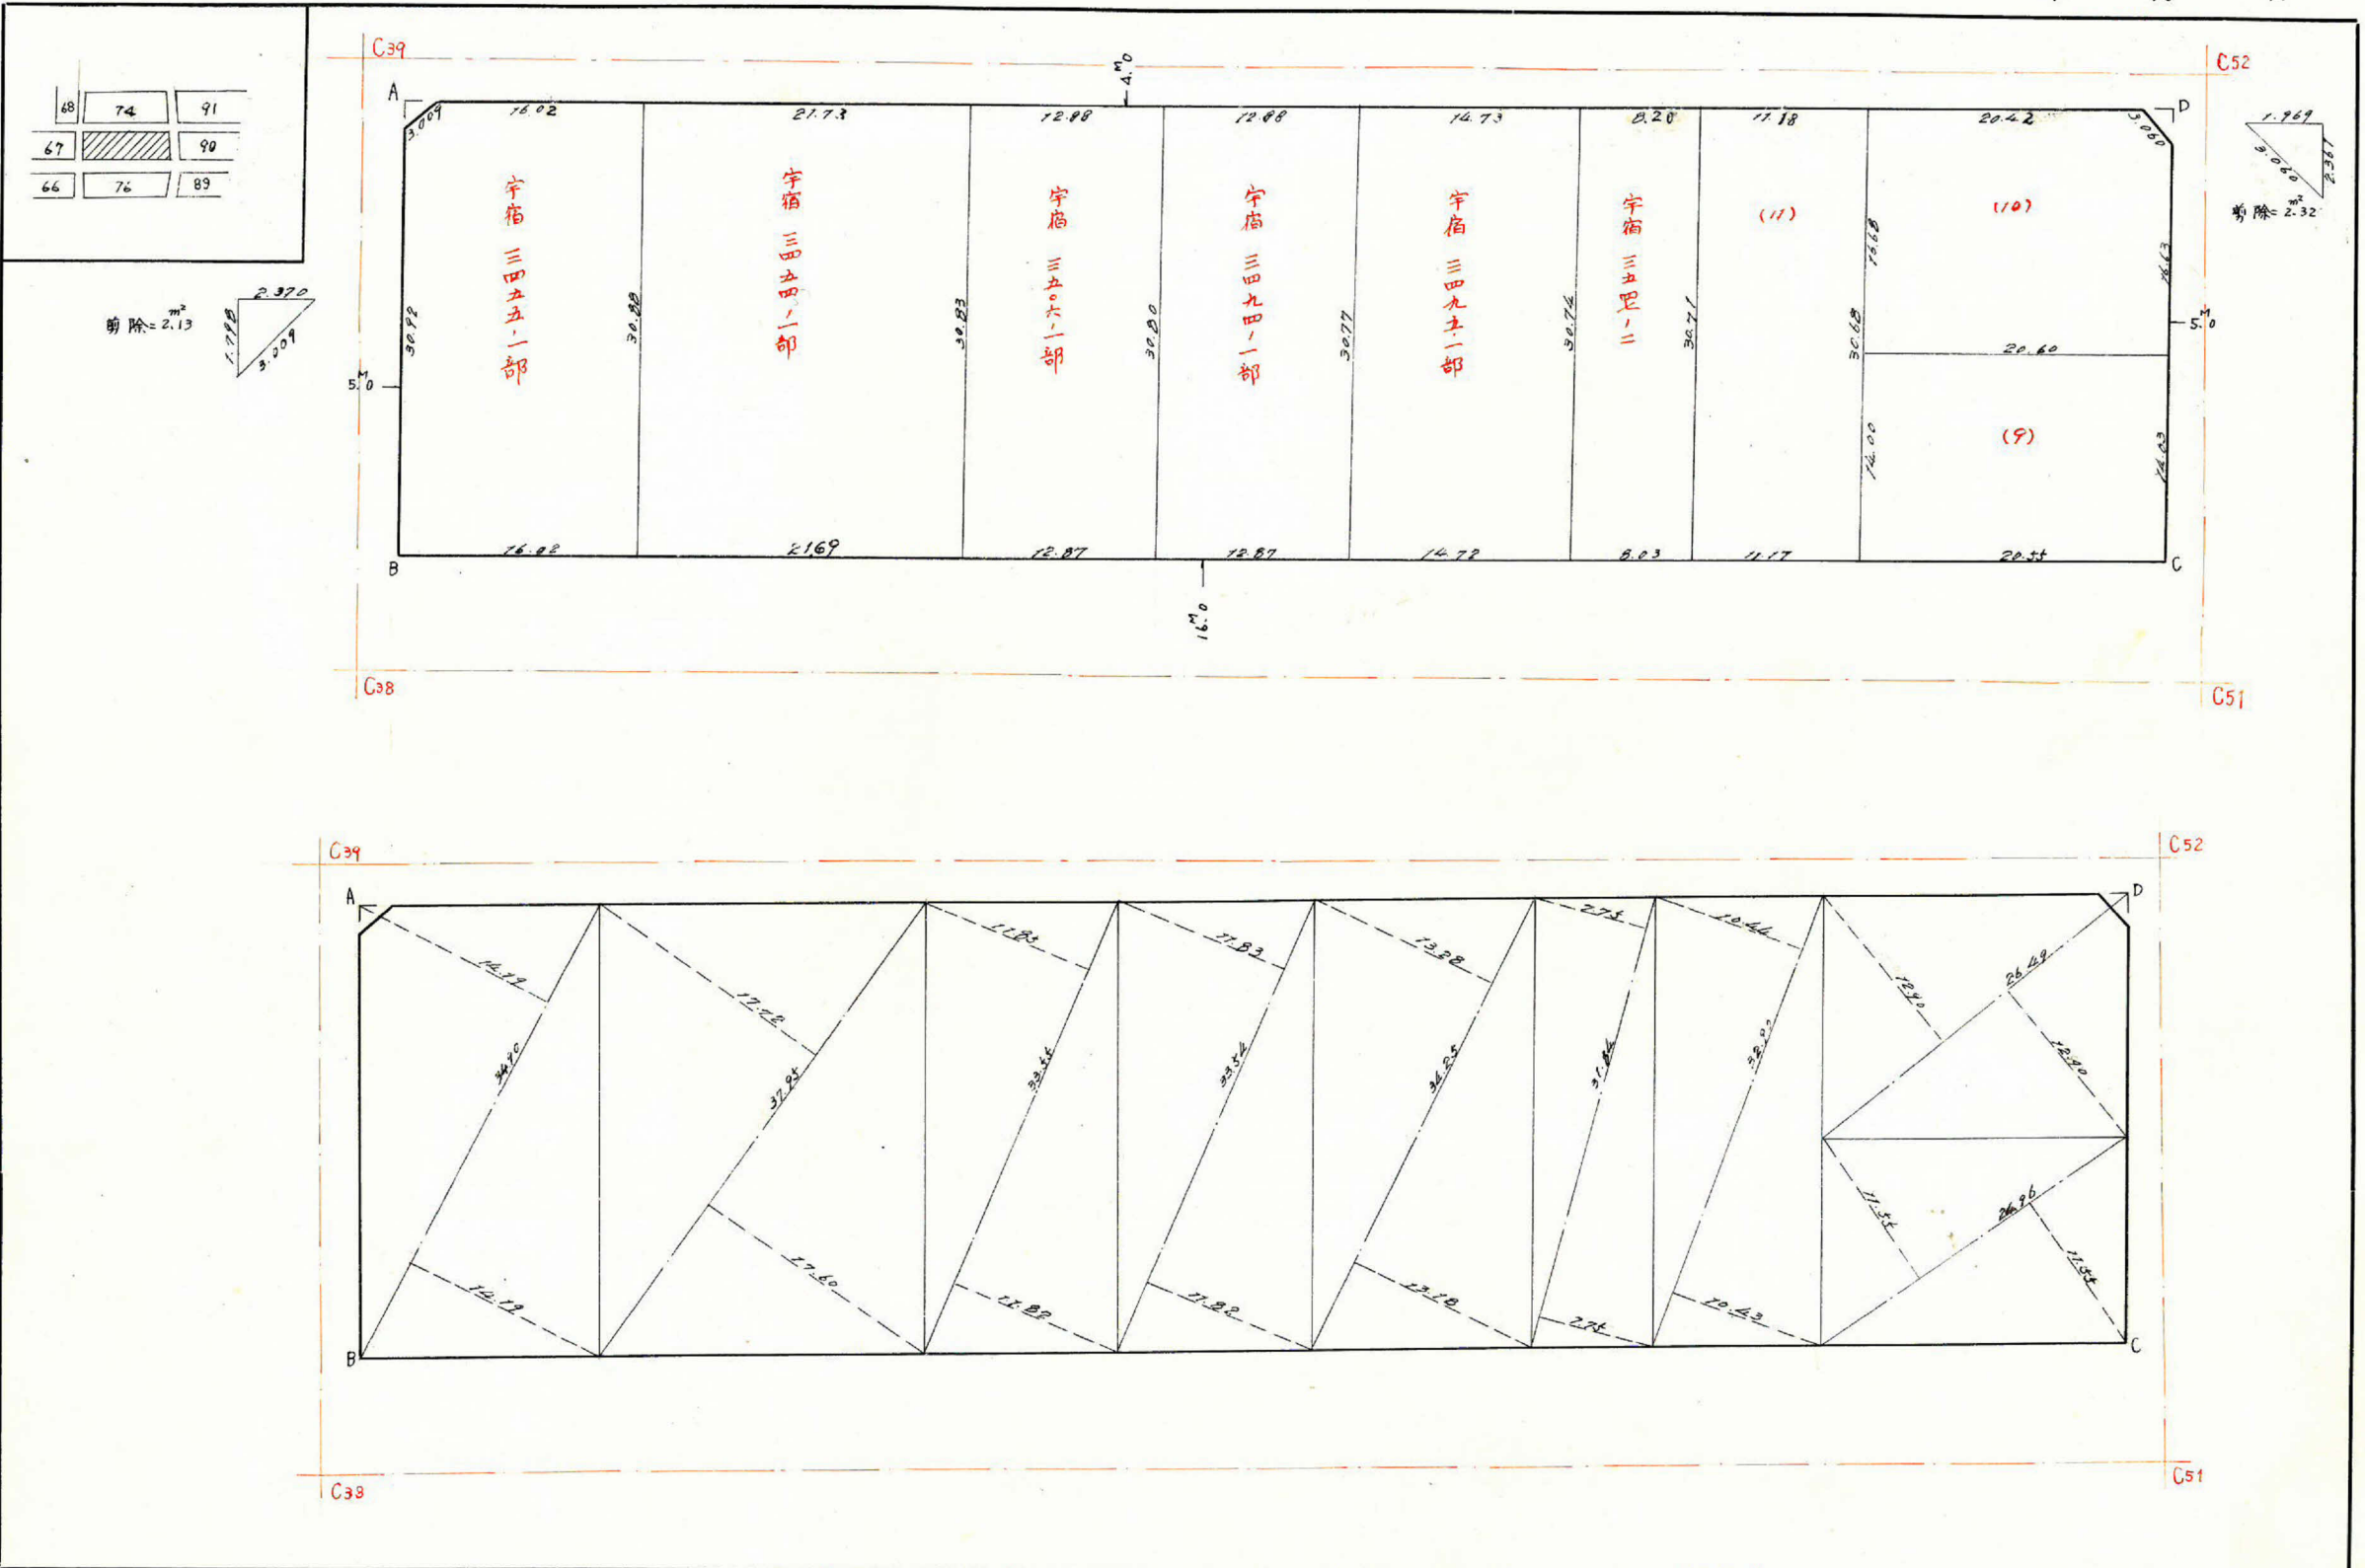

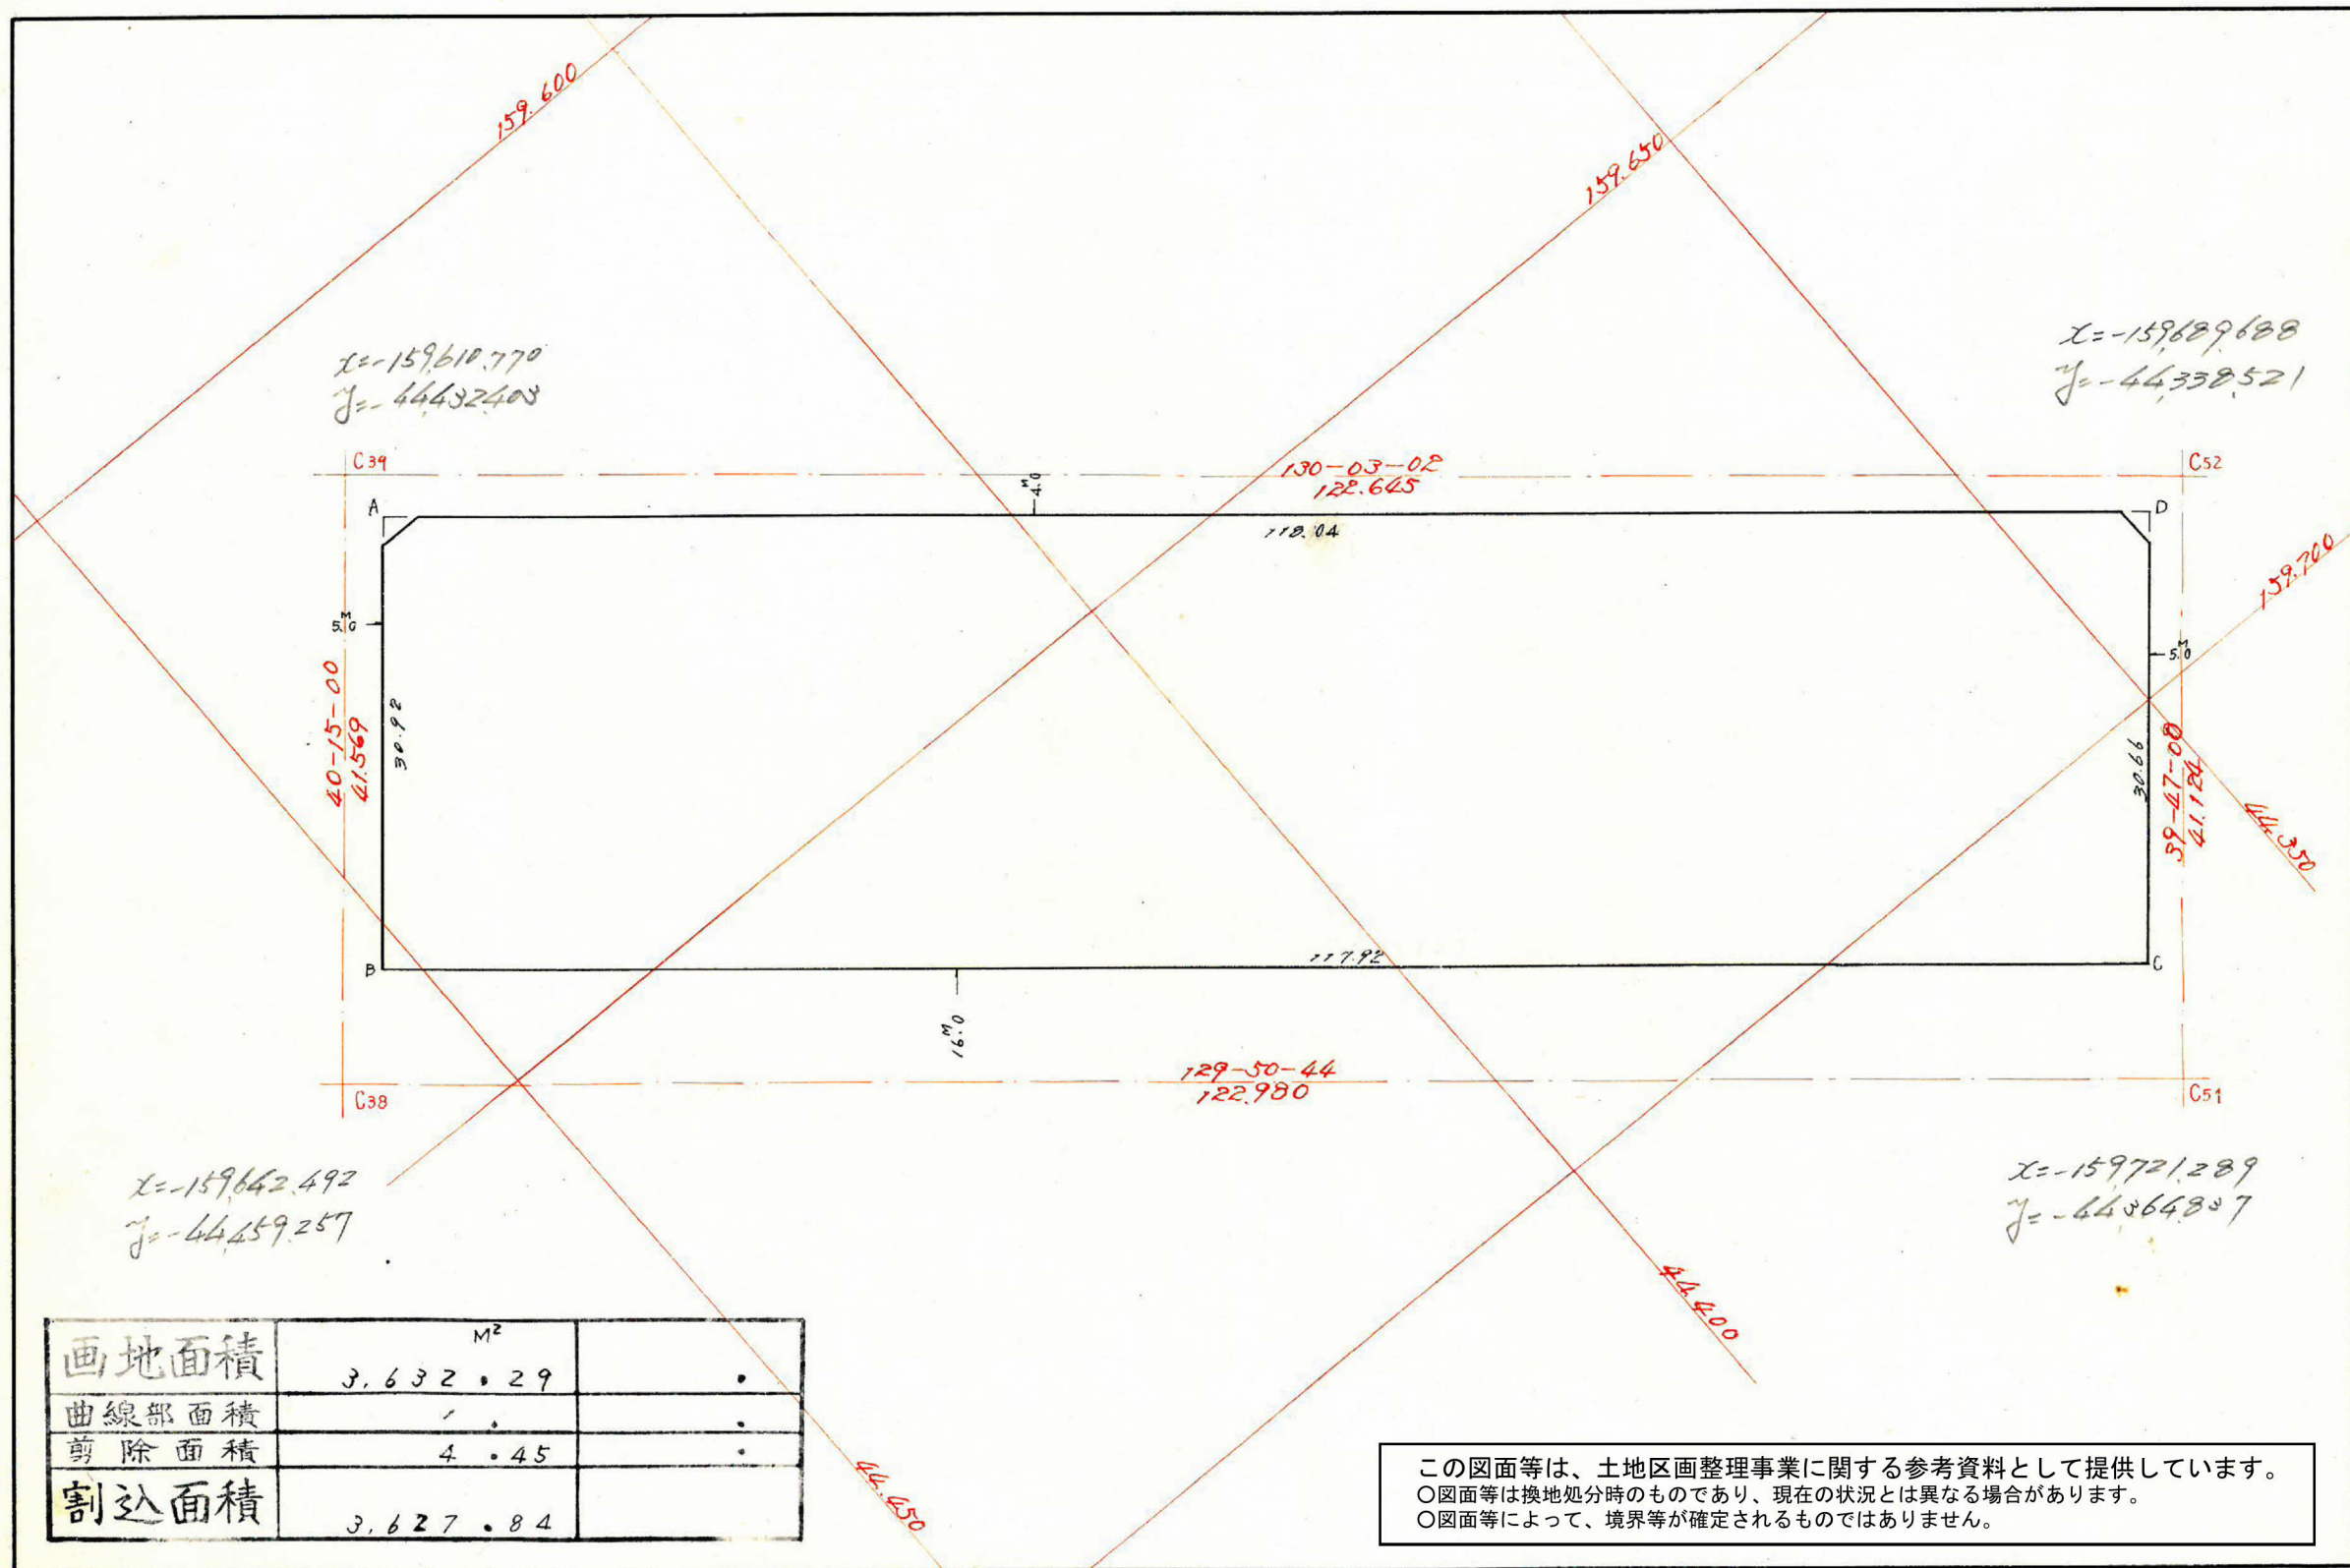

画地面積	M ²	
	3,632.29	.
曲線部面積	1	.
剪除面積	4.45	.
割込面積	3,627.84	

この図面等は、土地区画整理事業に関する参考資料として提供しています。
 ○図面等は換地処分時のものであり、現在の状況とは異なる場合があります。
 ○図面等によって、境界等が確定されるものではありません。