

課長 係長 測量士 係

この図面等は、土地区画整理事業に関する参考資料として提供しています。
 ○図面等は換地処分時のものであり、現在の状況とは異なる場合があります。
 ○図面等によって、境界等が確定されるものではありません。






(分 筆 前)

確定面積平面図 $S = \frac{1}{500}$


ブロック番号 紫原 67 号

新地名 町 丁目

年 月 日

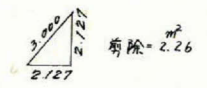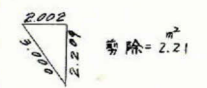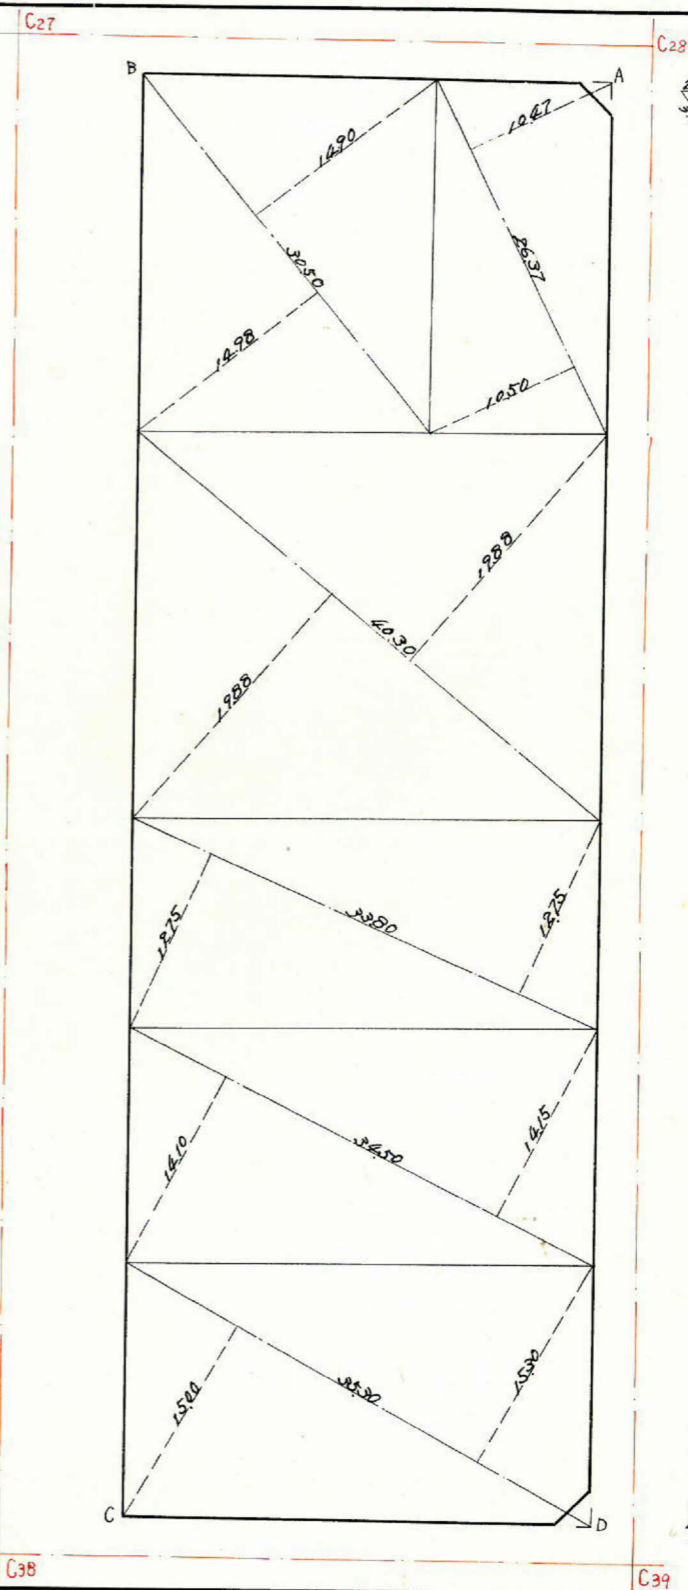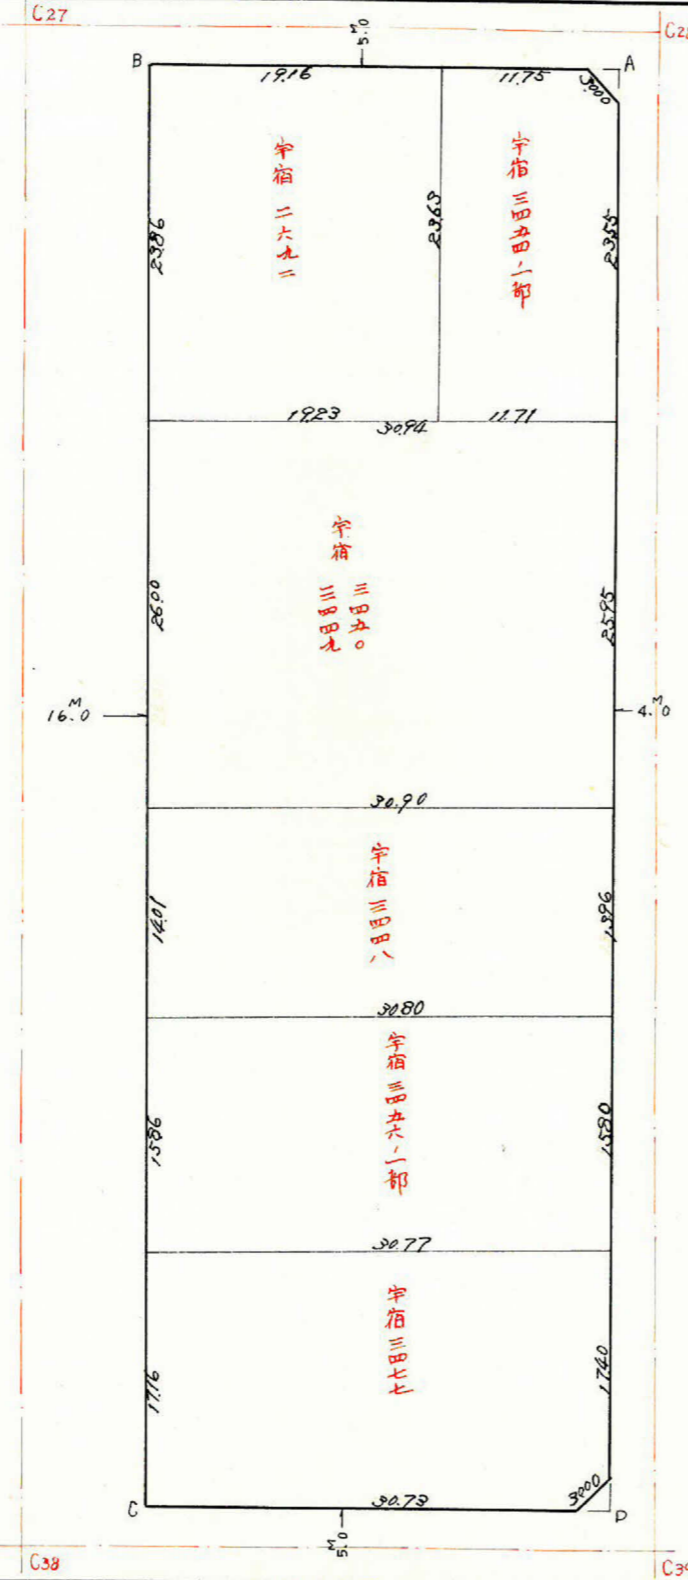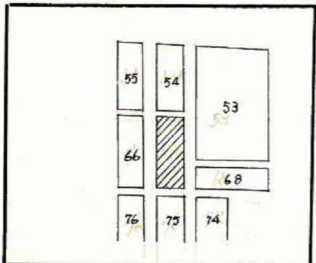

この図面等は、土地区画整理事業に関する参考資料として提供しています。
 ○図面等は換地処分時のものであり、現在の状況とは異なる場合があります。
 ○図面等によって、境界等が確定されるものではありません。

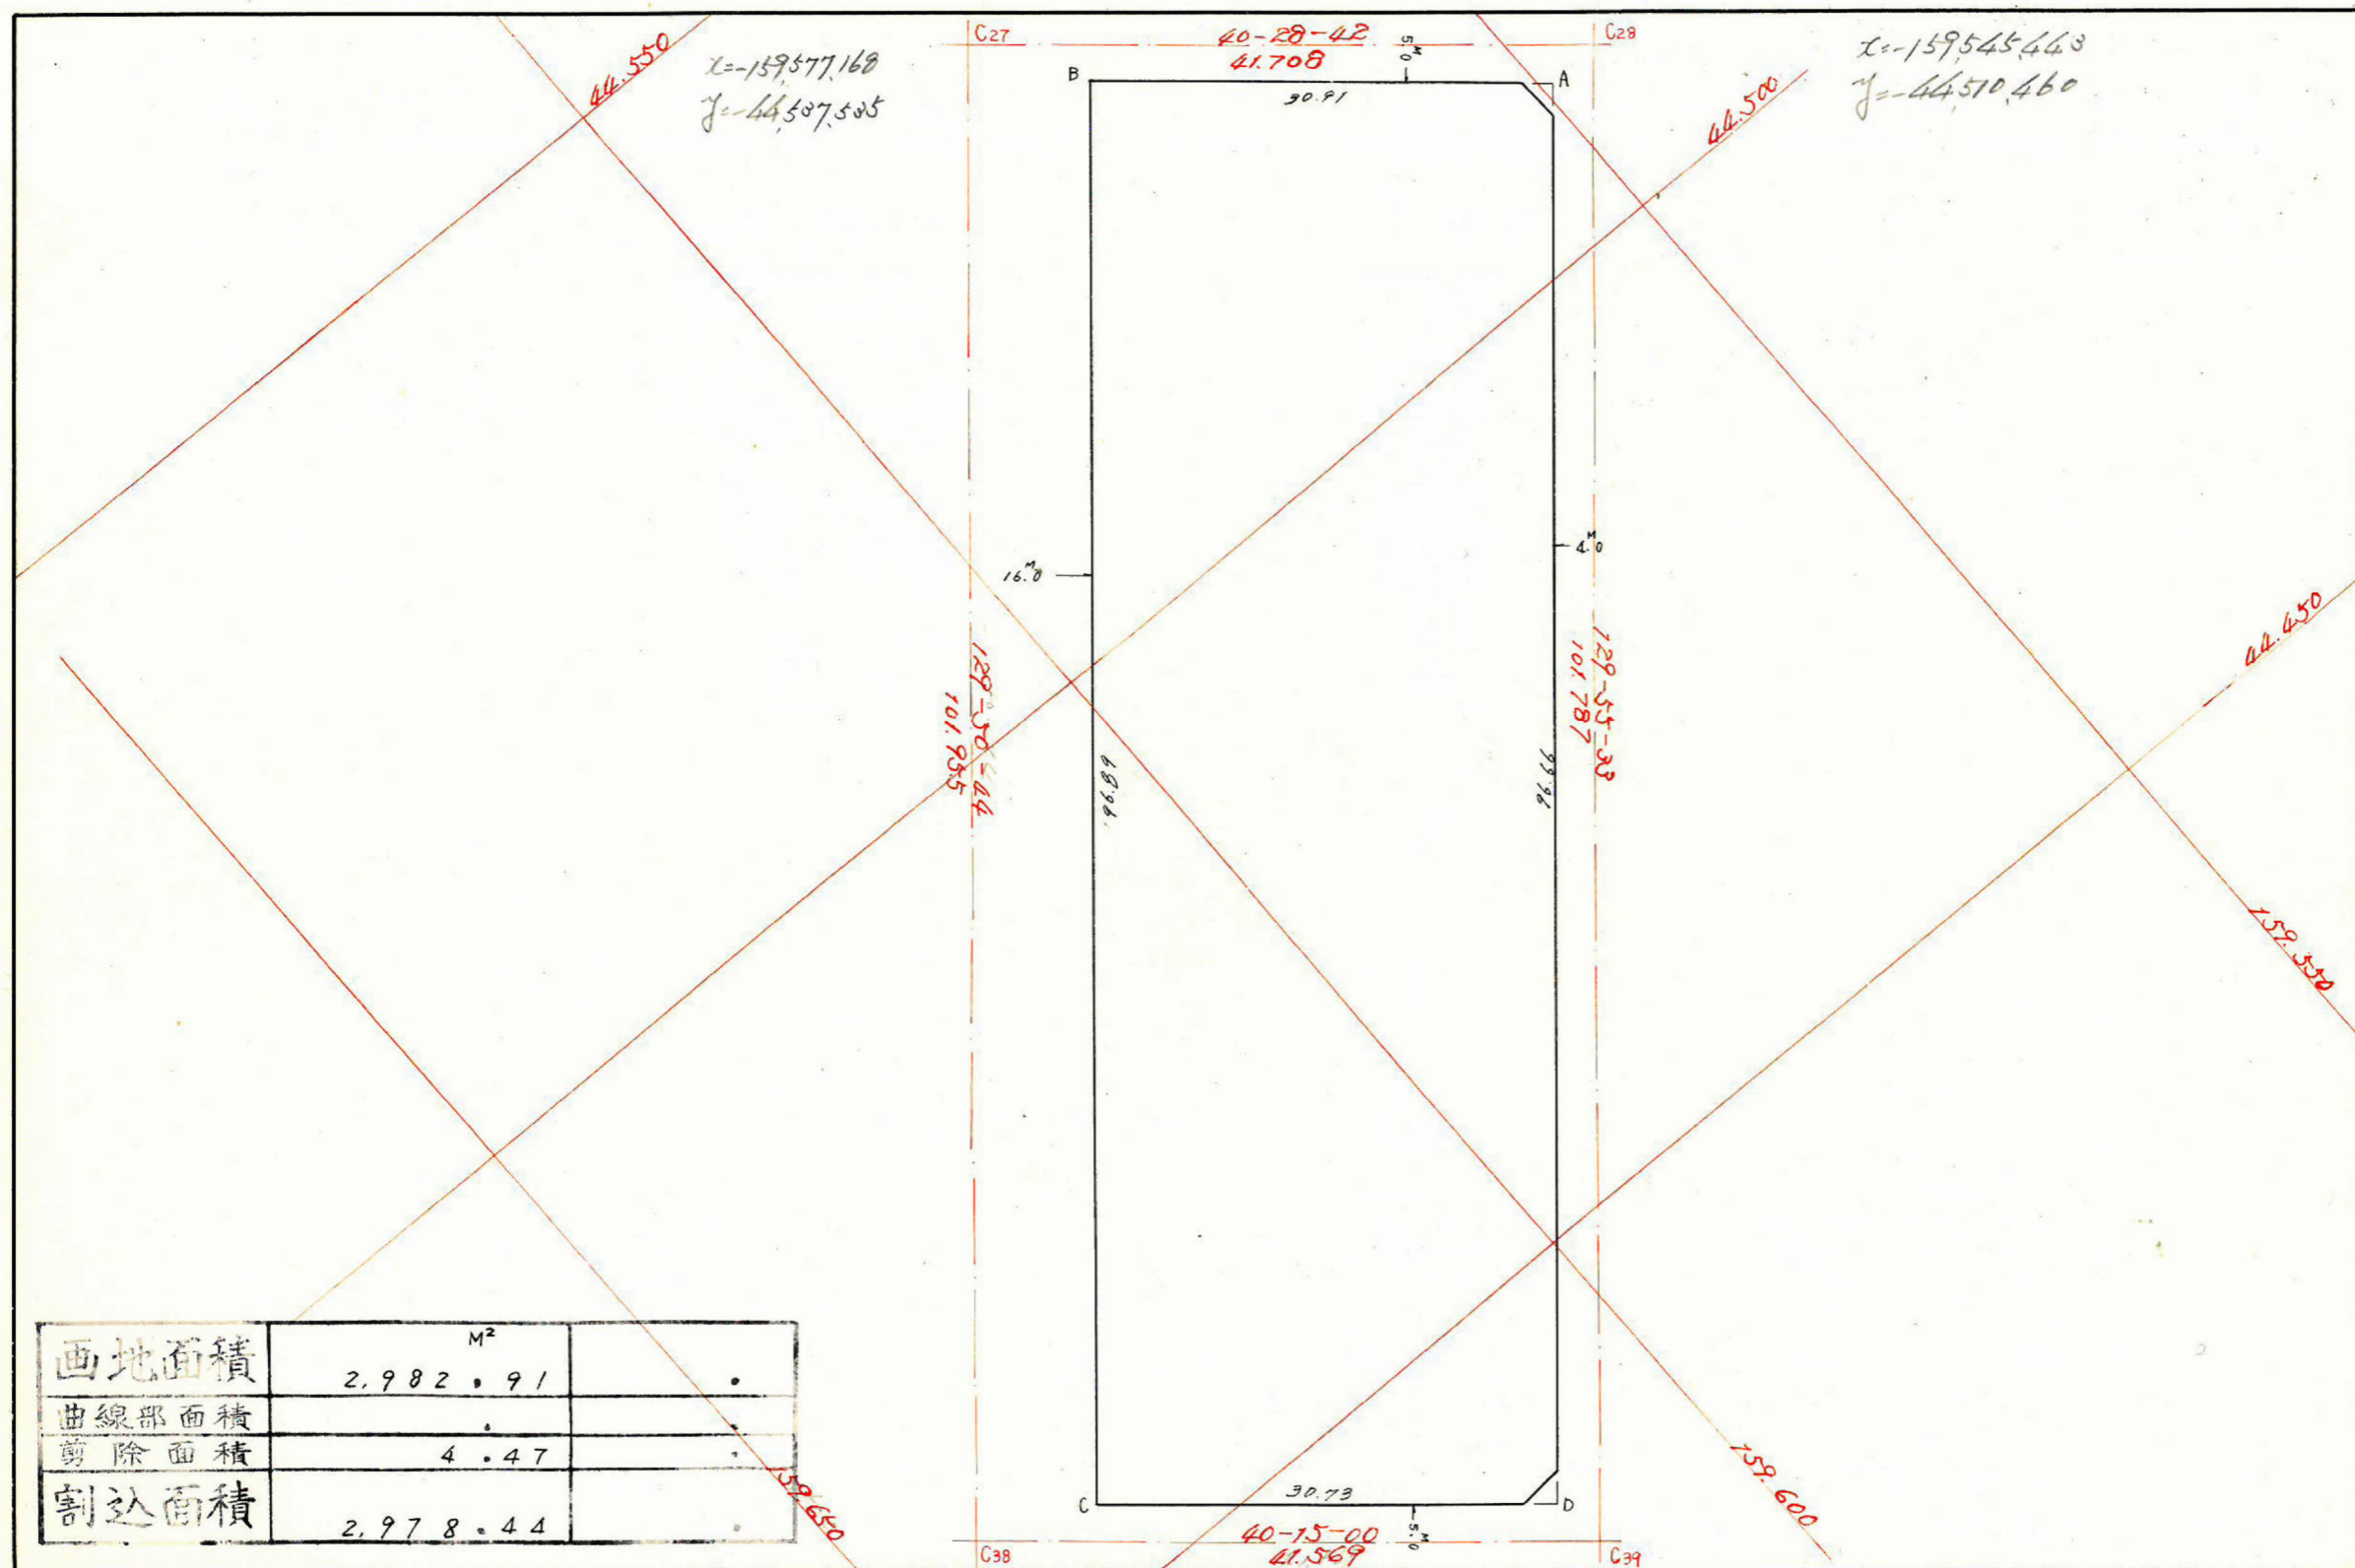

画地面積	M ²	
	2,982.91	.
曲線部面積	.	.
剪除面積	4.47	.
割込面積	2,978.44	.

x=-159642.492
y=-44459.257

x=-159610.770
y=-44432.403