

課長 係長 測量士 係

この図面等は、土地区画整理事業に関する参考資料として提供しています。
 ○図面等は換地処分時のものであり、現在の状況とは異なる場合があります。
 ○図面等によって、境界等が確定されるものではありません。



(分 筆 前)

確定面積平面図 $S = \frac{1}{500}$


ブロック番号 紫原

54 号

新地名 町 丁目
 年 月 日

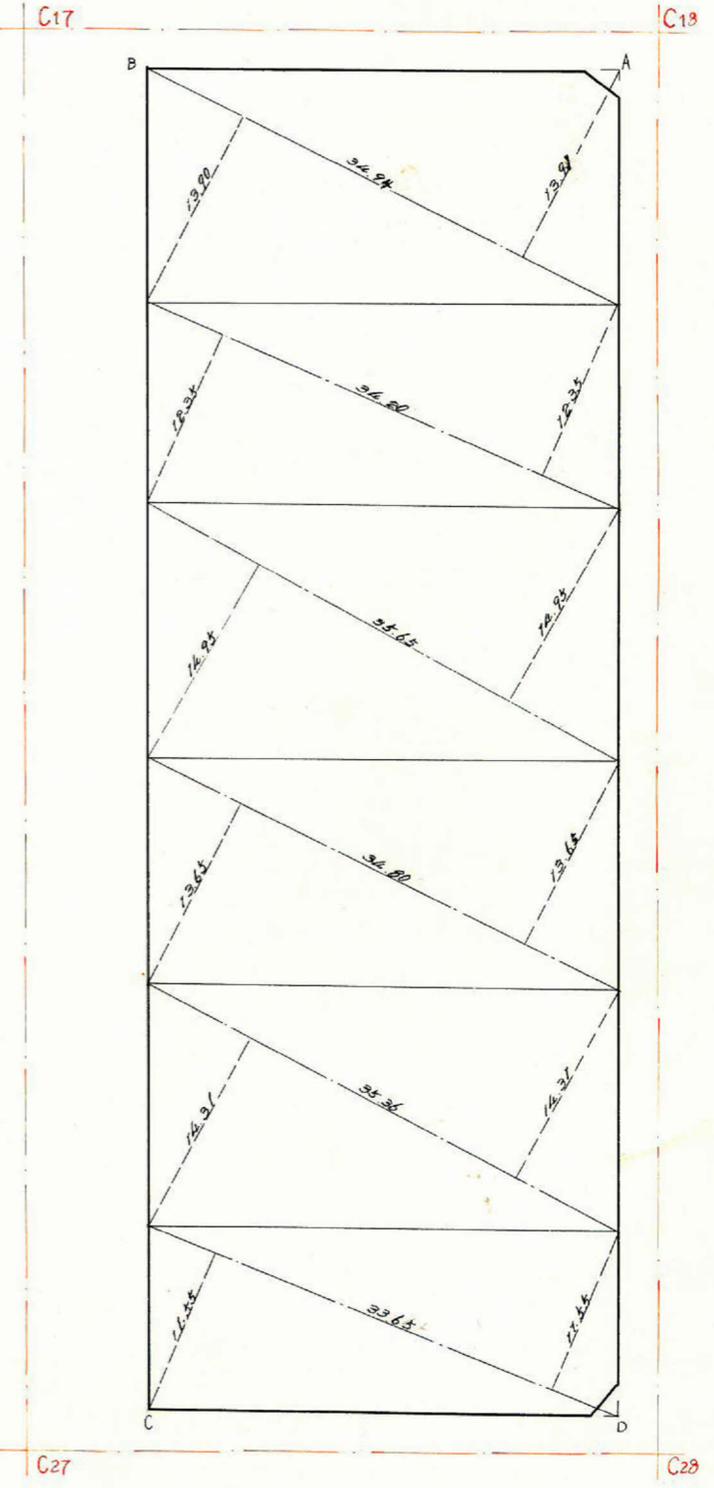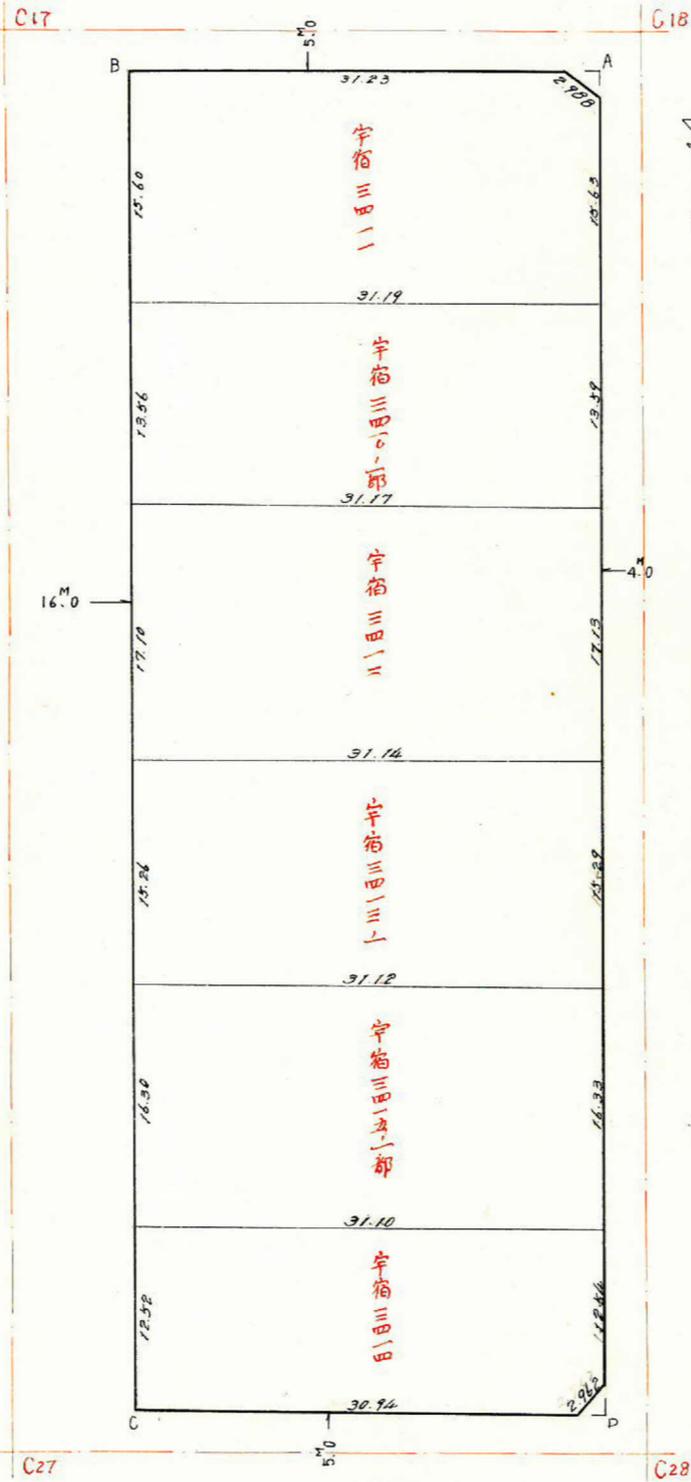

この図面等は、土地区画整理事業に関する参考資料として提供しています。
 ○図面等は換地処分時のものであり、現在の状況とは異なる場合があります。
 ○図面等によって、境界等が確定されるものではありません。

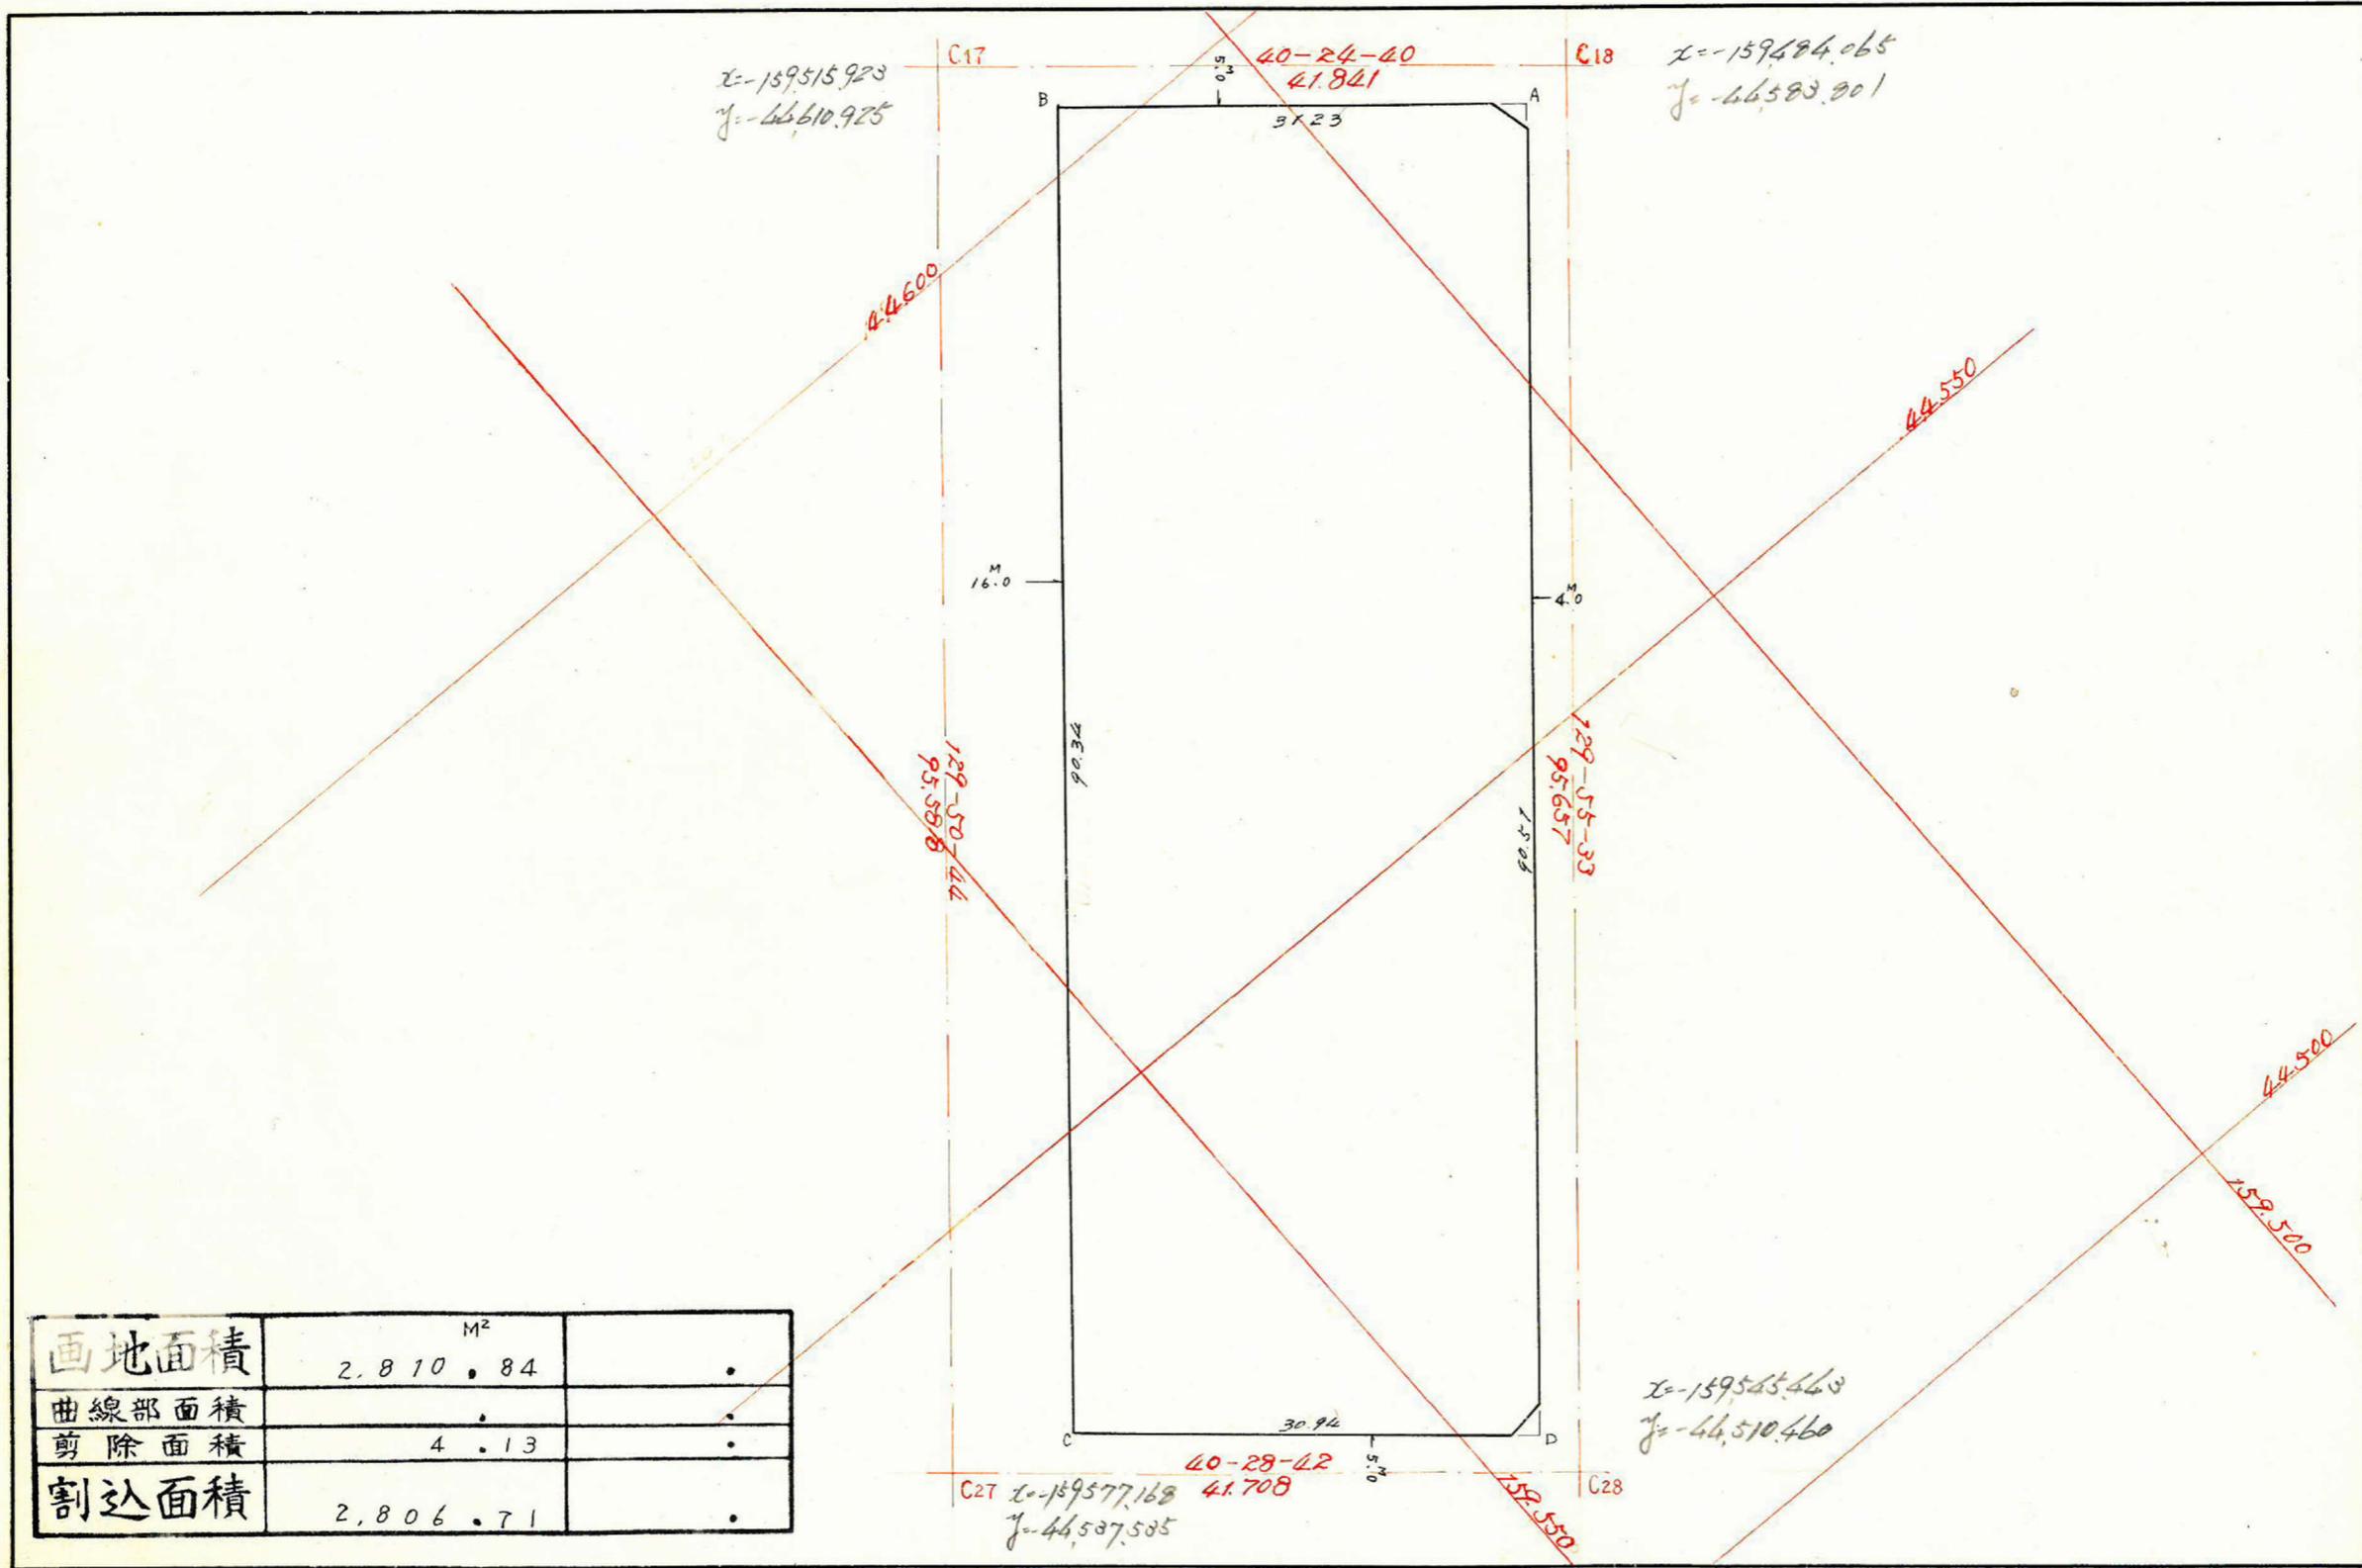

| | | |
|-------|----------------|--|
| 画地面積 | M ² | |
| 曲線部面積 | | |
| 剪除面積 | | |
| 割込面積 | | |

2,810.84

4.13

2,806.71