

(分 筆 前)






確定面積平面図 $S = \frac{1}{500}$

ブロック番号 **紫原**

68 号

新地名 町 丁目
年 月 日


この図面等は、土地区画整理事業に関する参考資料として提供しています。
○図面等は換地処分時のものであり、現在の状況とは異なる場合があります。
○図面等によって、境界等が確定されるものではありません。

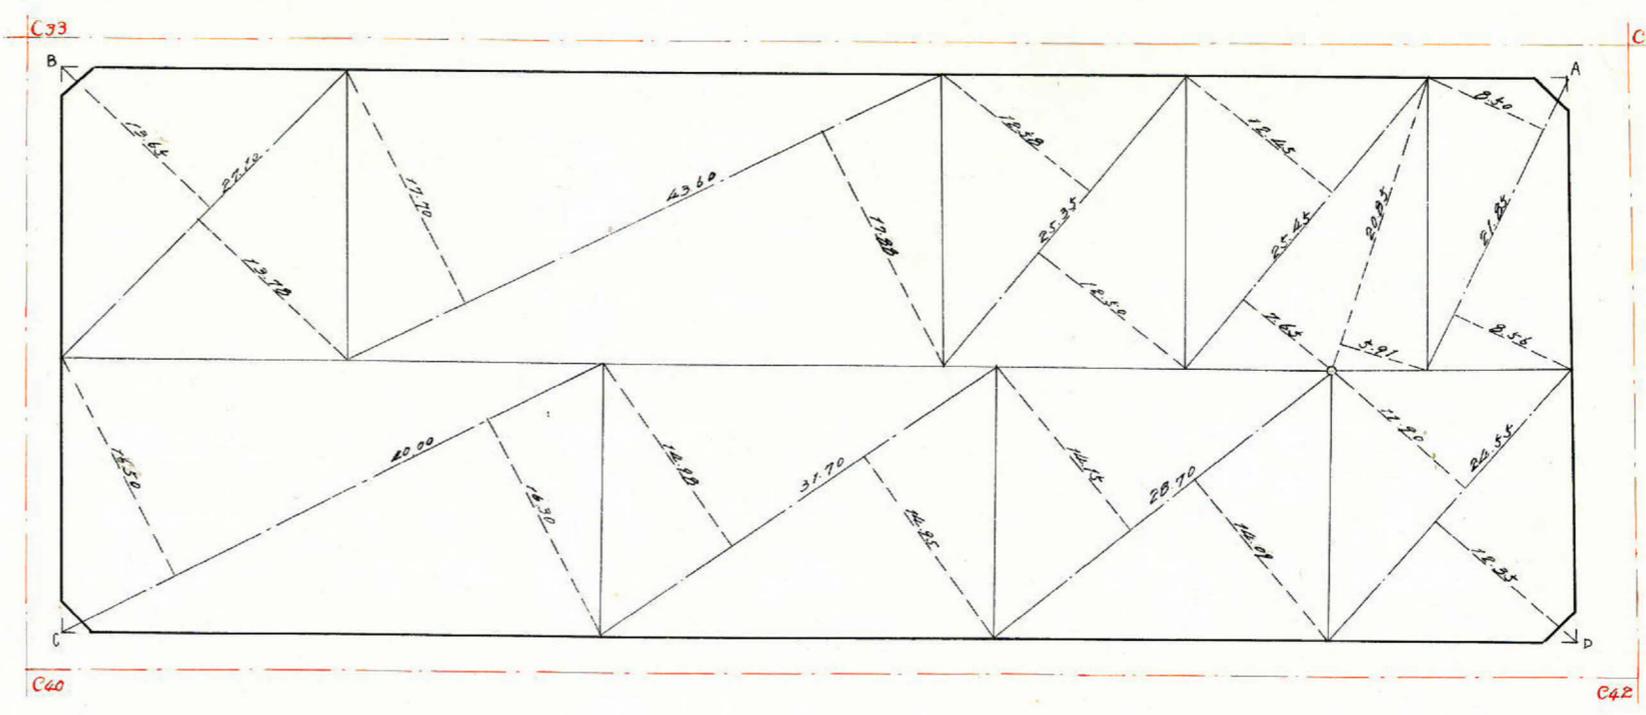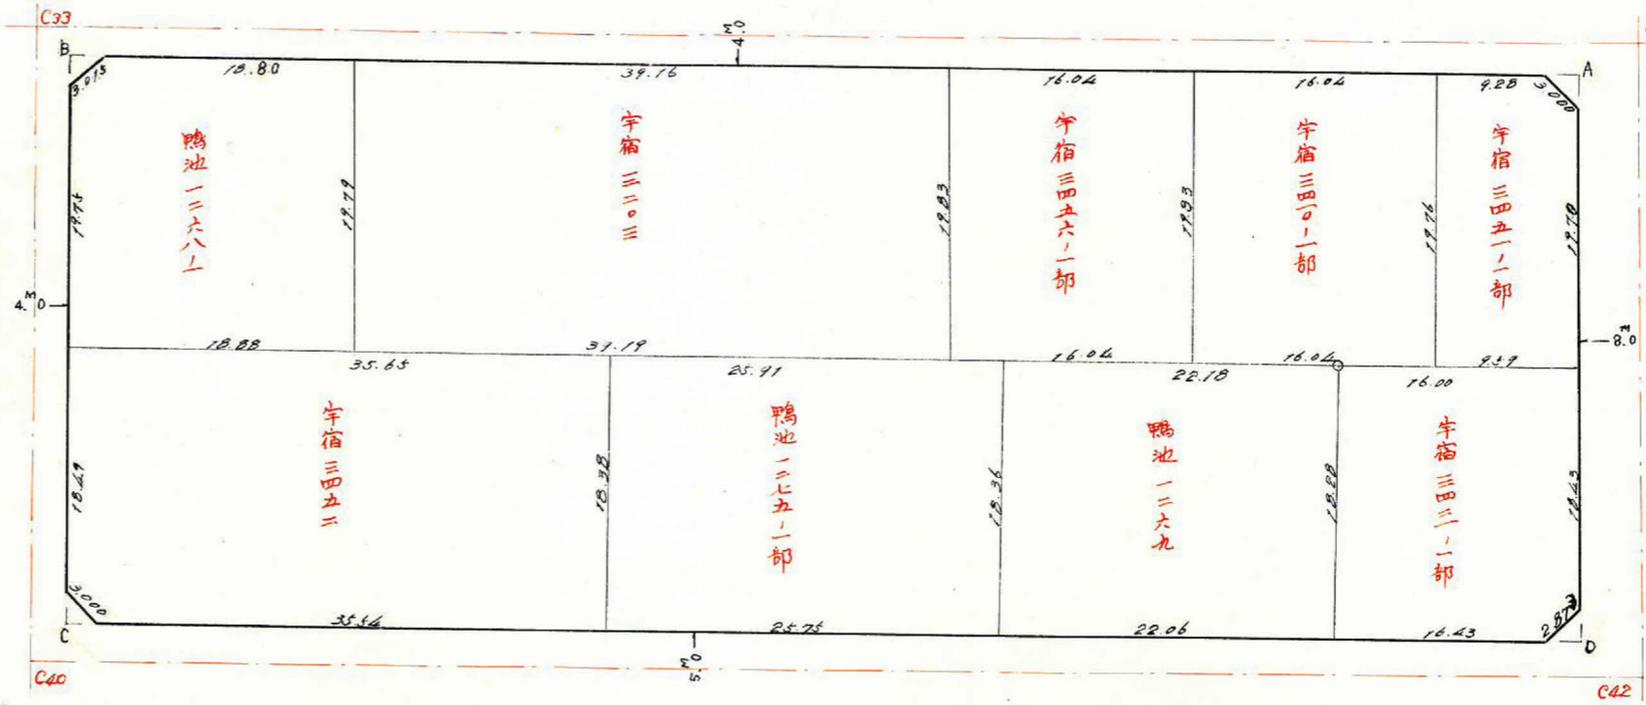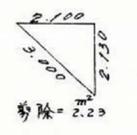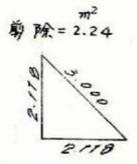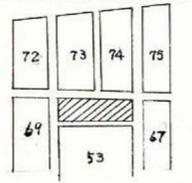

この図面等は、土地区画整理事業に関する参考資料として提供しています。
 ○図面等は換地処分時のものであり、現在の状況とは異なる場合があります。
 ○図面等によって、境界等が確定されるものではありません。

$X=159579.018$
 $Y=44461.510$

$X=159498.780$
 $Y=44398.882$

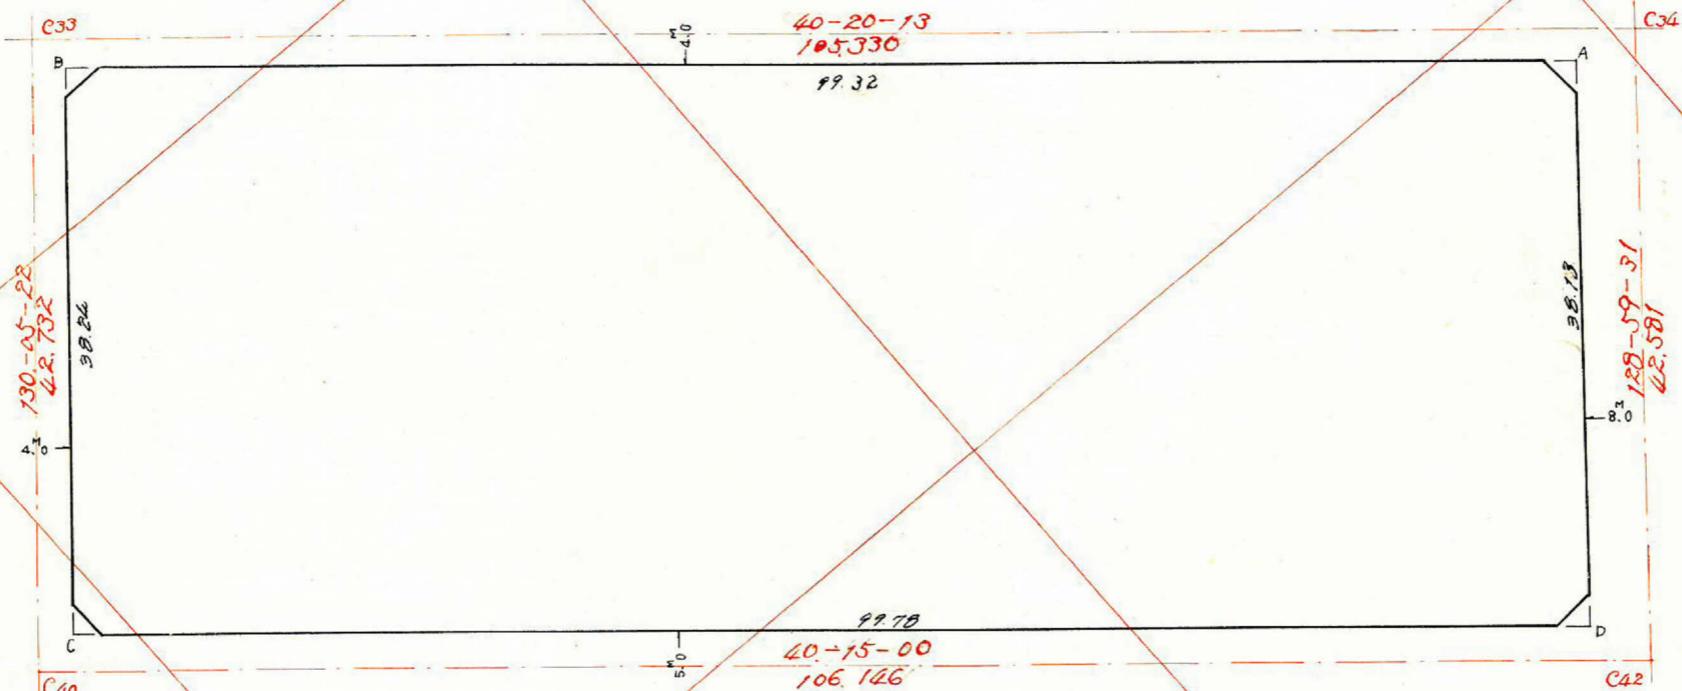

$X=159606.537$
 $Y=44428.819$

$X=159525.523$
 $Y=44360.286$

画地面積	M ²	
	3,802.27	.
曲線部面積		.
剪除面積	8.93	.
割込面積	3,793.34	.