


課長	係長	測量士	係

(分筆前)  
 確定面積平面図  $S = \frac{1}{500}$


ブロック番号 紫原 49 号

新地名 町 丁目  
 年 月 日

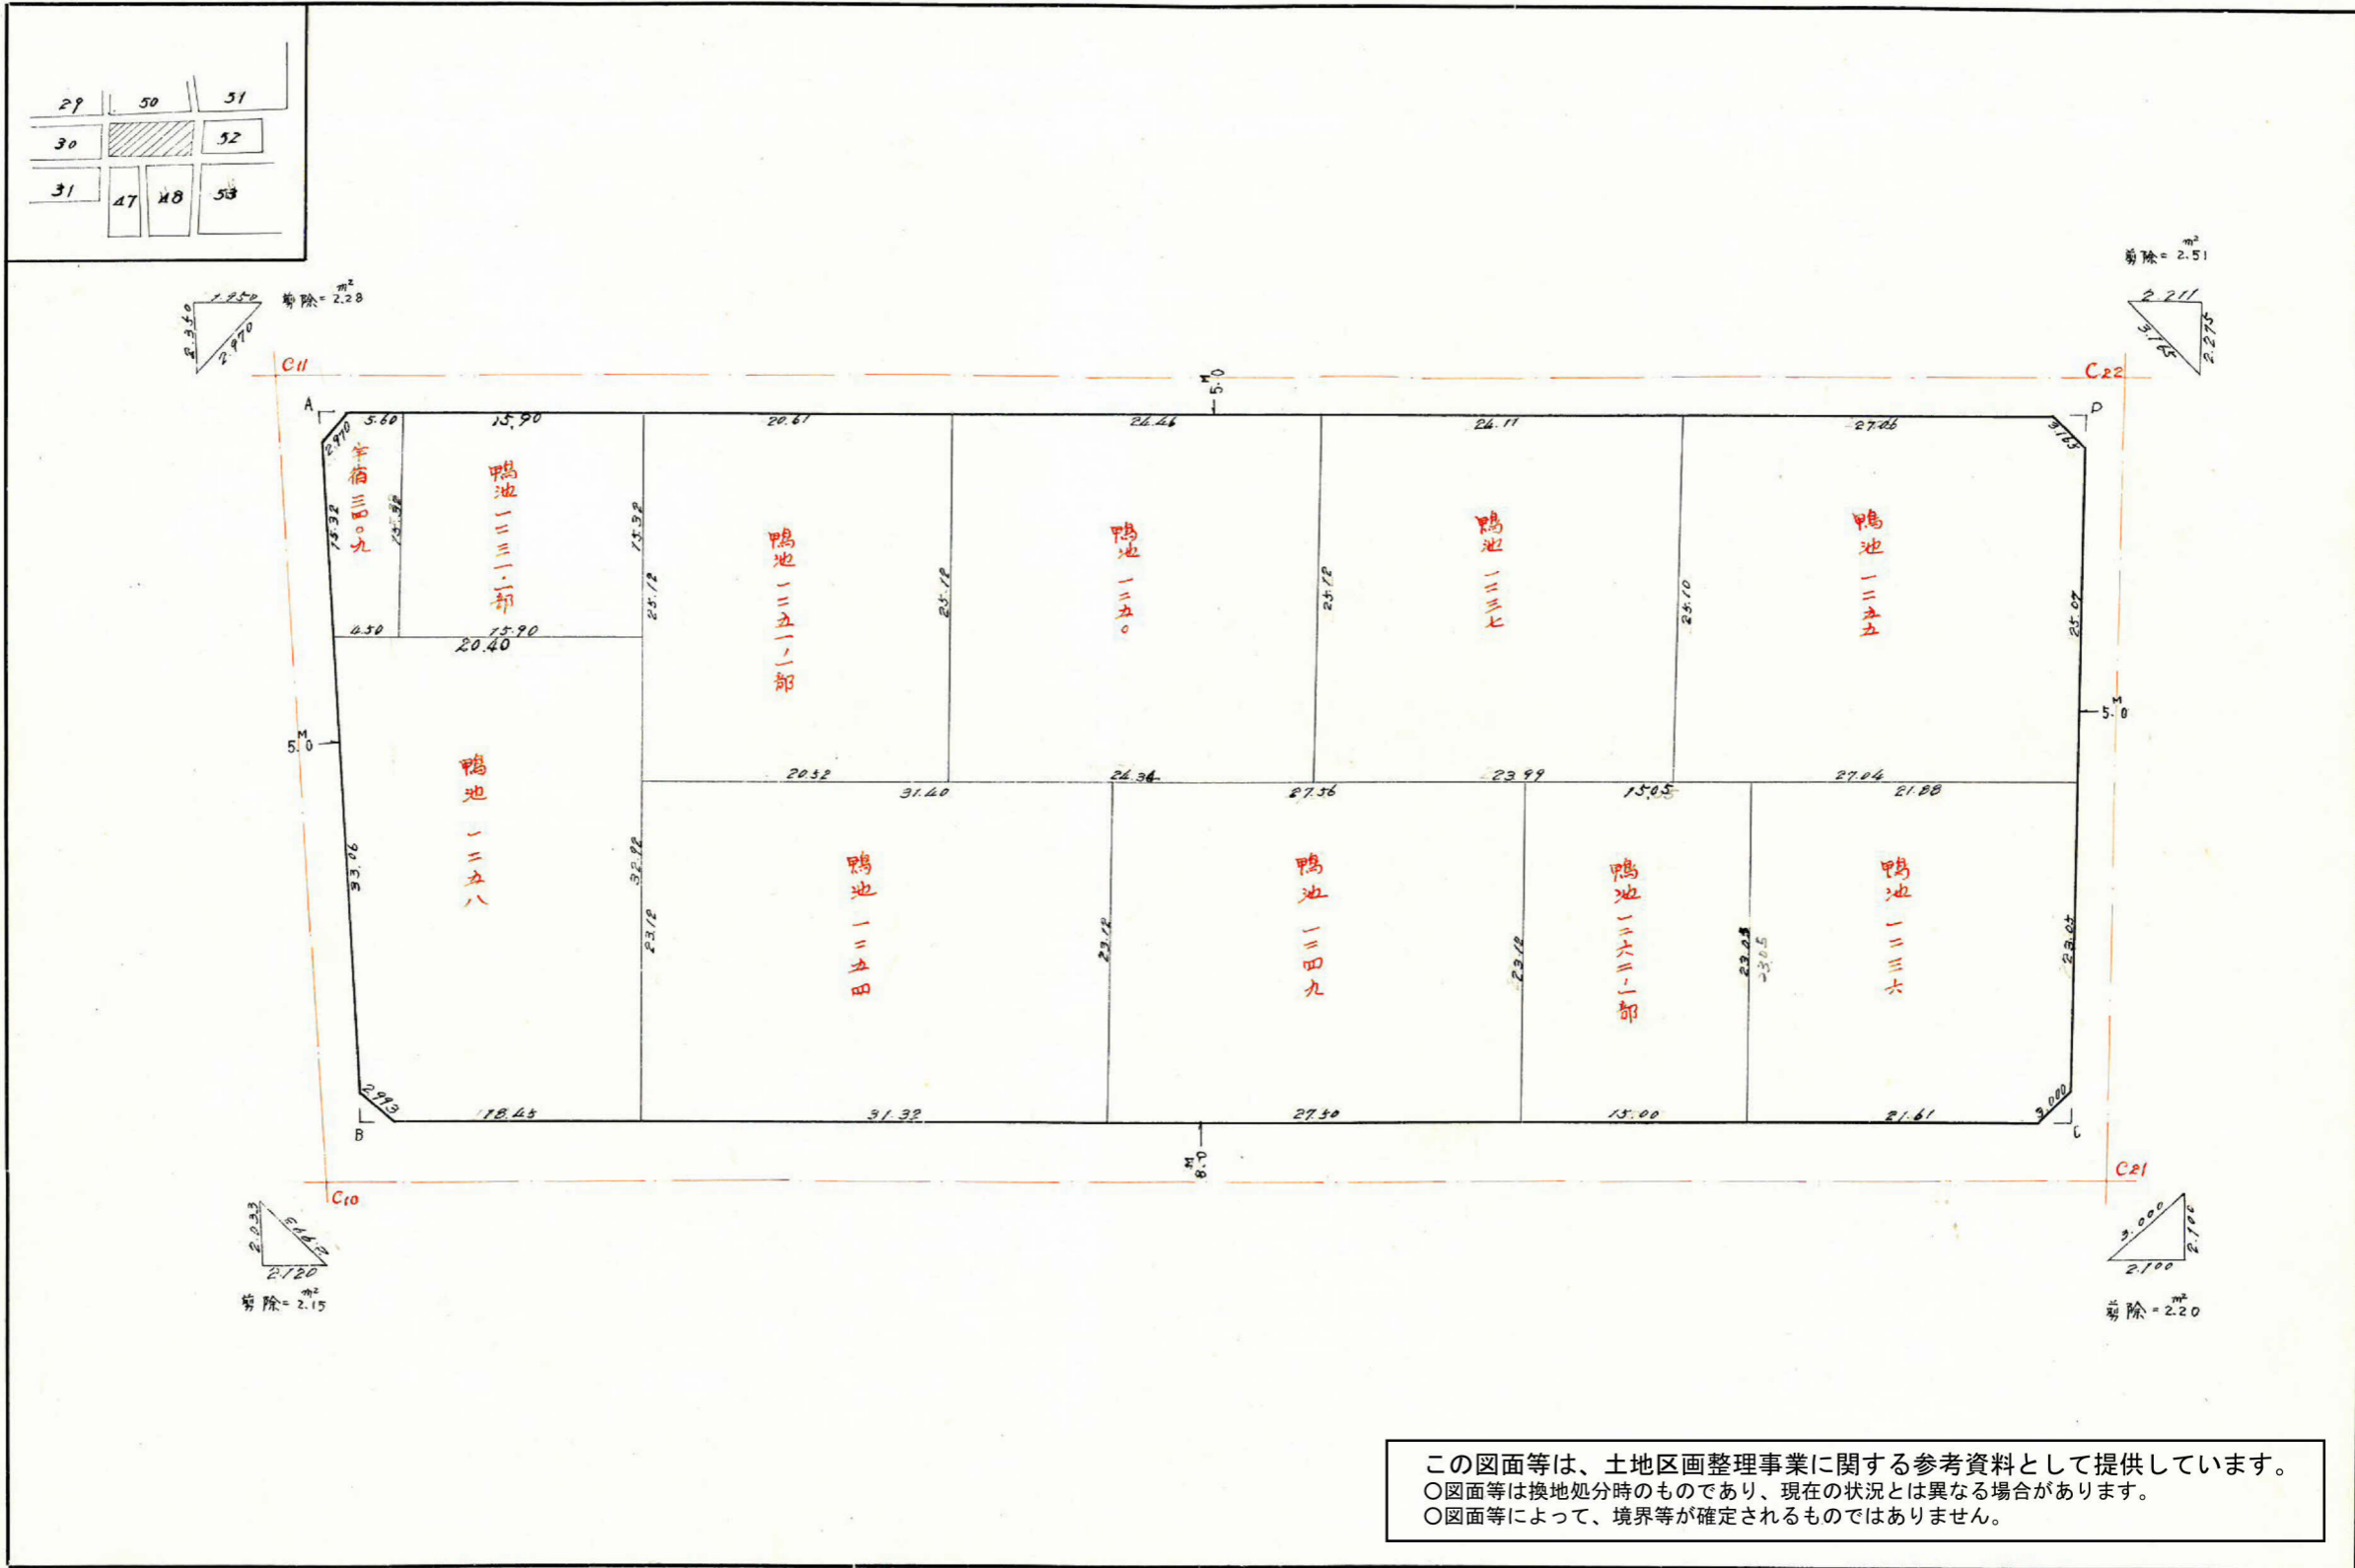

29	50	51
30		52
31	47	48

この図面等は、土地区画整理事業に関する参考資料として提供しています。  
 ○図面等は換地処分時のものであり、現在の状況とは異なる場合があります。  
 ○図面等によって、境界等が確定されるものではありません。

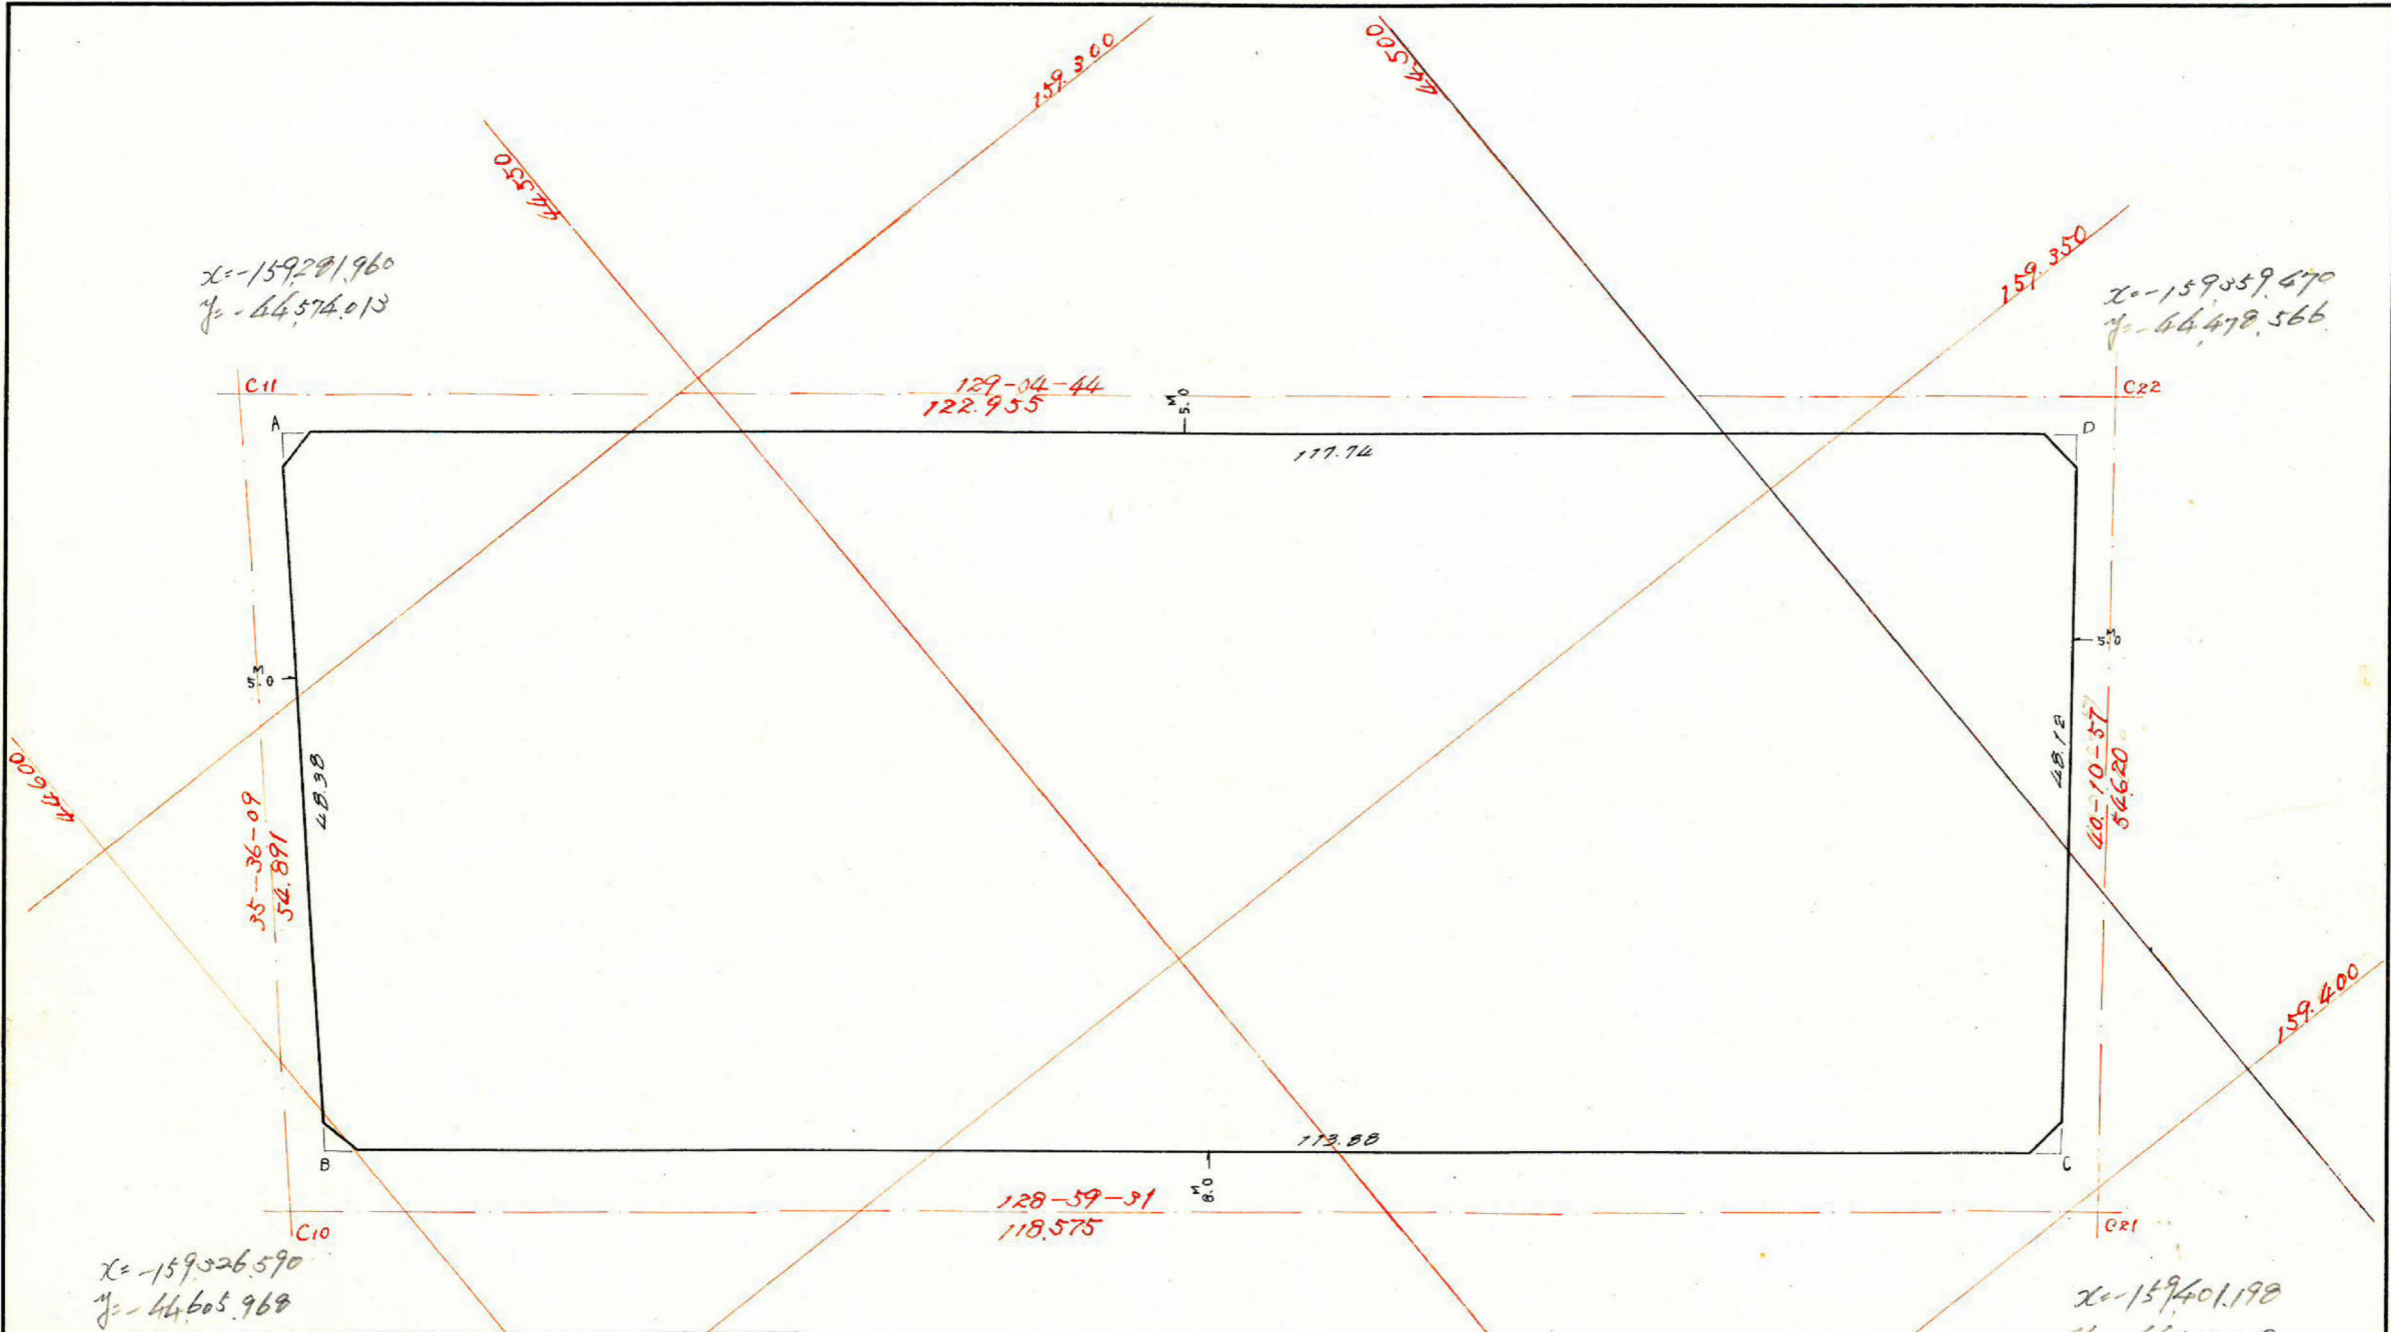

画地面積	M <sup>2</sup>	
	5.582.40	.
曲線部面積	.	.
剪除面積	9.14	.
割込面積	5.573.26	.

この図面等は、土地区画整理事業に関する参考資料として提供しています。  
 ○図面等は換地処分時のものであり、現在の状況とは異なる場合があります。  
 ○図面等によって、境界等が確定されるものではありません。

課長	係長	測量士	係


(分 筆 前)

確定面積平面図  $S = \frac{1}{500}$

ブロック番号 紫原

49 号

新地名 \_\_\_\_\_ 町 \_\_\_\_\_ 丁目 \_\_\_\_\_  
 \_\_\_\_\_ 年 \_\_\_\_\_ 月 \_\_\_\_\_ 日

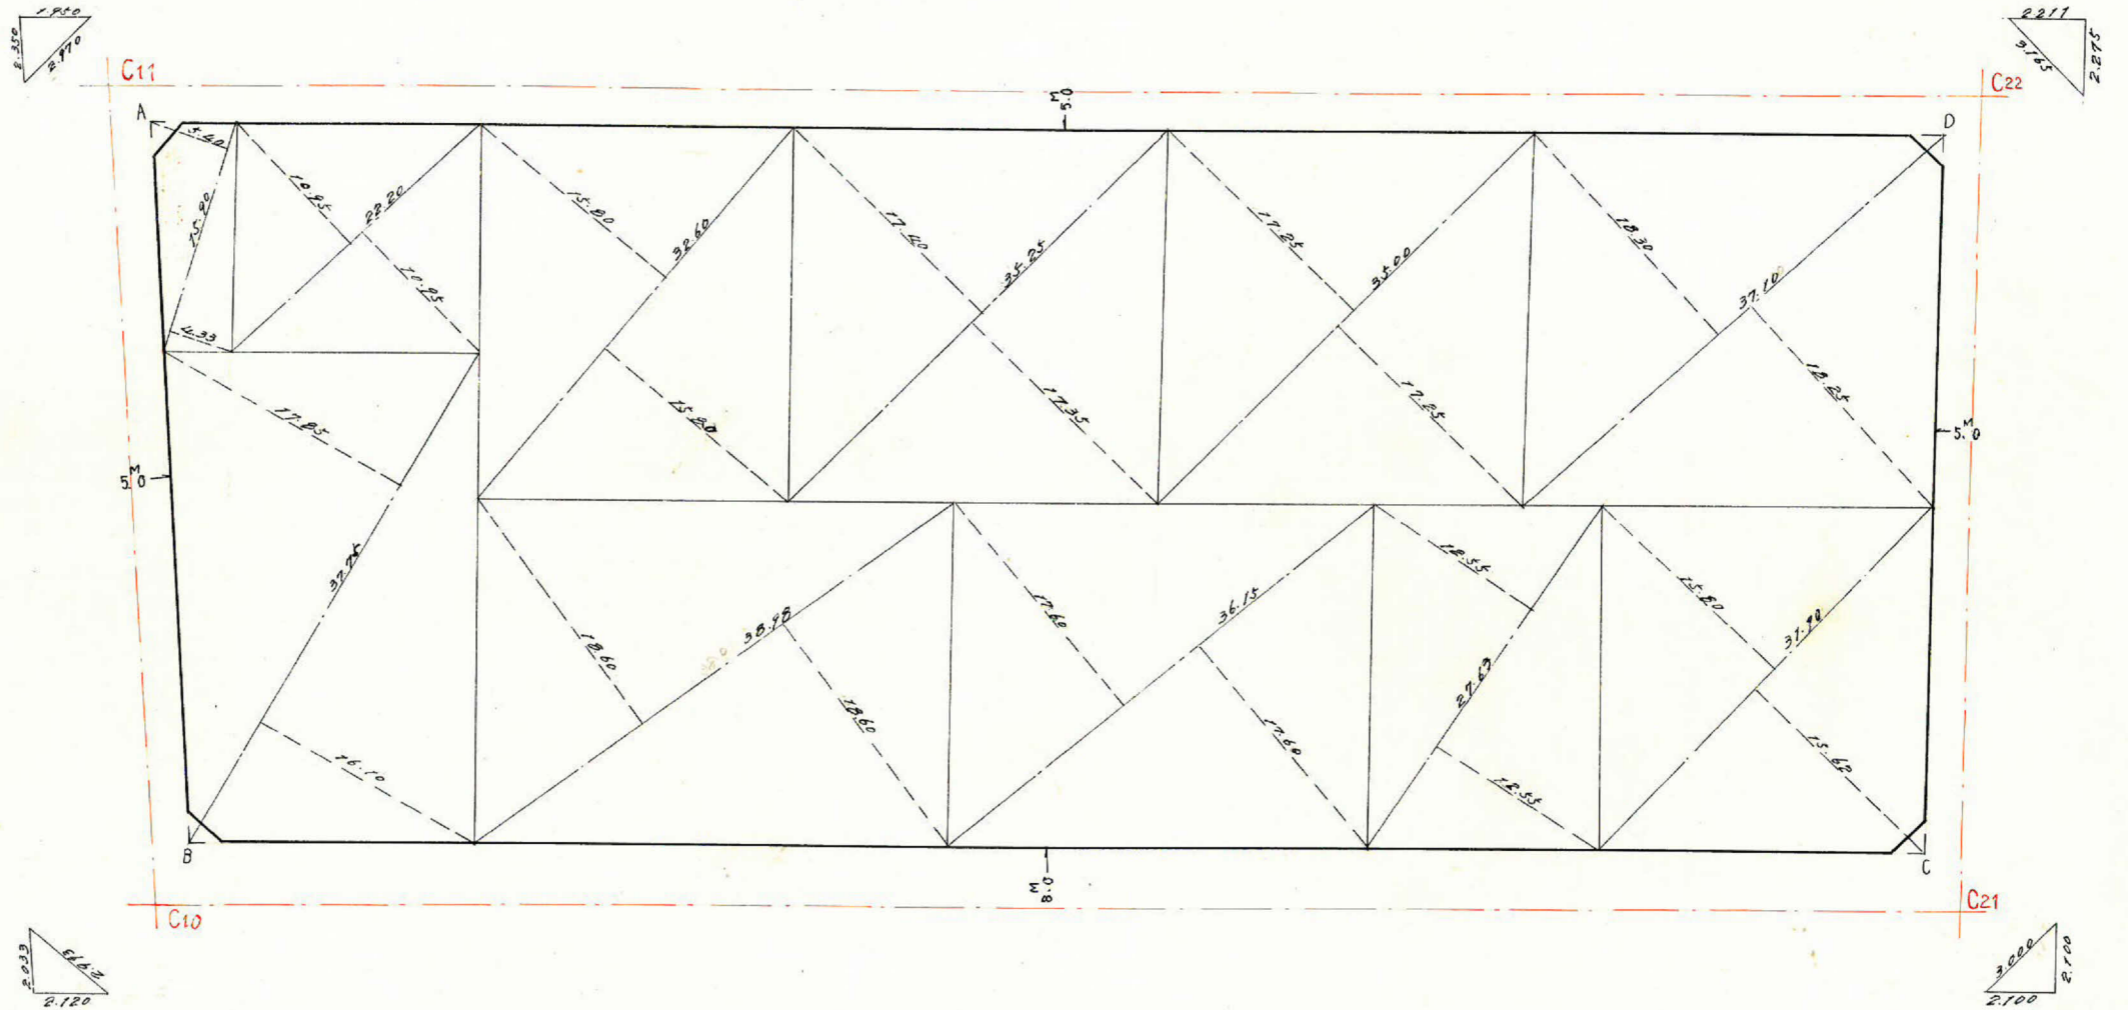

この図面等は、土地区画整理事業に関する参考資料として提供しています。  
 ○図面等は換地処分時のものであり、現在の状況とは異なる場合があります。  
 ○図面等によって、境界等が確定されるものではありません。