
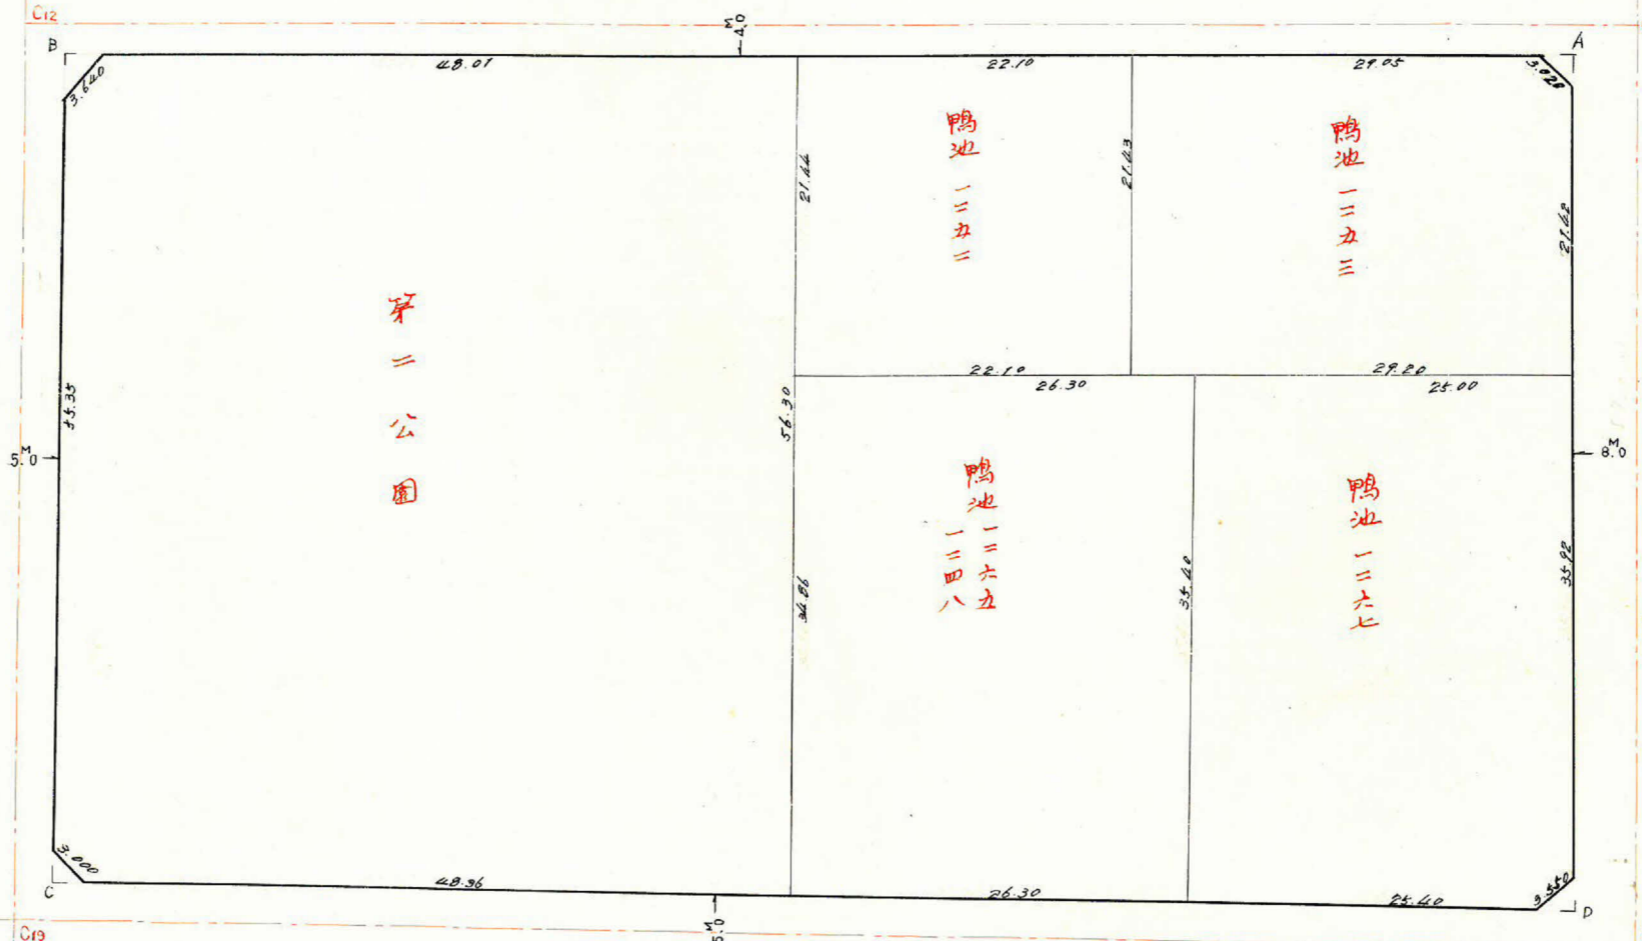
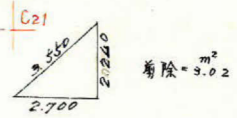
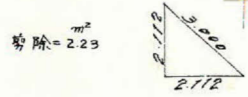
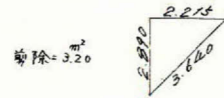


課長	係長	測量士	係

(分筆前)
確定面積平面図 $S = \frac{1}{500}$

ブロック番号 紫原 **48** 号

新地名 町 丁目
年 月 日

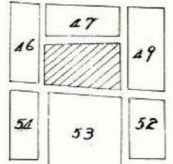


この図面等は、土地区画整理事業に関する参考資料として提供しています。
 ○図面等は換地処分時のものであり、現在の状況とは異なる場合があります。
 ○図面等によって、境界等が確定されるものではありません。

この図面等は、土地区画整理事業に関する参考資料として提供しています。
 ○図面等は換地処分時のものであり、現在の状況とは異なる場合があります。
 ○図面等によって、境界等が確定されるものではありません。

画地面積	M ²	
曲線部面積		
剪除面積		
割込面積		

$x = -159444.294$
 $y = -44620.470$

$x = 159362.240$
 $y = 44561.931$

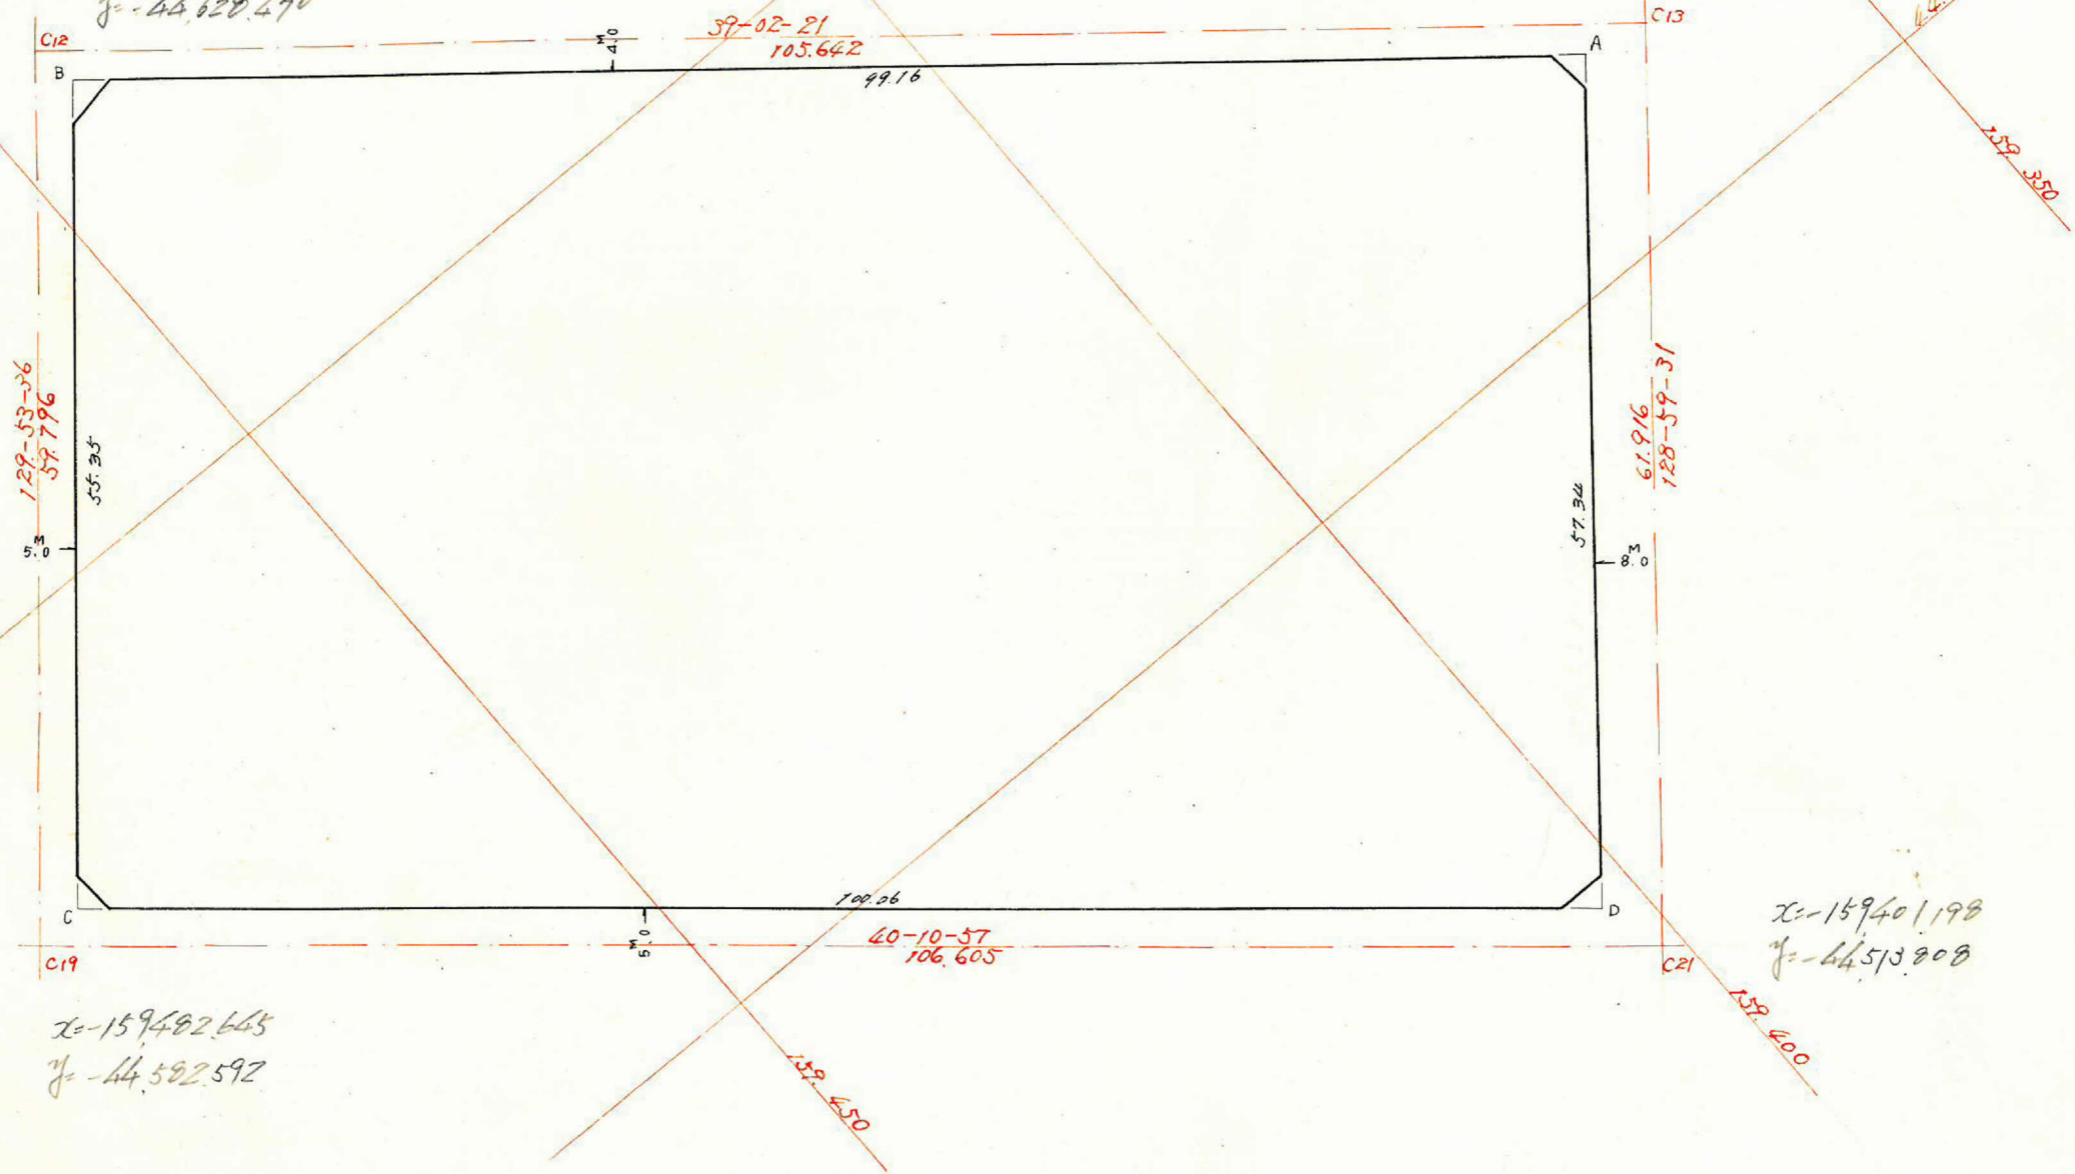

$x = -159482.645$
 $y = -44582.592$

$x = 159401.198$
 $y = 44513.808$

