

課長	係長	測量士	係

(分 筆 前)
 確定面積平面図 $S = \frac{1}{500}$



ブロック番号 紫原 30 号


新地名 町 丁目
 年 月 日

27	29	30
26	28	49
25	31	47 48
24	32	



この図面等は、土地区画整理事業に関する参考資料として提供しています。
 ○図面等は換地処分時のものであり、現在の状況とは異なる場合があります。
 ○図面等によって、境界等が確定されるものではありません。

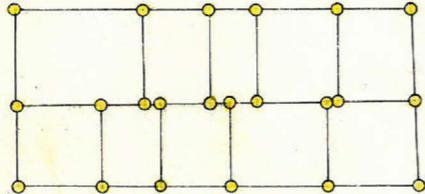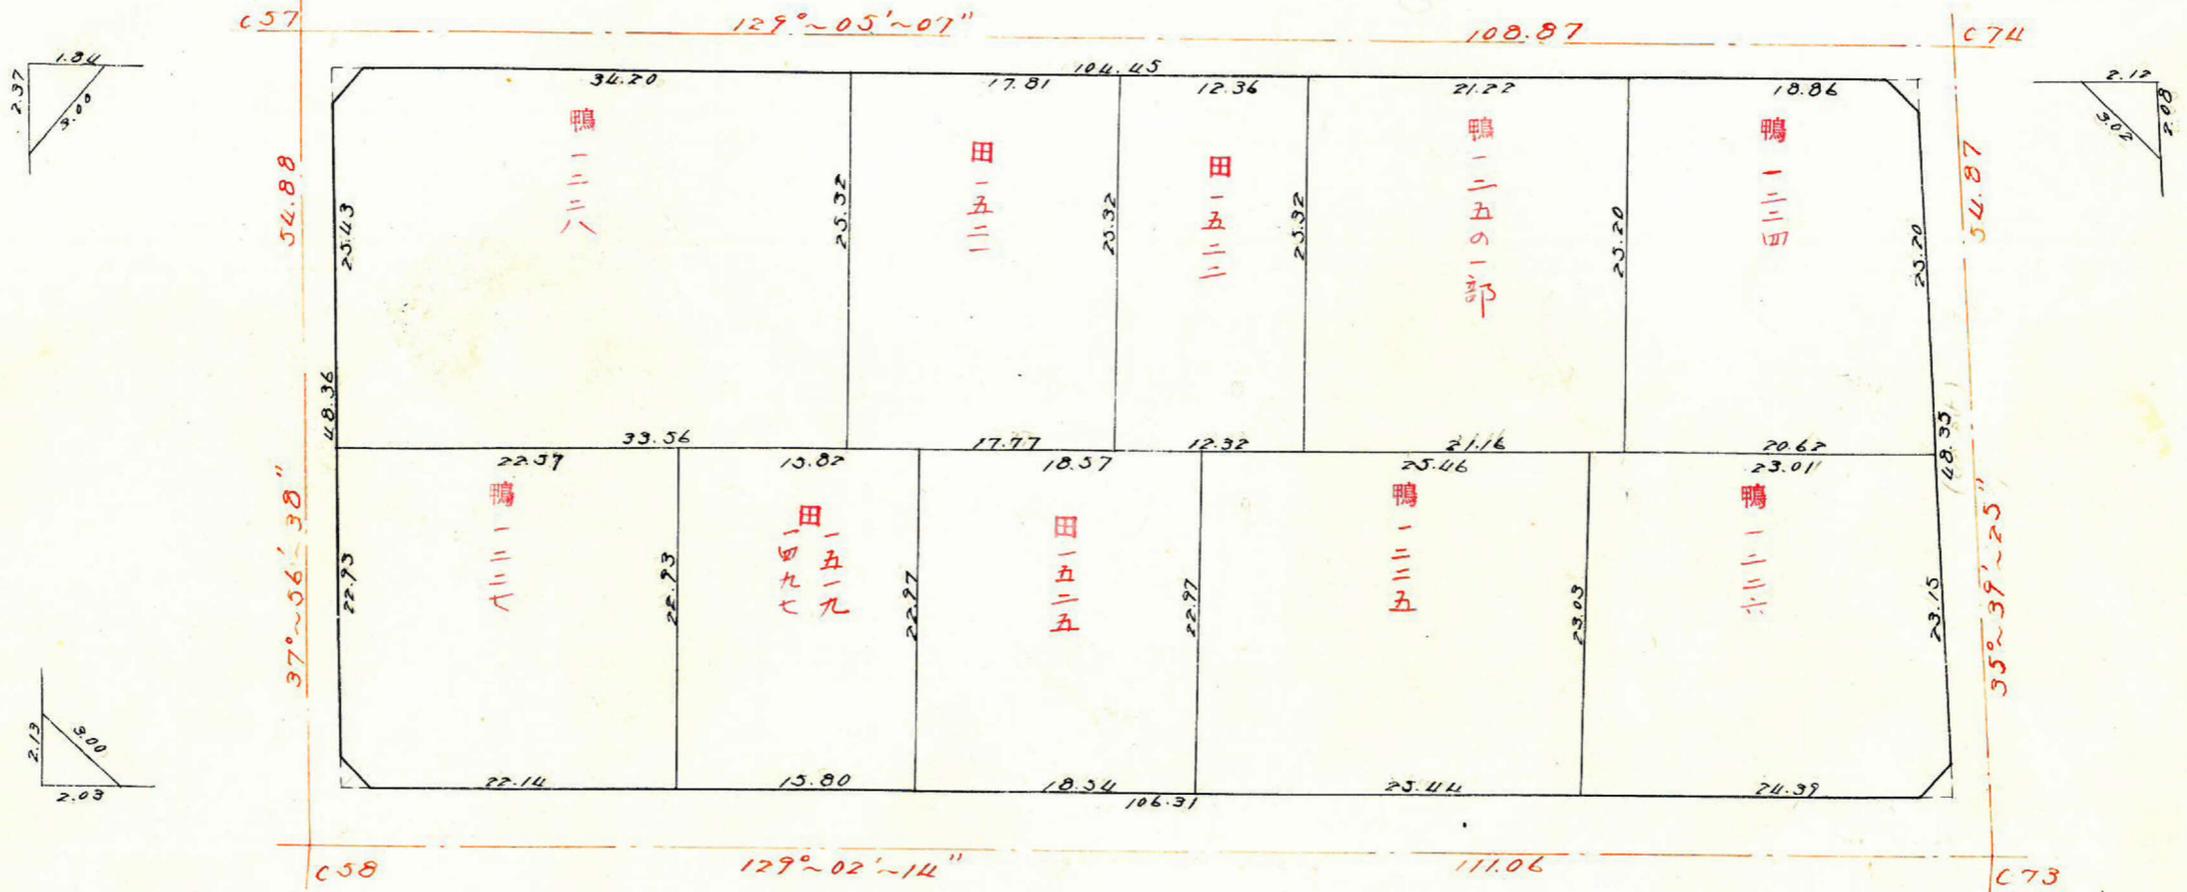

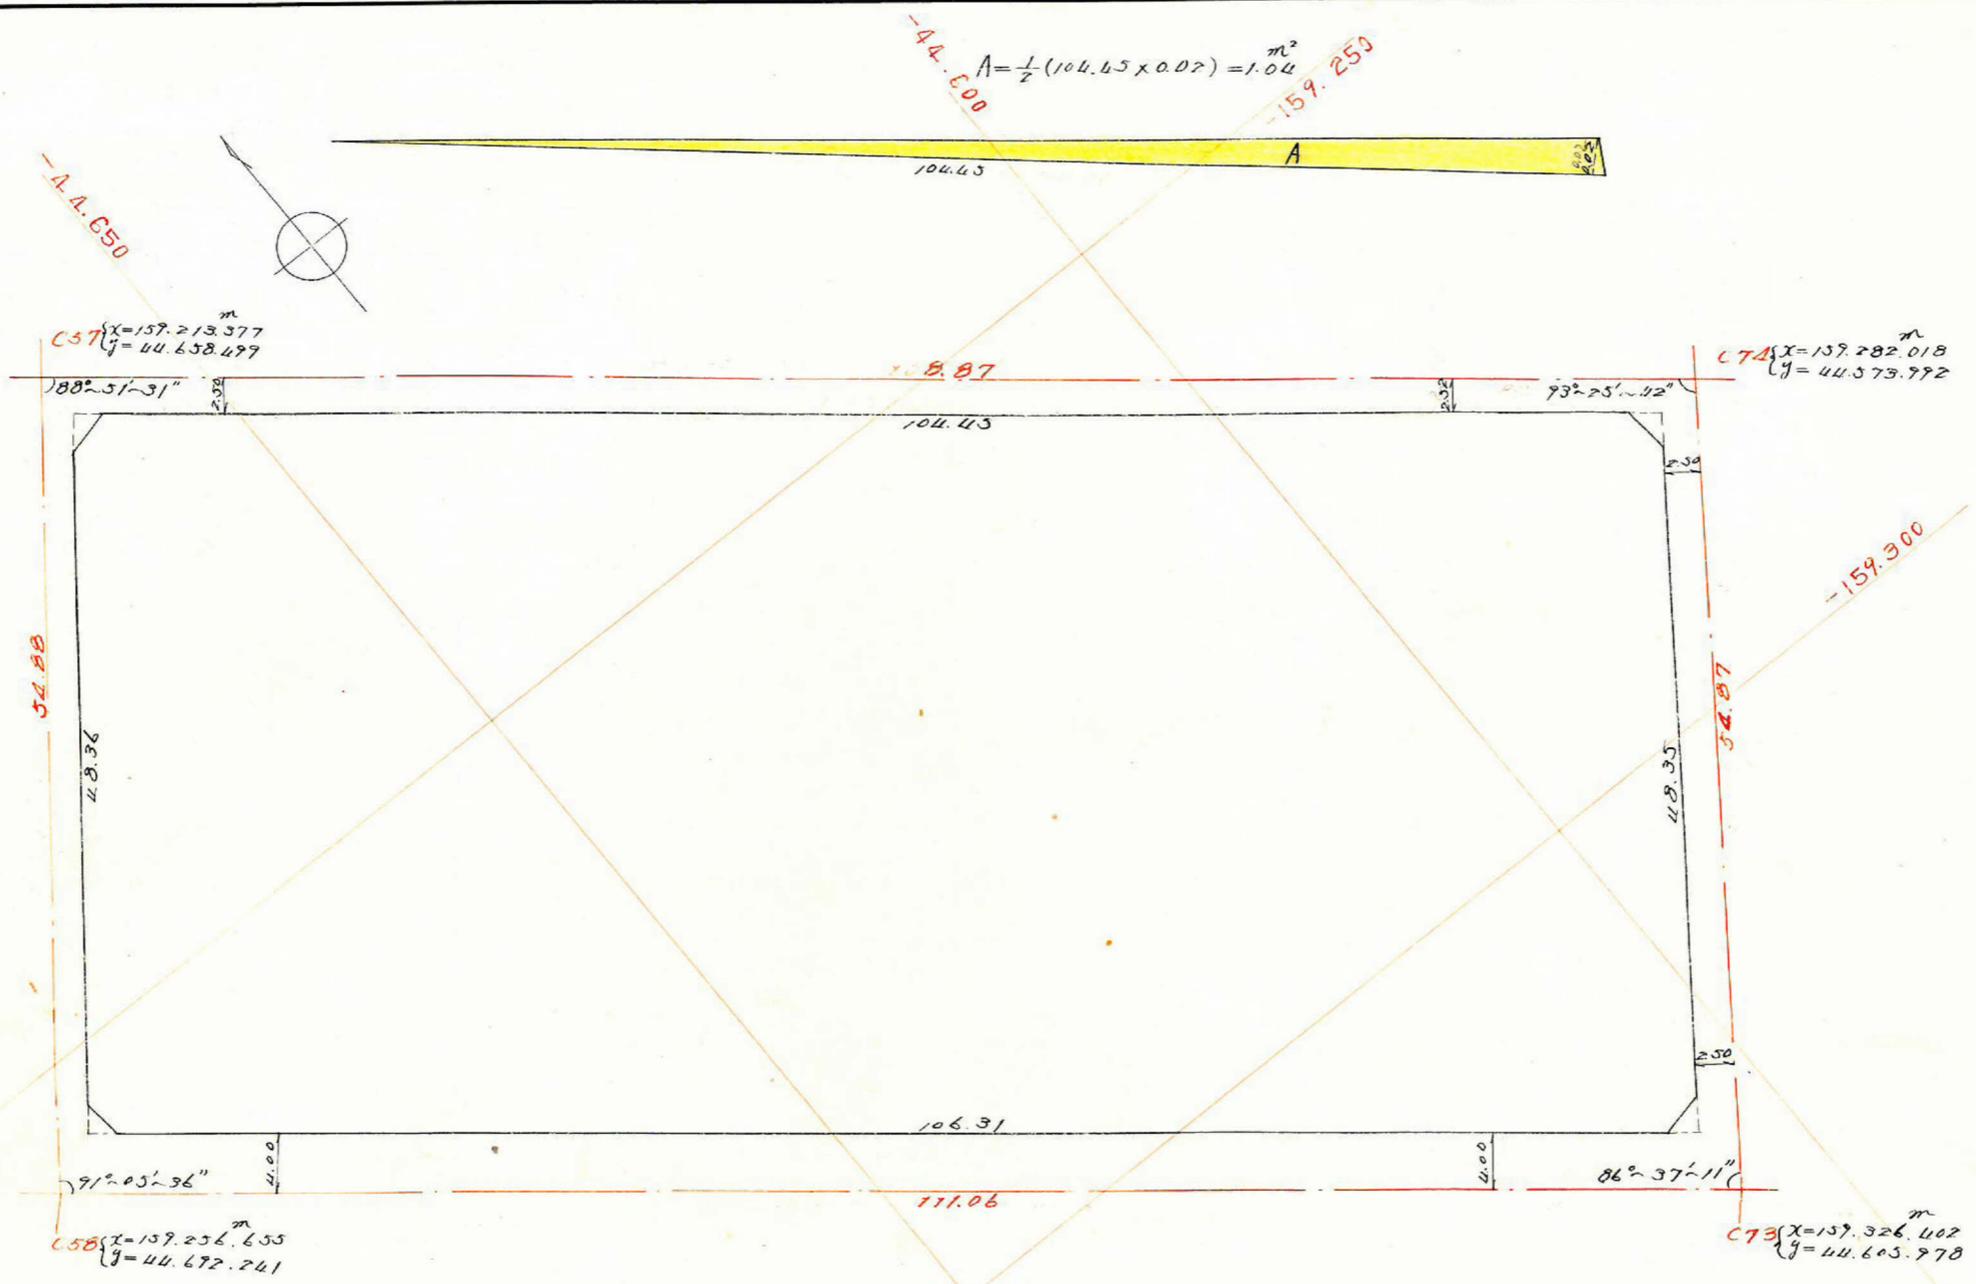

合計面積 $5,091.06 + 1.04 = 5,092.10 \text{ m}^2$
 剪除 $2.19 + 2.16 + 2.40 + 2.21 = 8.96 \text{ m}^2$
 割込 $5,092.10 - 1.04 - 8.96 = 5,082.10 \text{ m}^2$


この図面等は、土地区画整理事業に関する参考資料として提供しています。
 ○図面等は換地処分時のものであり、現在の状況とは異なる場合があります。
 ○図面等によって、境界等が確定されるものではありません。

課長	係長	測量士	係

(分筆前)
 確定面積平面図 $S = \frac{1}{500}$

ブロック番号 紫原 30 号

新地名 町 丁目
 年 月 日

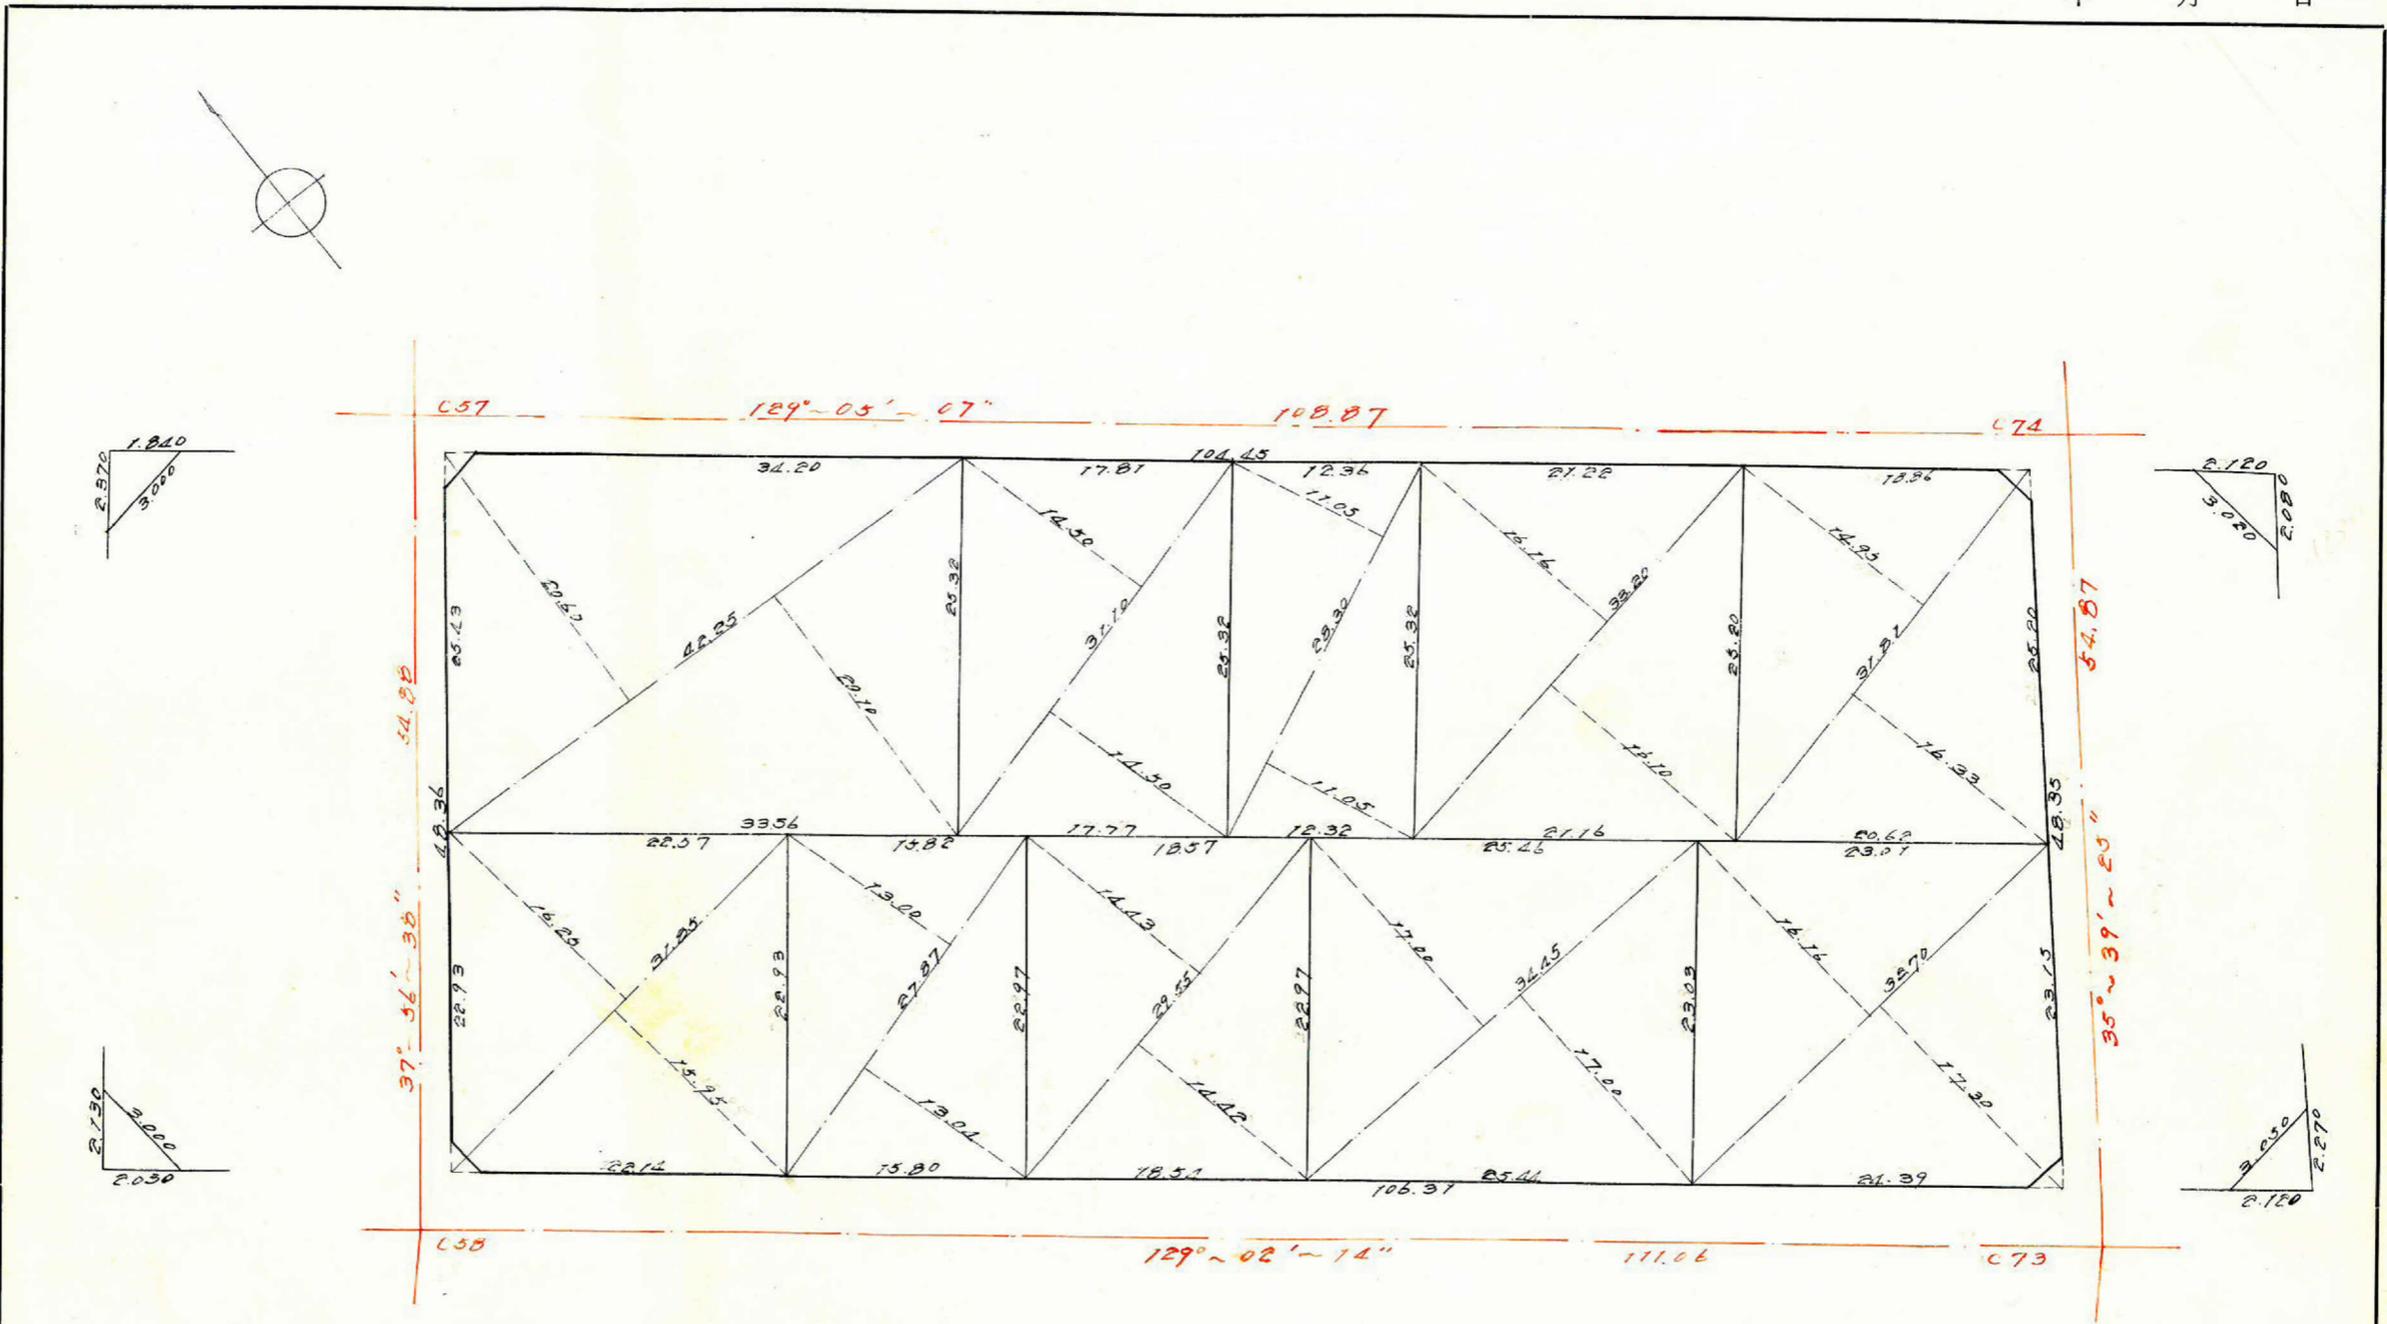

この図面等は、土地区画整理事業に関する参考資料として提供しています。
 ○図面等は換地処分時のものであり、現在の状況とは異なる場合があります。
 ○図面等によって、境界等が確定されるものではありません。