



この図面等は、土地区画整理事業に関する参考資料として提供しています。  
 ○図面等は換地処分時のものであり、現在の状況とは異なる場合があります。  
 ○図面等によって、境界等が確定されるものではありません。

$$\frac{0.015}{\sin 02^{\circ}25'04''} = \frac{a}{\sin 7^{\circ}34'56''}$$

$$0.991254 a = 0.131968 \times 0.015$$




$$\therefore a = 0.002$$

$$0.991254 z_1 = 0.015 \times 1.000000$$

$$\therefore z_1 = 0.015$$



$$A = \frac{(0.015 + 0.015)}{2} \times \frac{(51.802 + 51.800)}{2} = 0.38 \text{ m}^2$$

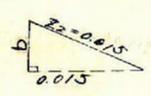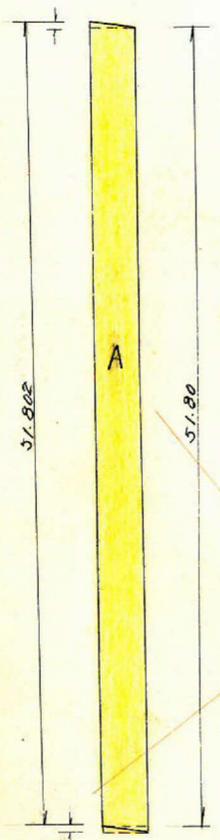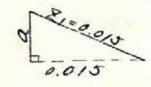

$$\frac{0.015}{\sin 88^{\circ}49'35''} = \frac{b}{\sin 1^{\circ}10'25''}$$

$$\therefore b = 0$$


$$\therefore z = 0.015$$

$$C36 \begin{cases} x = 159.169.873 \\ y = 44.623.039 \end{cases}$$

$$C75 \begin{cases} x = 159.245.907 \\ y = 44.548.122 \end{cases}$$

$$C37 \begin{cases} x = 159.213.377 \\ y = 44.658.479 \end{cases}$$

$$C74 \begin{cases} x = 159.282.018 \\ y = 44.573.992 \end{cases}$$

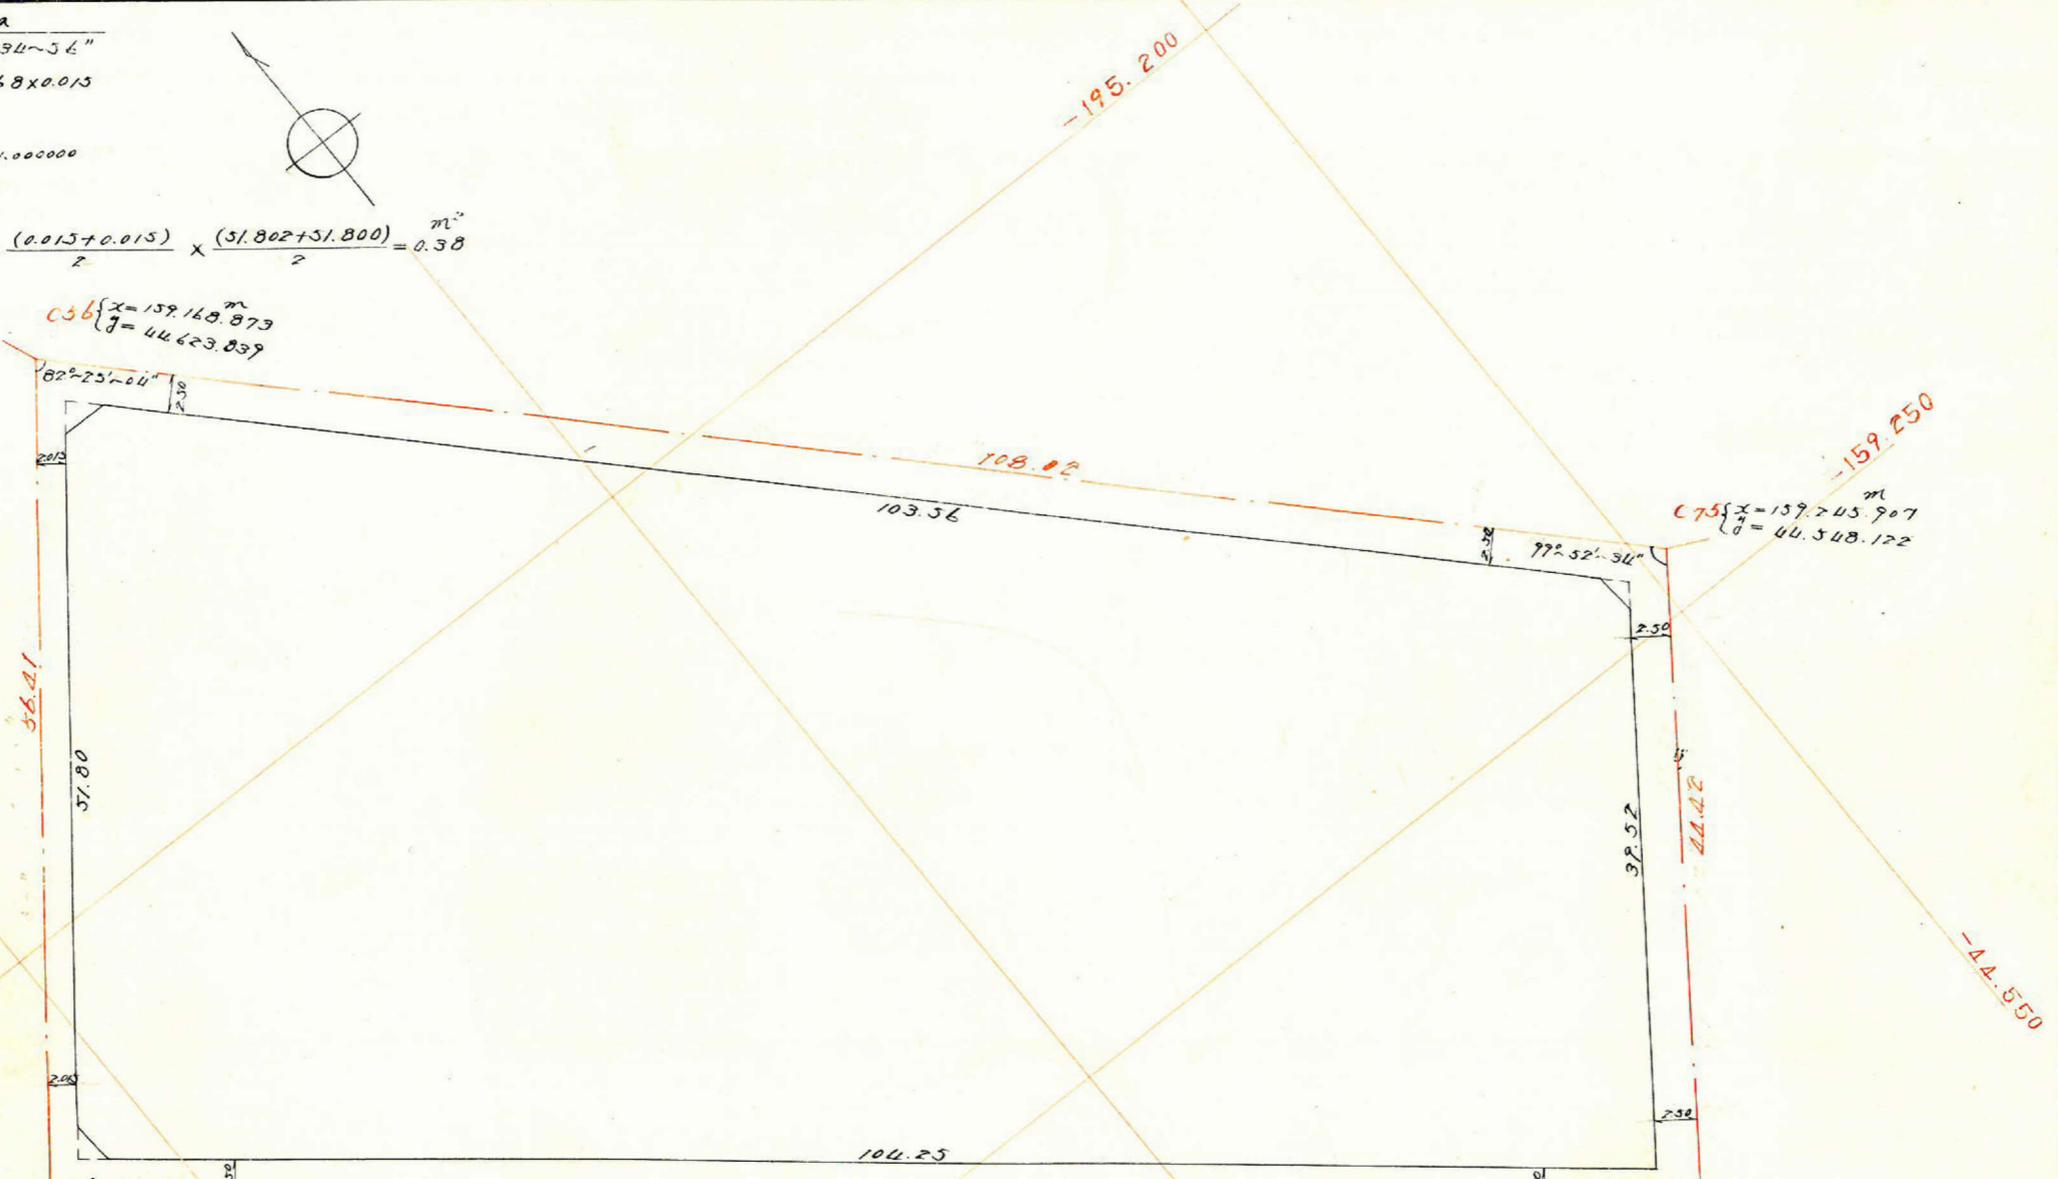

合計面積	4683.52 + 0.38	=	4683.90
剪除	2.12 + 2.44 + 2.32 + 1.88	=	8.76
割込	4683.90 - 0.38 - 8.76	=	4674.76

課長	係長	測量士	係

(分 筆 前)

確定面積平面図  $S = \frac{1}{500}$

ブロック番号

紫原

29

号

新地名

町 丁目

年 月 日

この図面等は、土地区画整理事業に関する参考資料として提供しています。  
 ○図面等は換地処分時のものであり、現在の状況とは異なる場合があります。  
 ○図面等によって、境界等が確定されるものではありません。

