

課長	係長	測量士	係

(分 筆 前)

確定面積平面図 $S = \frac{1}{500}$

ブロック番号

紫原



14

号


新地名

町 丁目

年 月 日

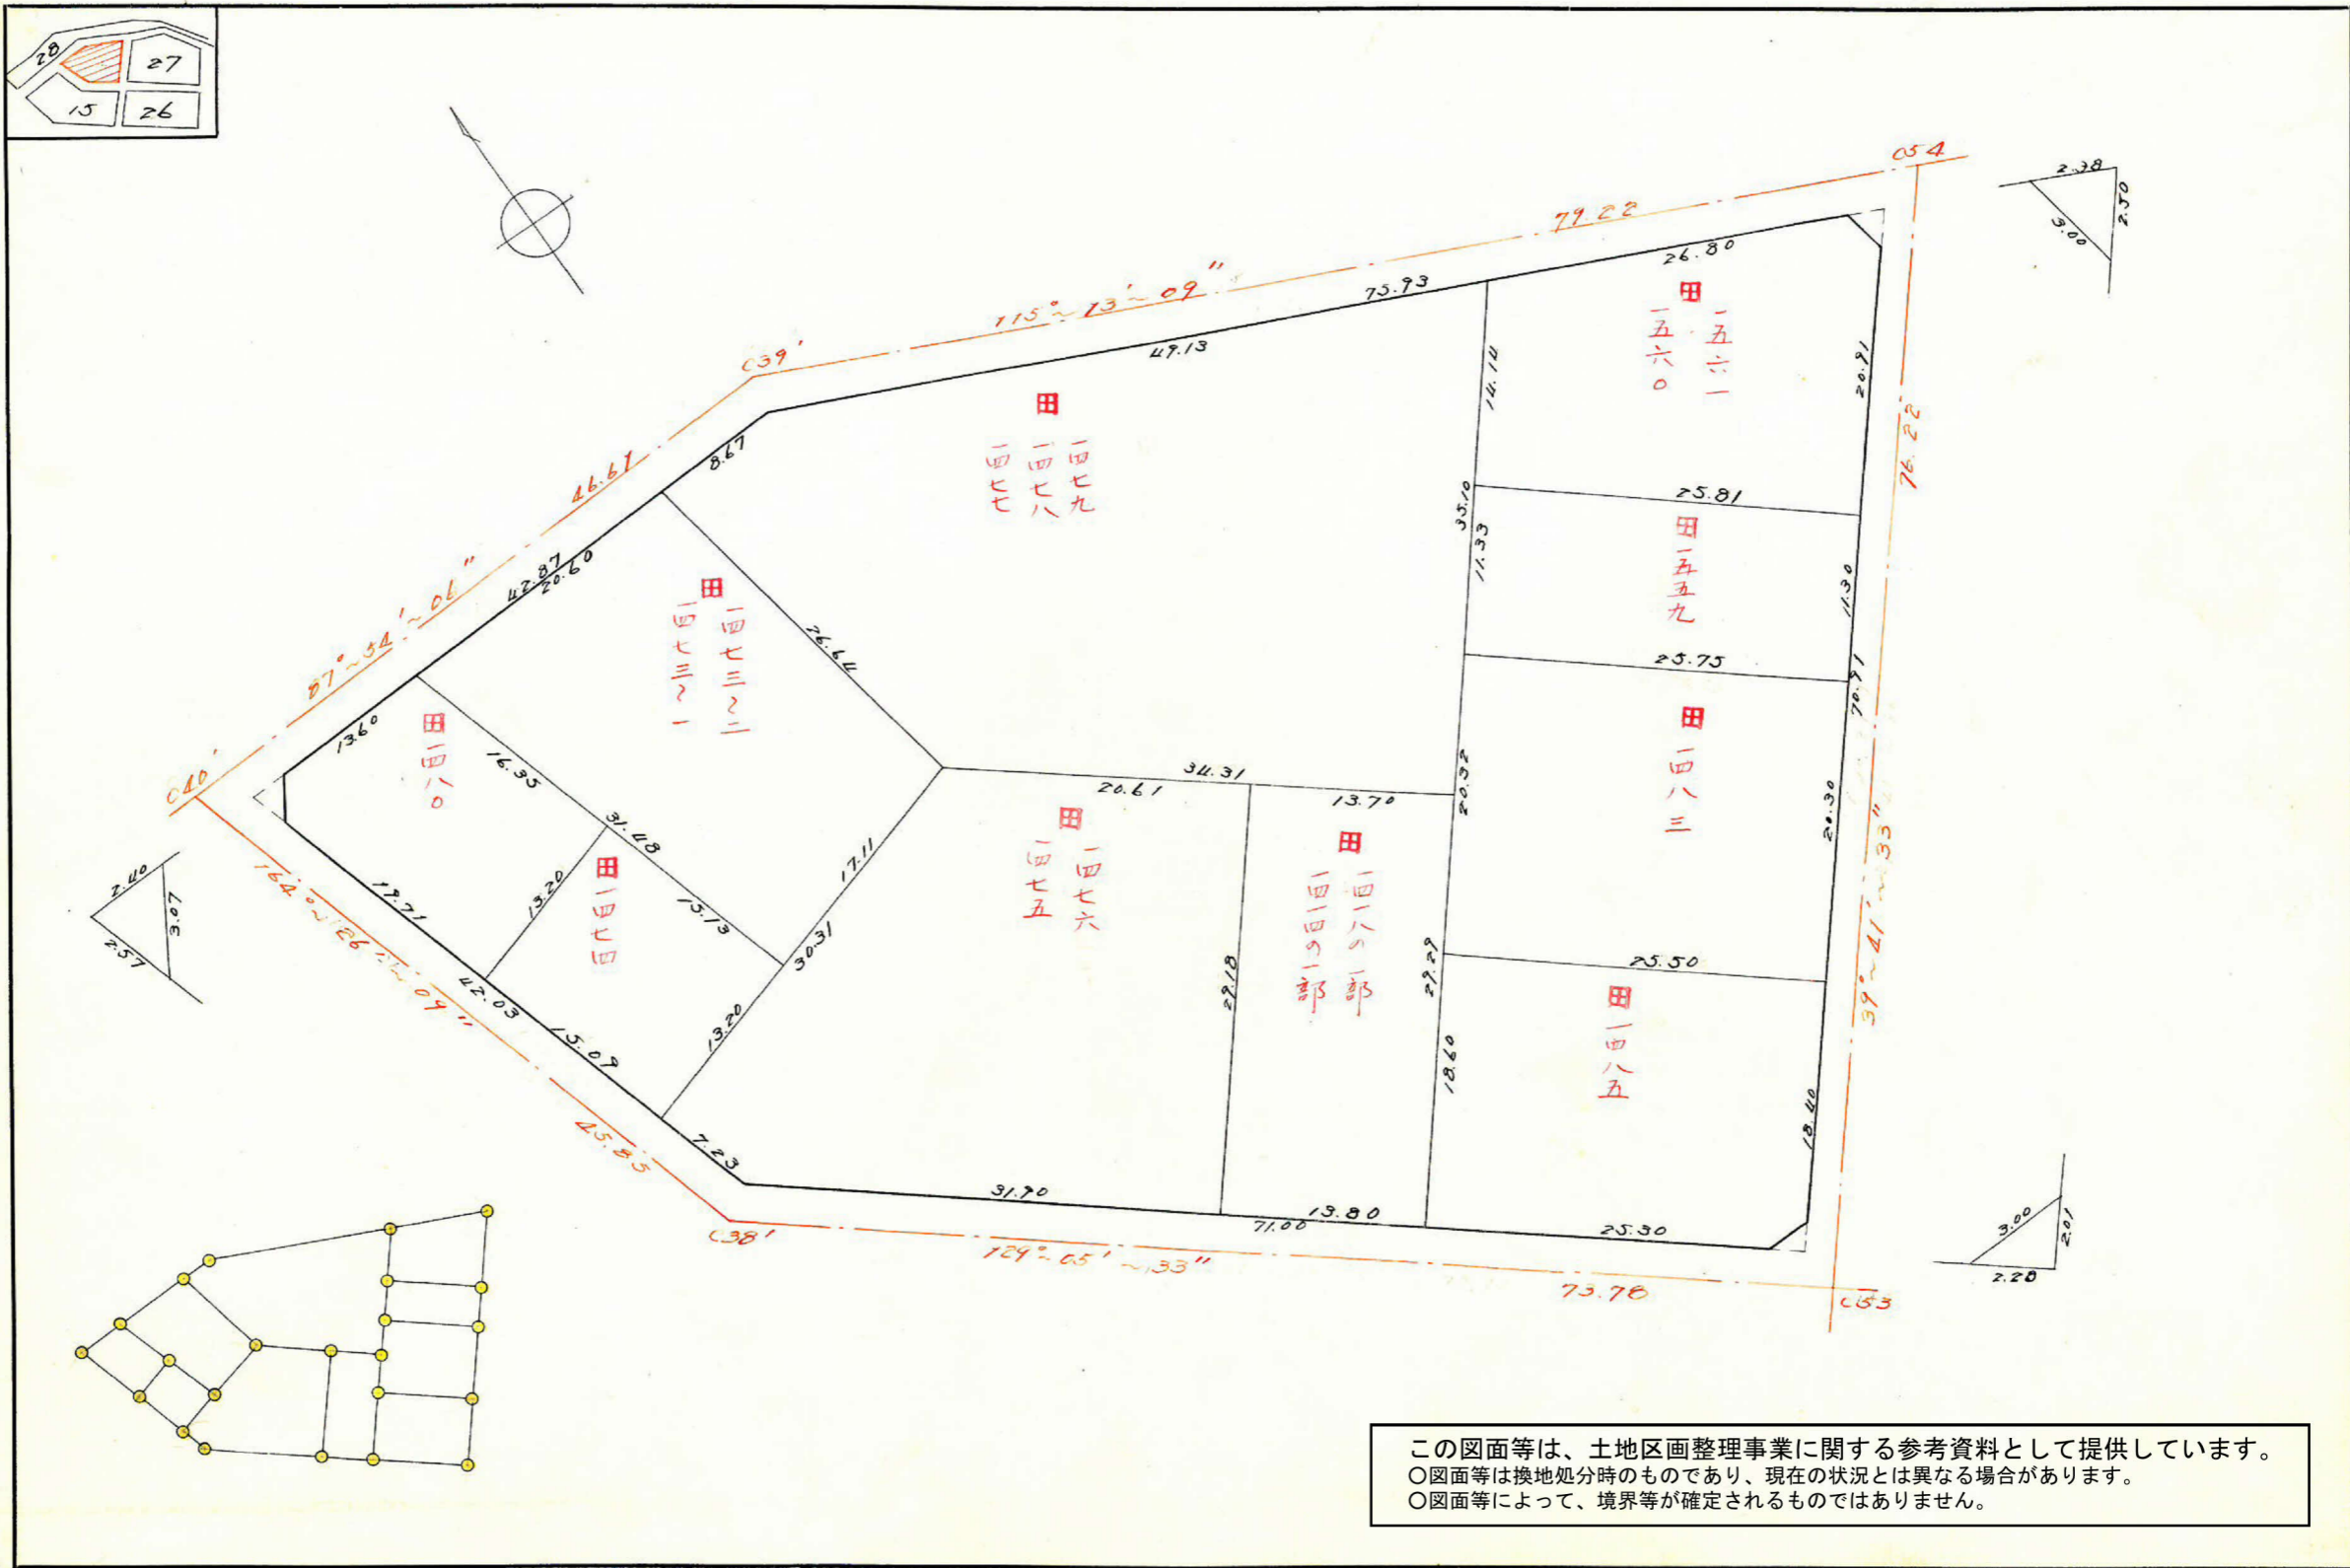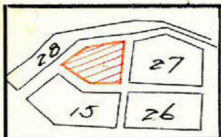

この図面等は、土地区画整理事業に関する参考資料として提供しています。
 ○図面等は換地処分時のものであり、現在の状況とは異なる場合があります。
 ○図面等によって、境界等が確定されるものではありません。

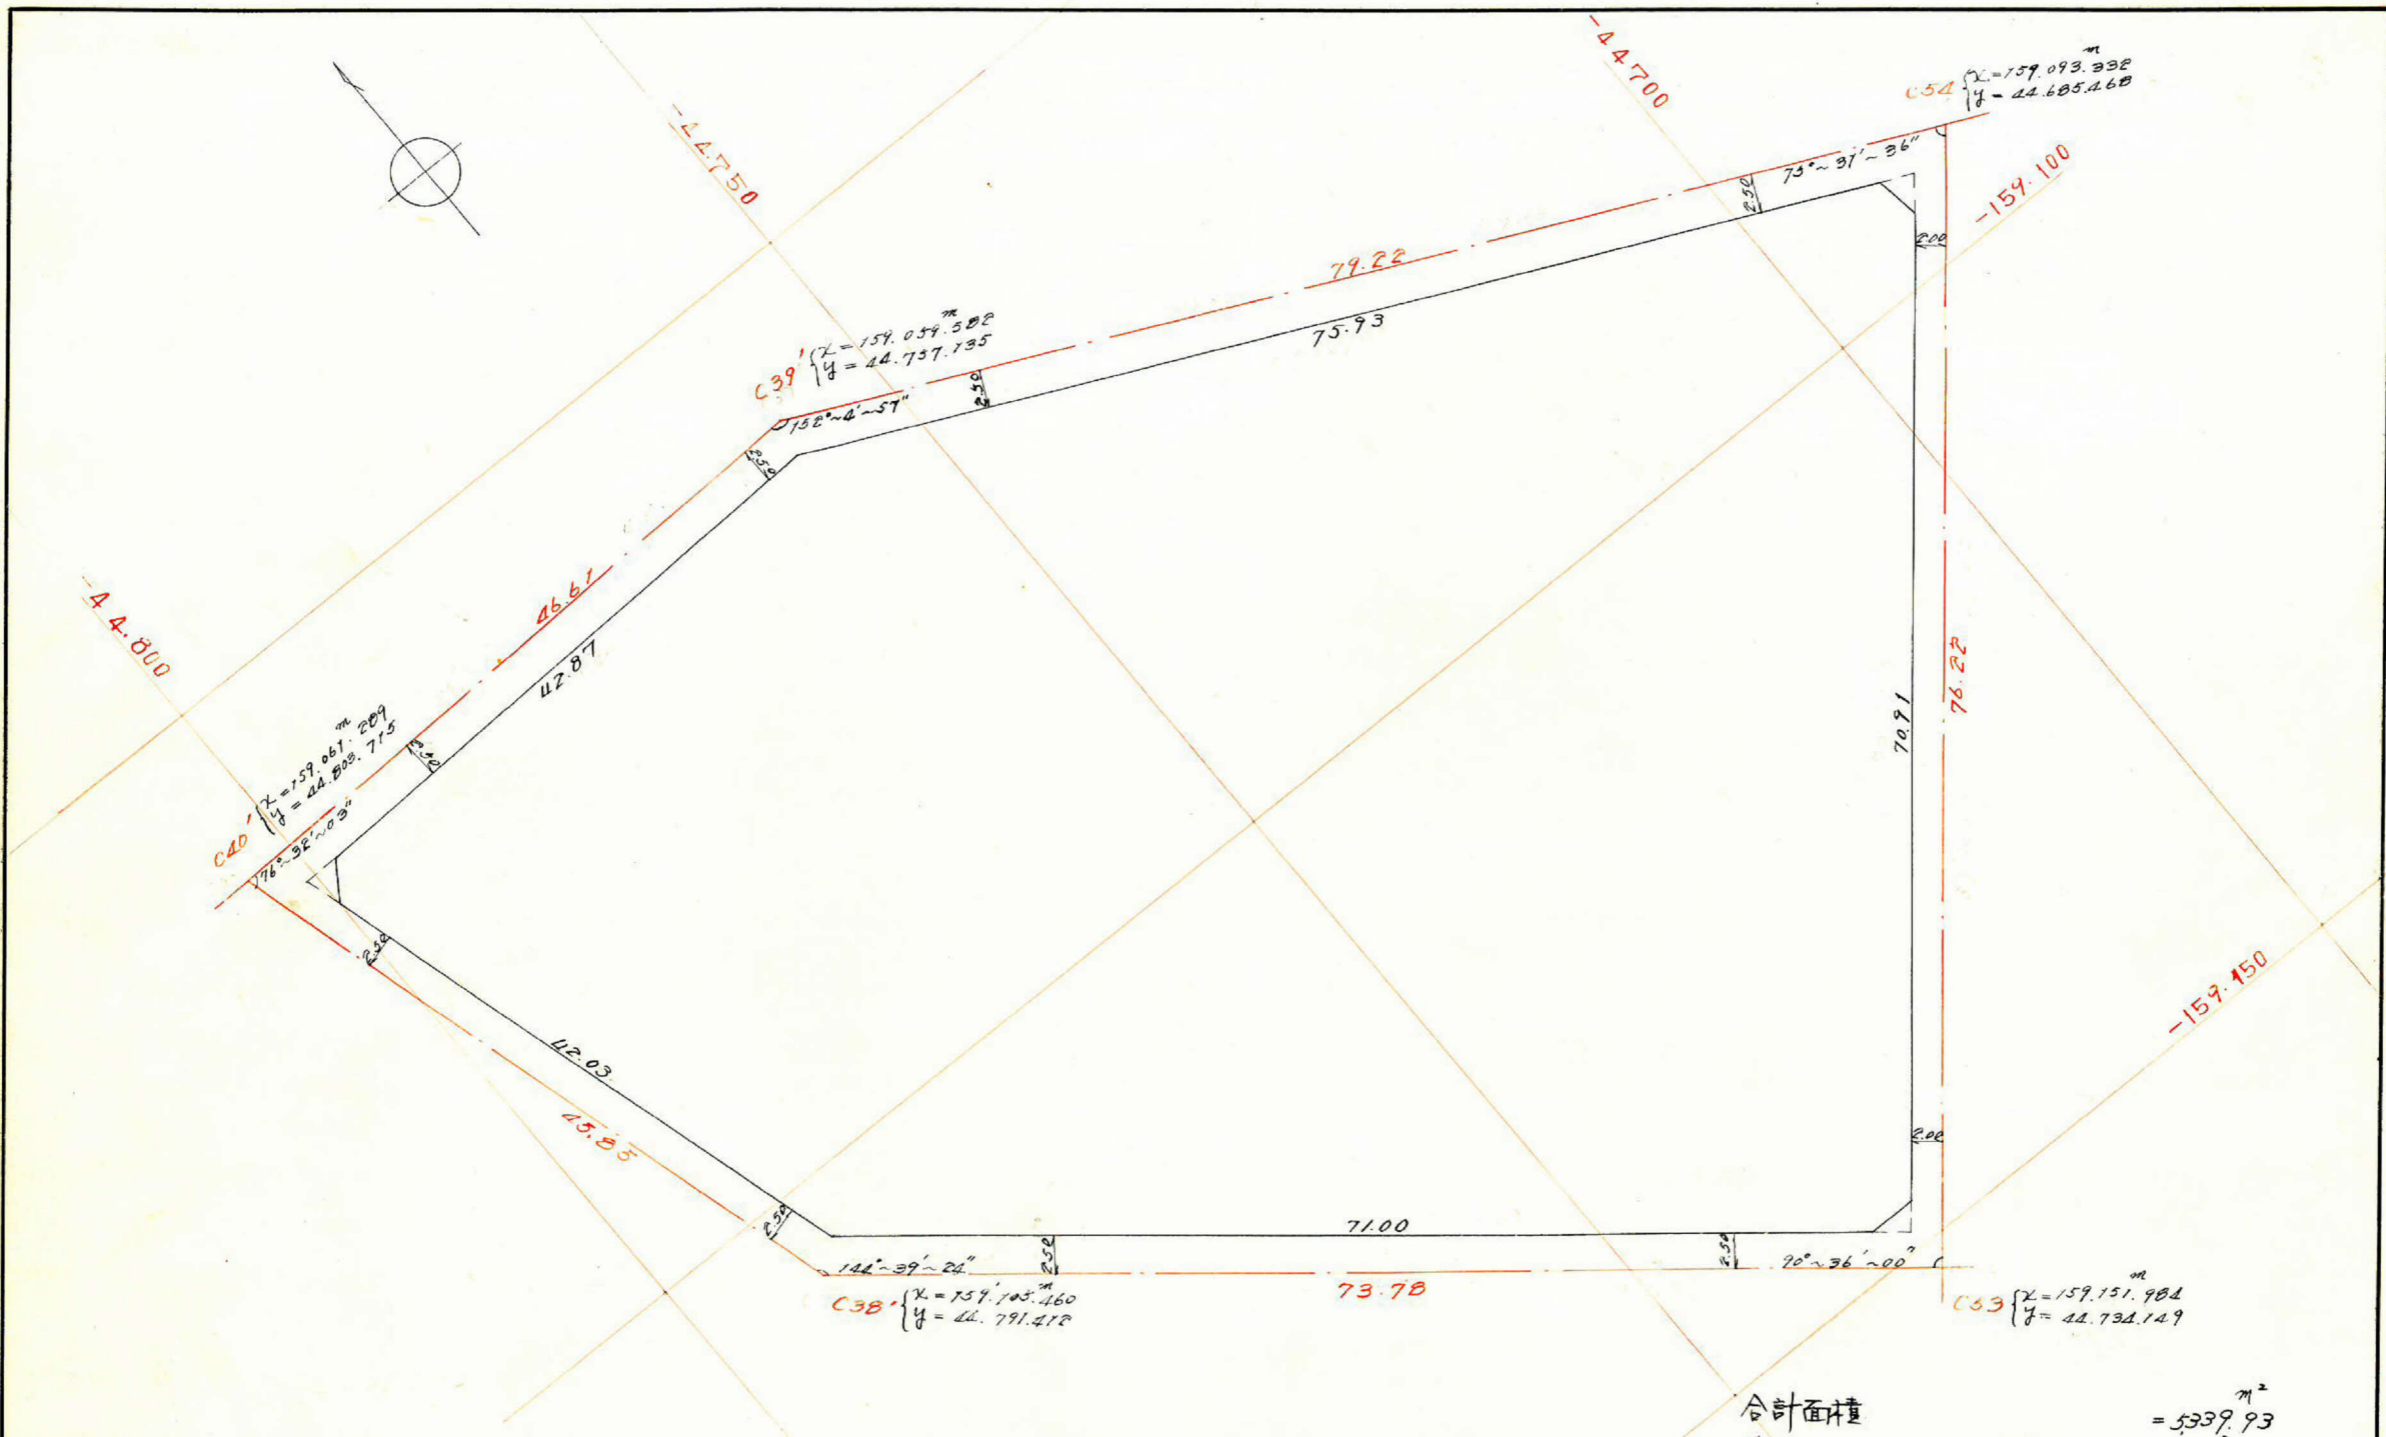

この図面等は、土地区画整理事業に関する参考資料として提供しています。
 ○図面等は換地処分時のものであり、現在の状況とは異なる場合があります。
 ○図面等によって、境界等が確定されるものではありません。

合計面積 $= 5339.93 \text{ m}^2$
 剪除 $2.99 + 2.29 + 2.88 = 8.16 \text{ m}^2$
 割込 $= 5331.77 \text{ m}^2$

