



課長係長測量士係
 この図面等は、土地区画整理事業に関する参考資料として提供しています。
 ○図面等は換地処分時のものであり、現在の状況とは異なる場合があります。
 ○図面等によって、境界等が確定されるものではありません。

(分筆前)
 確定面積平面図 S = 500

ブロック番号 紫原 17 号

新地名 町 丁目
 年 月 日

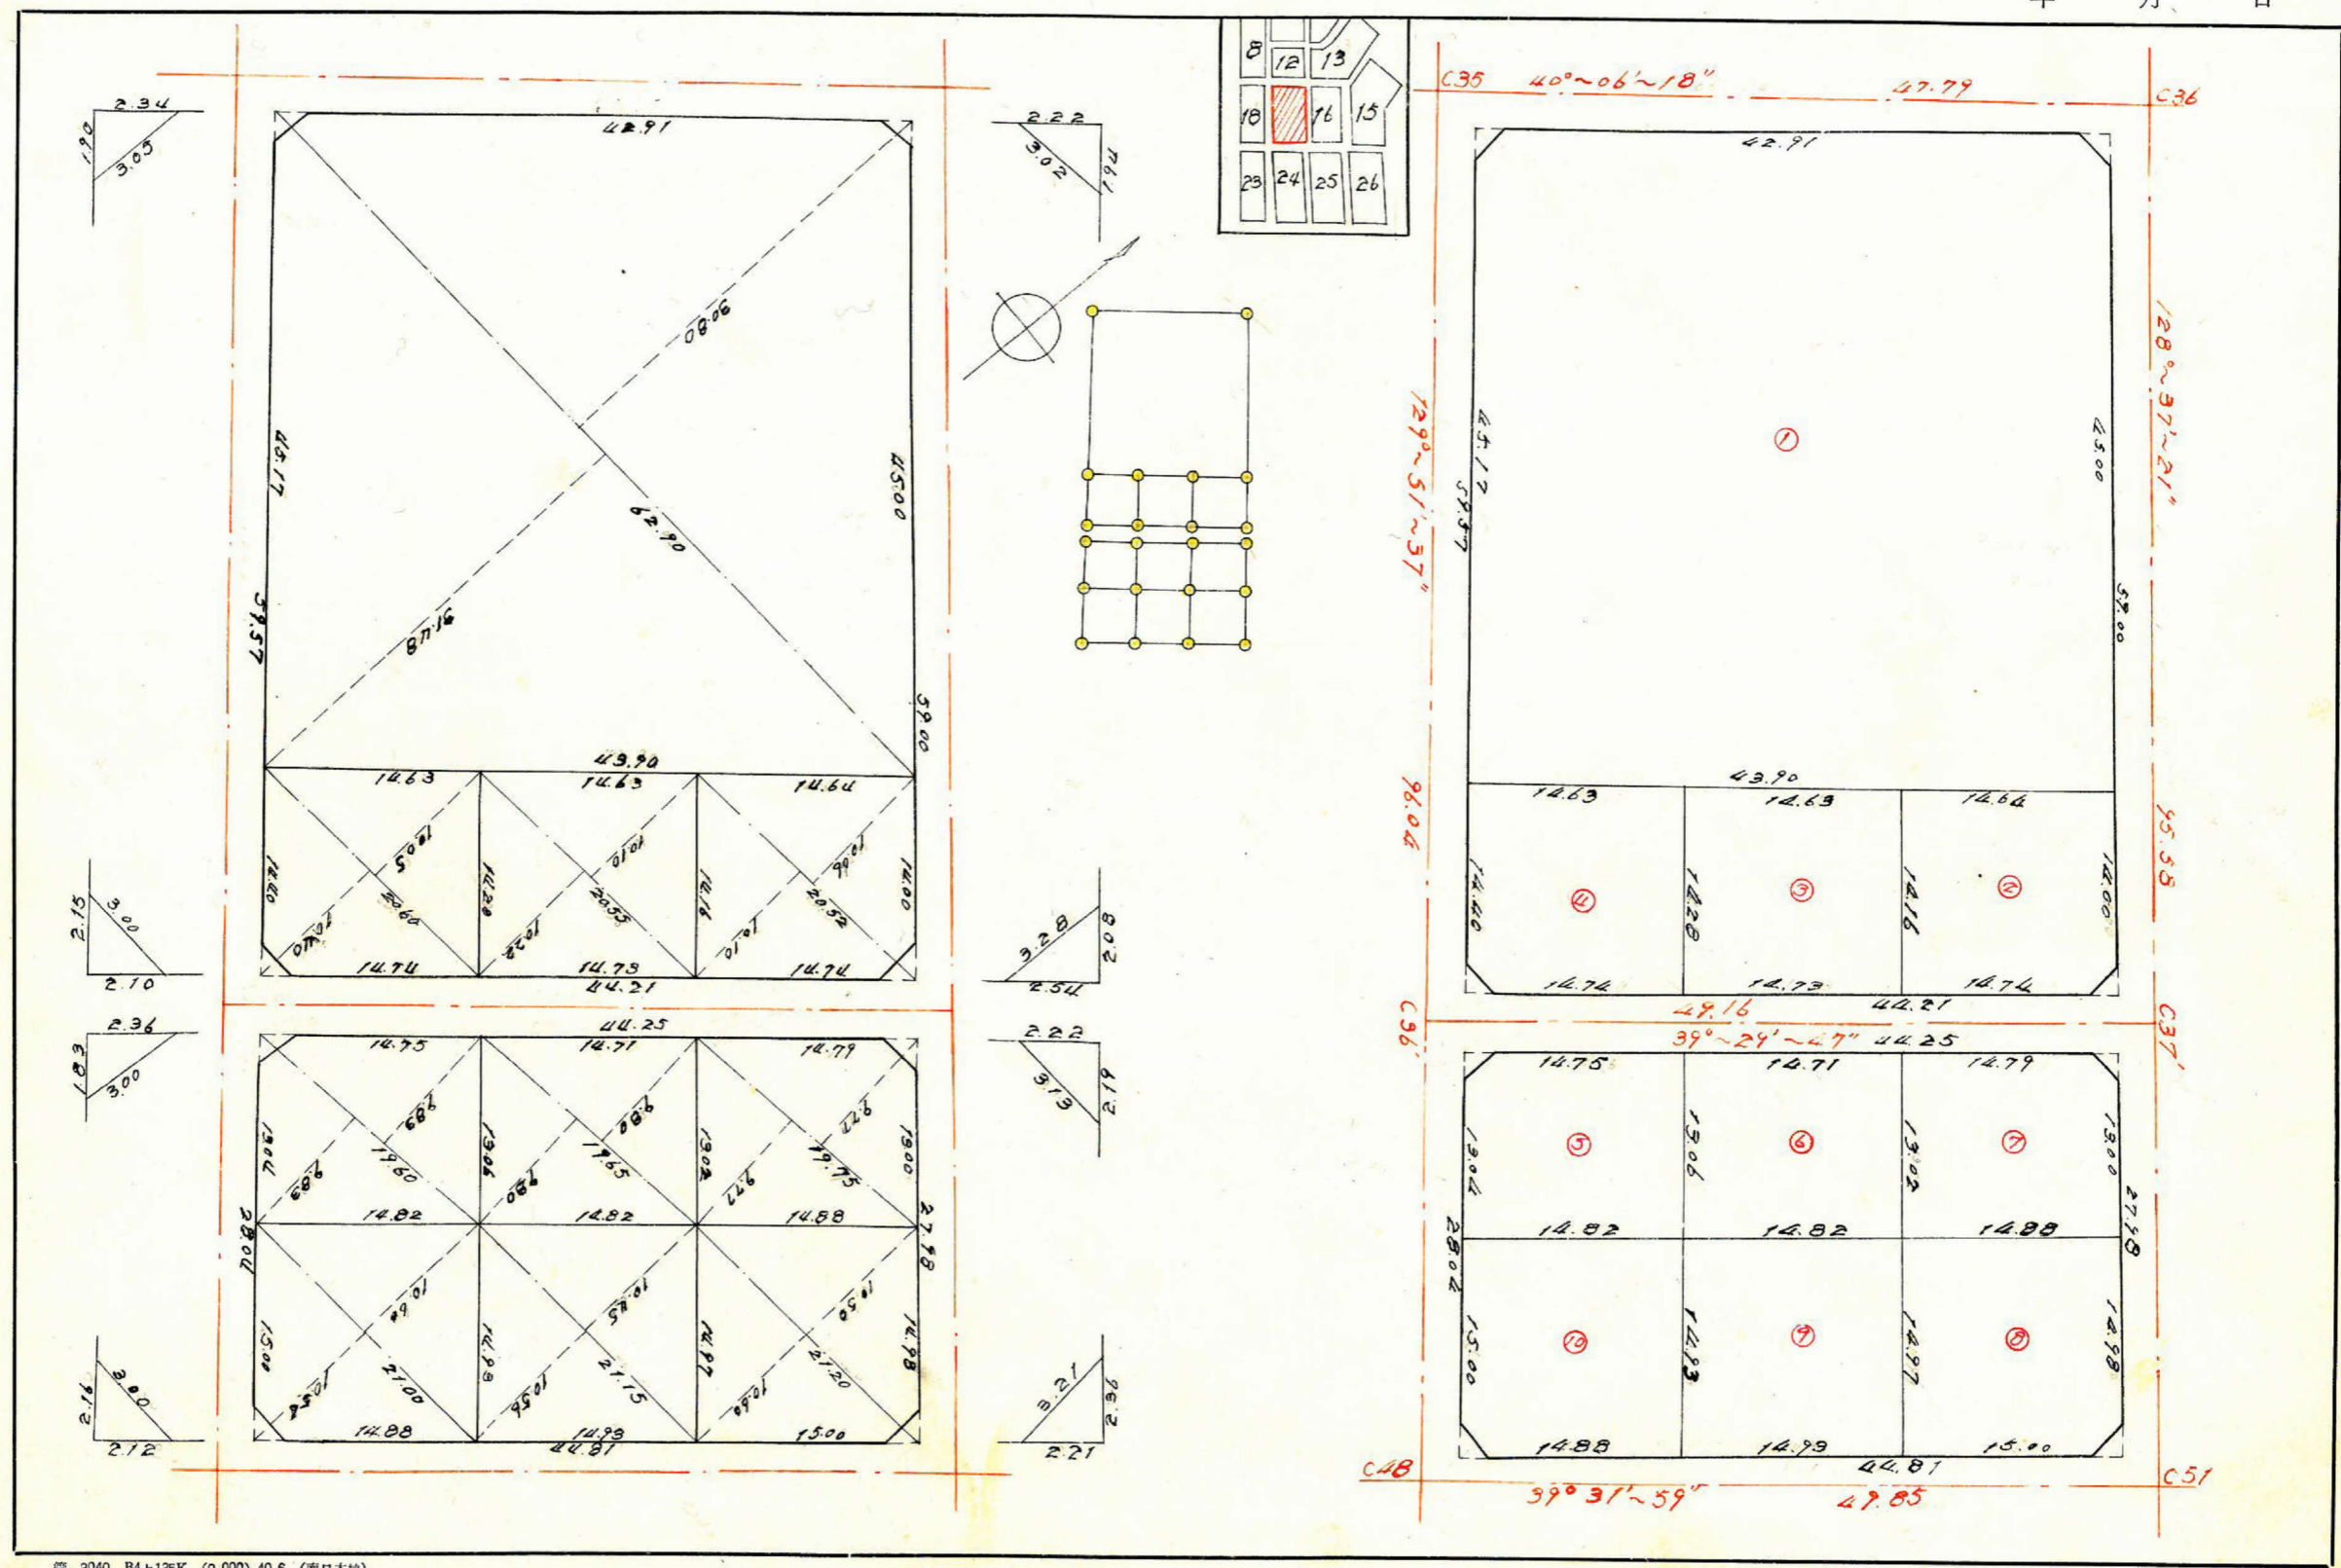

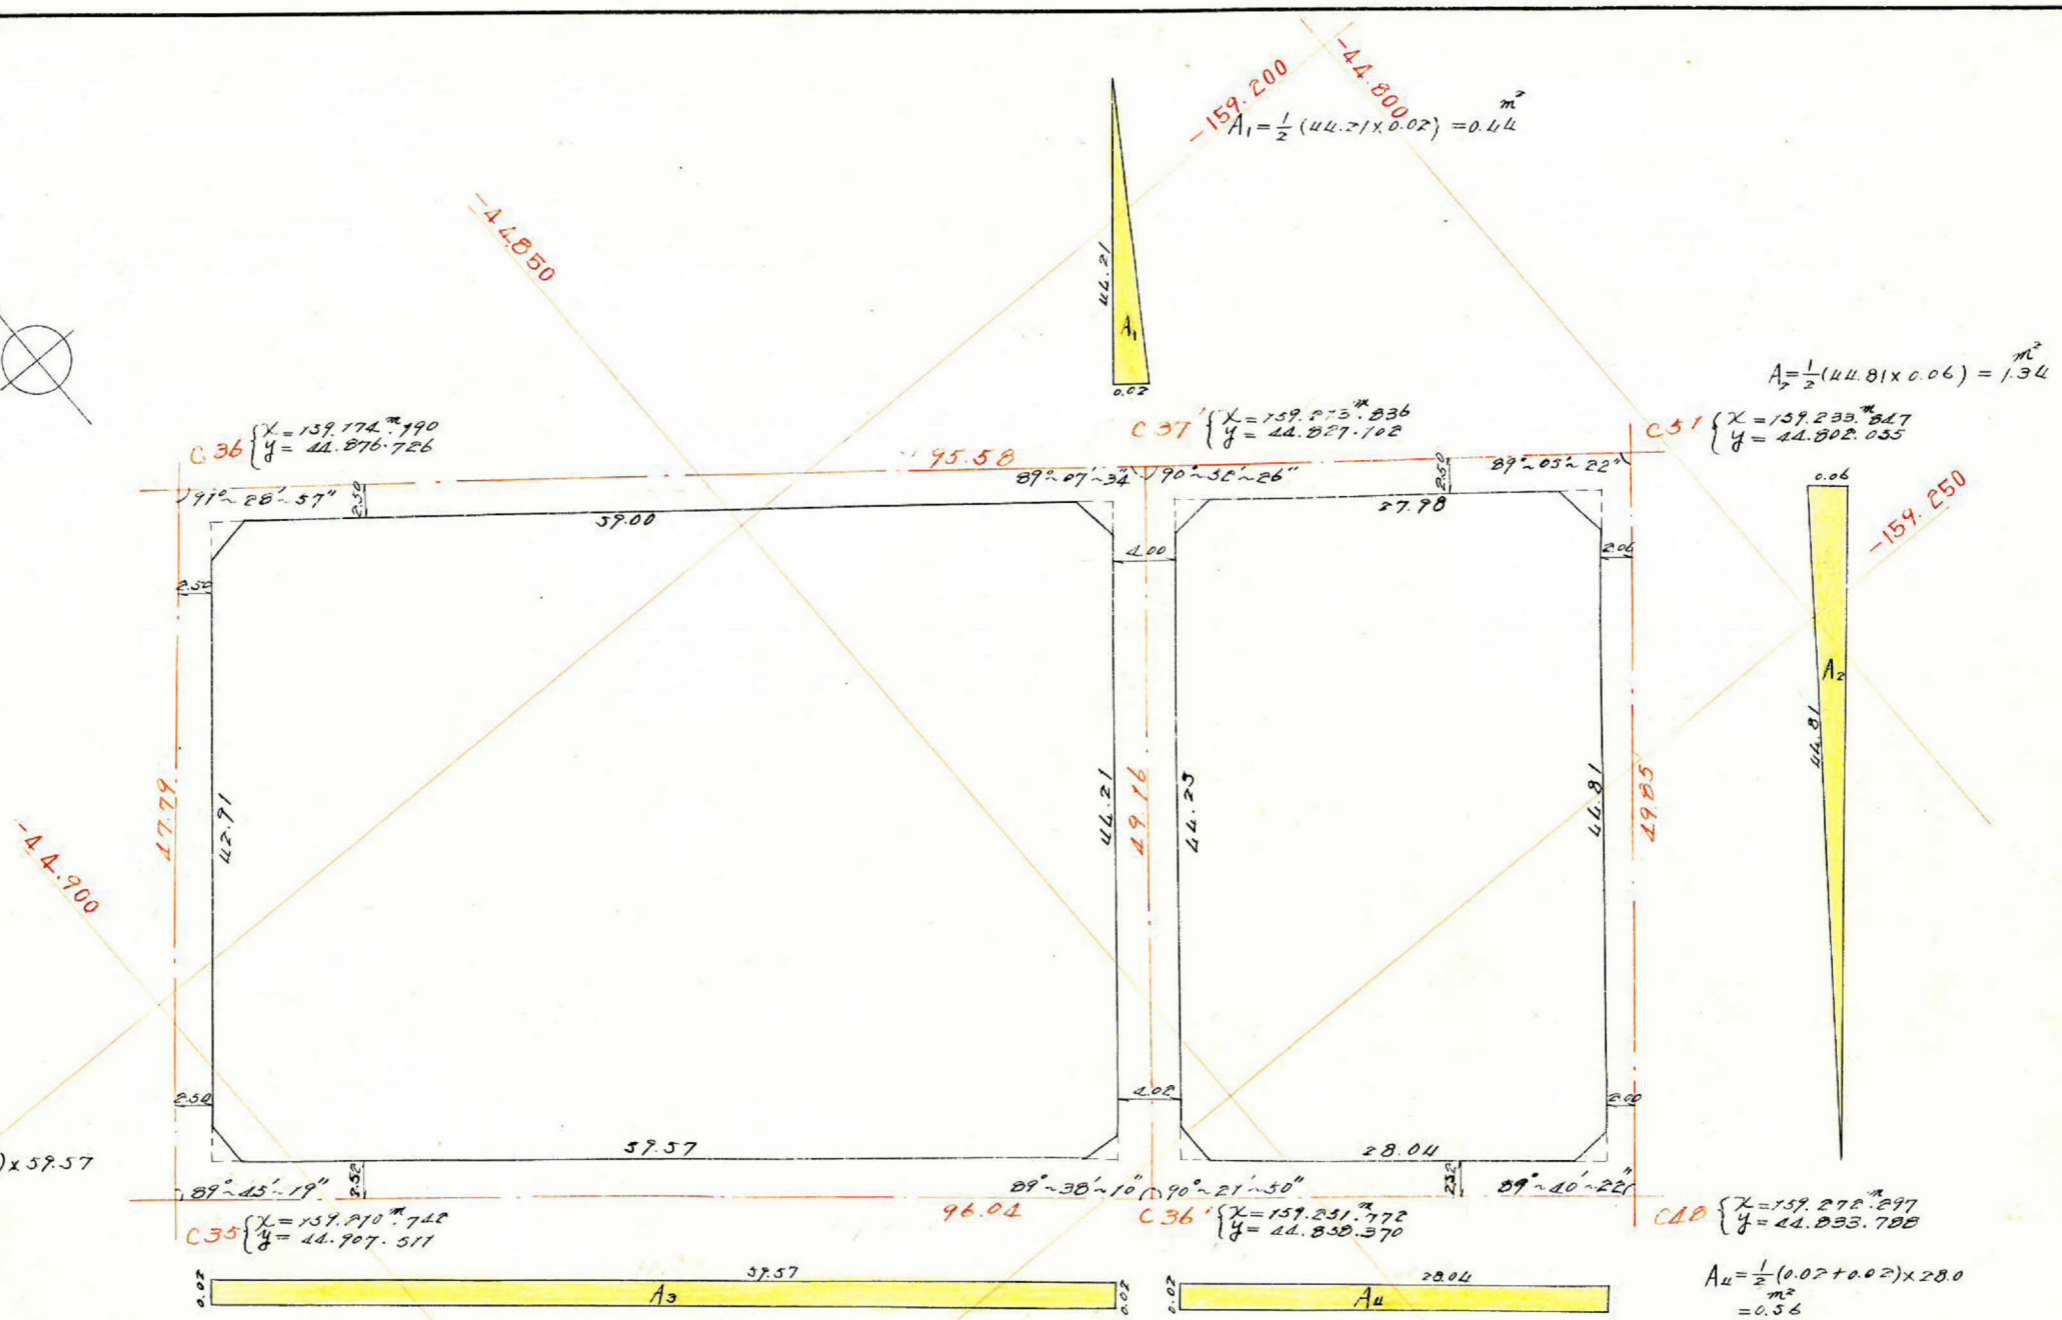

$$A_3 = \frac{1}{2}(0.02 + 0.02) \times 59.57 = 1.19 \text{ m}^2$$

$$A_1 = \frac{1}{2}(44.21 \times 0.02) = 0.44 \text{ m}^2$$

$$A_2 = \frac{1}{2}(44.81 \times 0.06) = 1.34 \text{ m}^2$$

$$A_4 = \frac{1}{2}(0.02 + 0.02) \times 28.04 = 0.56 \text{ m}^2$$

合計面積 $3831.11 + 0.44 + 1.34 + 1.19 + 0.56 = 3834.64 \text{ m}^2$
 削除 " $2.11 + 2.22 + 2.25 + 2.15 + 2.29 + 2.61 + 2.43 + 2.65 = 18.71 \text{ m}^2$
 割込 " $3834.64 - 0.44 - 1.34 - 1.19 - 0.56 - 18.71 = 3812.40 \text{ m}^2$

この図面等は、土地区画整理事業に関する参考資料として提供しています。
 ○図面等は換地処分時のものであり、現在の状況とは異なる場合があります。
 ○図面等によって、境界等が確定されるものではありません。