
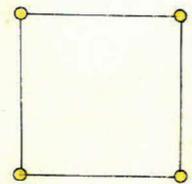
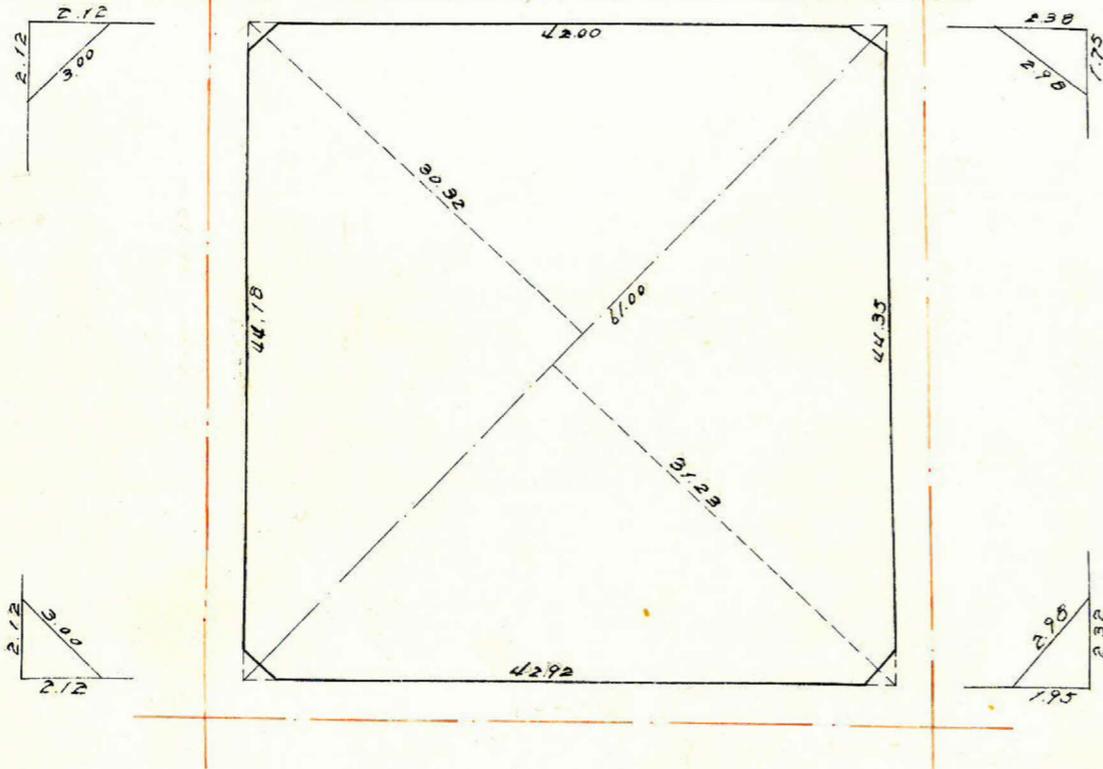
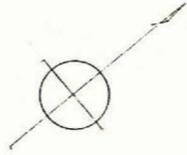


課長	係長	測量士	係



(分筆前)
 確定面積平面図 $S = \frac{1}{500}$

ブロック番号 紫原 12 12 号

新地名 町 丁目
 年 月 日

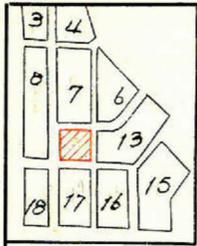

この図面等は、土地区画整理事業に関する参考資料として提供しています。
 ○図面等は換地処分時のものであり、現在の状況とは異なる場合があります。
 ○図面等によって、境界等が確定されるものではありません。

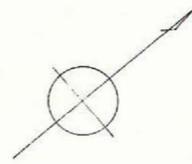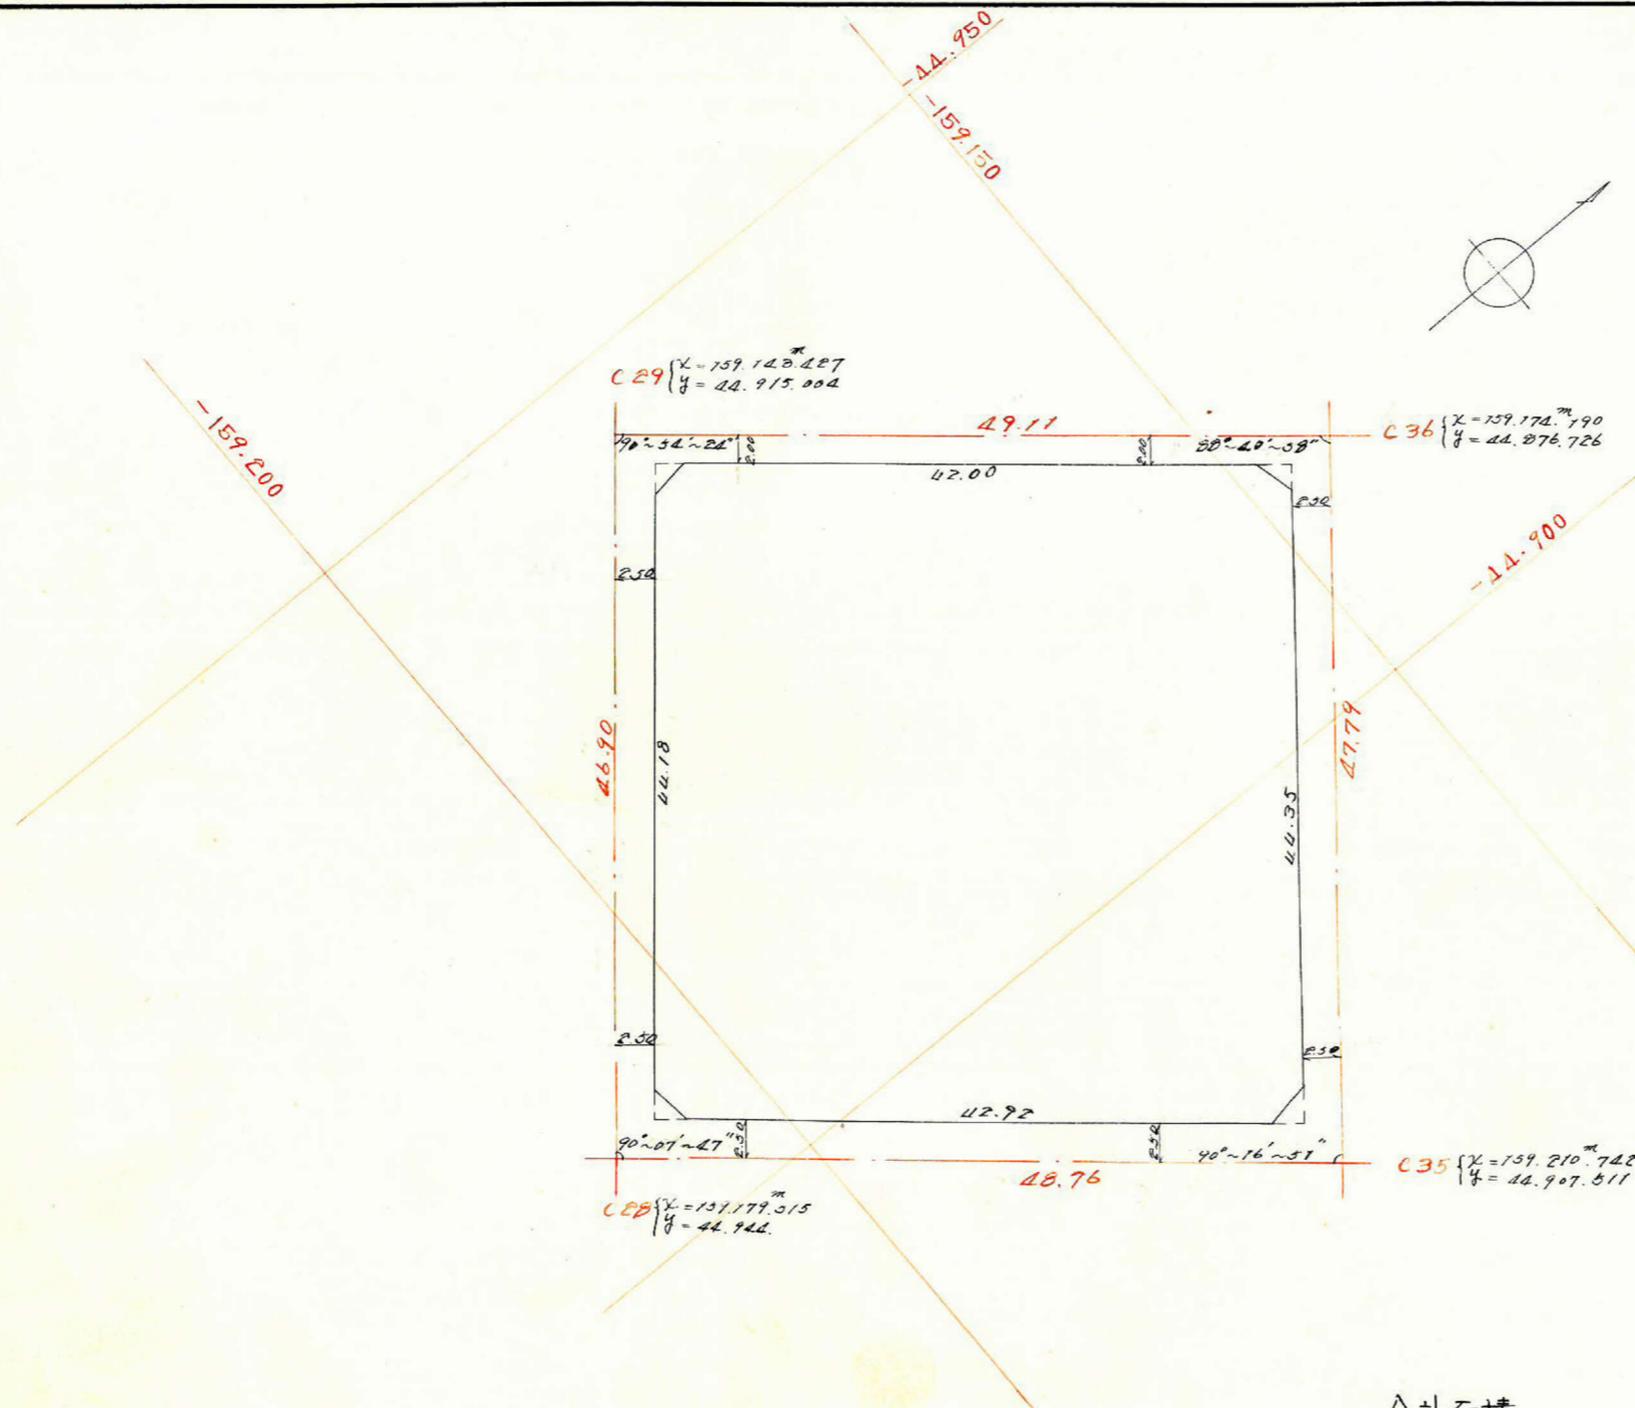

C29 $\begin{cases} X=159.143.427 \\ Y=44.915.004 \end{cases}$

C36 $\begin{cases} X=159.174.190 \\ Y=44.876.726 \end{cases}$

C28 $\begin{cases} X=159.179.515 \\ Y=44.942. \end{cases}$

C35 $\begin{cases} X=159.210.742 \\ Y=44.907.511 \end{cases}$

この図面等は、土地区画整理事業に関する参考資料として提供しています。
 ○図面等は換地処分時のものであり、現在の状況とは異なる場合があります。
 ○図面等によって、境界等が確定されるものではありません。

合計面積 $m^2 = 1,877.27$
 前除 $2.08 + 2.24 + 2.24 + 2.26 = 8.82 m^2$
 割込 $= 1,868.45 m^2$