

課長 係長 測量士 係

この図面等は、土地区画整理事業に関する参考資料として提供しています。
 ○図面等は換地処分時のものであり、現在の状況とは異なる場合があります。
 ○図面等によって、境界等が確定されるものではありません。

(分筆前)

確定面積平面図 S = 500


1



ブロック番号 紫原

7

新地名 町 丁目 号

年 月 日

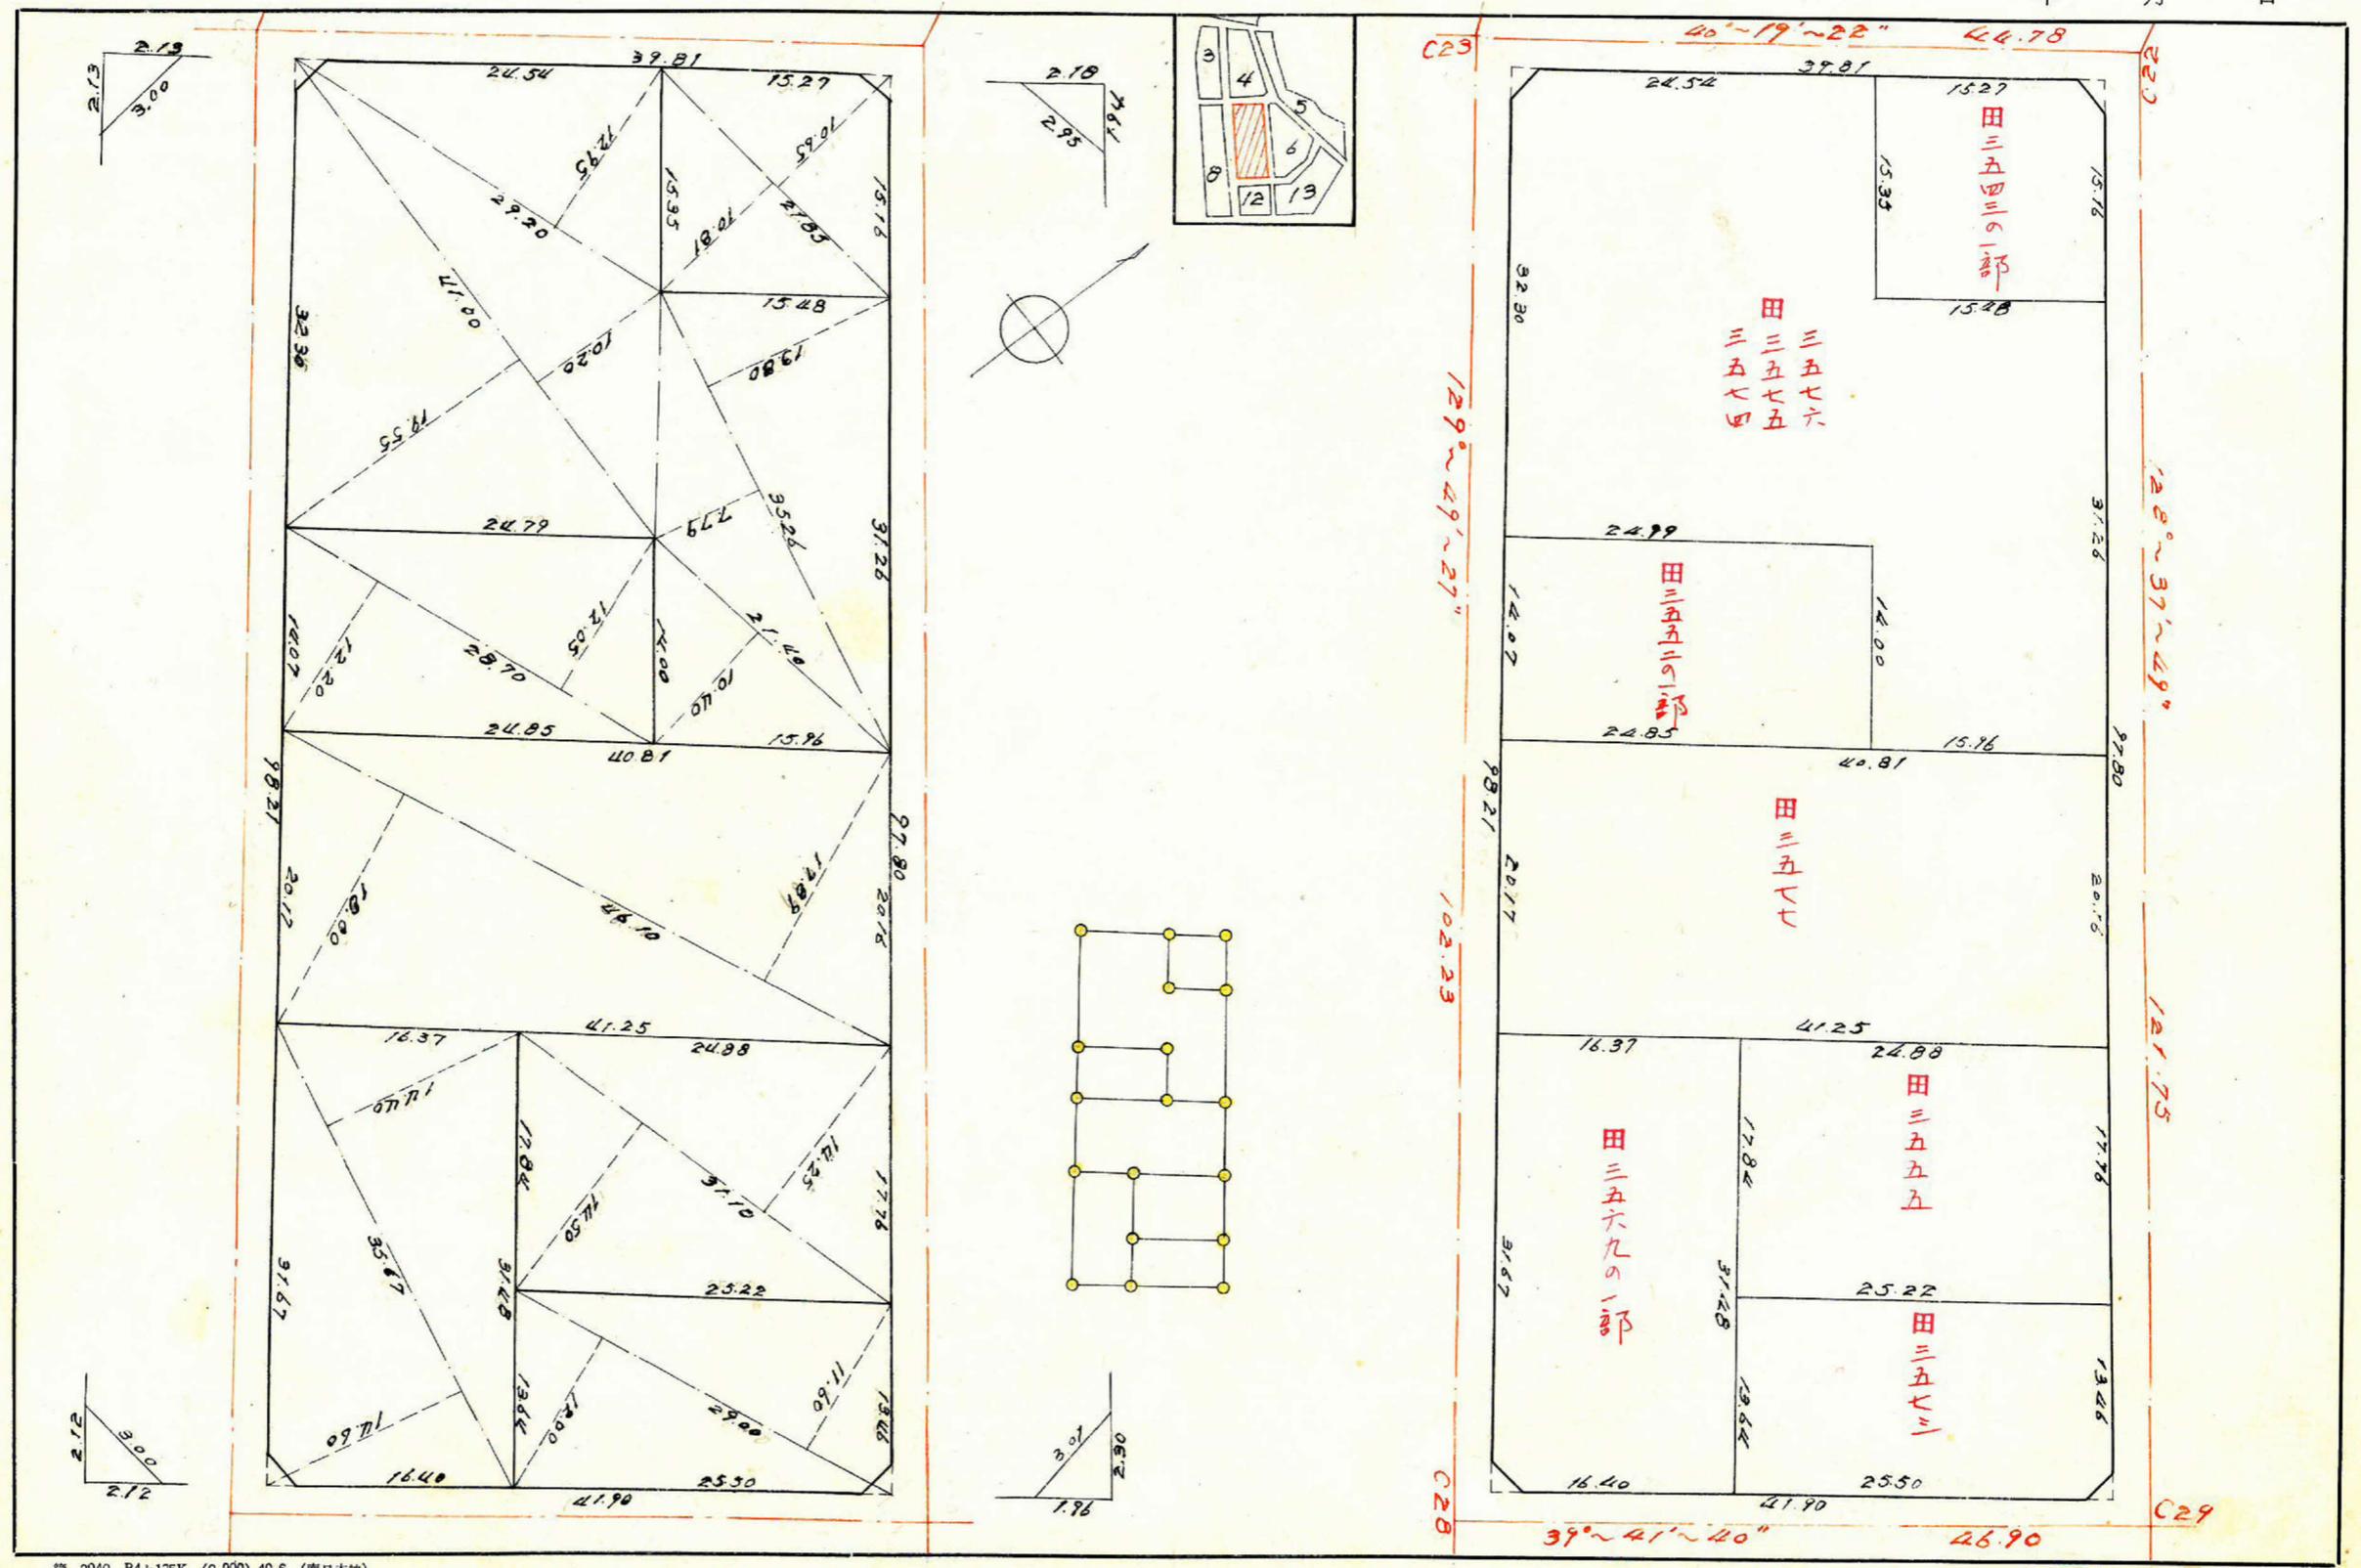

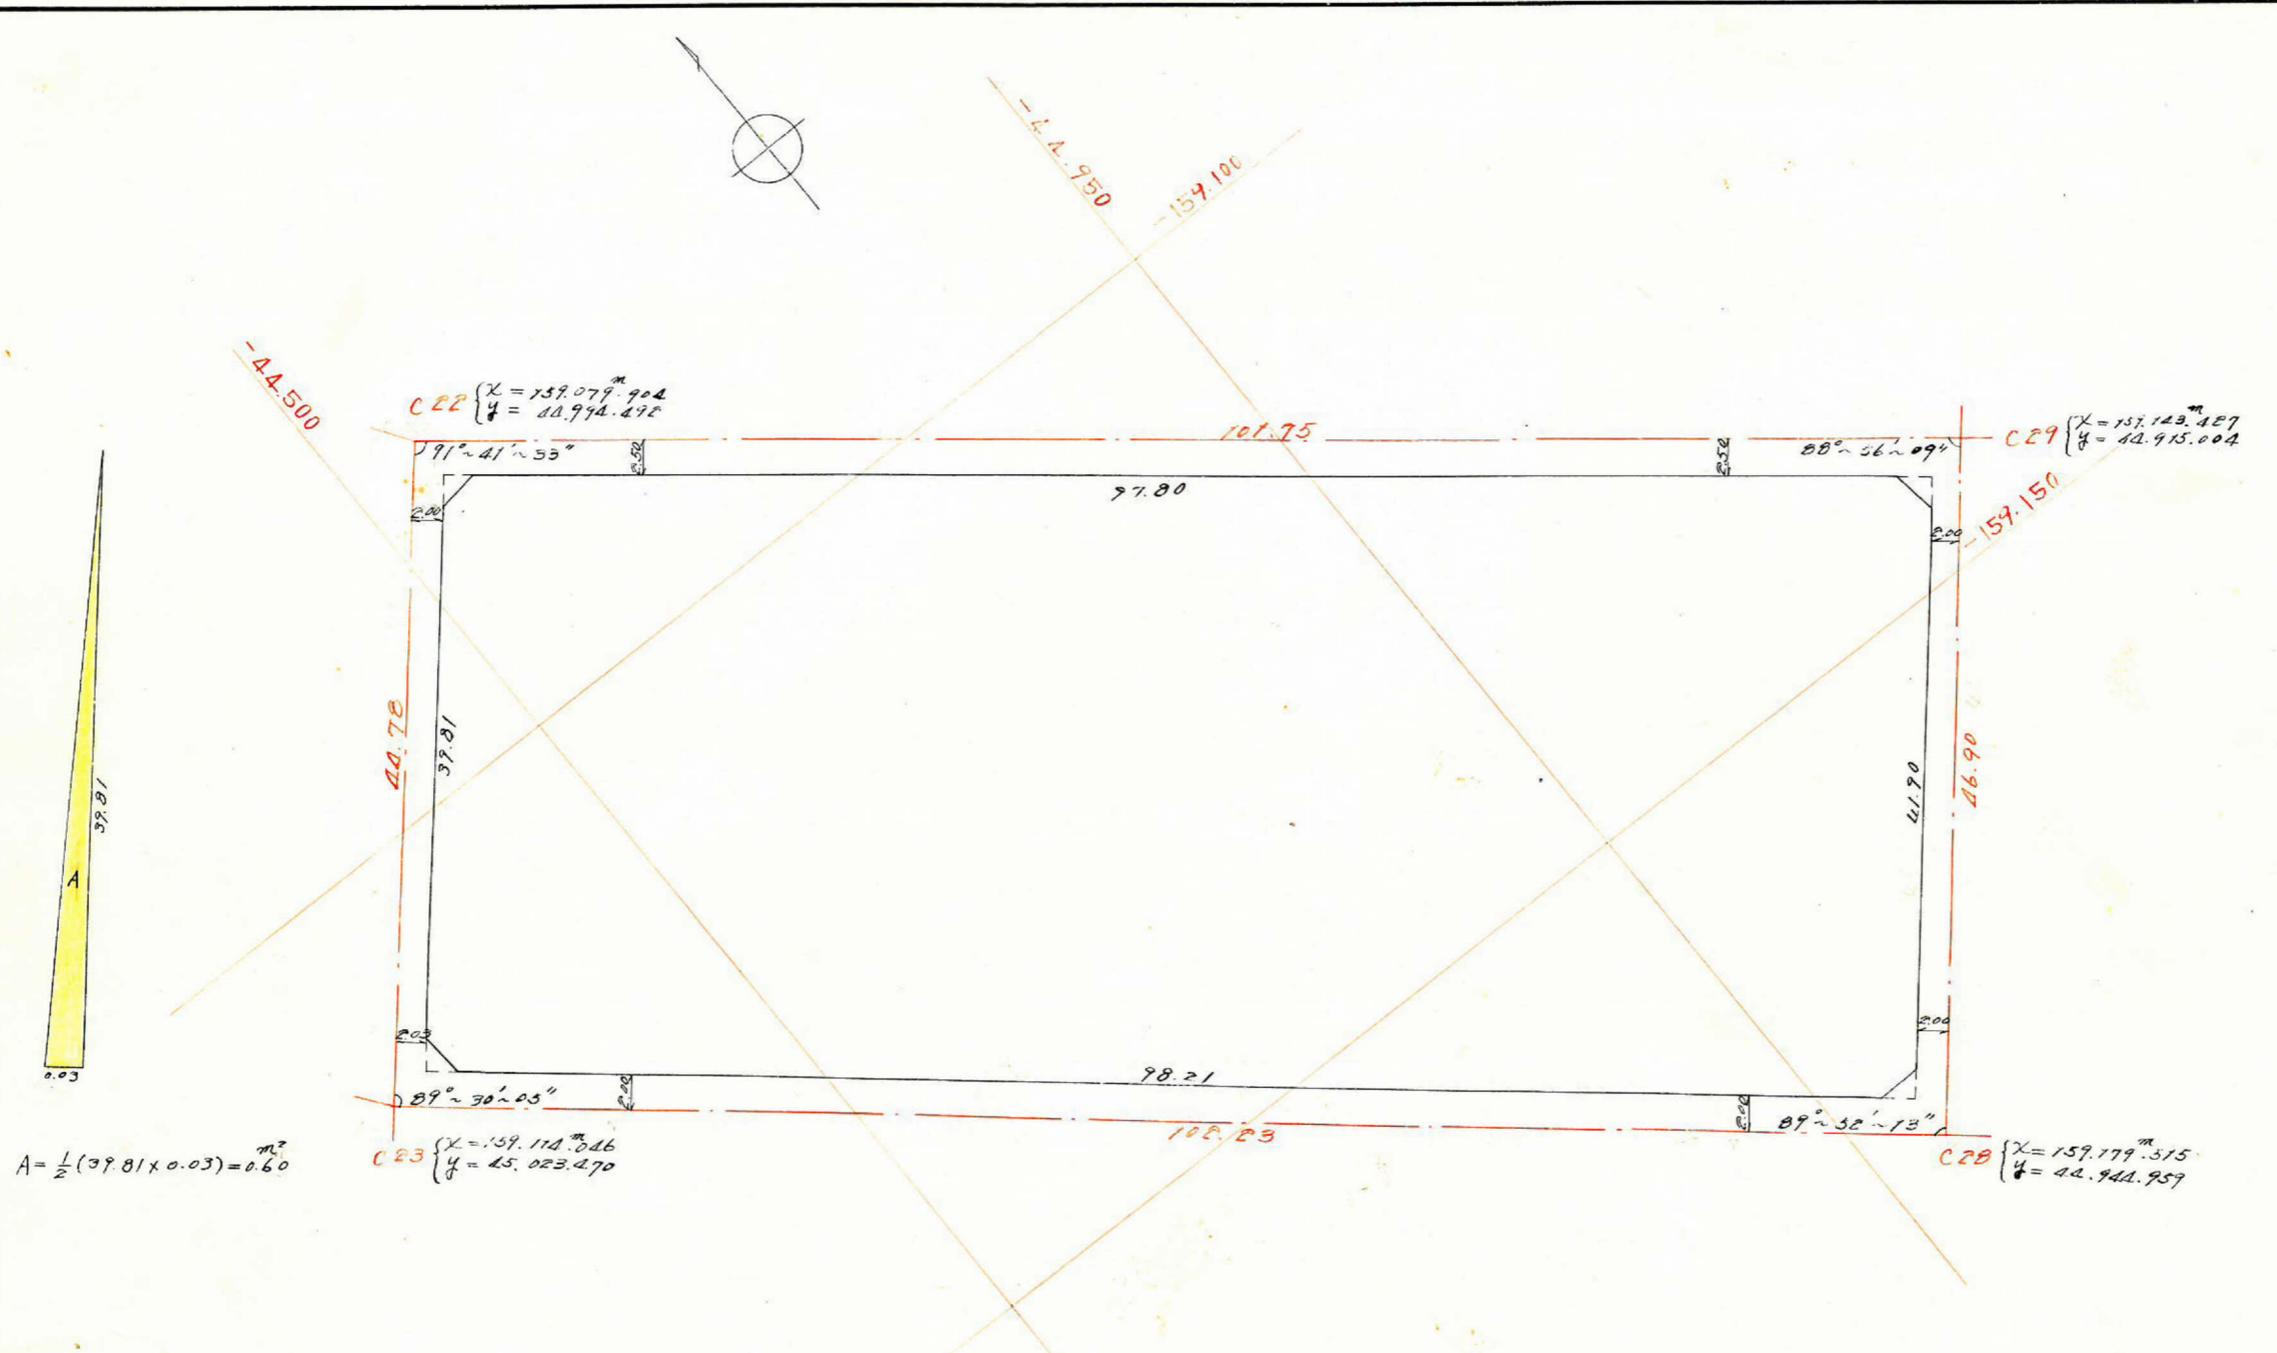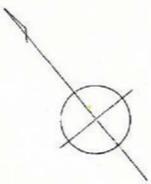

$A = \frac{1}{2}(39.81 \times 0.03) = 0.60 \text{ m}^2$

この図面等は、土地区画整理事業に関する参考資料として提供しています。
 ○図面等は換地処分時のものであり、現在の状況とは異なる場合があります。
 ○図面等によって、境界等が確定されるものではありません。

合計面積	$4,005.51 + 0.60$	$= 4,006.11$	m^2
剪除	$2.12 + 2.25 + 2.27 + 2.25$	$= 8.89$	m^2
割込	$4,006.11 - 0.60 - 8.89$	$= 3,996.62$	m^2