








課長	係長	測量士	係

(分 筆 前)

確定面積平面図 S =  $\frac{1}{\dots}$

ブロック番号 紫原 13 号

新地名  町  丁目  
年 月 日

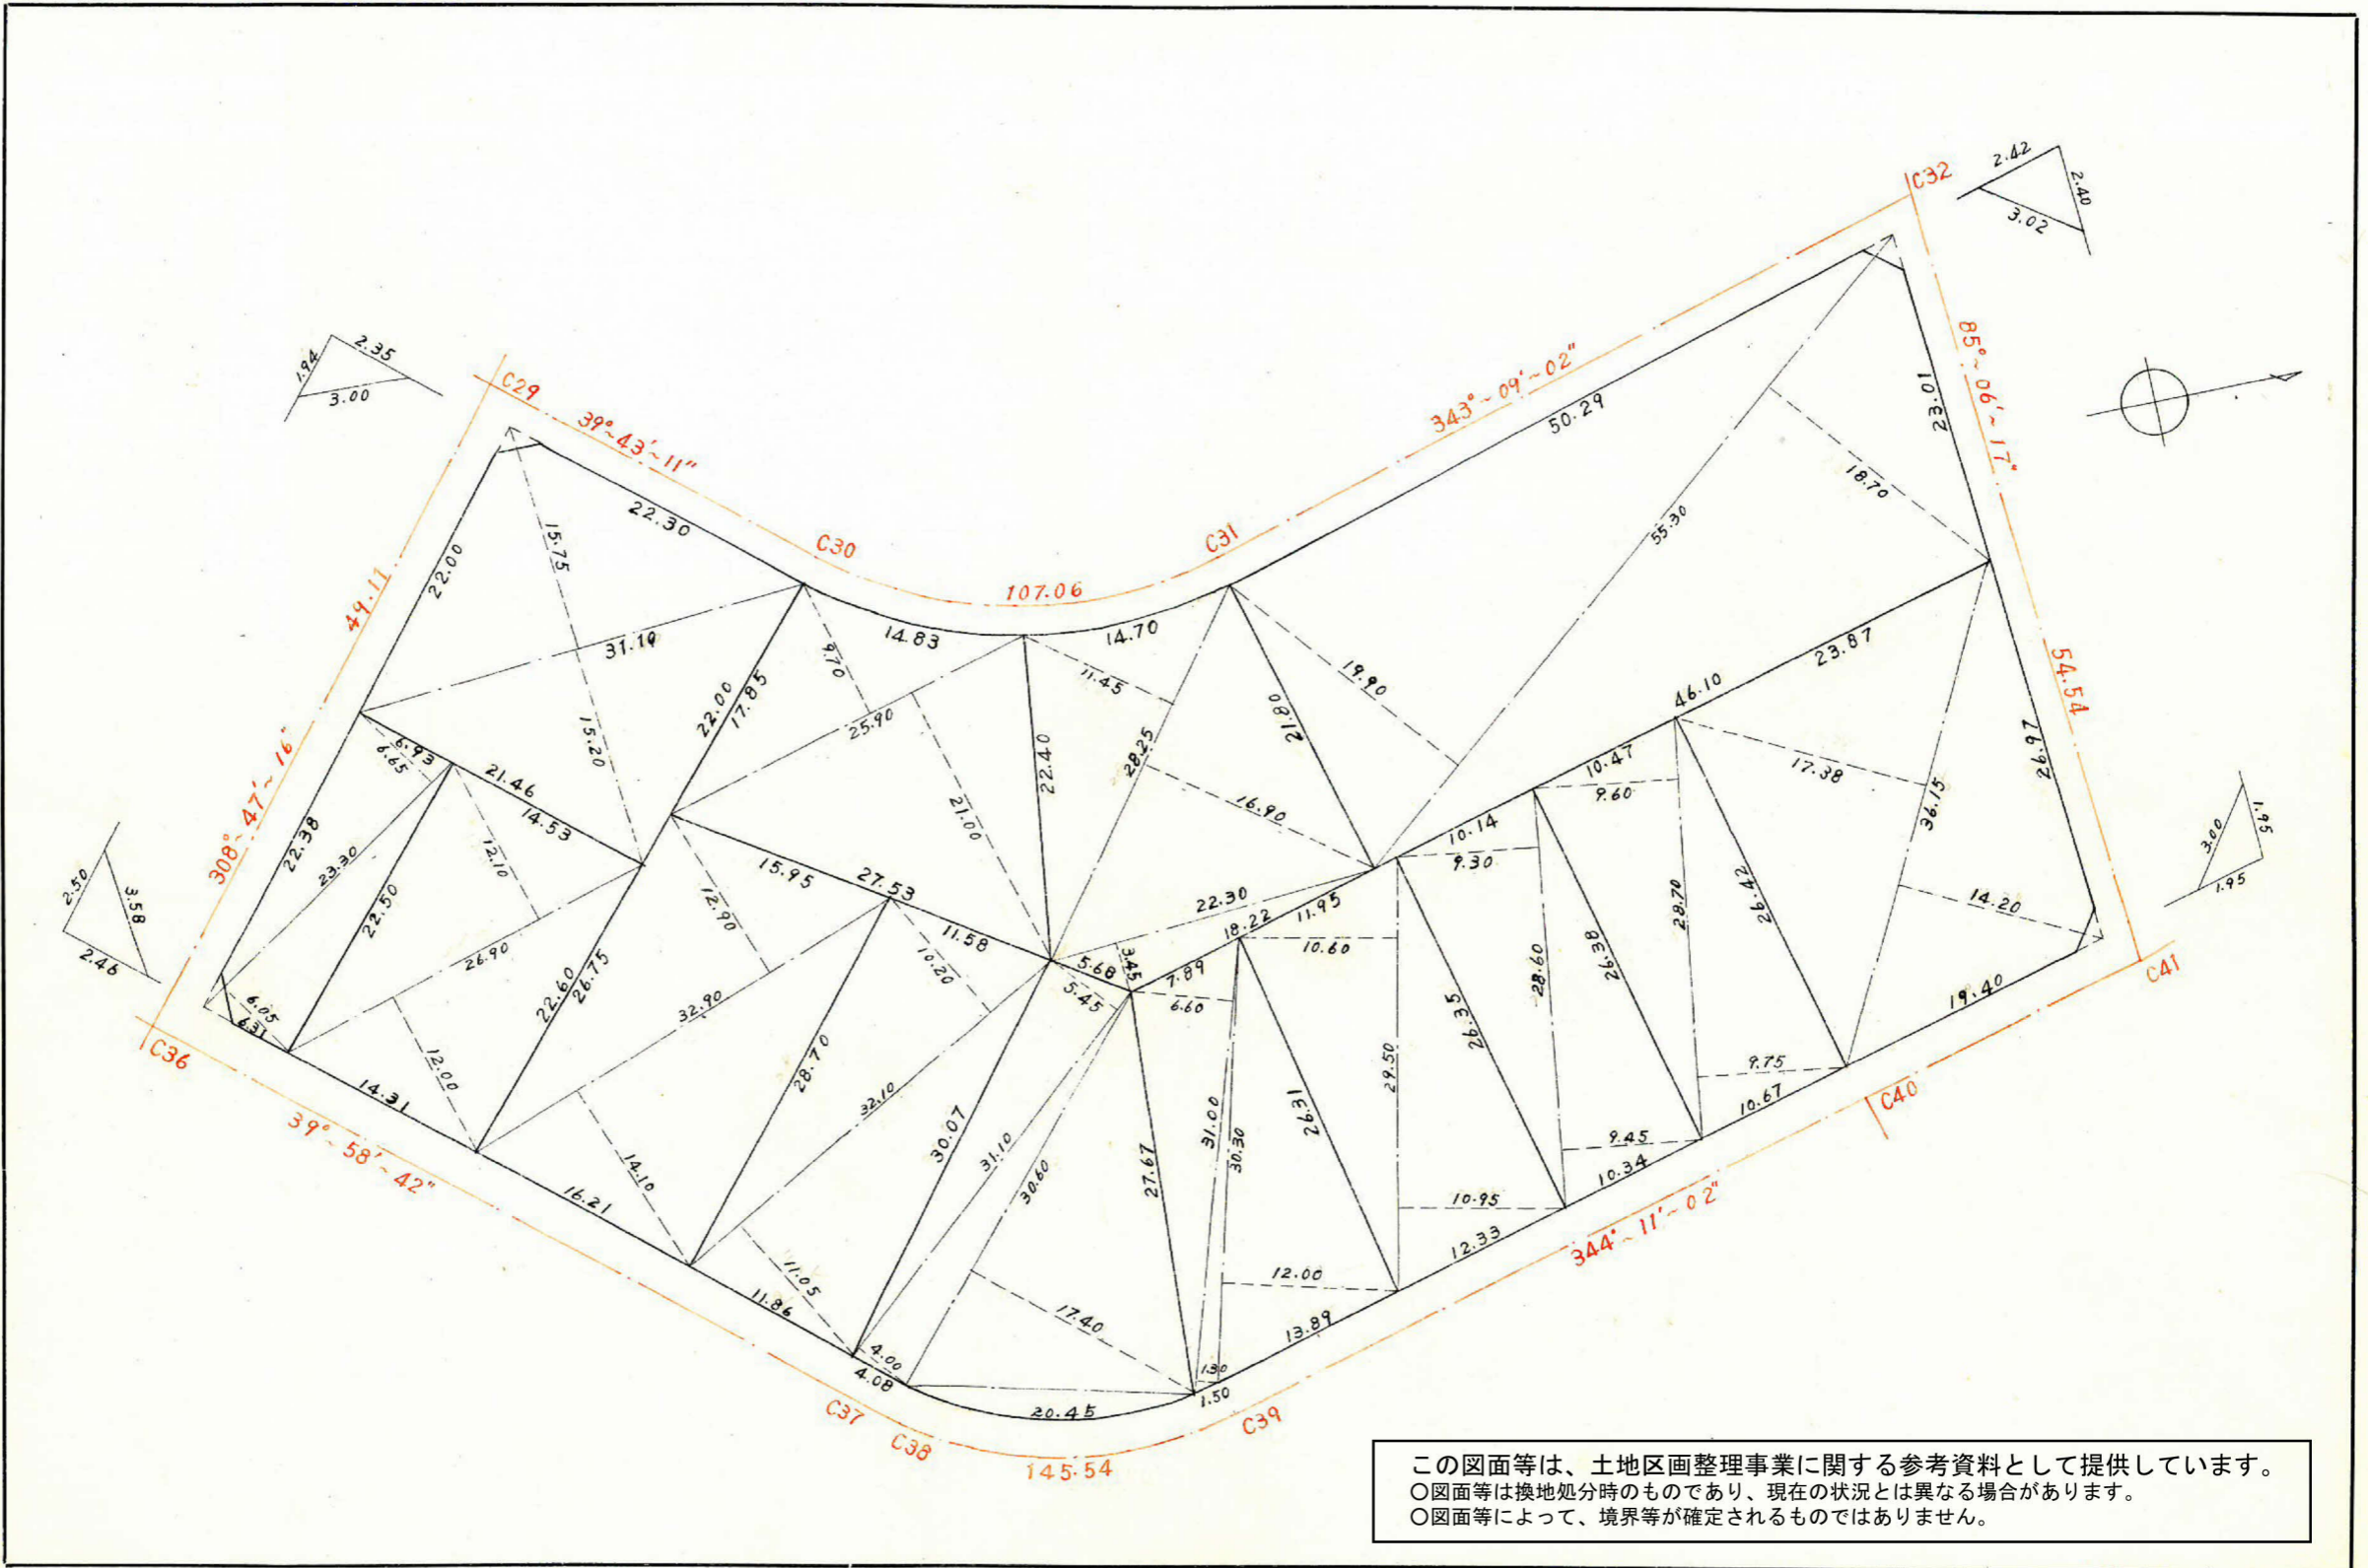

この図面等は、土地区画整理事業に関する参考資料として提供しています。  
 ○図面等は換地処分時のものであり、現在の状況とは異なる場合があります。  
 ○図面等によって、境界等が確定されるものではありません。