
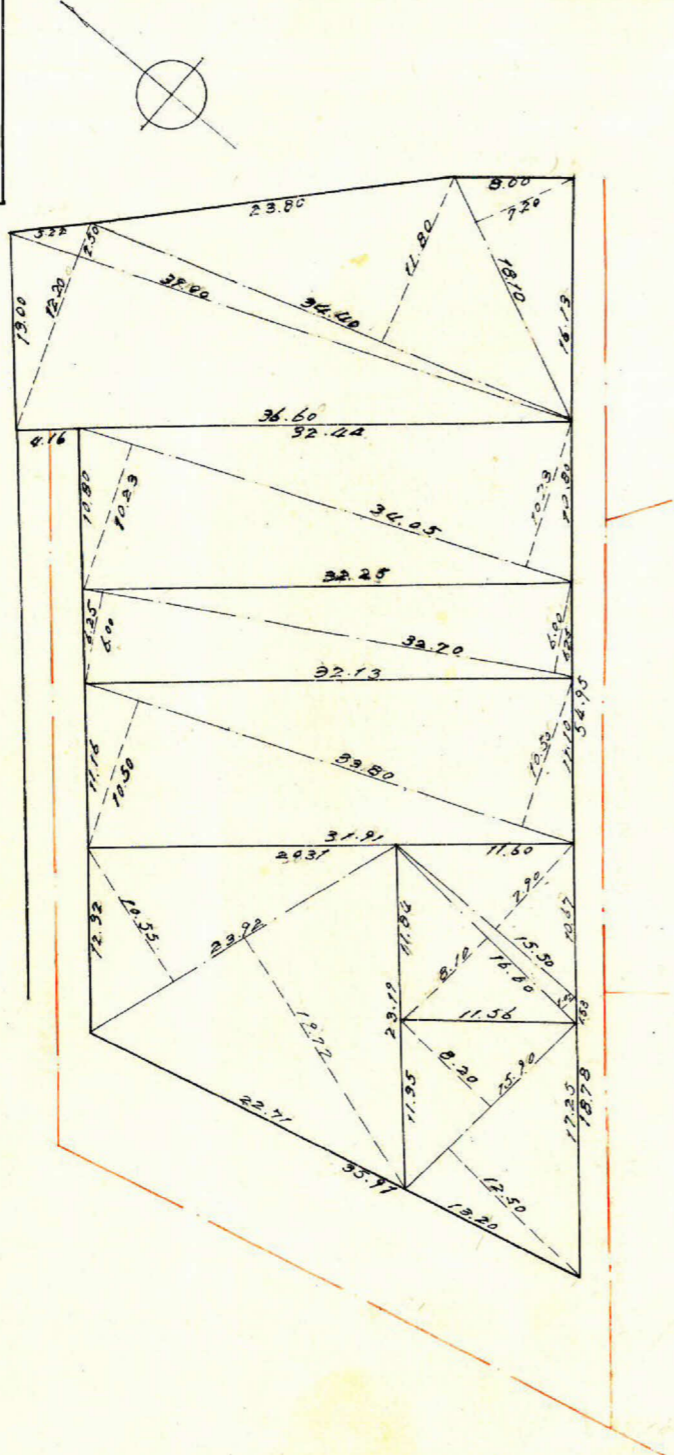


課長	係長	測量士	係



(分筆前)  
 確定面積平面図 S =  $\frac{1}{500}$


ブロック番号 紫原 3-1 号

新地名 町 丁目  
 年 月 日

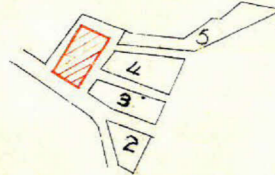

この図面等は、土地区画整理事業に関する参考資料として提供しています。  
 ○図面等は換地処分時のものであり、現在の状況とは異なる場合があります。  
 ○図面等によって、境界等が確定されるものではありません。

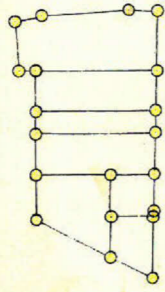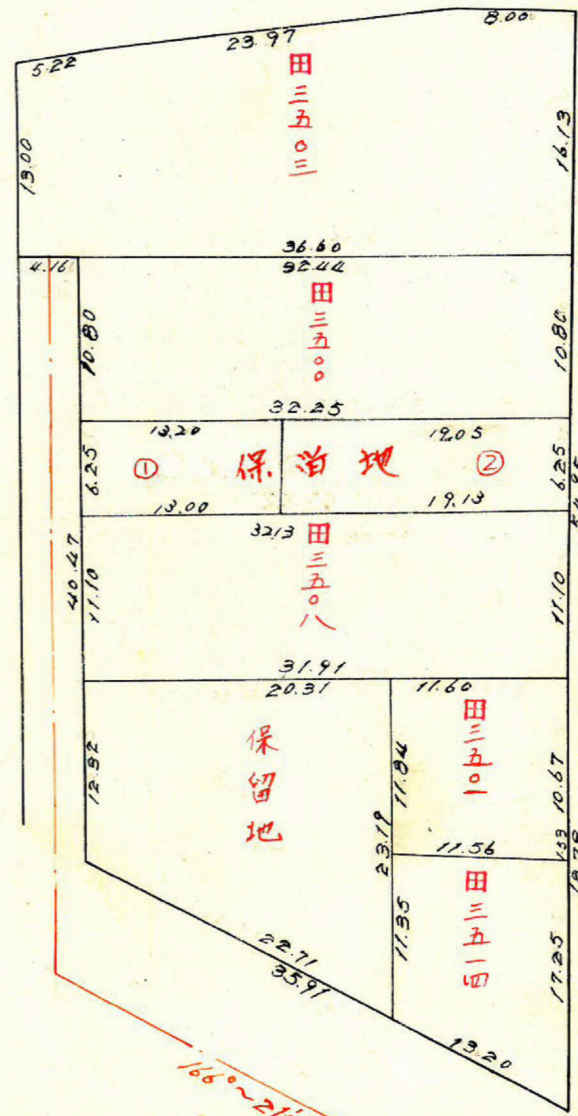

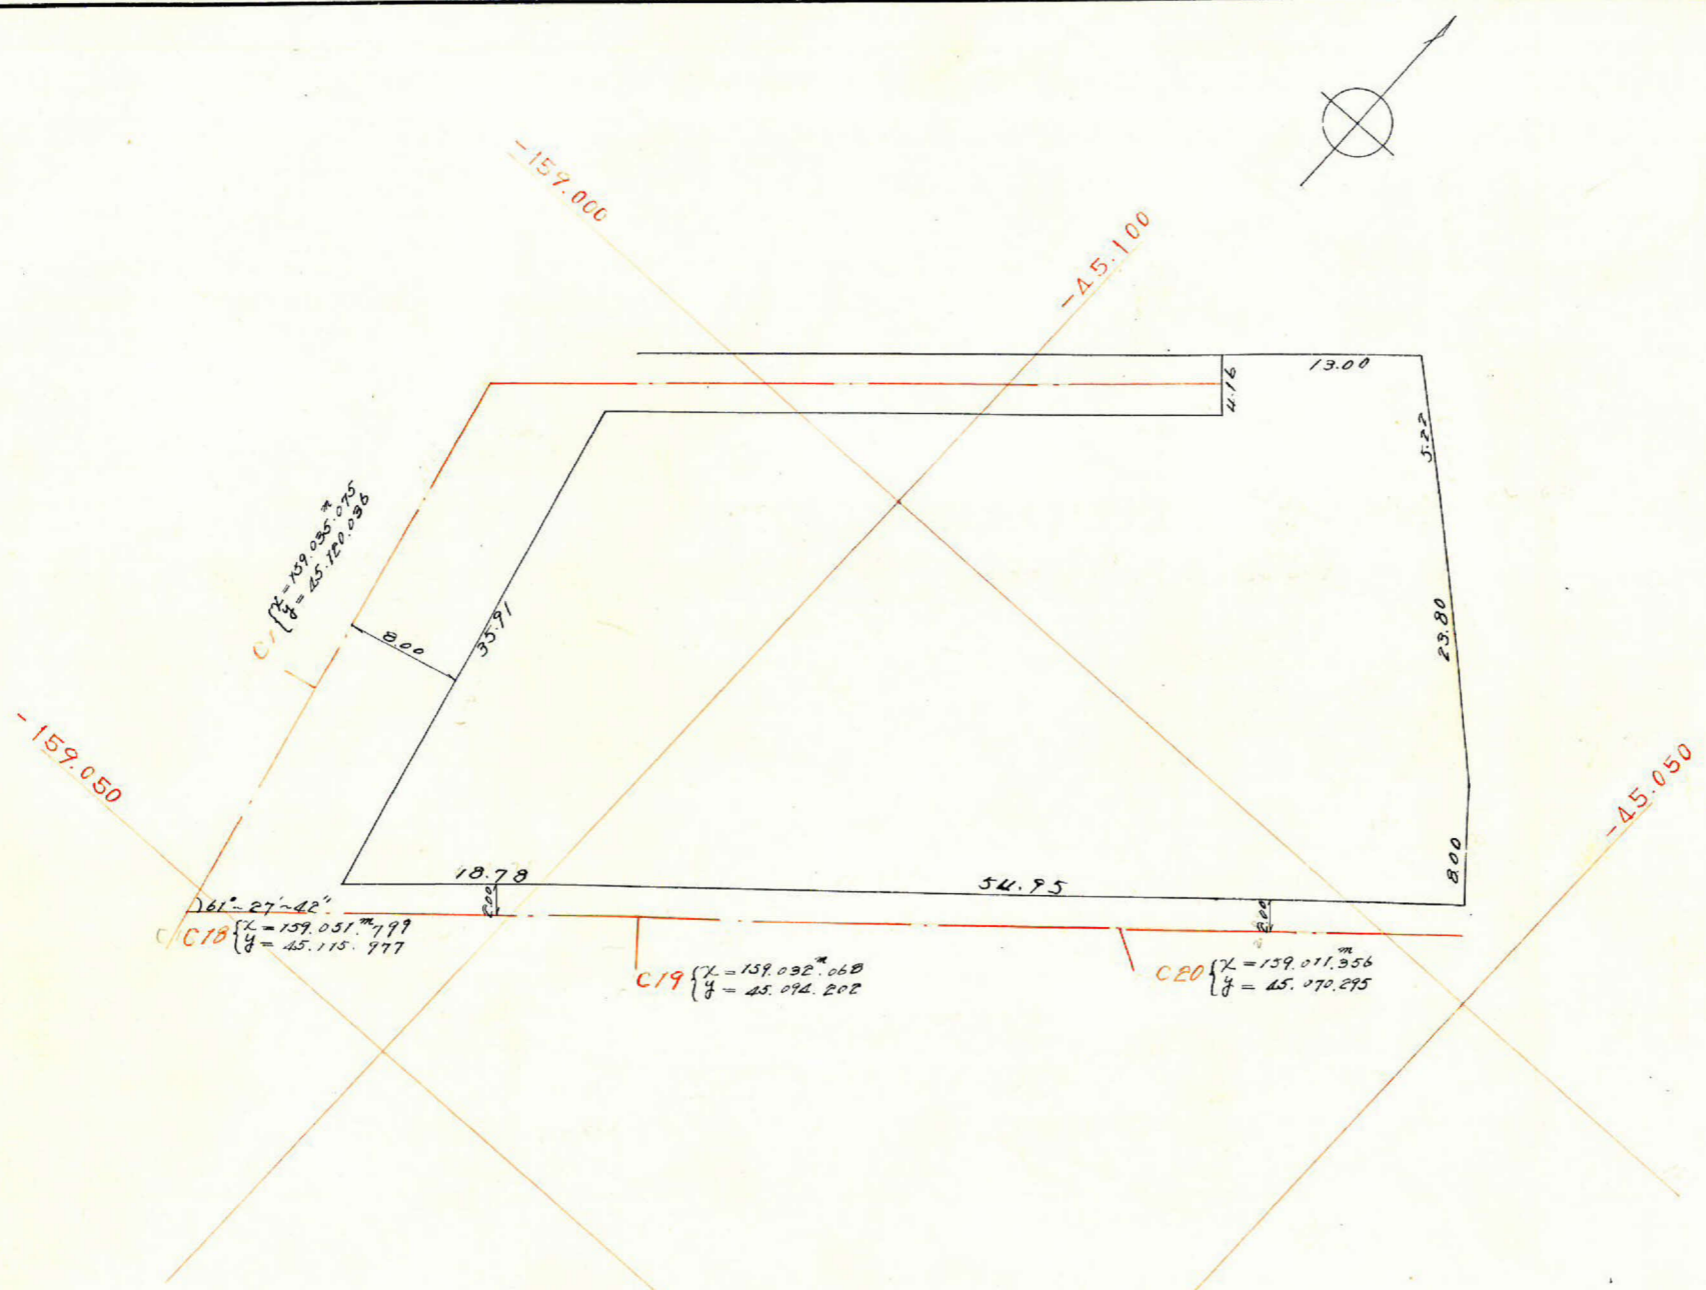

この図面等は、土地区画整理事業に関する参考資料として提供しています。  
 ○図面等は換地処分時のものであり、現在の状況とは異なる場合があります。  
 ○図面等によって、境界等が確定されるものではありません。

合計面積 = 2,118.99 m<sup>2</sup>  
 剪除 = 0 m<sup>2</sup>  
 割込 = 2,118.99