
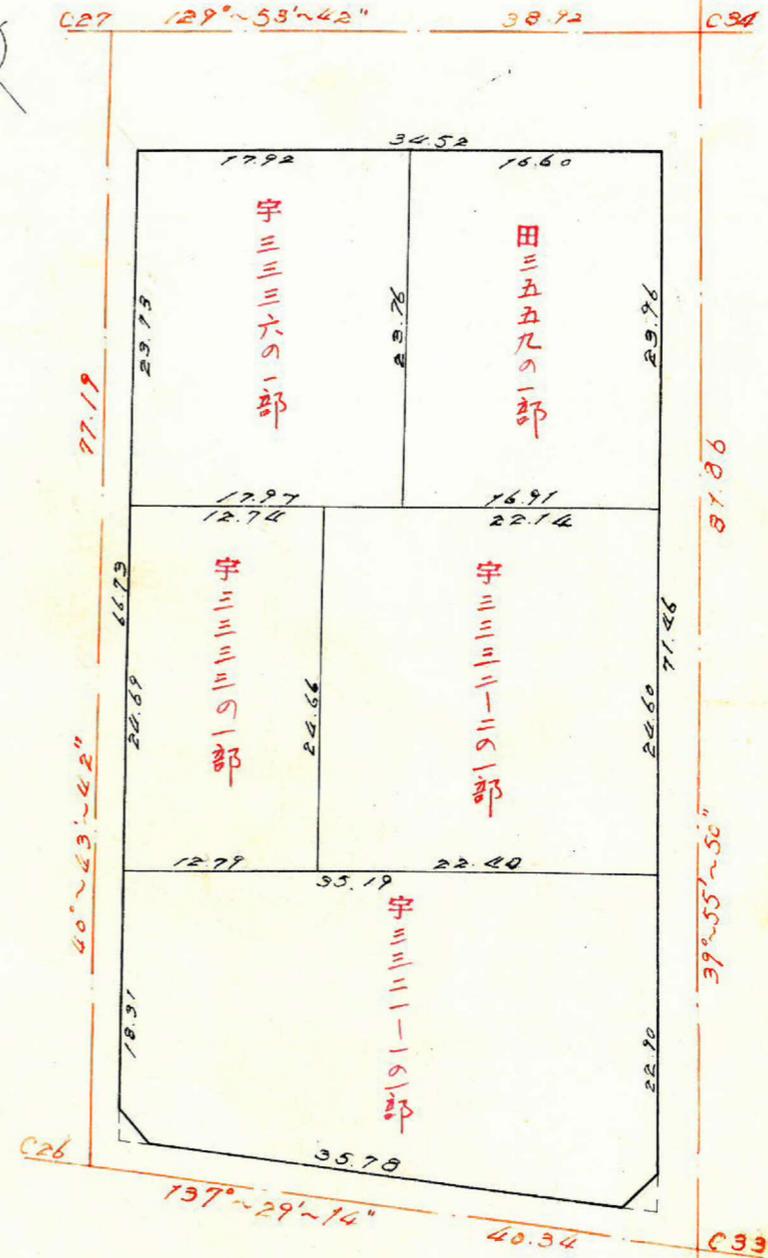
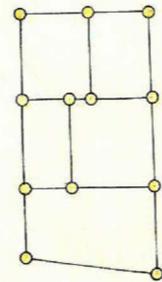
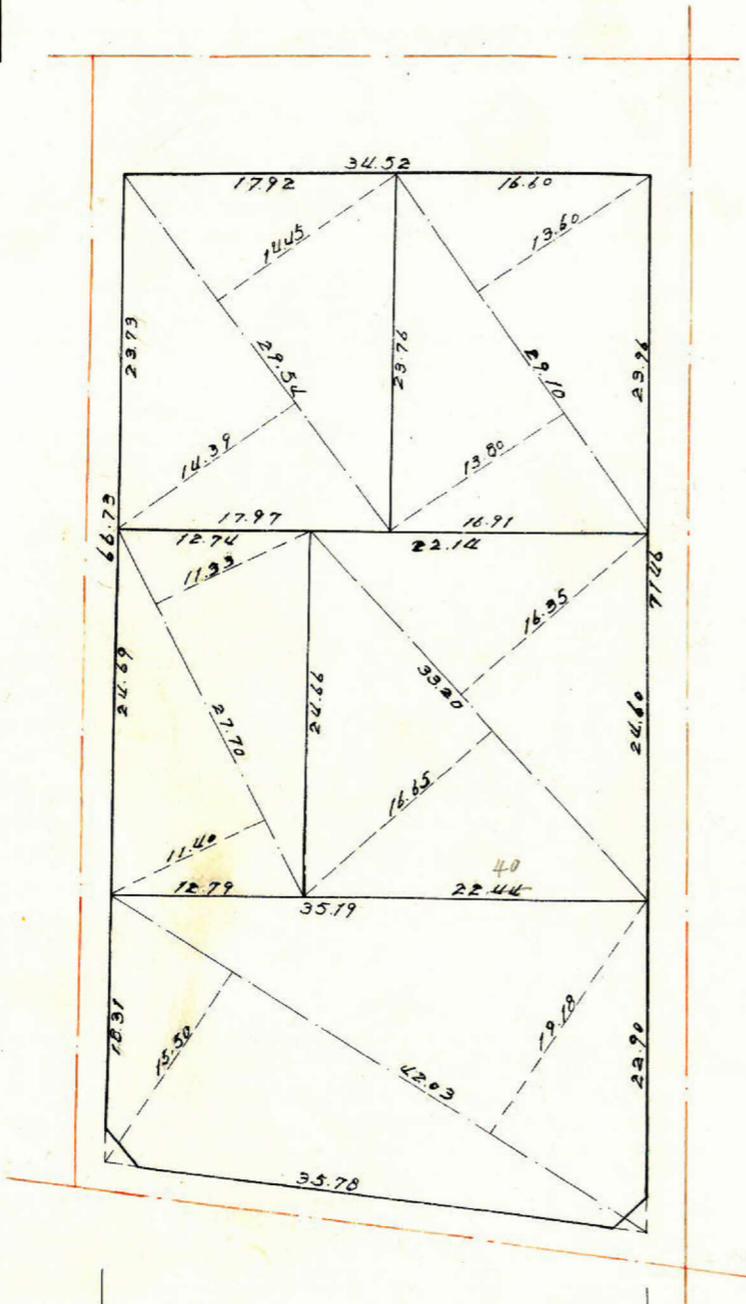


課長	係長	測量士	係


(分 筆 前)
 確定面積平面図 $S = \frac{1}{500}$

ブロック番号 **紫原** **11-1** 号

新地名 町 丁目
 年 月 日

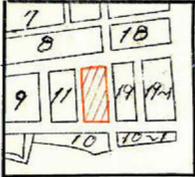

この図面等は、土地区画整理事業に関する参考資料として提供しています。
 ○図面等は換地処分時のものであり、現在の状況とは異なる場合があります。
 ○図面等によって、境界等が確定されるものではありません。

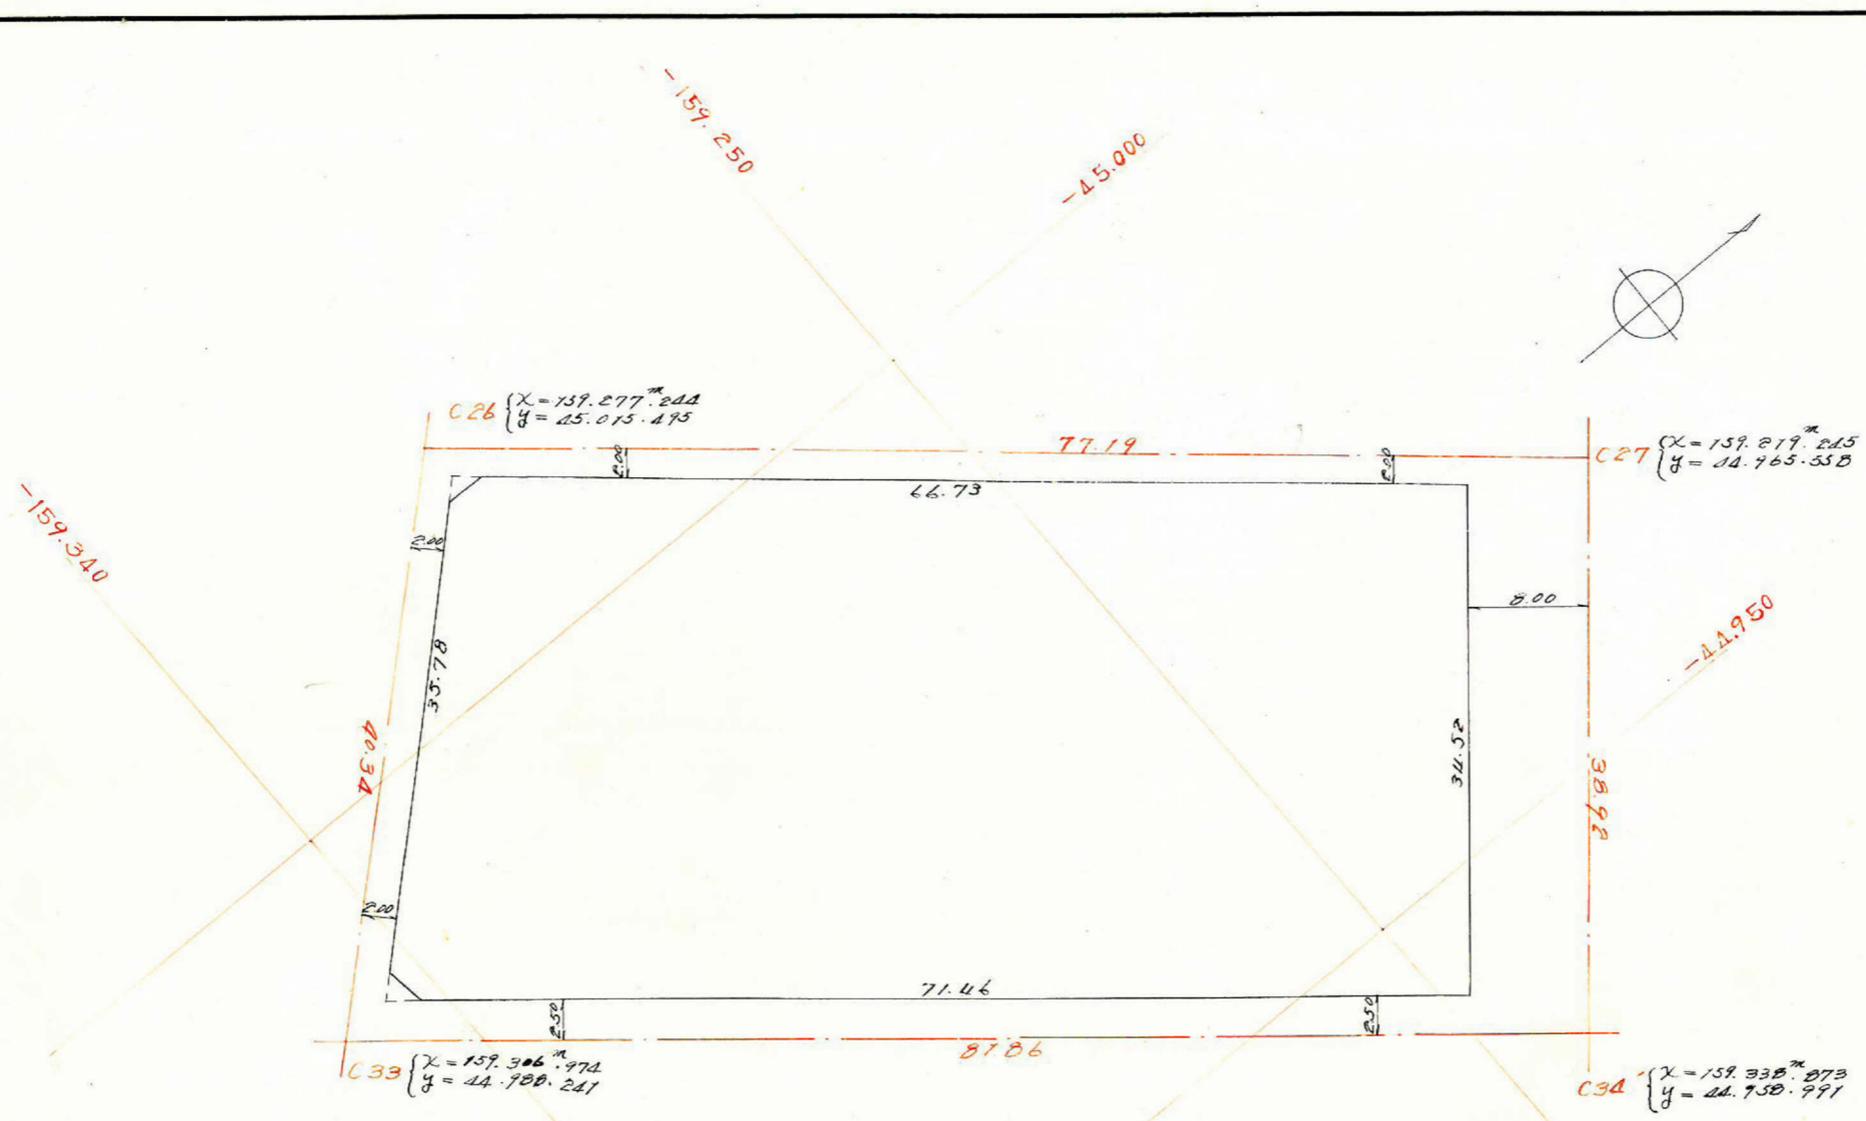

この図面等は、土地区画整理事業に関する参考資料として提供しています。
 ○図面等は換地処分時のものであり、現在の状況とは異なる場合があります。
 ○図面等によって、境界等が確定されるものではありません。

△計面積 = 2416.04 m^2
 剪除・ 2.12 + 2.63 = 4.75 m^2
 剥込・ = 2411.29 m^2