


課長	係長	測量士	係



(分筆前)
確定面積平面図 $S = \frac{1}{500}$

ブロック番号 紫原 19 号

新地名 町 丁目
年 月 日

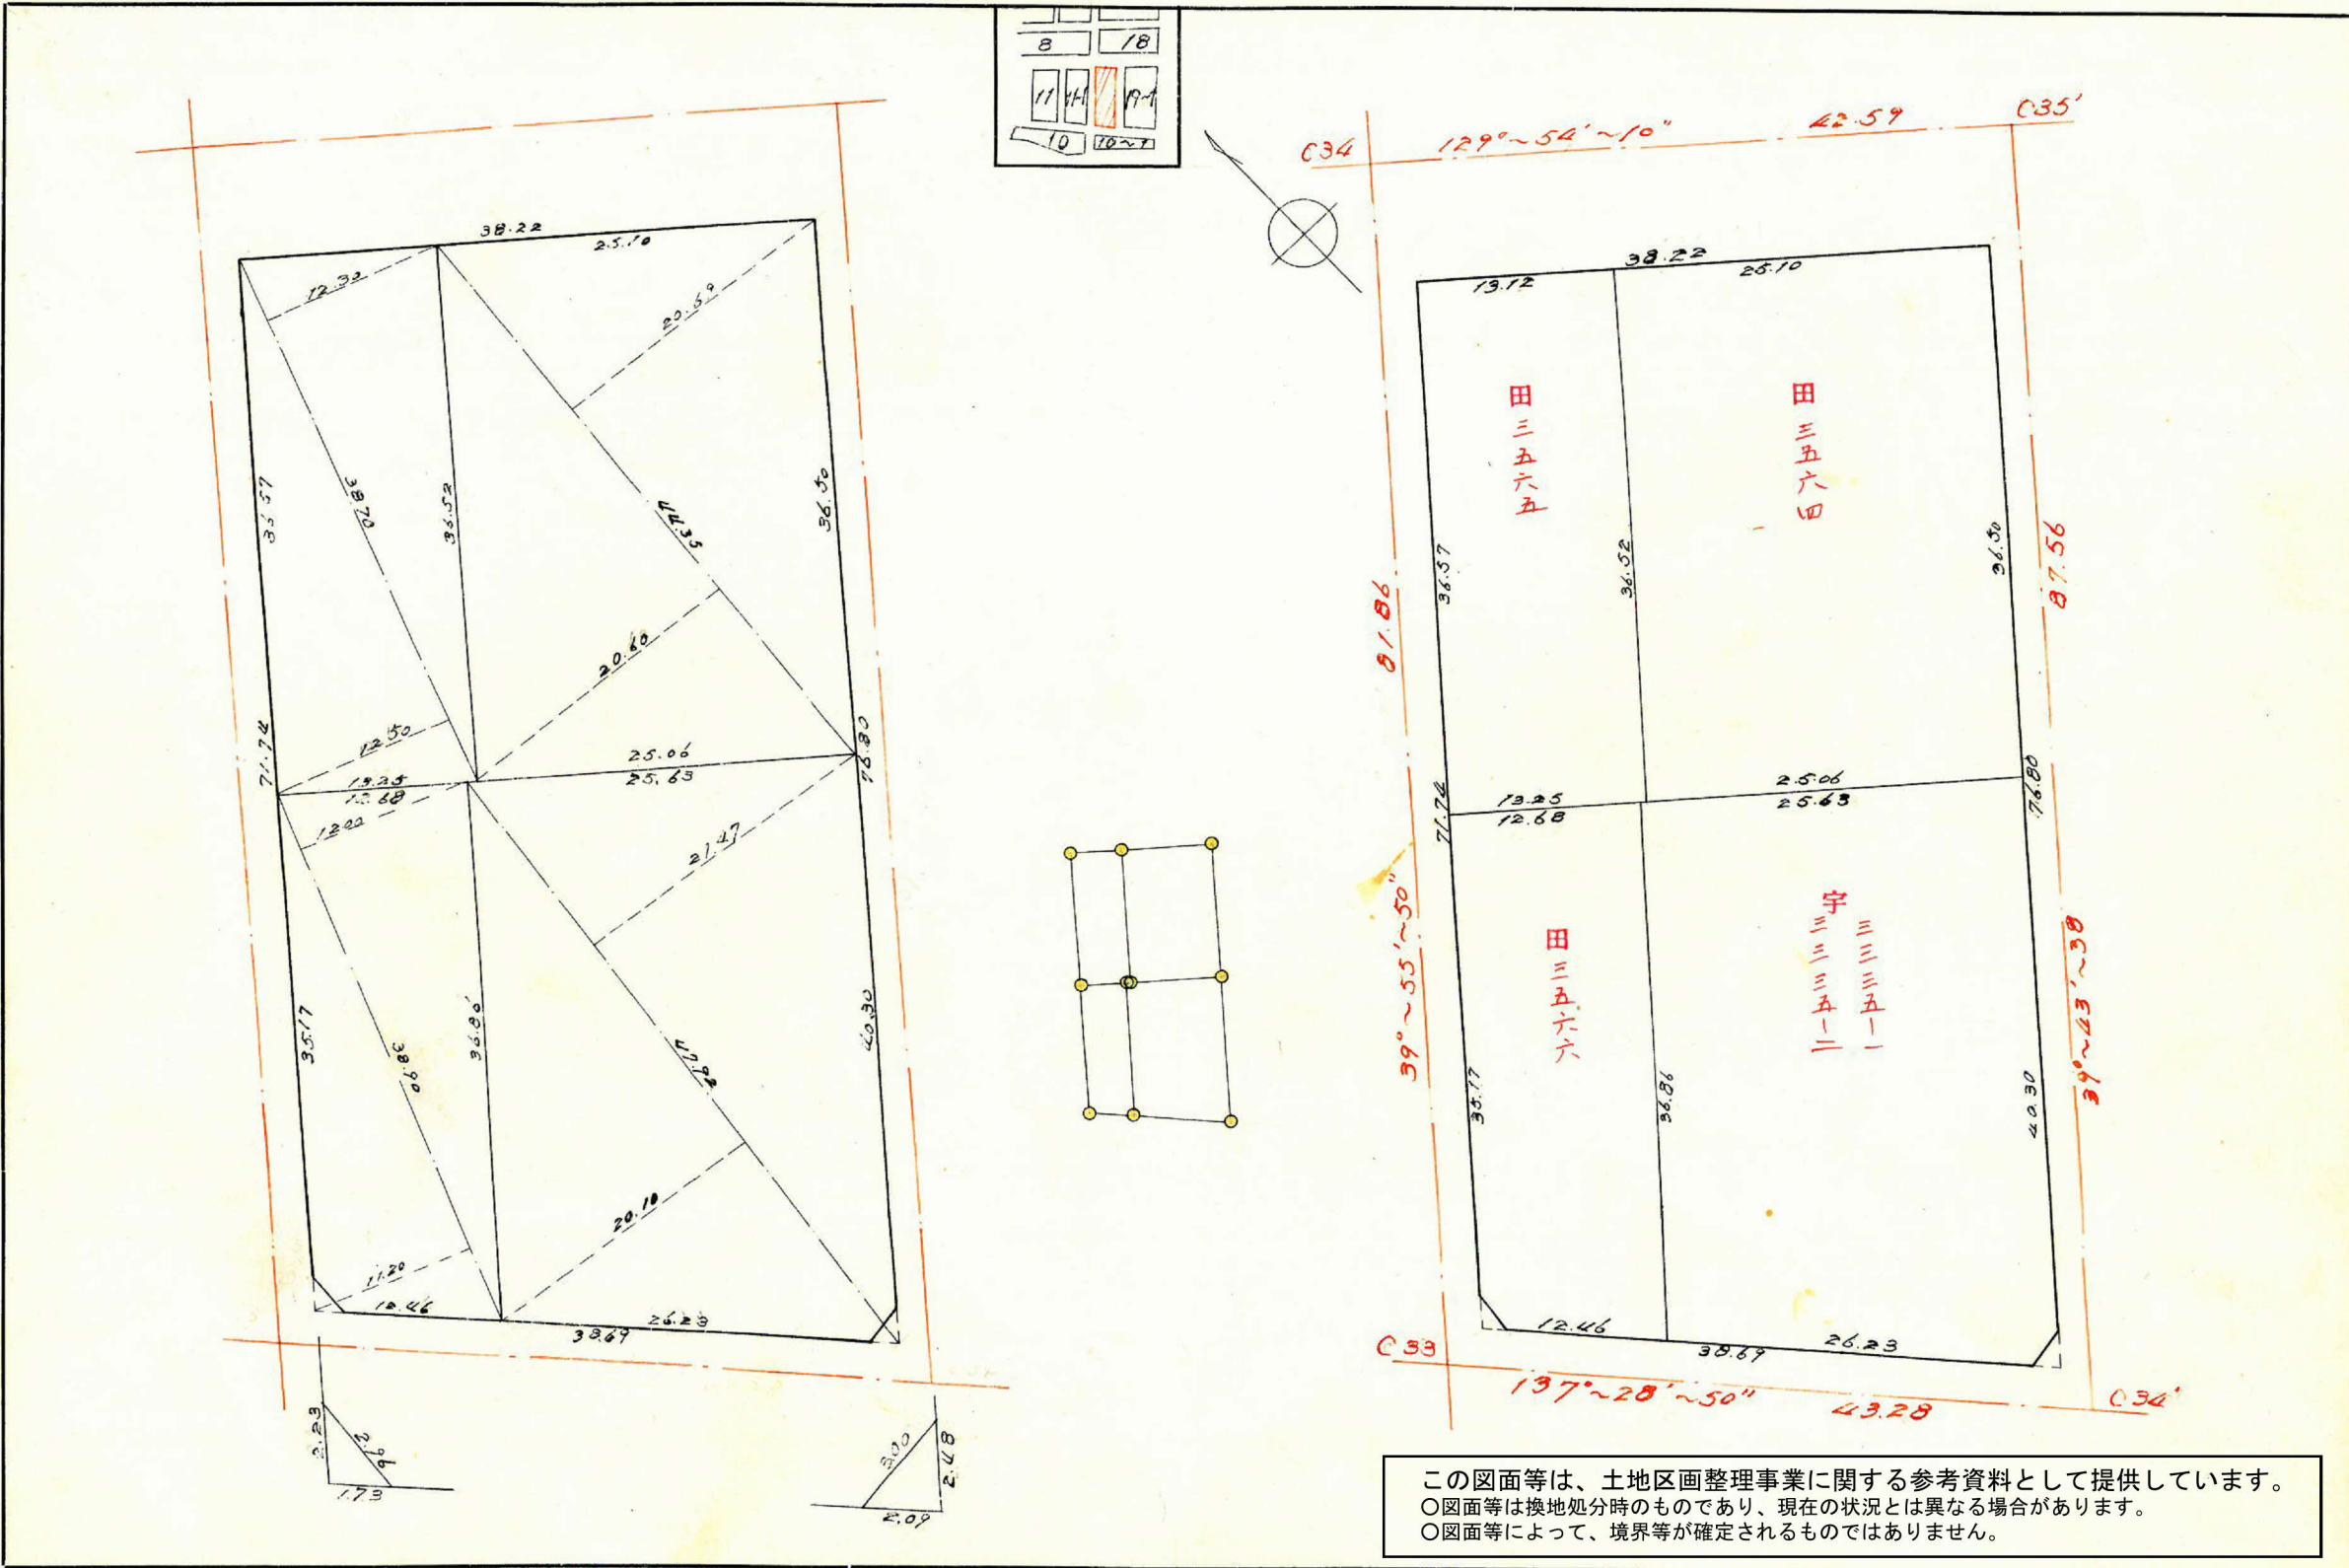

この図面等は、土地区画整理事業に関する参考資料として提供しています。
○図面等は換地処分時のものであり、現在の状況とは異なる場合があります。
○図面等によって、境界等が確定されるものではありません。

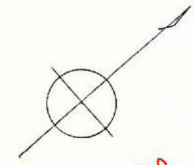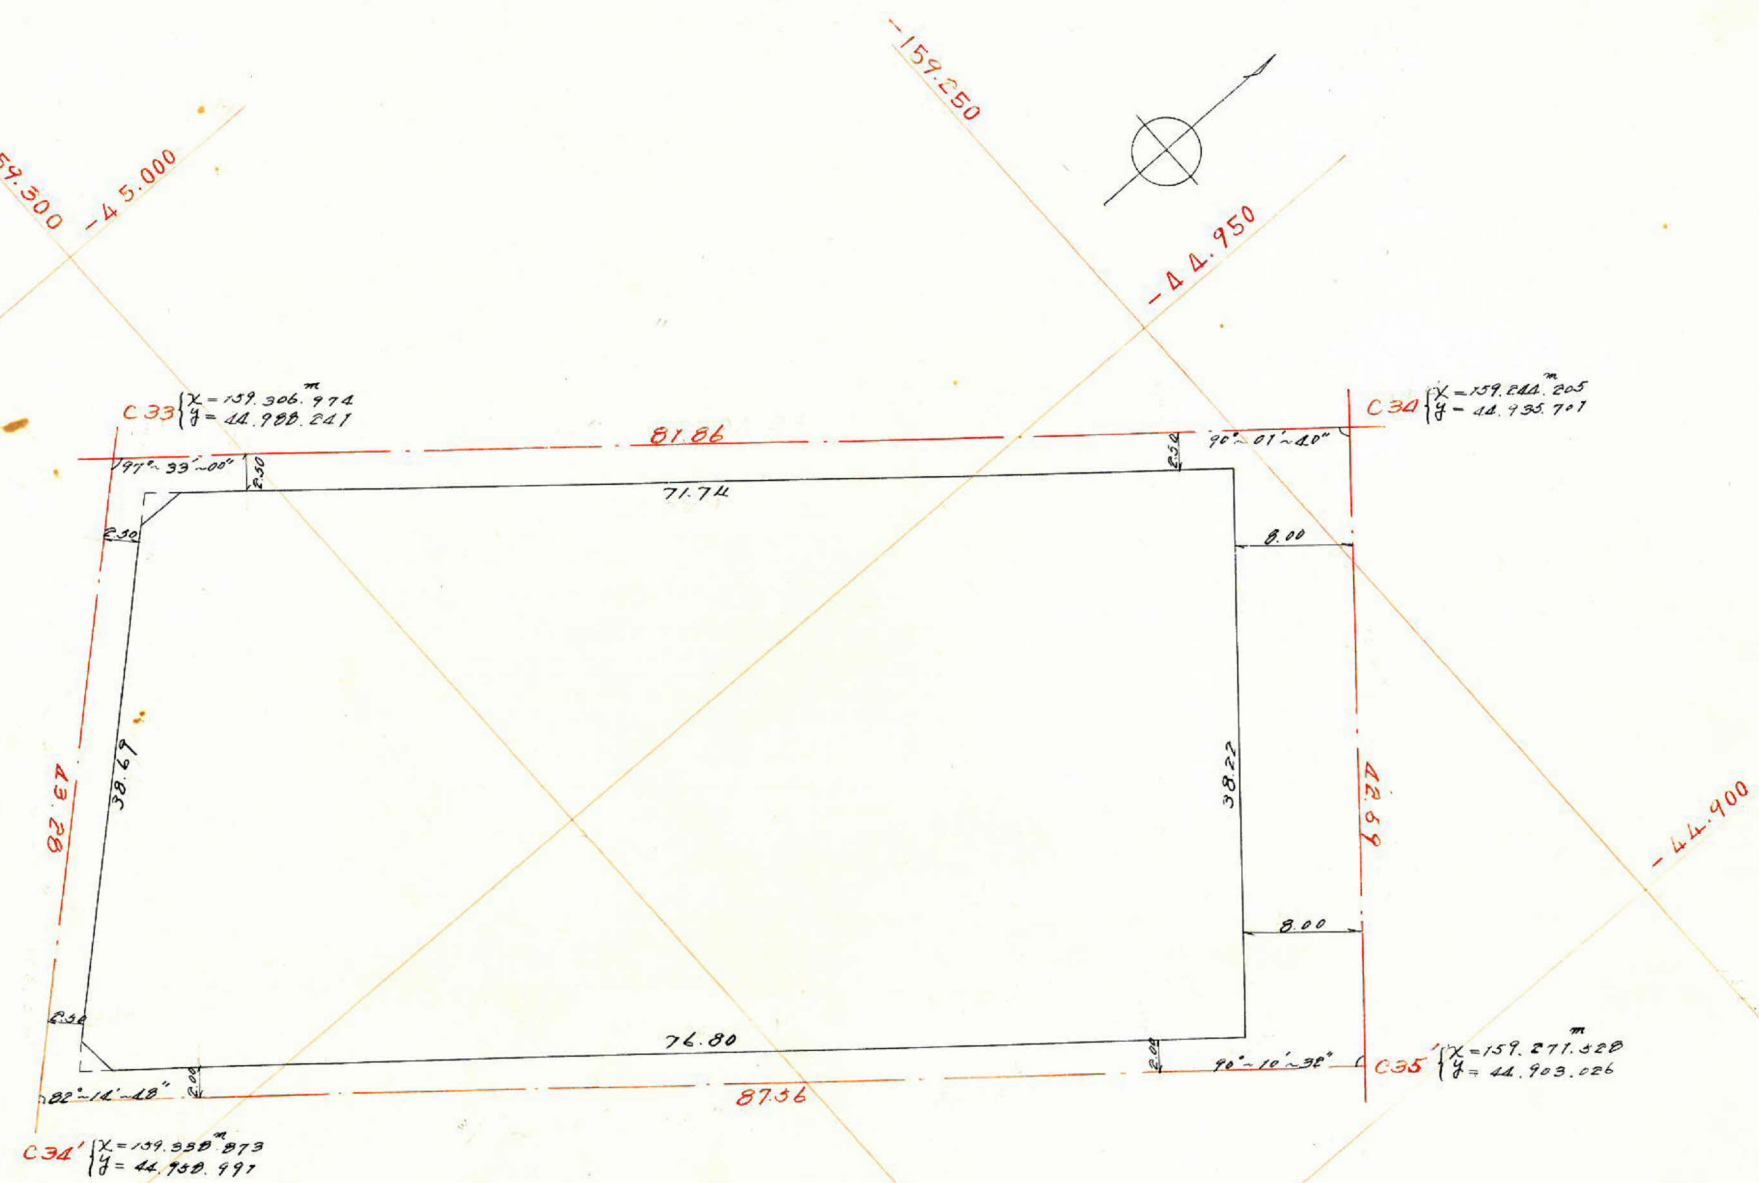

この図面等は、土地区画整理事業に関する参考資料として提供しています。
 ○図面等は換地処分時のものであり、現在の状況とは異なる場合があります。
 ○図面等によって、境界等が確定されるものではありません。

合計面積	=	2,842.74	m ²
剪除	=	241 + 256	m ²
割込	=	4.97	m ²
		=	2,837.77