


課長	係長	測量士	係
----	----	-----	---



(分 筆 前)
 確定面積平面図 $S = \frac{1}{500}$

ブロック番号 **紫原 21** 号

新地名 町 丁目
 年 月 日

この図面等は、土地区画整理事業に関する参考資料として提供しています。
 ○図面等は換地処分時のものであり、現在の状況とは異なる場合があります。
 ○図面等によって、境界等が確定されるものではありません。

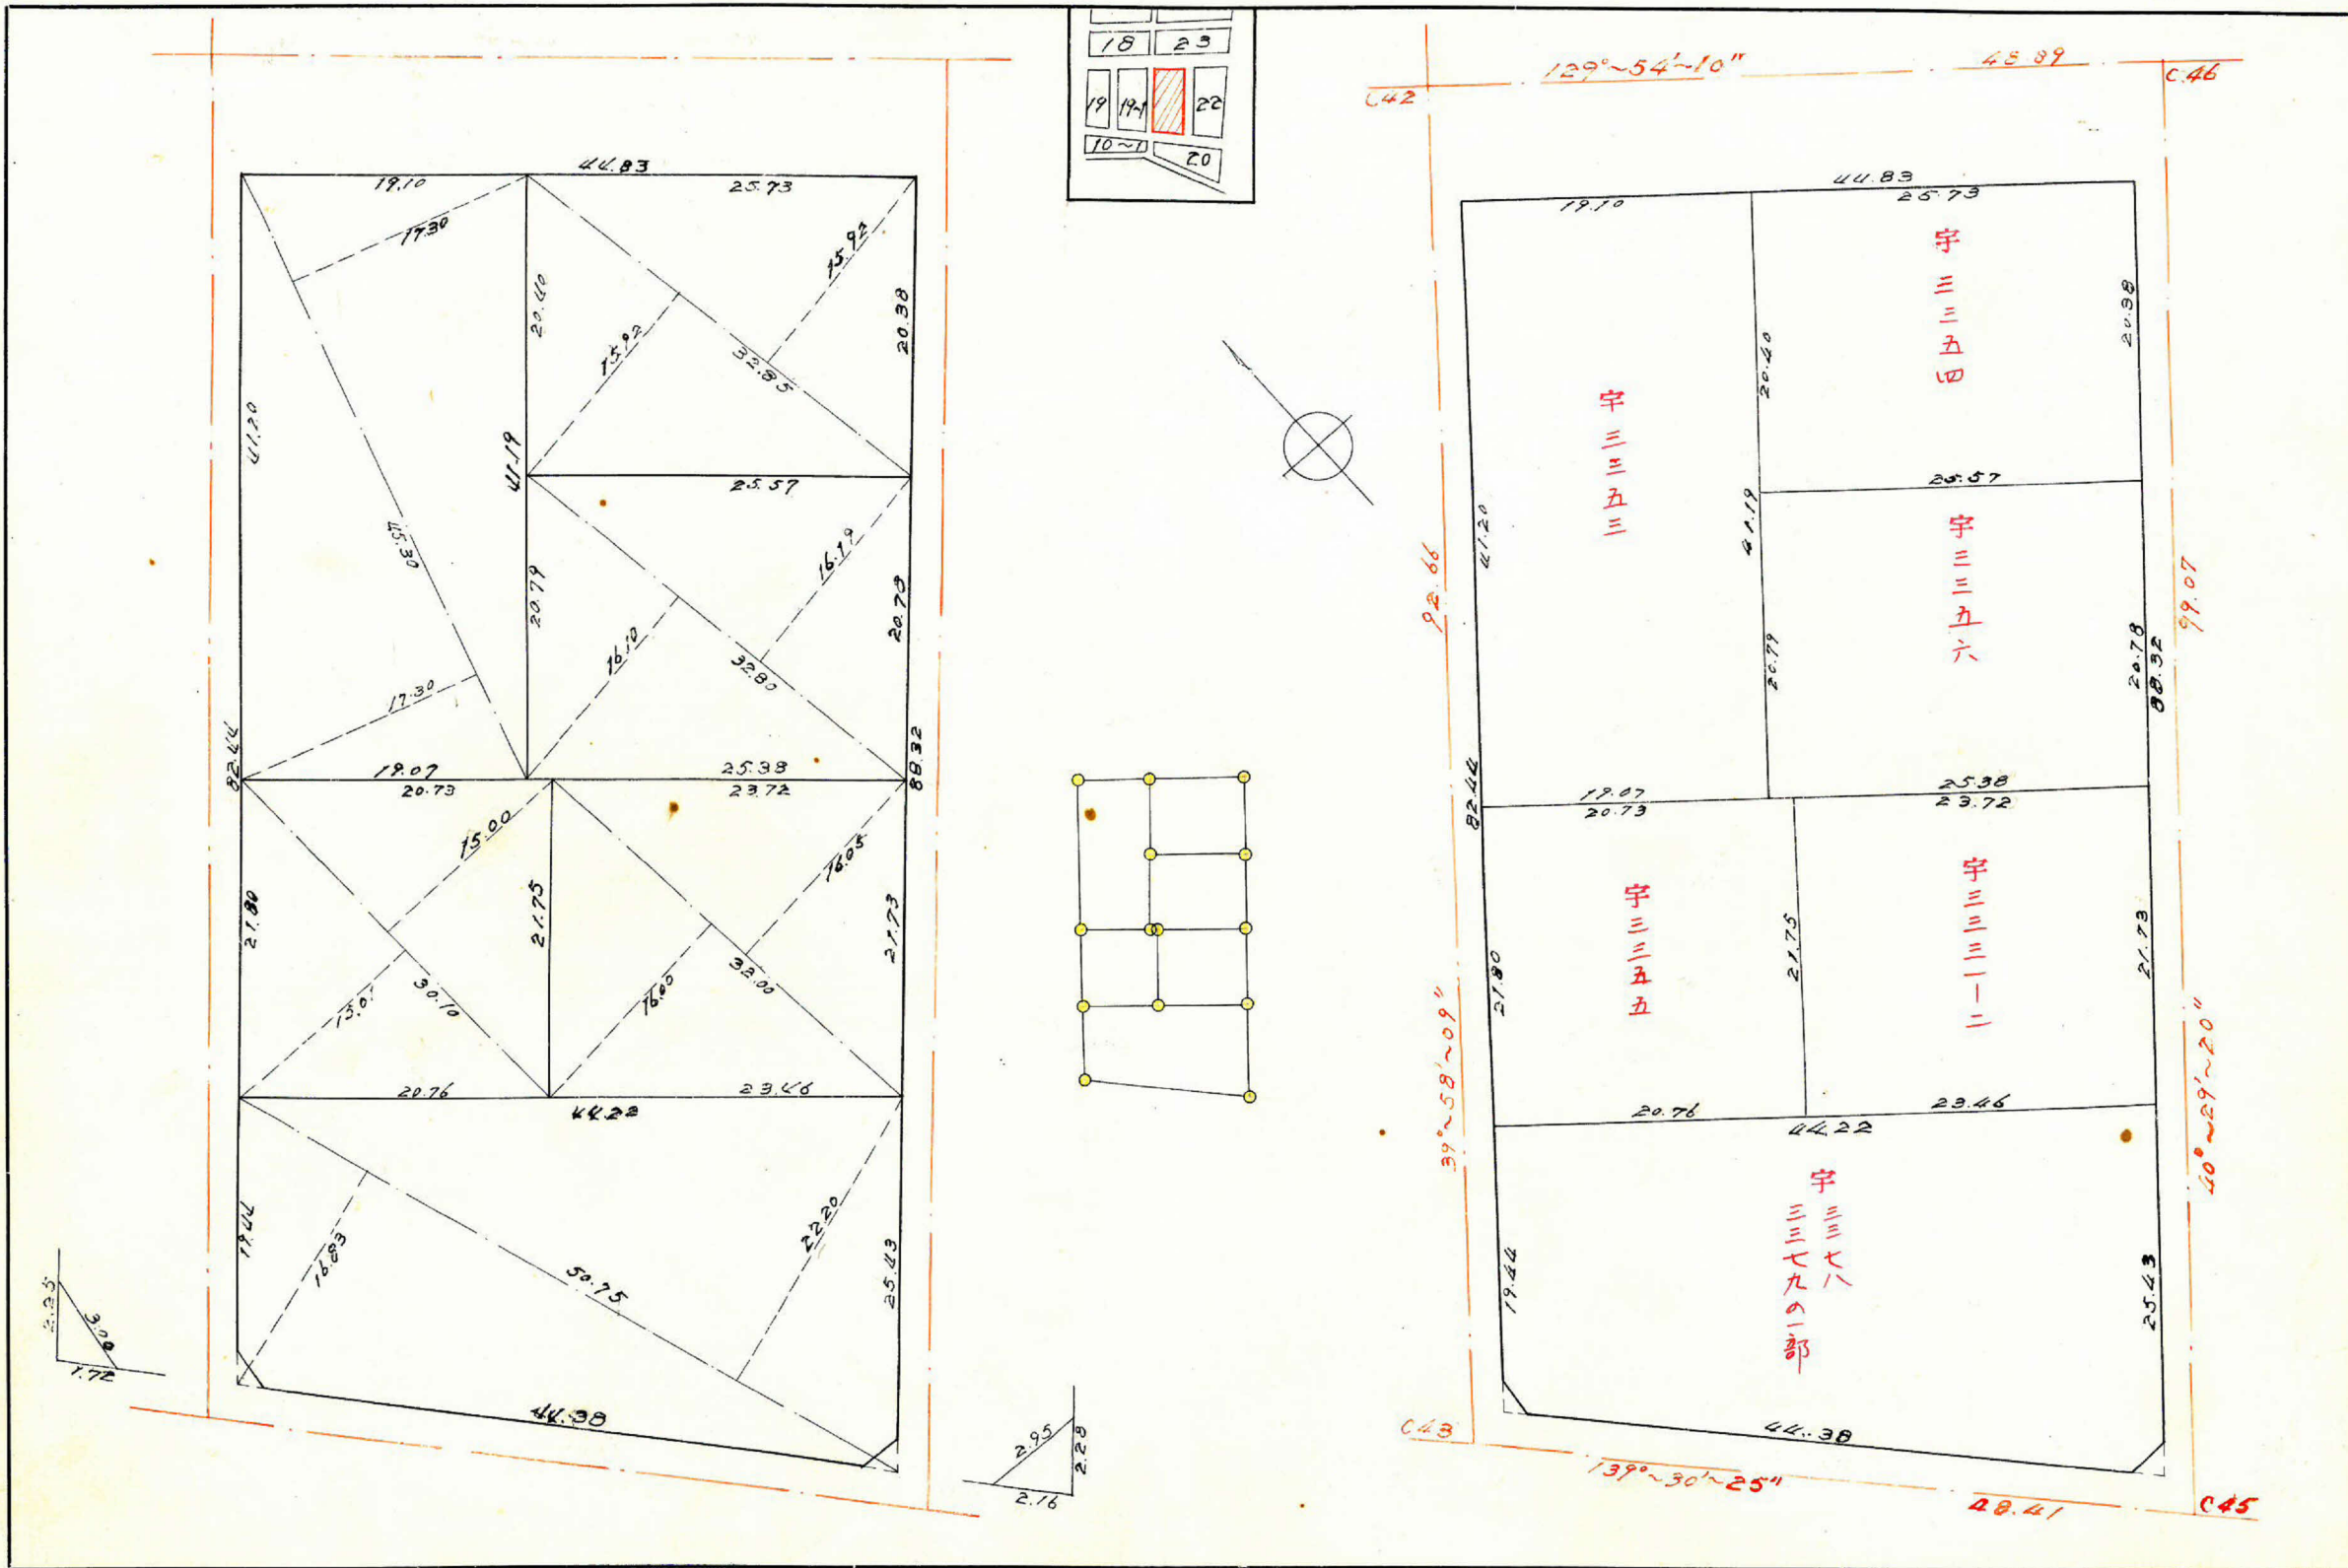

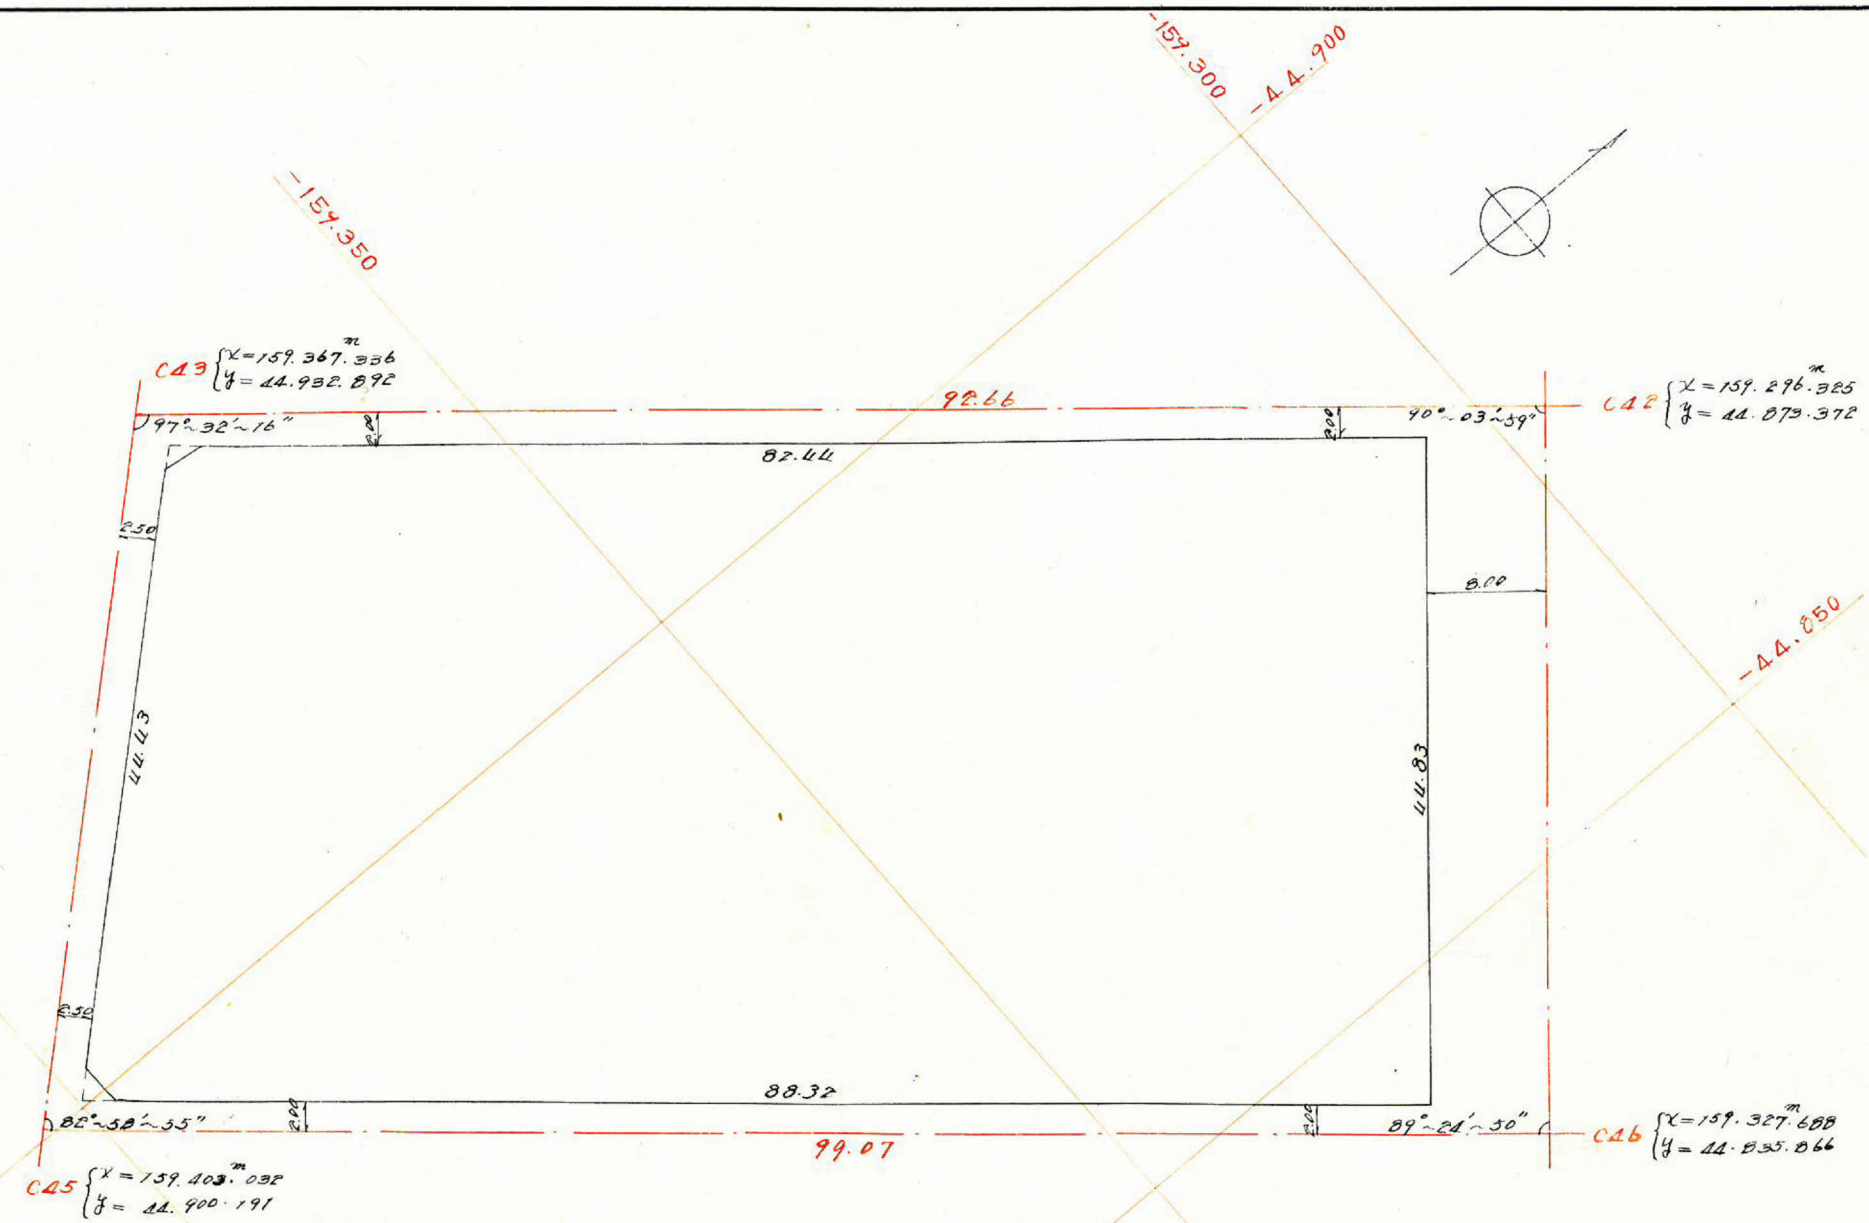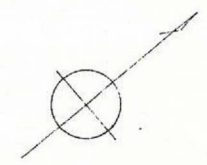

この図面等は、土地区画整理事業に関する参考資料として提供しています。
 ○図面等は換地処分時のものであり、現在の状況とは異なる場合があります。
 ○図面等によって、境界等が確定されるものではありません。

合計面積 = 3791.04 m²
 削除 " 1.93 + 2.45 = 4.38 m²
 割込 " = 3786.66 m²