

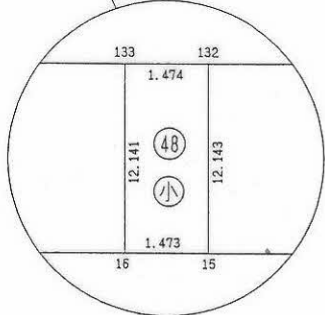
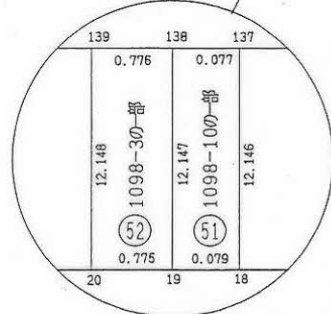
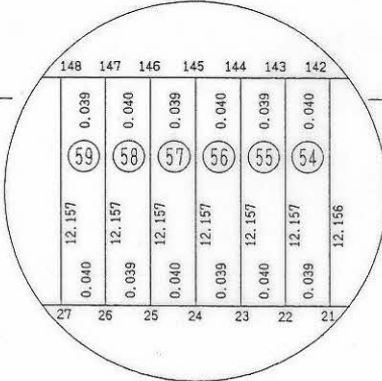
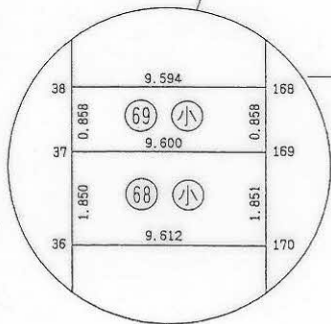
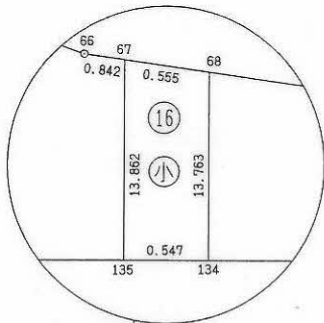
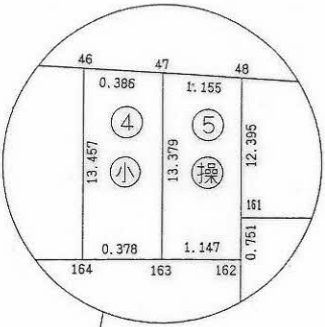


この図面等は、土地区画整理事業に関する参考資料として提供しています。
 ○図面等は換地処分時のものであり、現在の状況とは異なる場合があります。
 ○図面等によって、境界等が確定されるものではありません。

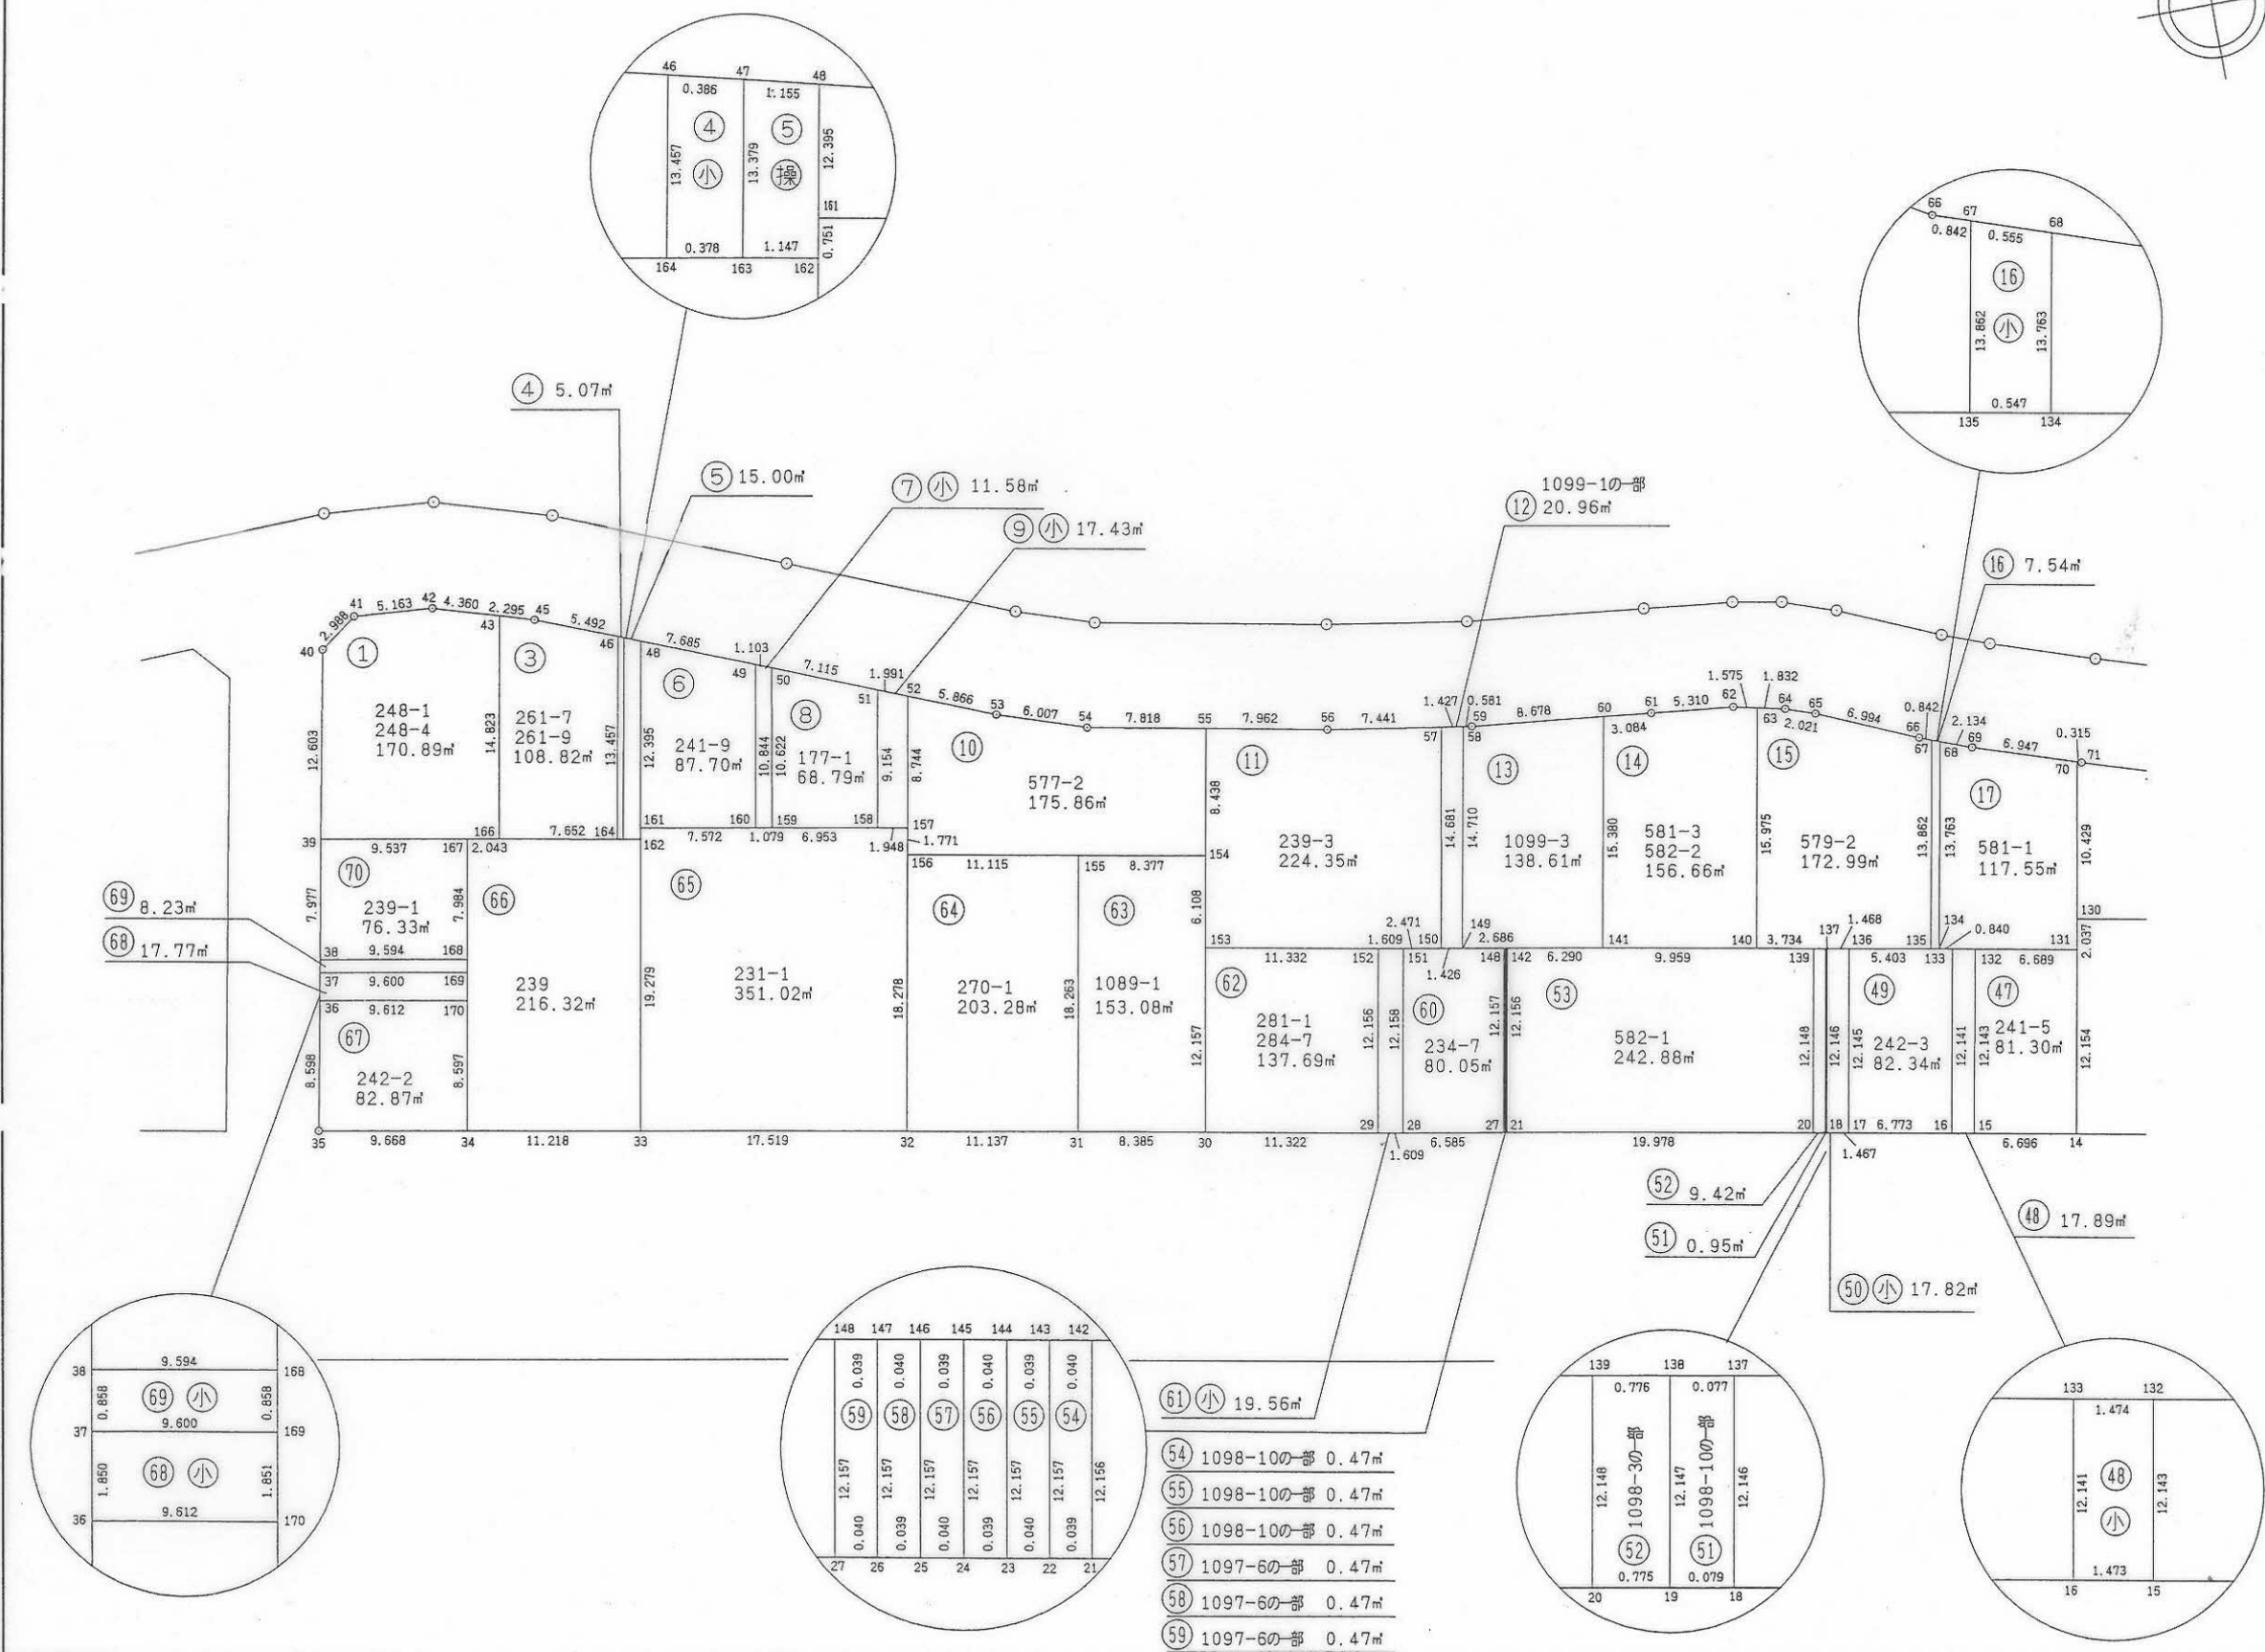

- 54 1098-10の部 0.47m²
- 55 1098-10の部 0.47m²
- 56 1098-10の部 0.47m²
- 57 1097-6の部 0.47m²
- 58 1097-6の部 0.47m²
- 59 1097-6の部 0.47m²

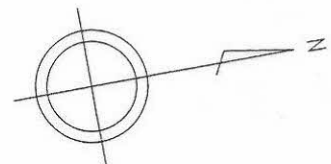