



課	長	係	長	測量士	係

(分筆前)  
確定面積平面圖  $S = \frac{1}{600}$

ブロック番号 中央 93-1号


新地名 町 丁目

27年 8月 8日

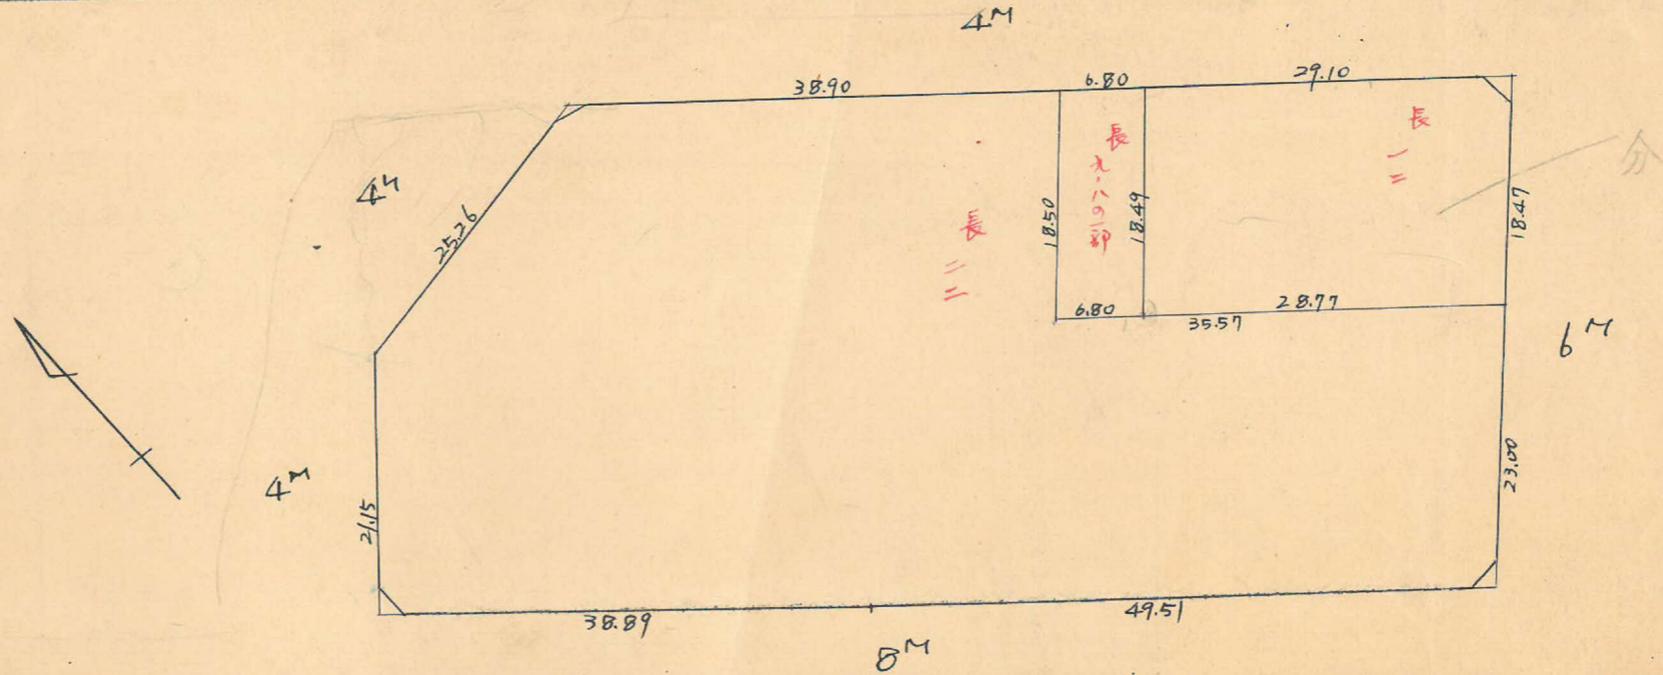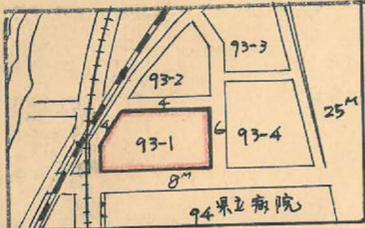


1.69  
1.10<sup>2</sup>  
0.33<sup>2</sup>

2.19  
2.40<sup>2</sup>  
0.72<sup>2</sup>

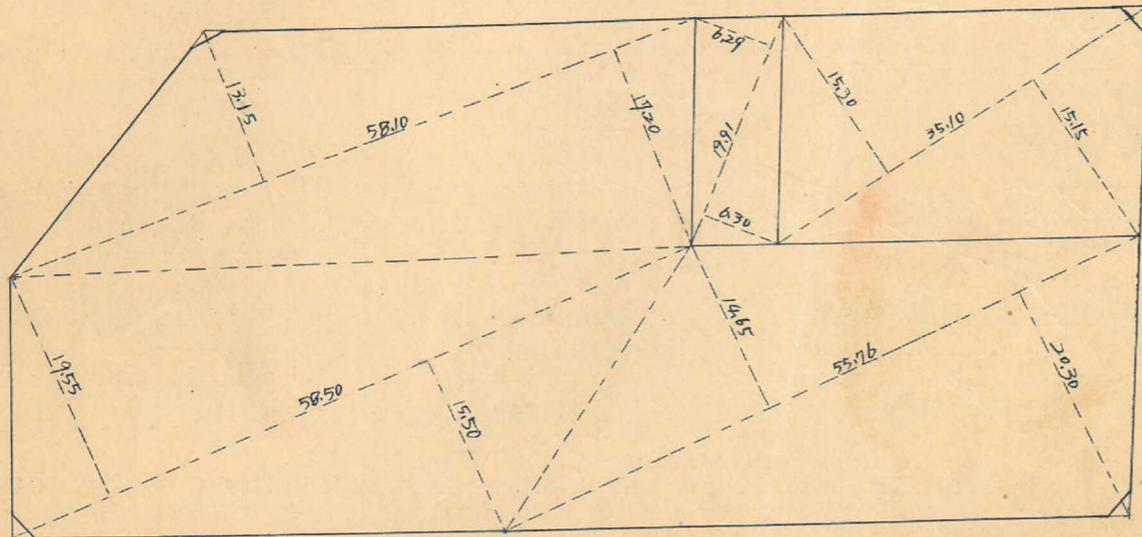


この図面等は、土地区画整理事業に関する参考資料として提供しています。  
○図面等は換地処分時のものであり、現在の状況とは異なる場合があります。  
○図面等によって、境界等が確定されるものではありません。

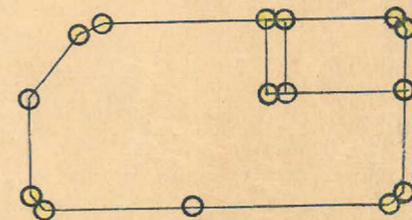

杭 15 口 3.

2.10<sup>2</sup>  
0.63<sup>2</sup>

93-1B  
トパー精度 1/1000

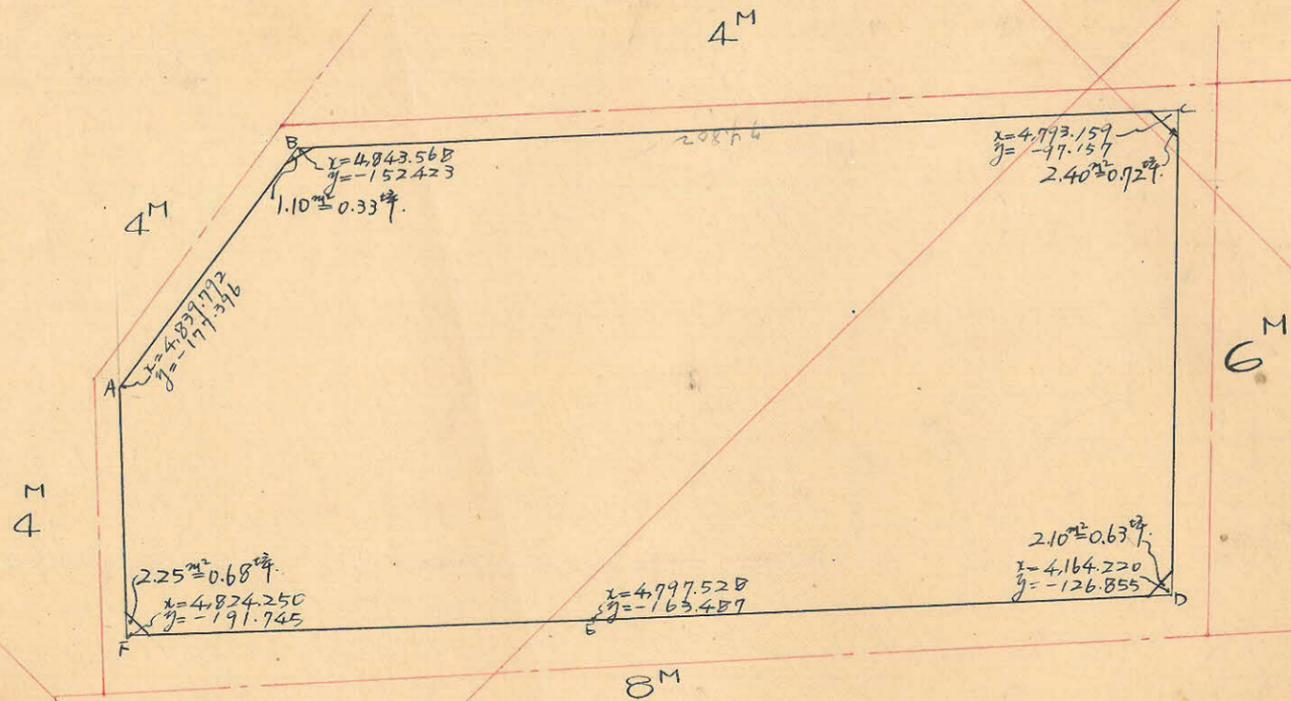

測点	1	2	3	4	5	6	3x4	1x6
	x	$\Delta x$		y	$\Delta y$			
A	4.839.792	+ 3.776		-177.396	-24.973	-80.239	+ 7,107.942	-388,643.053
B	4.843.568	-50.409	-46.633	-152.423	-55.266	-25.568	+ 7,709.214	-122,551.489
C	4.793.159	-20.939	-79.348	-97.157	+29.698	+66.330	-554.229	+316,010.713
D	4.764.220	+33.308	+4.369	126.855	+36.632	+64.890	-9,814.125	+311,311.592
E	4.797.528	+26.722	+60.030	163.487	+28.258	+13.909	-8,103.911	+67,100.493
F	4.824.250	+15.542	+42.264	-191.745	-14.349	-39.322	-3,426.936	-190,310.301
(A)	(4.839.792)	(+ 3.776)	+19.310	-177.396	-24.973			
							-7,082.045 <sup>m<sup>2</sup></sup>	-7,082.045 <sup>m<sup>2</sup></sup>
							$\frac{1}{2} = 3,541.023 \text{ m}^2$	

合計面積  
 $3,541.02 \text{ m}^2 (\times 0.3025 = 1,071.15 \text{ 坪})$   
 $1.10 + 2.25 + 2.10 + 2.40 = 7.85 \text{ m}^2 (\text{ " } = 2.37 \text{ 坪}) = 2.36 \text{ 坪}$   
 $3,533.17 \text{ m}^2 (\text{ " } = 1,068.78 \text{ 坪}) = 1,068.79 \text{ 坪}$

この図面等は、土地区画整理事業に関する参考資料として提供しています。  
 ○図面等は換地処分時のものであり、現在の状況とは異なる場合があります。  
 ○図面等によって、境界等が確定されるものではありません。

4,500