


課長	係長	測量士	係





(分筆前)  
確定面積平面圖  $S = \frac{1}{600}$

ブロック番号 上町 21号

新地名 町 丁目  
年 月 日

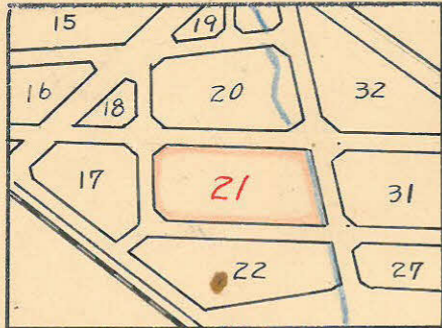

この図面等は、土地区画整理事業に関する参考資料として提供しています。  
○図面等は換地処分時のものであり、現在の状況とは異なる場合があります。  
○図面等によって、境界等が確定されるものではありません。

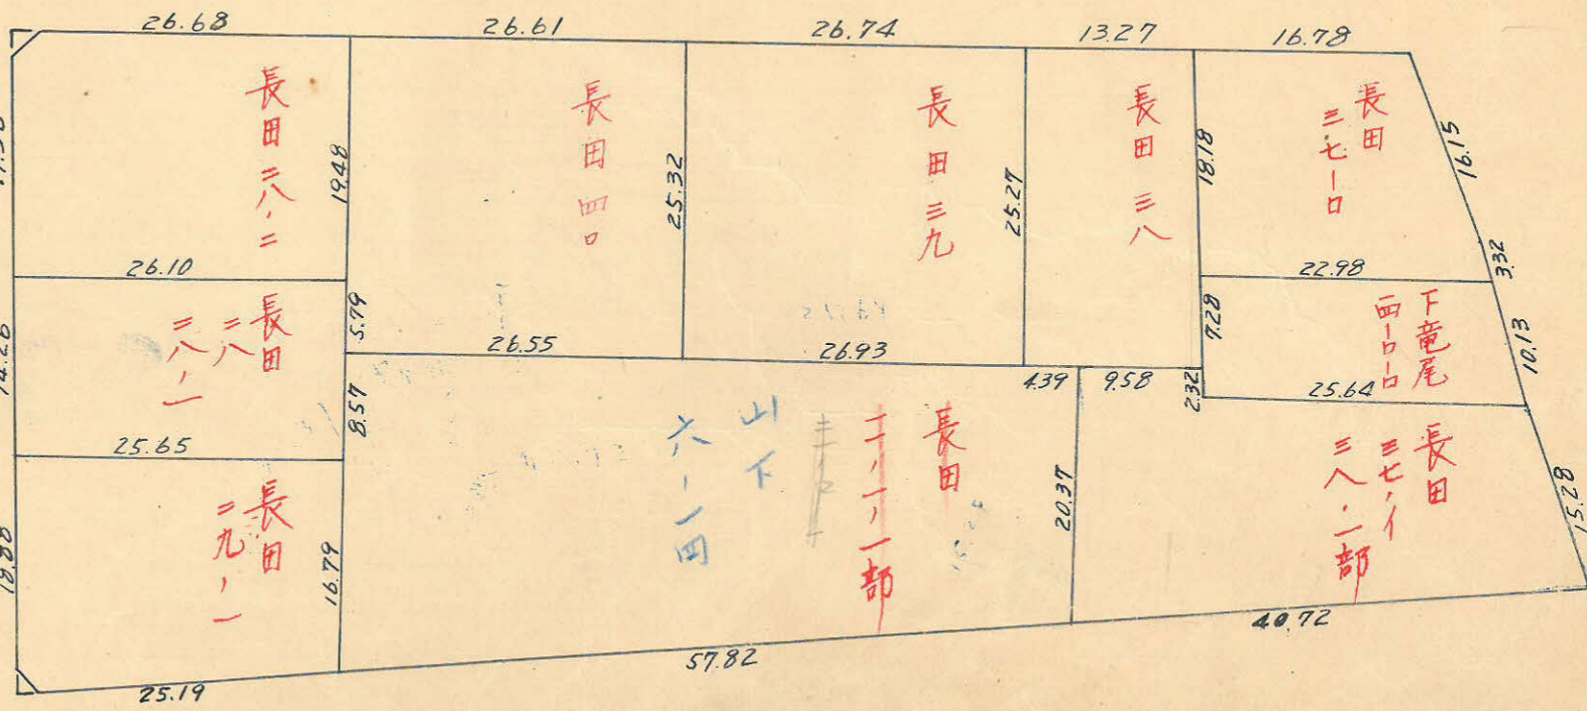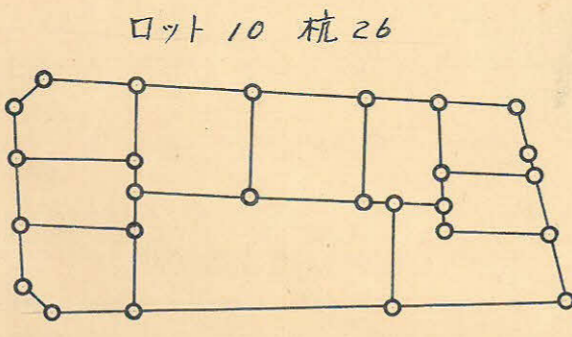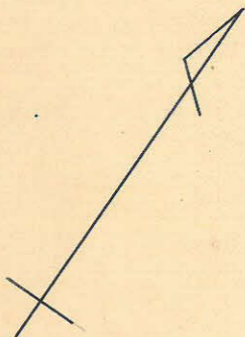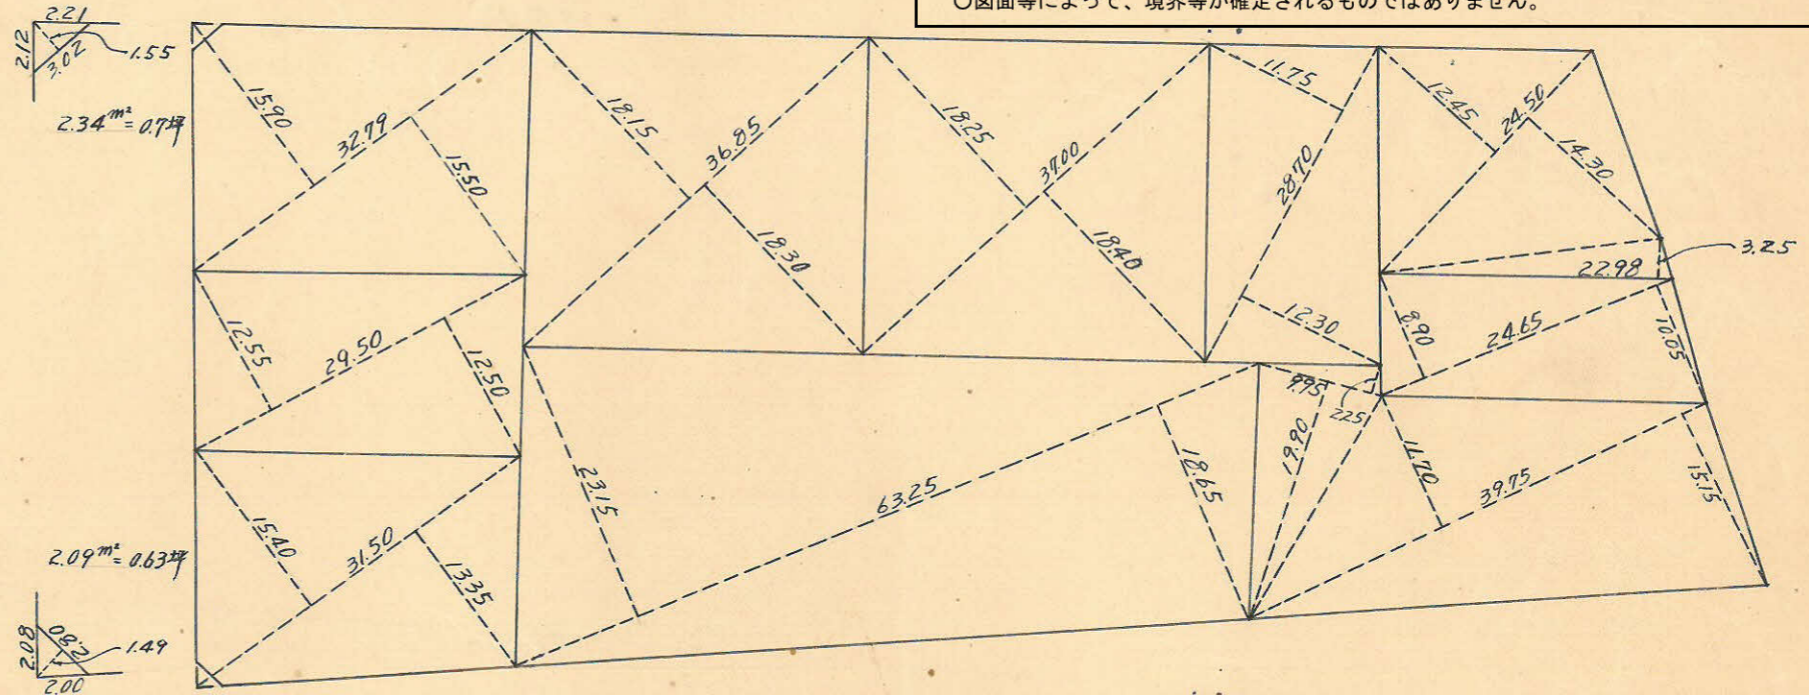


21 ブロック  
トラバー精度

$x=4900$

$y=-100$

$y=-100$

$x=0$

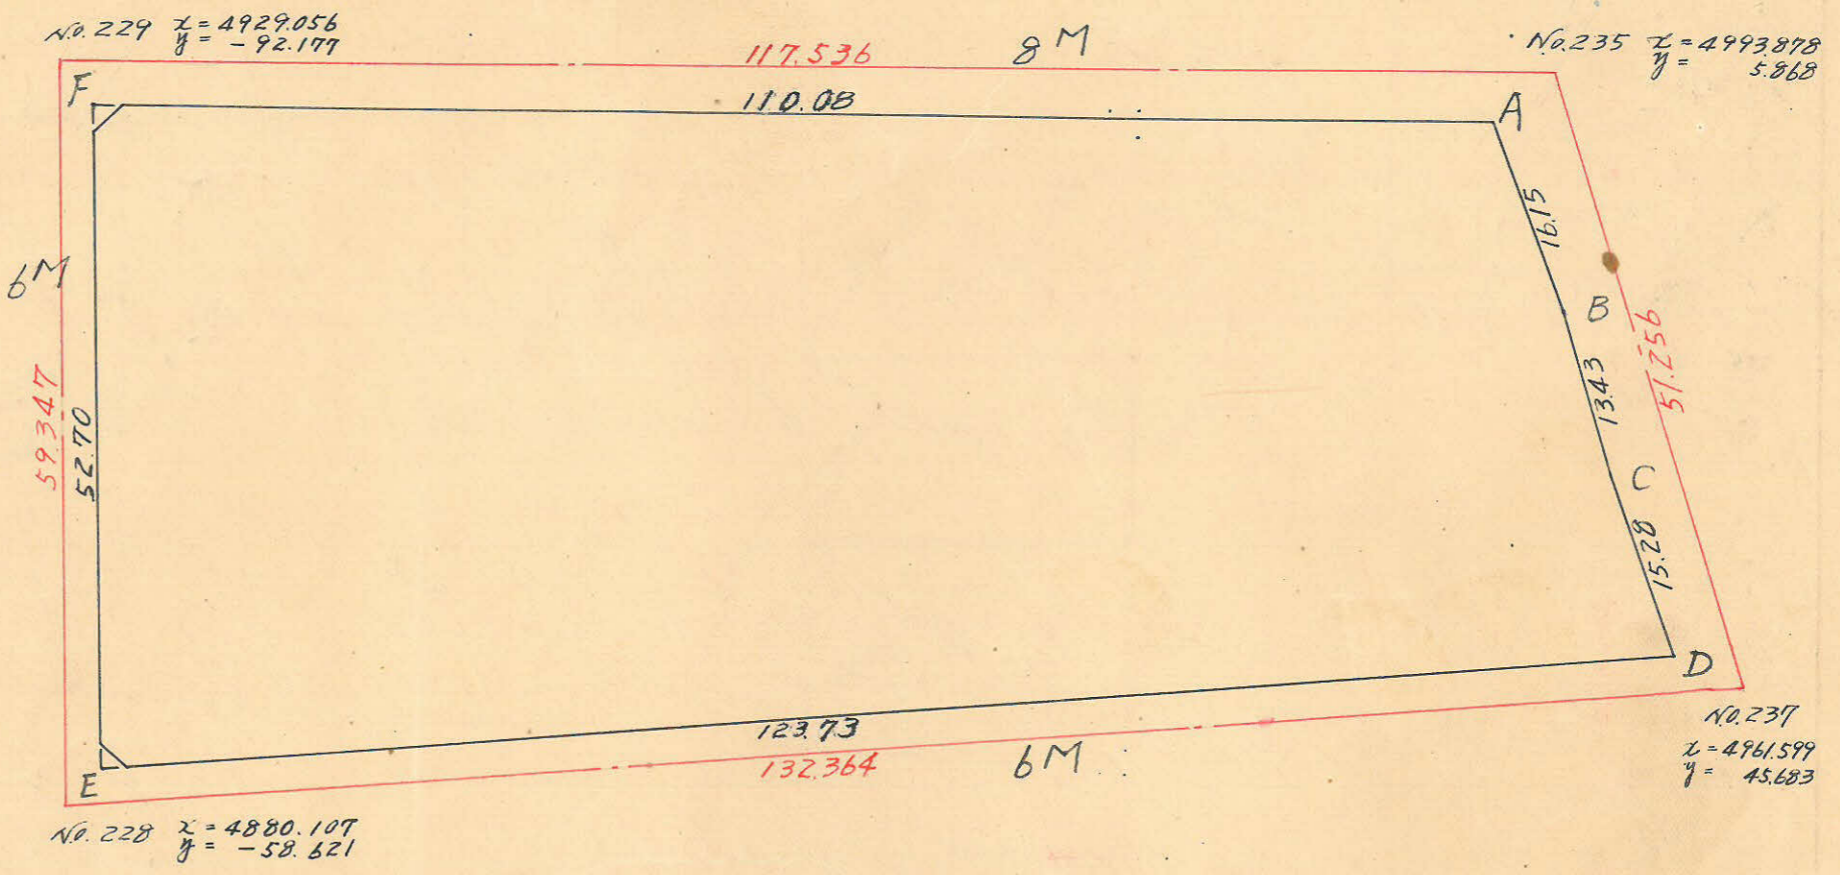

A	4988.238	+9.654		4.163	-12.953			
B	4970.584	+8.613	+18.267	17.116	-10.298	-23.251	+312.6580	-1157570566
C	4969.971	+9.333	+17.946	27.414	-12.103	-22.401	+491.9716	-1113323204
D	4960.638	+76.259	+85.592	39.517	+97.437	-85.334	+3382.3391	+4233110831
E	4884.379	-43.386	+32.893	-57.920	+29.901	-127.338	-1904.0042	+6219670531
F	4927.765	-60.473	-103.859	-87.821	-91.984	-62.083	+9121.0012	-3059304345
A	4988.238	+9.654	-50.819	4.163	-12.953	-104.937	-211.5595	-5234507310
							+13307.9699	-10452781362
							-2115.5637	+10564705425
							11192.4062	11192.4063

合計面積  $5596.20 \text{ m}^2$  (0.3025 = 1692.85坪) = 1692.81坪  
 削除面積  $4.43 \text{ m}^2$  (0.3025 = 1.34坪) = 1.33坪  
 割込面積 1691.48坪

この図面等は、土地区画整理事業に関する参考資料として提供しています。  
 ○図面等は換地処分時のものであり、現在の状況とは異なる場合があります。  
 ○図面等によって、境界等が確定されるものではありません。

$x=4900$