


課長	係長	測量士	係





(分筆前)
確定面積平面圖 $S = \frac{1}{600}$

ブロック番号 上町 16号


新地名
 町 丁目
 年 月 日

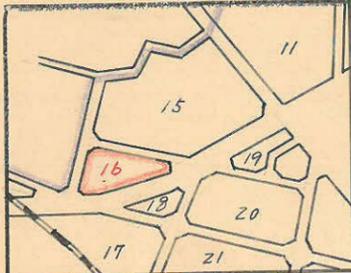

この図面等は、土地区画整理事業に関する参考資料として提供しています。
 ○図面等は換地処分時のものであり、現在の状況とは異なる場合があります。
 ○図面等によって、境界等が確定されるものではありません。

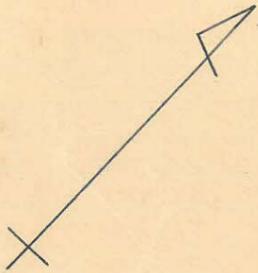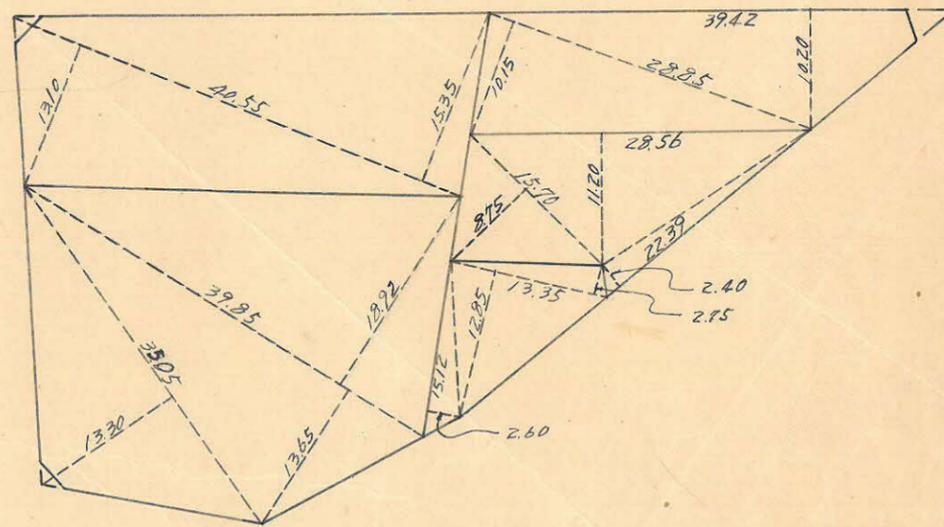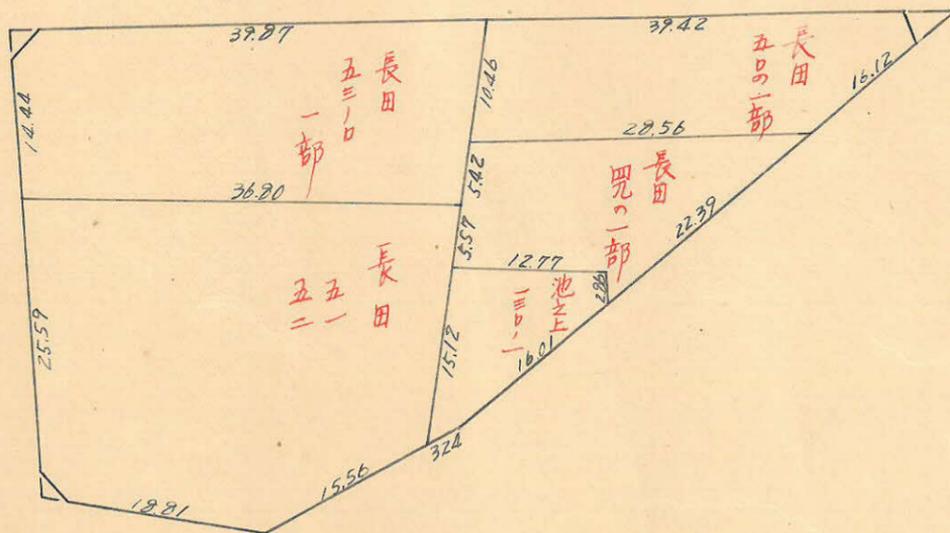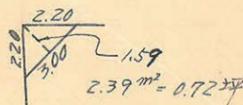


ロット 5 杭 17本

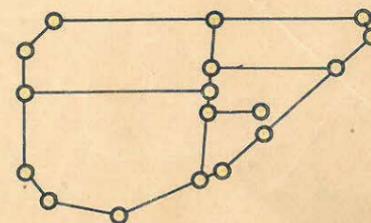

この図面等は、土地区画整理事業に関する参考資料として提供しています。
 ○図面等は換地処分時のものであり、現在の状況とは異なる場合があります。
 ○図面等によって、境界等が確定されるものではありません。

16 ブロット
 トラバー精度
 縮尺 1/600

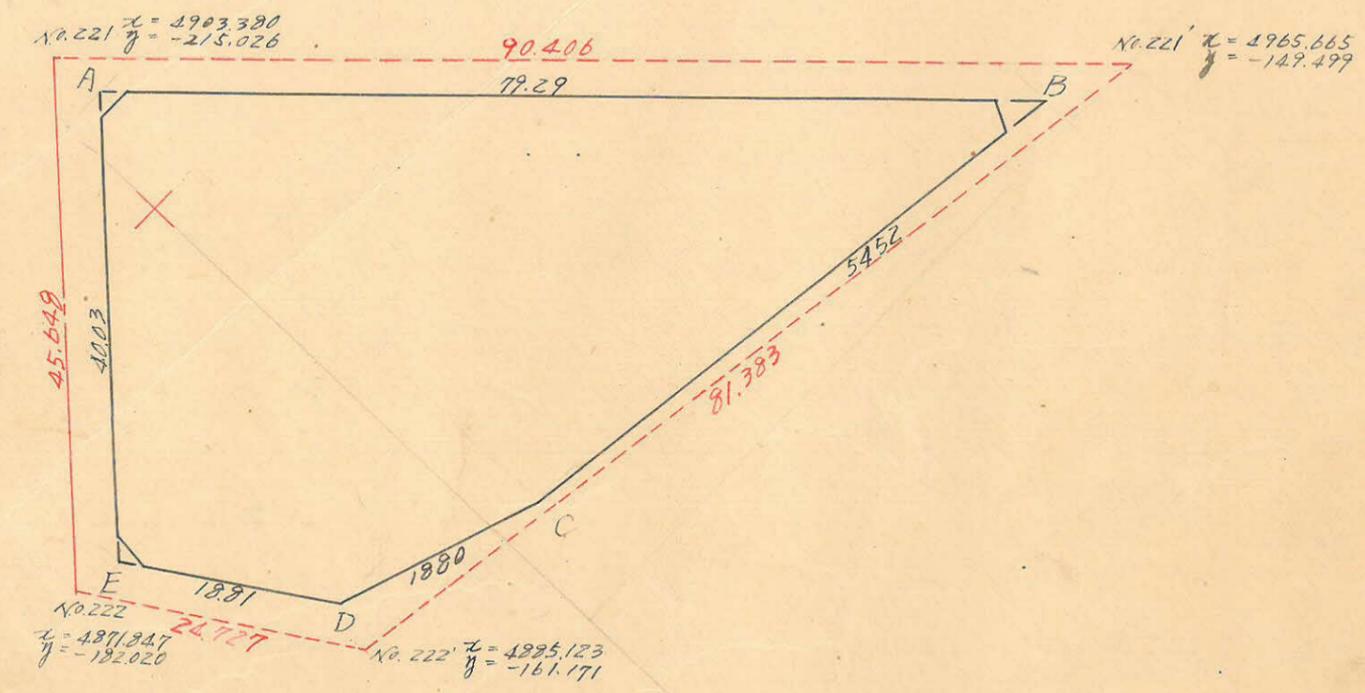

測点	X	ΔX	Y	ΔY			
A	4903.842		-210.168				
B	4958.259	-54.417	-152.500	-57.668	-50.691	+52.6125	-251339.1070
C	4904.187	+54.072	-159.277	-6.997	+12.960	-11465.5989	+67558.2635
D	4876.364	+17.823	-165.460	-5.983	+21.760	-4634.7001	+106327.2806
E	4876.176	+10.188	-181.237	-15.797	+44.708	+3167.6603	+218014.0766
A	4903.842	-27.666	-210.168	-28.931	-78.437	+17251.2199	-140921.7076
		-54.417		-57.668		+20471.4927	-392260.8146
						-16100.2990	+387087.6207
Σ					+4371.1937	-4371.1939	

合計面積 $2185.60 \text{ m}^2 \times (0.3025 = 661.14 \text{ 坪}) = 661.11 \text{ 坪}$
 削除面積 $10.04 \text{ m}^2 \times (0.3025 = 3.03 \text{ 坪}) = 3.03 \text{ 坪}$
 罰止面積 658.08 坪

~~y=-200~~

~~C=4900~~