


課長	係長	測量士	係




(分筆前)
確定面積平面圖 $S = \frac{1}{600}$

ブロック番号 上町 18号

新地名 町 丁目
年 月 日

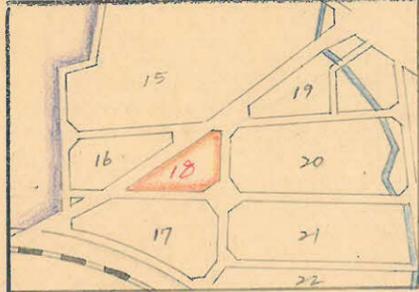


ロット 4 杭 14

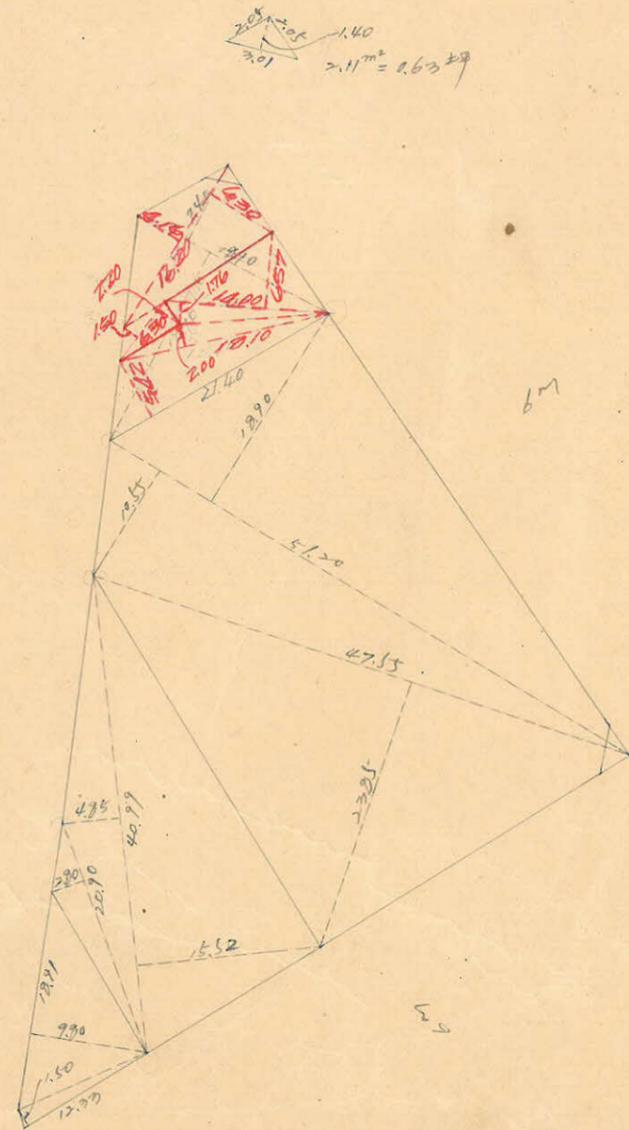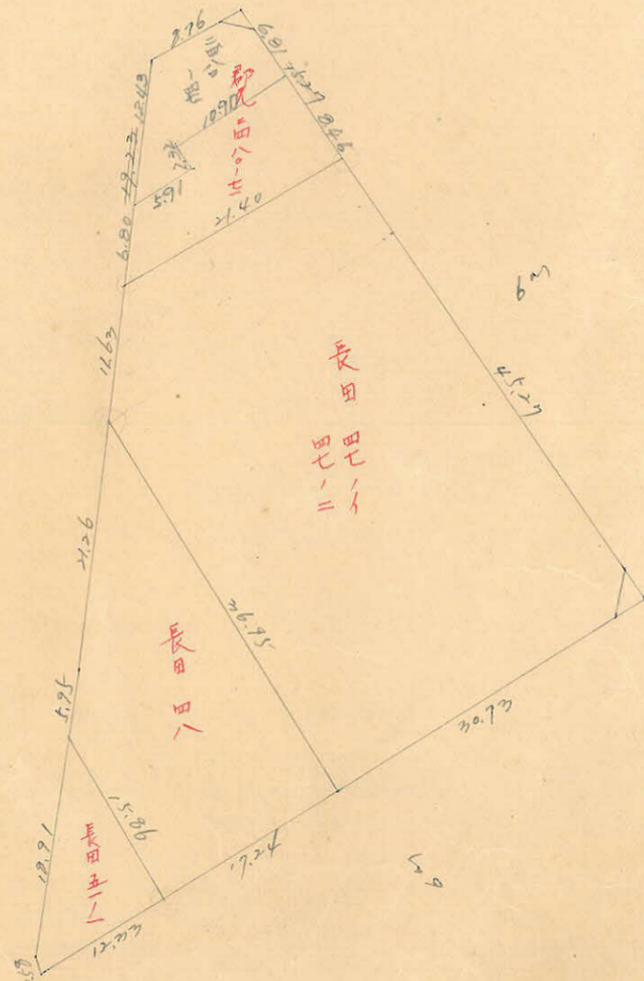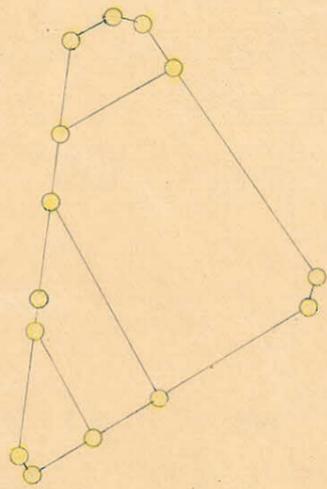

この図面等は、土地区画整理事業に関する参考資料として提供しています。
 ○図面等は換地処分時のものであり、現在の状況とは異なる場合があります。
 ○図面等によって、境界等が確定されるものではありません。

上田 18 712.77 縮尺 1/600
トラーバ—精度

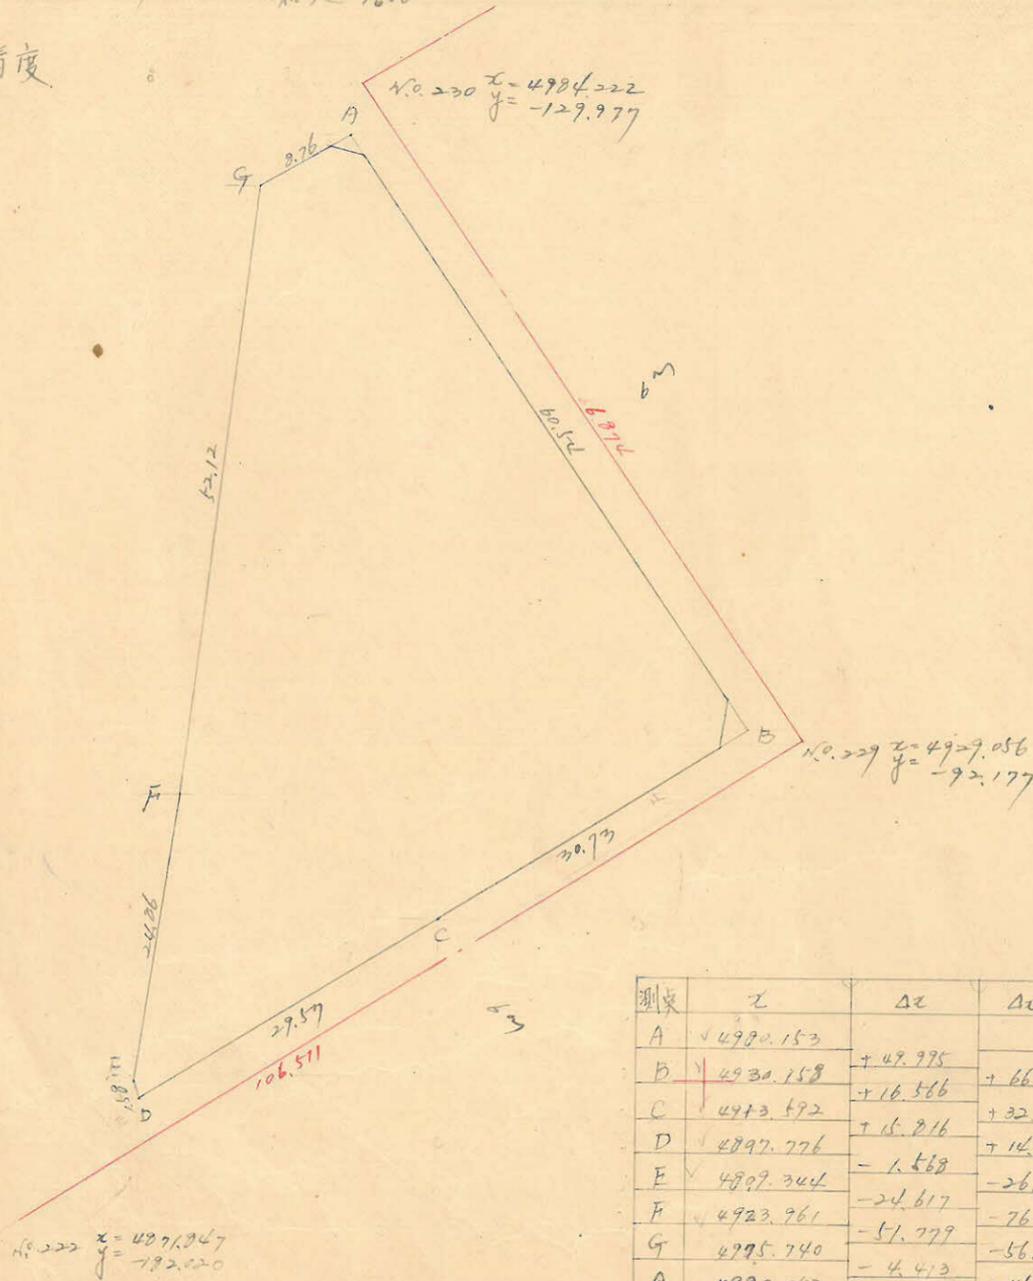

この図面等は、土地区画整理事業に関する参考資料として提供しています。
○図面等は換地処分時のものであり、現在の状況とは異なる場合があります。
○図面等によって、境界等が確定されるものではありません。

測点	X	Δx	ΔxΔx ²	Y	Δy	ΔyΔy ²	倍面積	倍面積
A	4980.153			-120.918				
B	4930.158	+49.995	+66.561	-96.783	-34.135	-9.250	-644.9733	-40756.3035
C	4913.492	+16.566	+32.382	-122.668	+25.885	+50.864	-3972.2352	+250423.5835
D	4897.776	+15.816	+14.248	-147.647	+24.979	+25.195	-2103.6745	+123651.4163
E	4897.344	-1.568	-26.185	-147.863	+1.216	-3.225	+3871.7727	-15881.7277
F	4923.961	-24.617	-76.396	-144.412	-3.451	-9.276	+11022.4792	-46260.8183
G	4995.740	-51.779	-56.192	-128.487	-5.925	-13.474	+7781.8615	-67277.5756
A	4980.153	-4.413	+45.482	-120.918	-2.569	-4.1704	-5767.5043	-209107.2407
Σ		+49.995			-34.135		+4200.7661	4200.7661

合計面積 2100.38 m²
 前年 2100.38 m² × (0.3025 = 625.36%) = 675.36%
 前年 644 m² × (0.3025 = 1.94%) = 1.94%
 前年 600.41 m²

$\frac{1}{2} = 2100.38 m^2$

x=4900

y=100

x=4700