

課長	係長	測量士	係

(分 筆 前)


確定面積平面圖 $S = \frac{1}{600}$

ブロック番号 上
町

15号

新地名 町 丁目
年 月 日

この図面等は、土地区画整理事業に関する参考資料として提供しています。
 ○図面等は換地処分時のものであり、現在の状況とは異なる場合があります。
 ○図面等によって、境界等が確定されるものではありません。

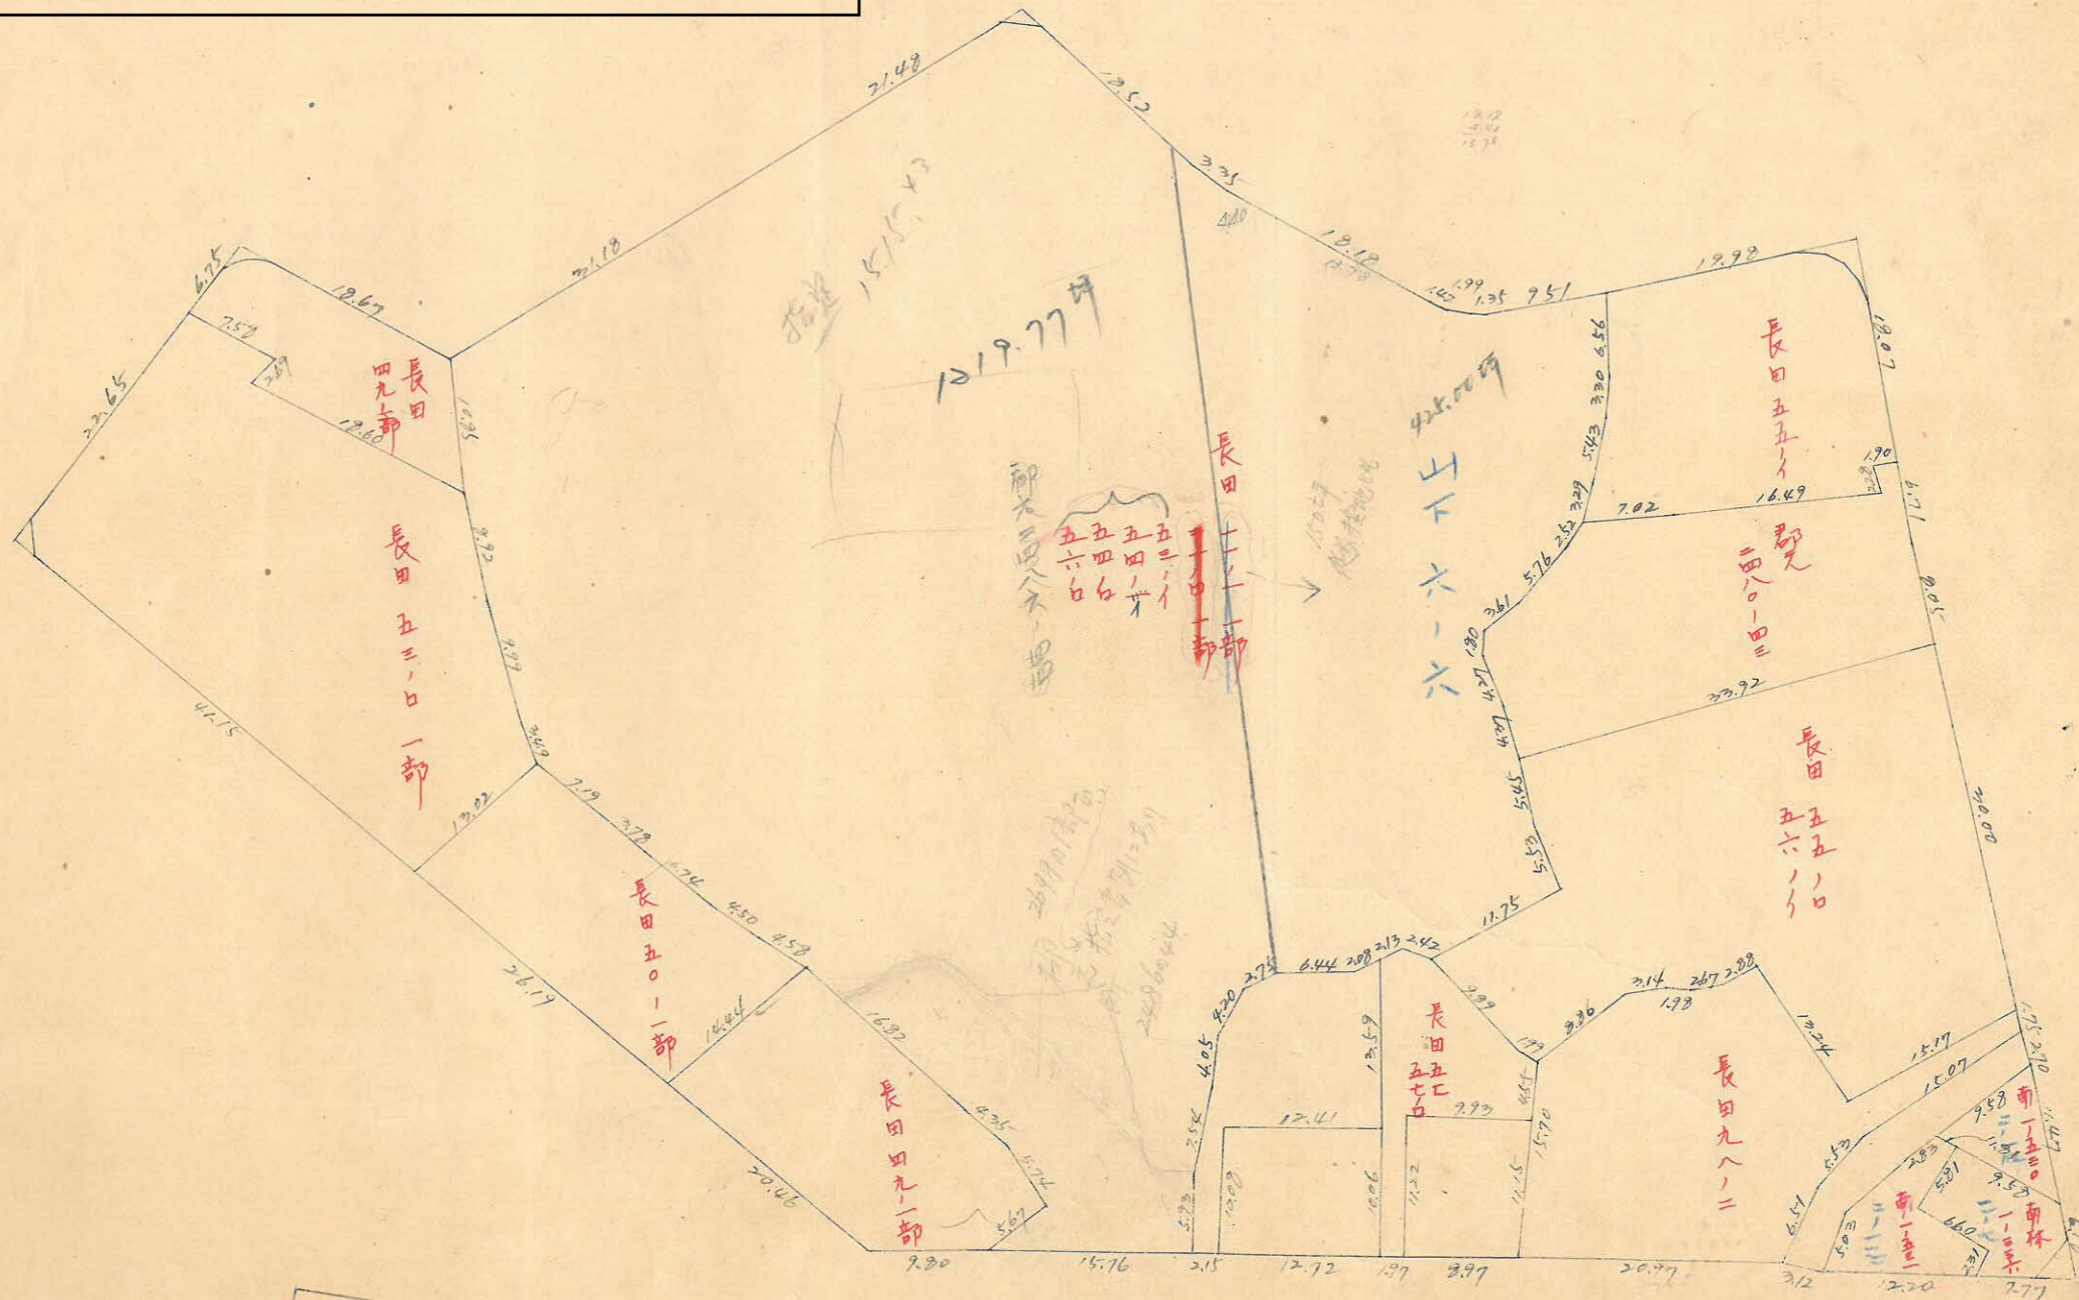



課長	町目	丁目

(分 筆 前)

上野

15号


新地名
年 月 日

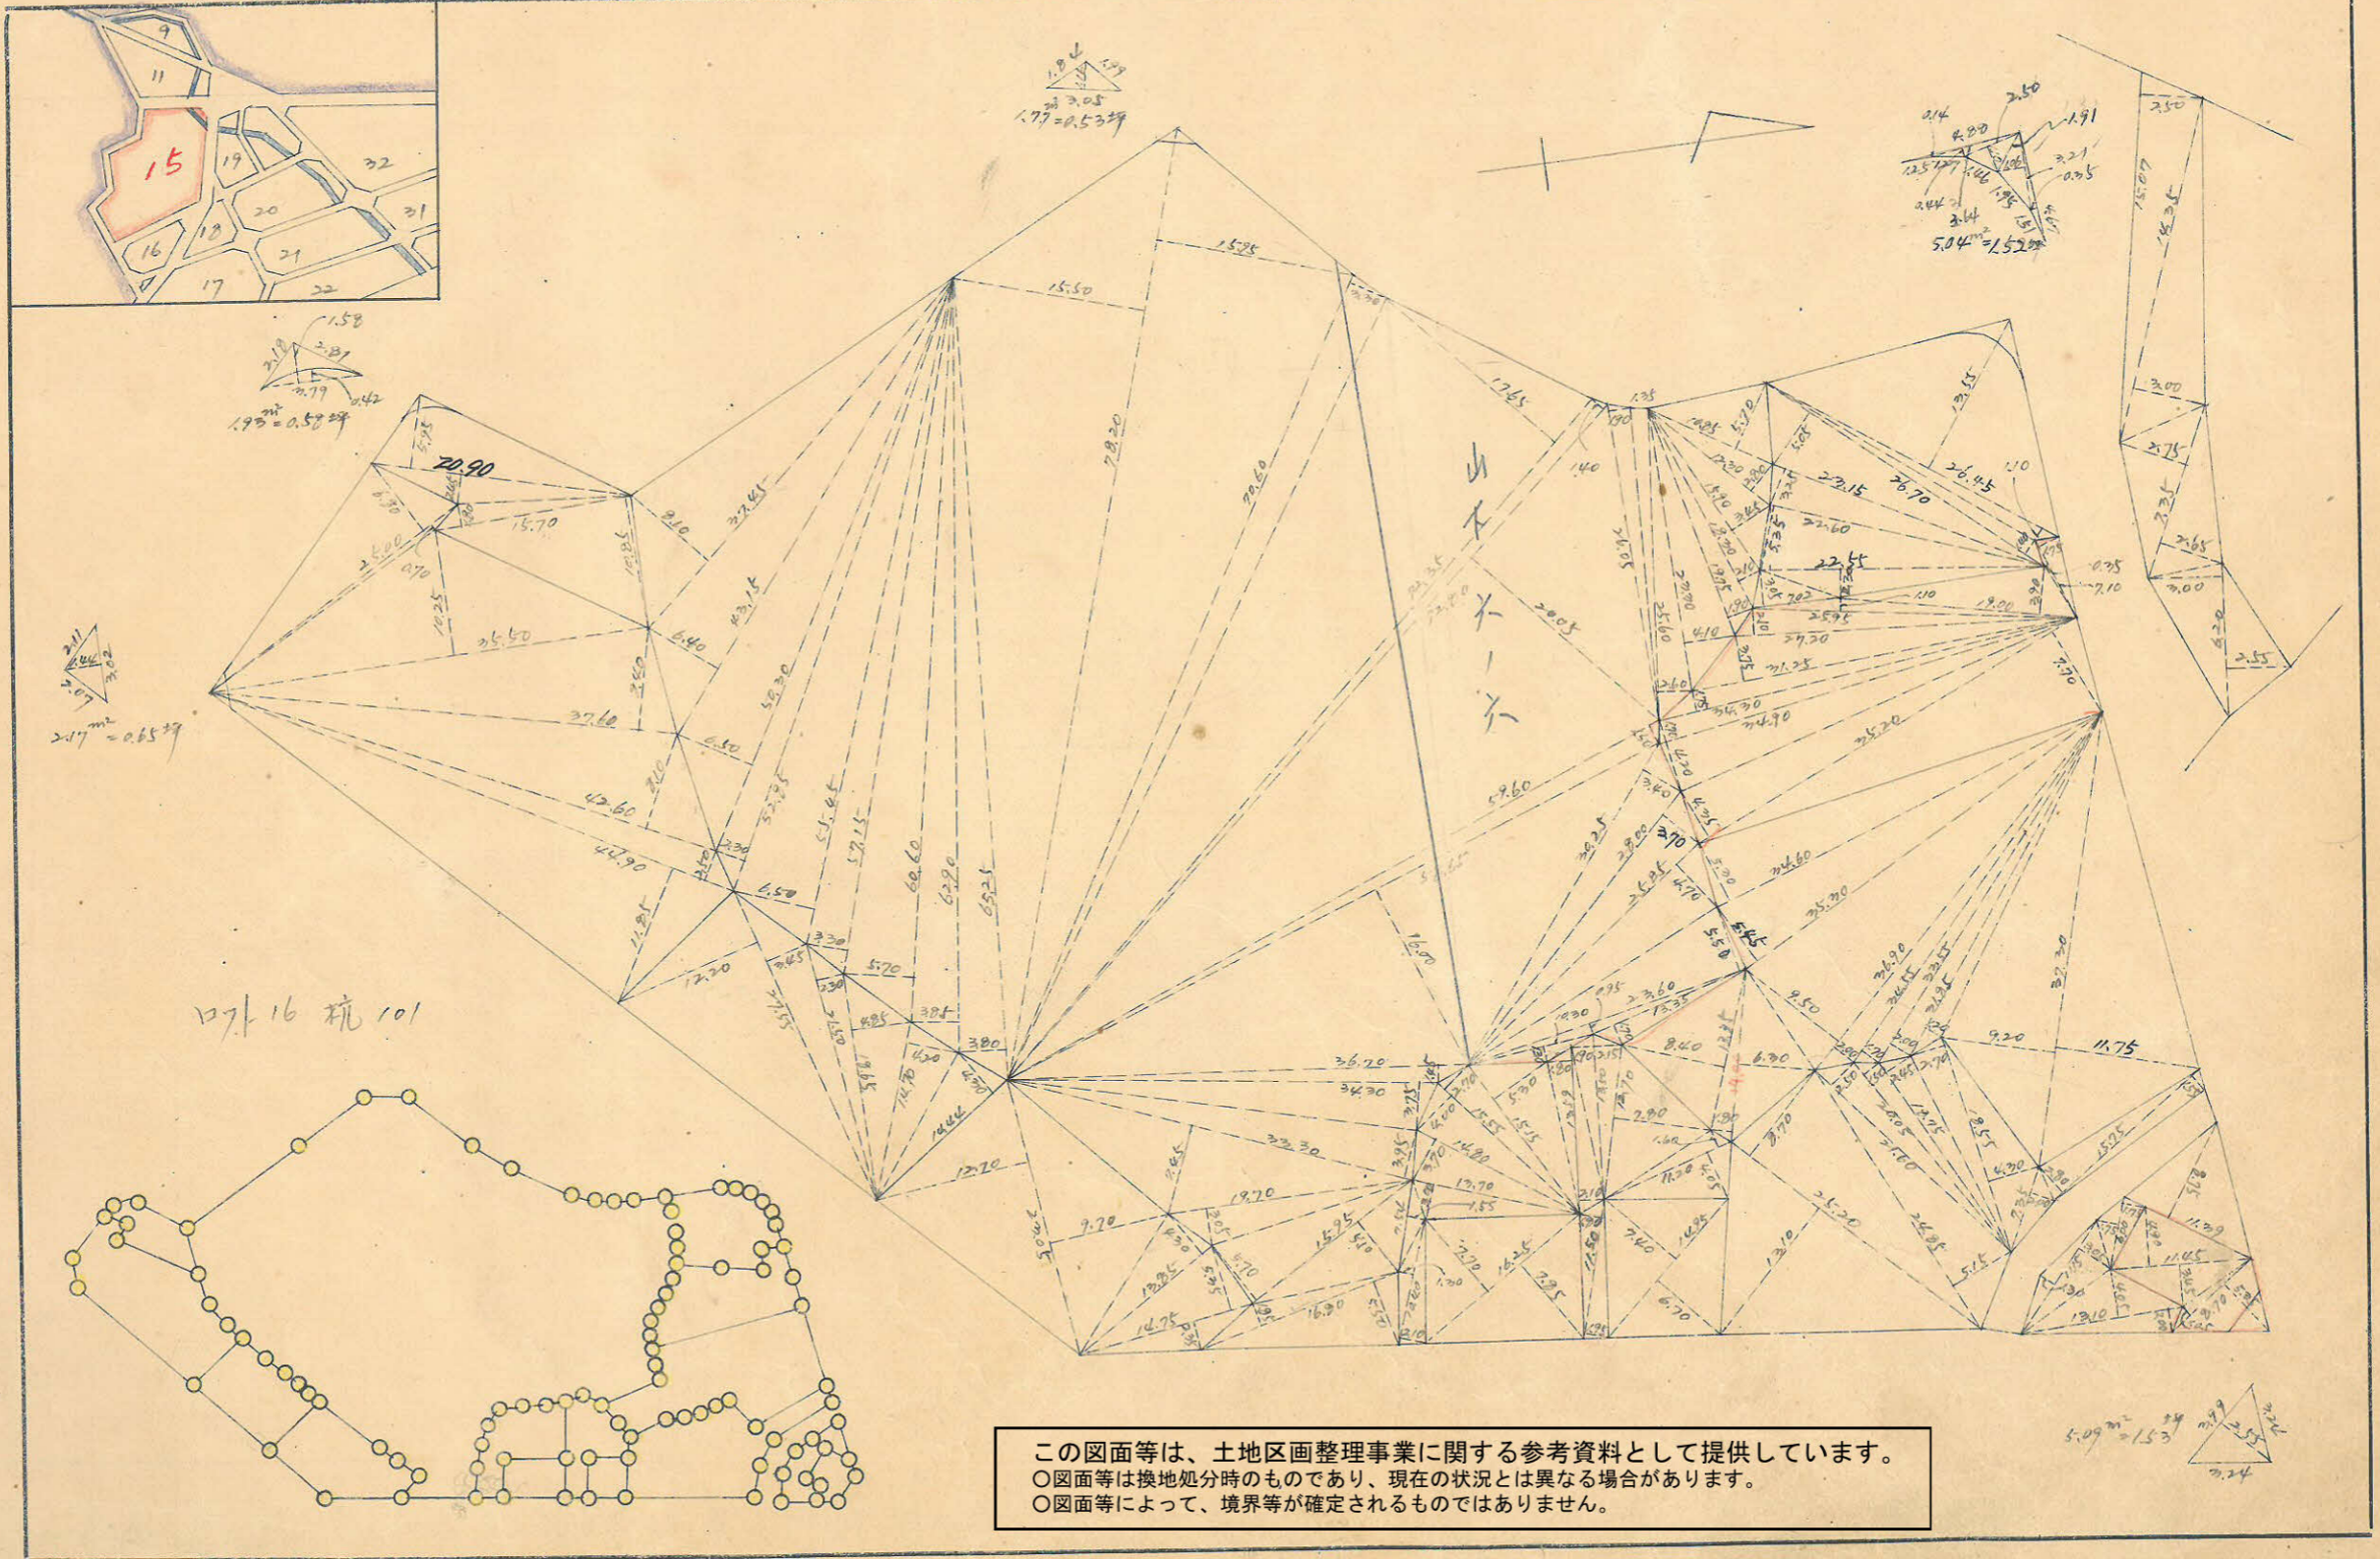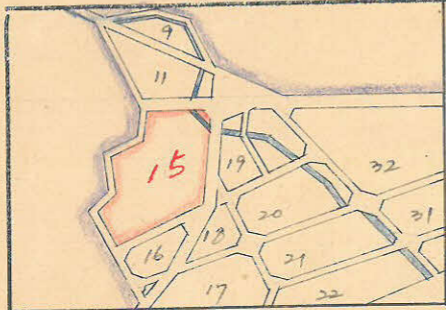

この図面等は、土地区画整理事業に関する参考資料として提供しています。
 ○図面等は換地処分時のものであり、現在の状況とは異なる場合があります。
 ○図面等によって、境界等が確定されるものではありません。


x=4900

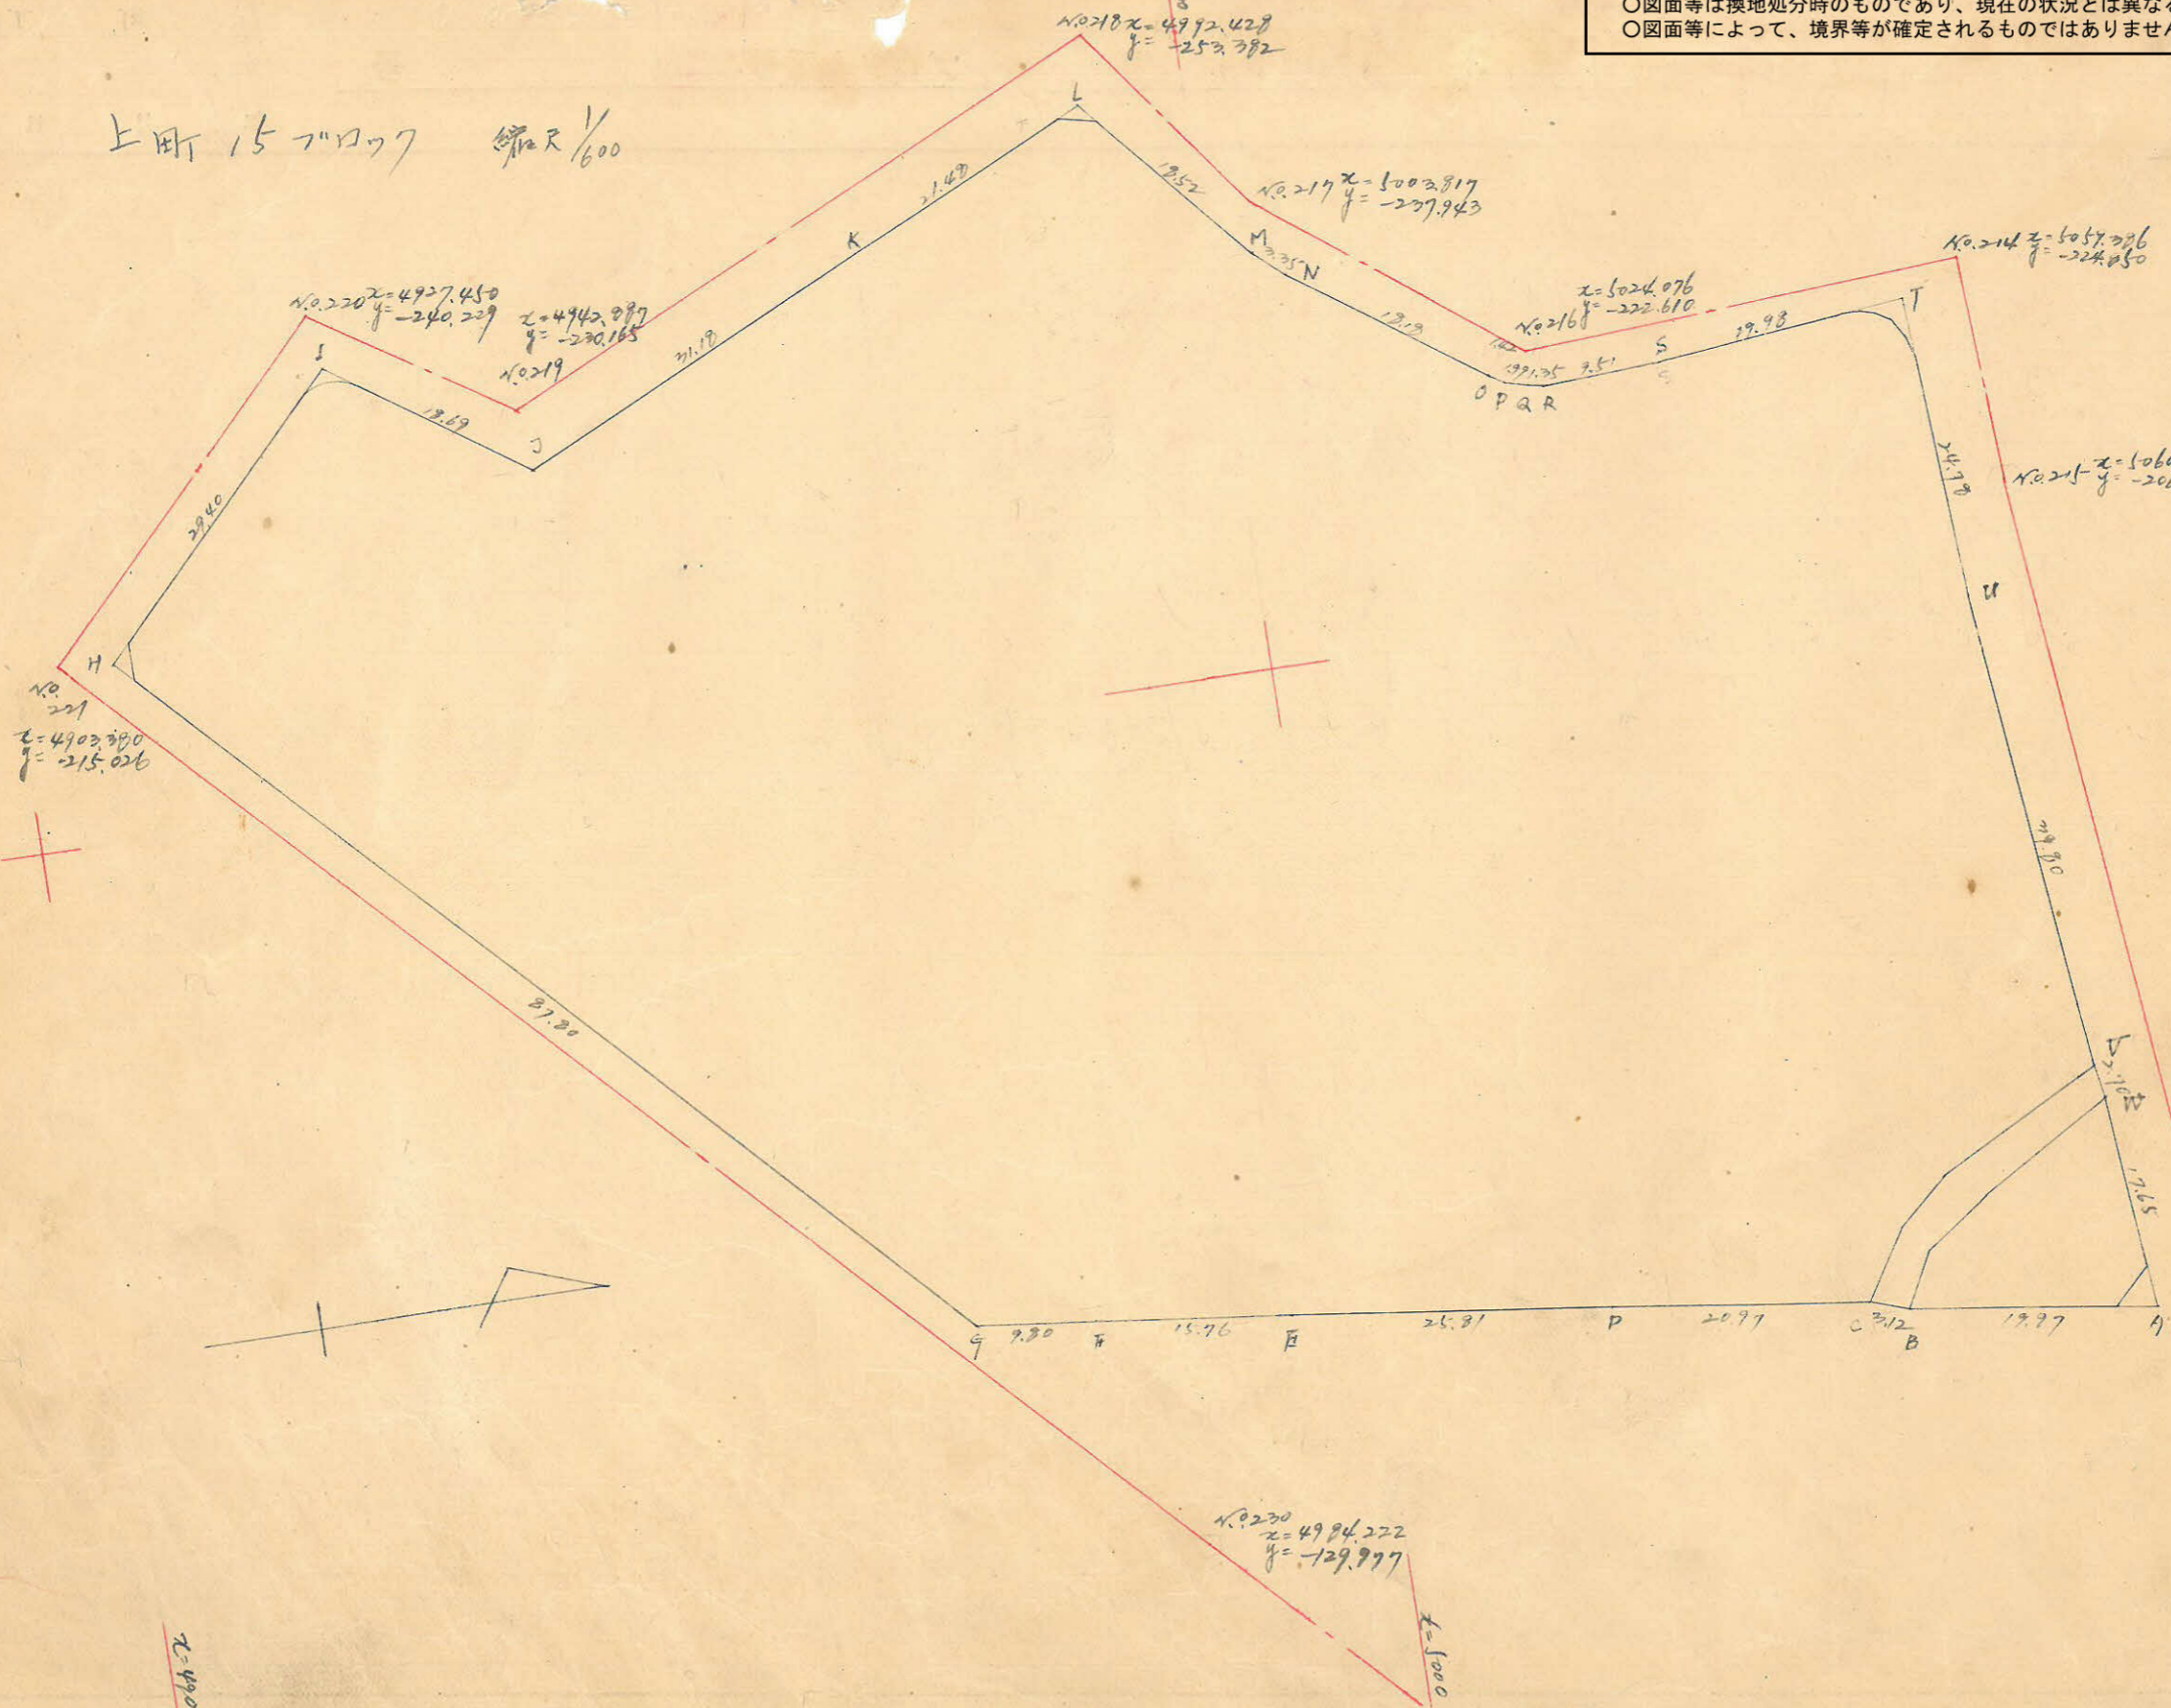

y=-200

x=4900

x=5000

No. 205
 x=5097.740
 y=-99.107