


課長	係長	測 量 士	係

(分 筆 前)
 確定面積平面圖 $S = \frac{1}{600}$

ブロック番号 上町 11号

新地名 町 丁目
 年 月 日

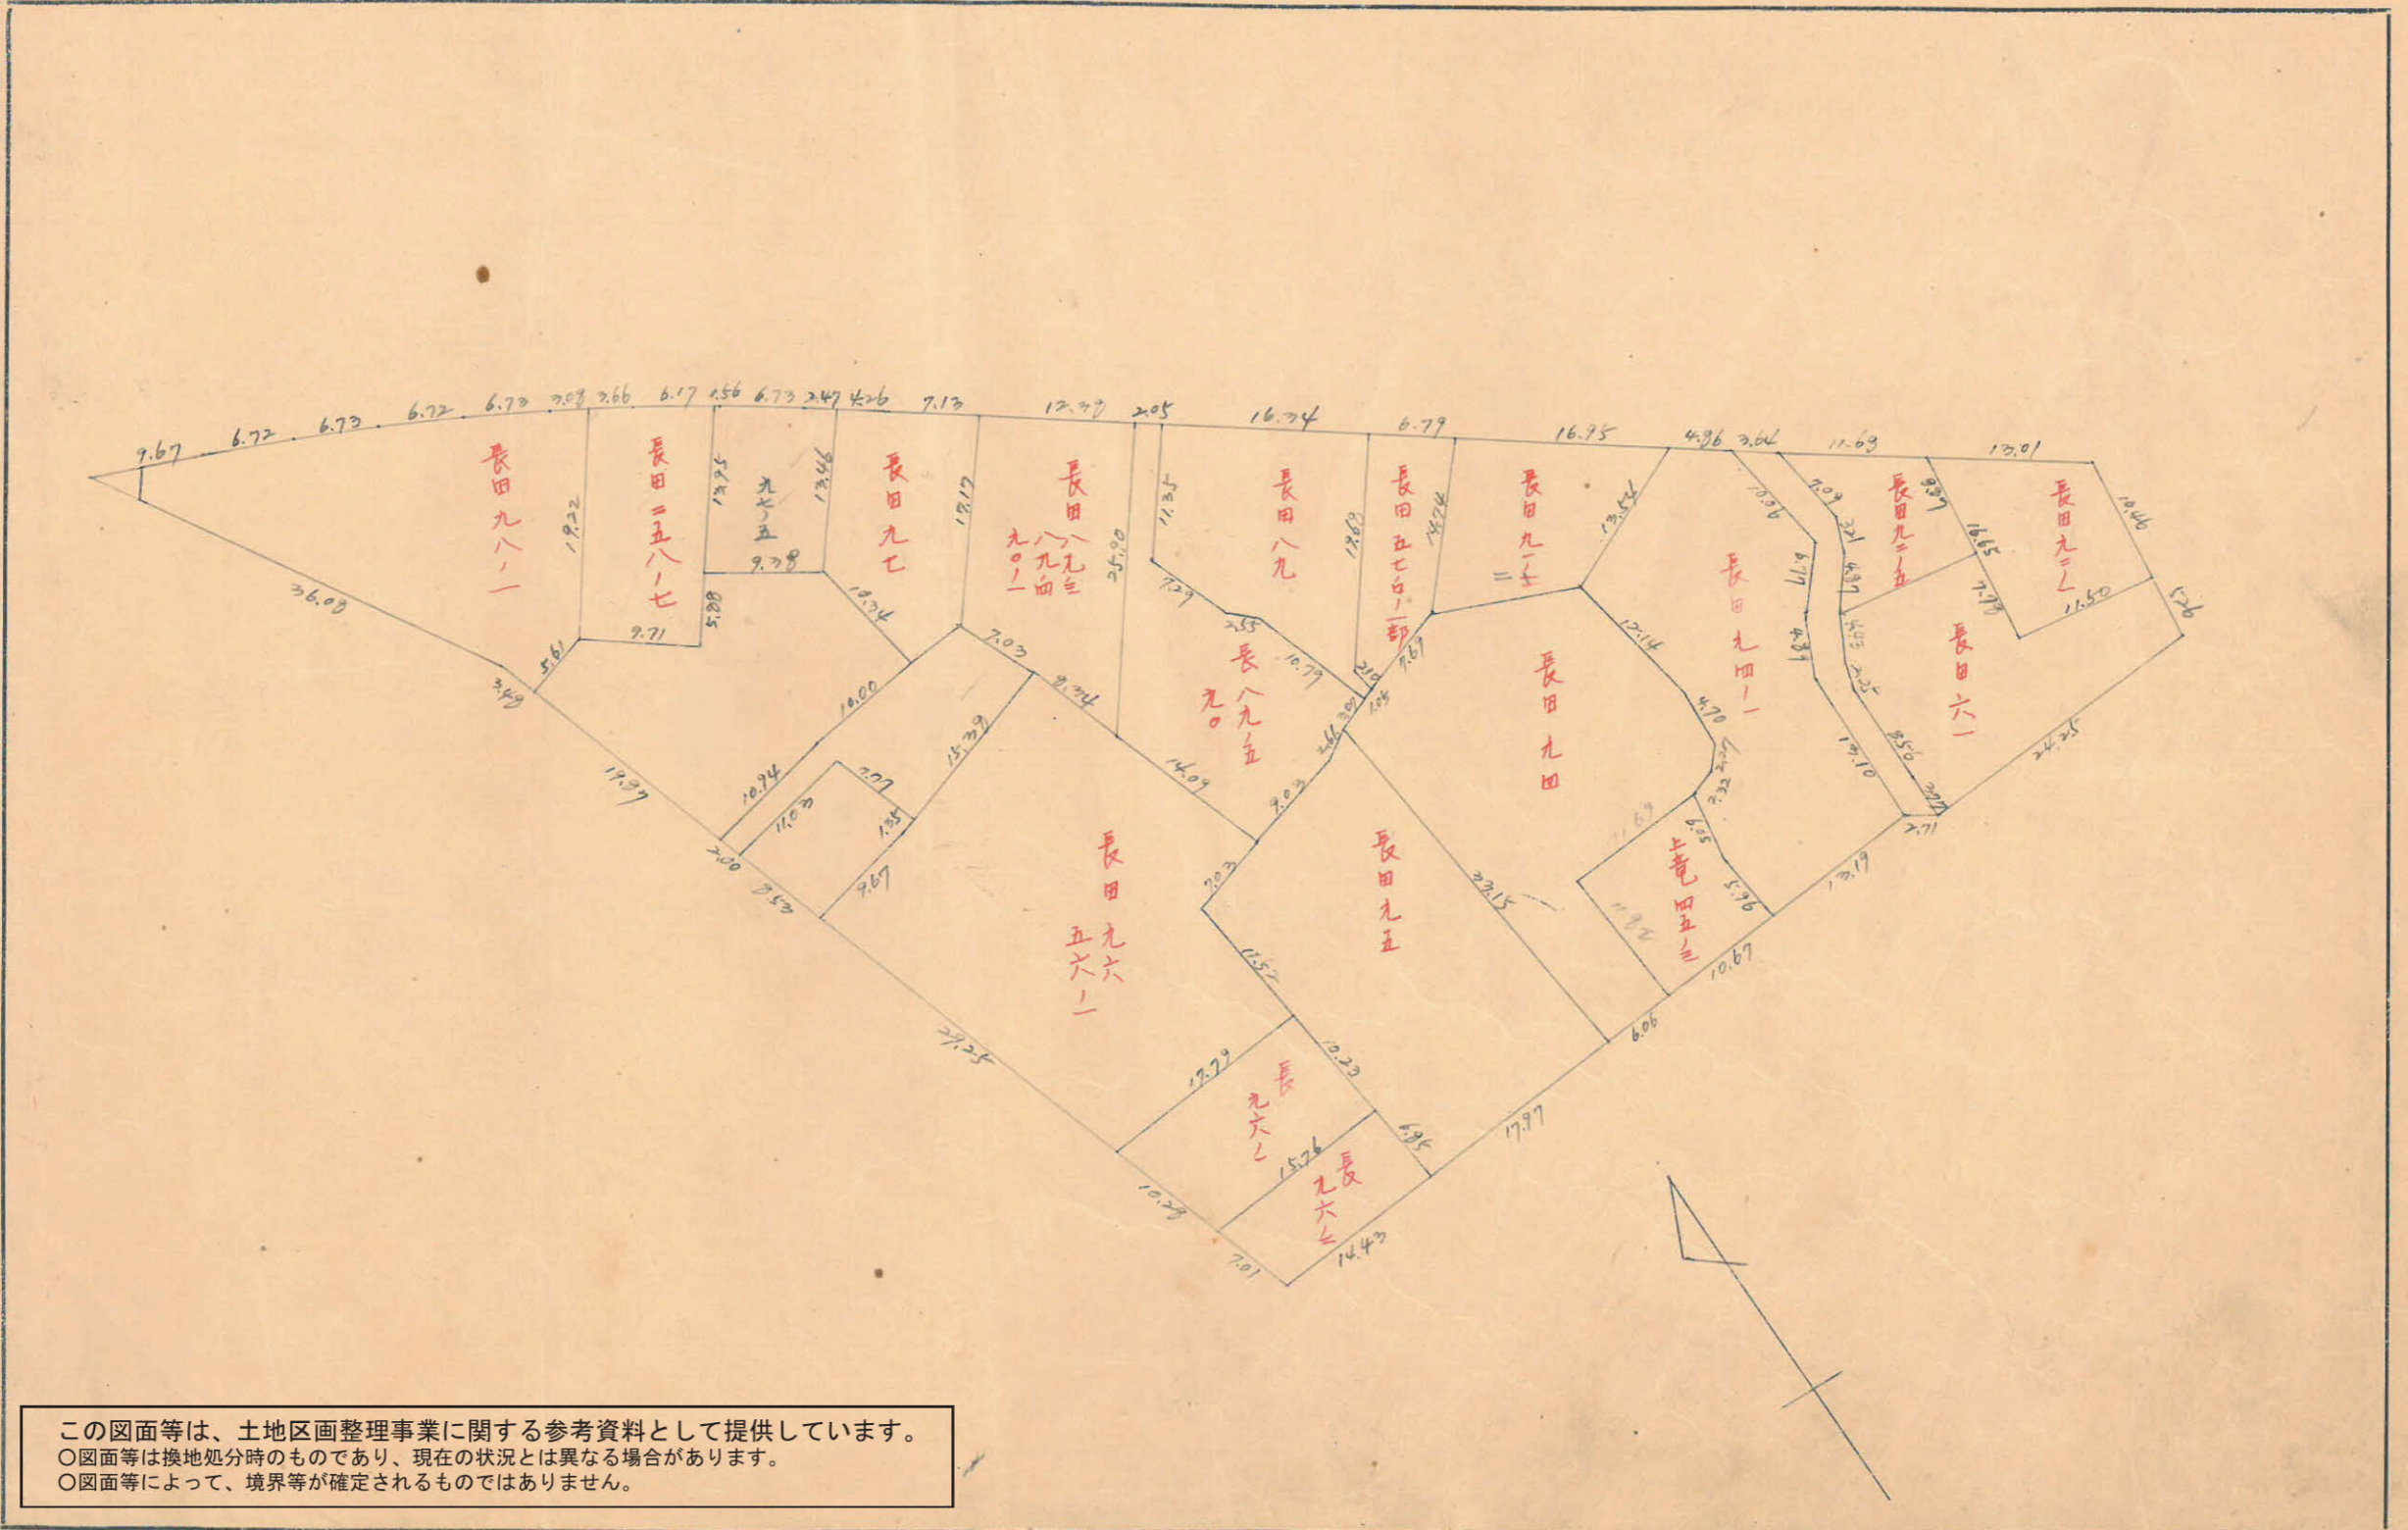


この図面等は、土地区画整理事業に関する参考資料として提供しています。
 ○図面等は換地処分時のものであり、現在の状況とは異なる場合があります。
 ○図面等によって、境界等が確定されるものではありません。

課長	係長	測量士	係


(分筆前)
 確定面積平面圖 $S = \frac{1}{400}$

ブロック番号 上野 号

新地名 町 丁目
 年 月 日

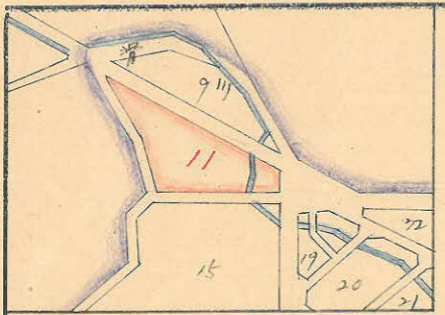


この図面等は、土地区画整理事業に関する参考資料として提供しています。
 ○図面等は換地処分時のものであり、現在の状況とは異なる場合があります。
 ○図面等によって、境界等が確定されるものではありません。

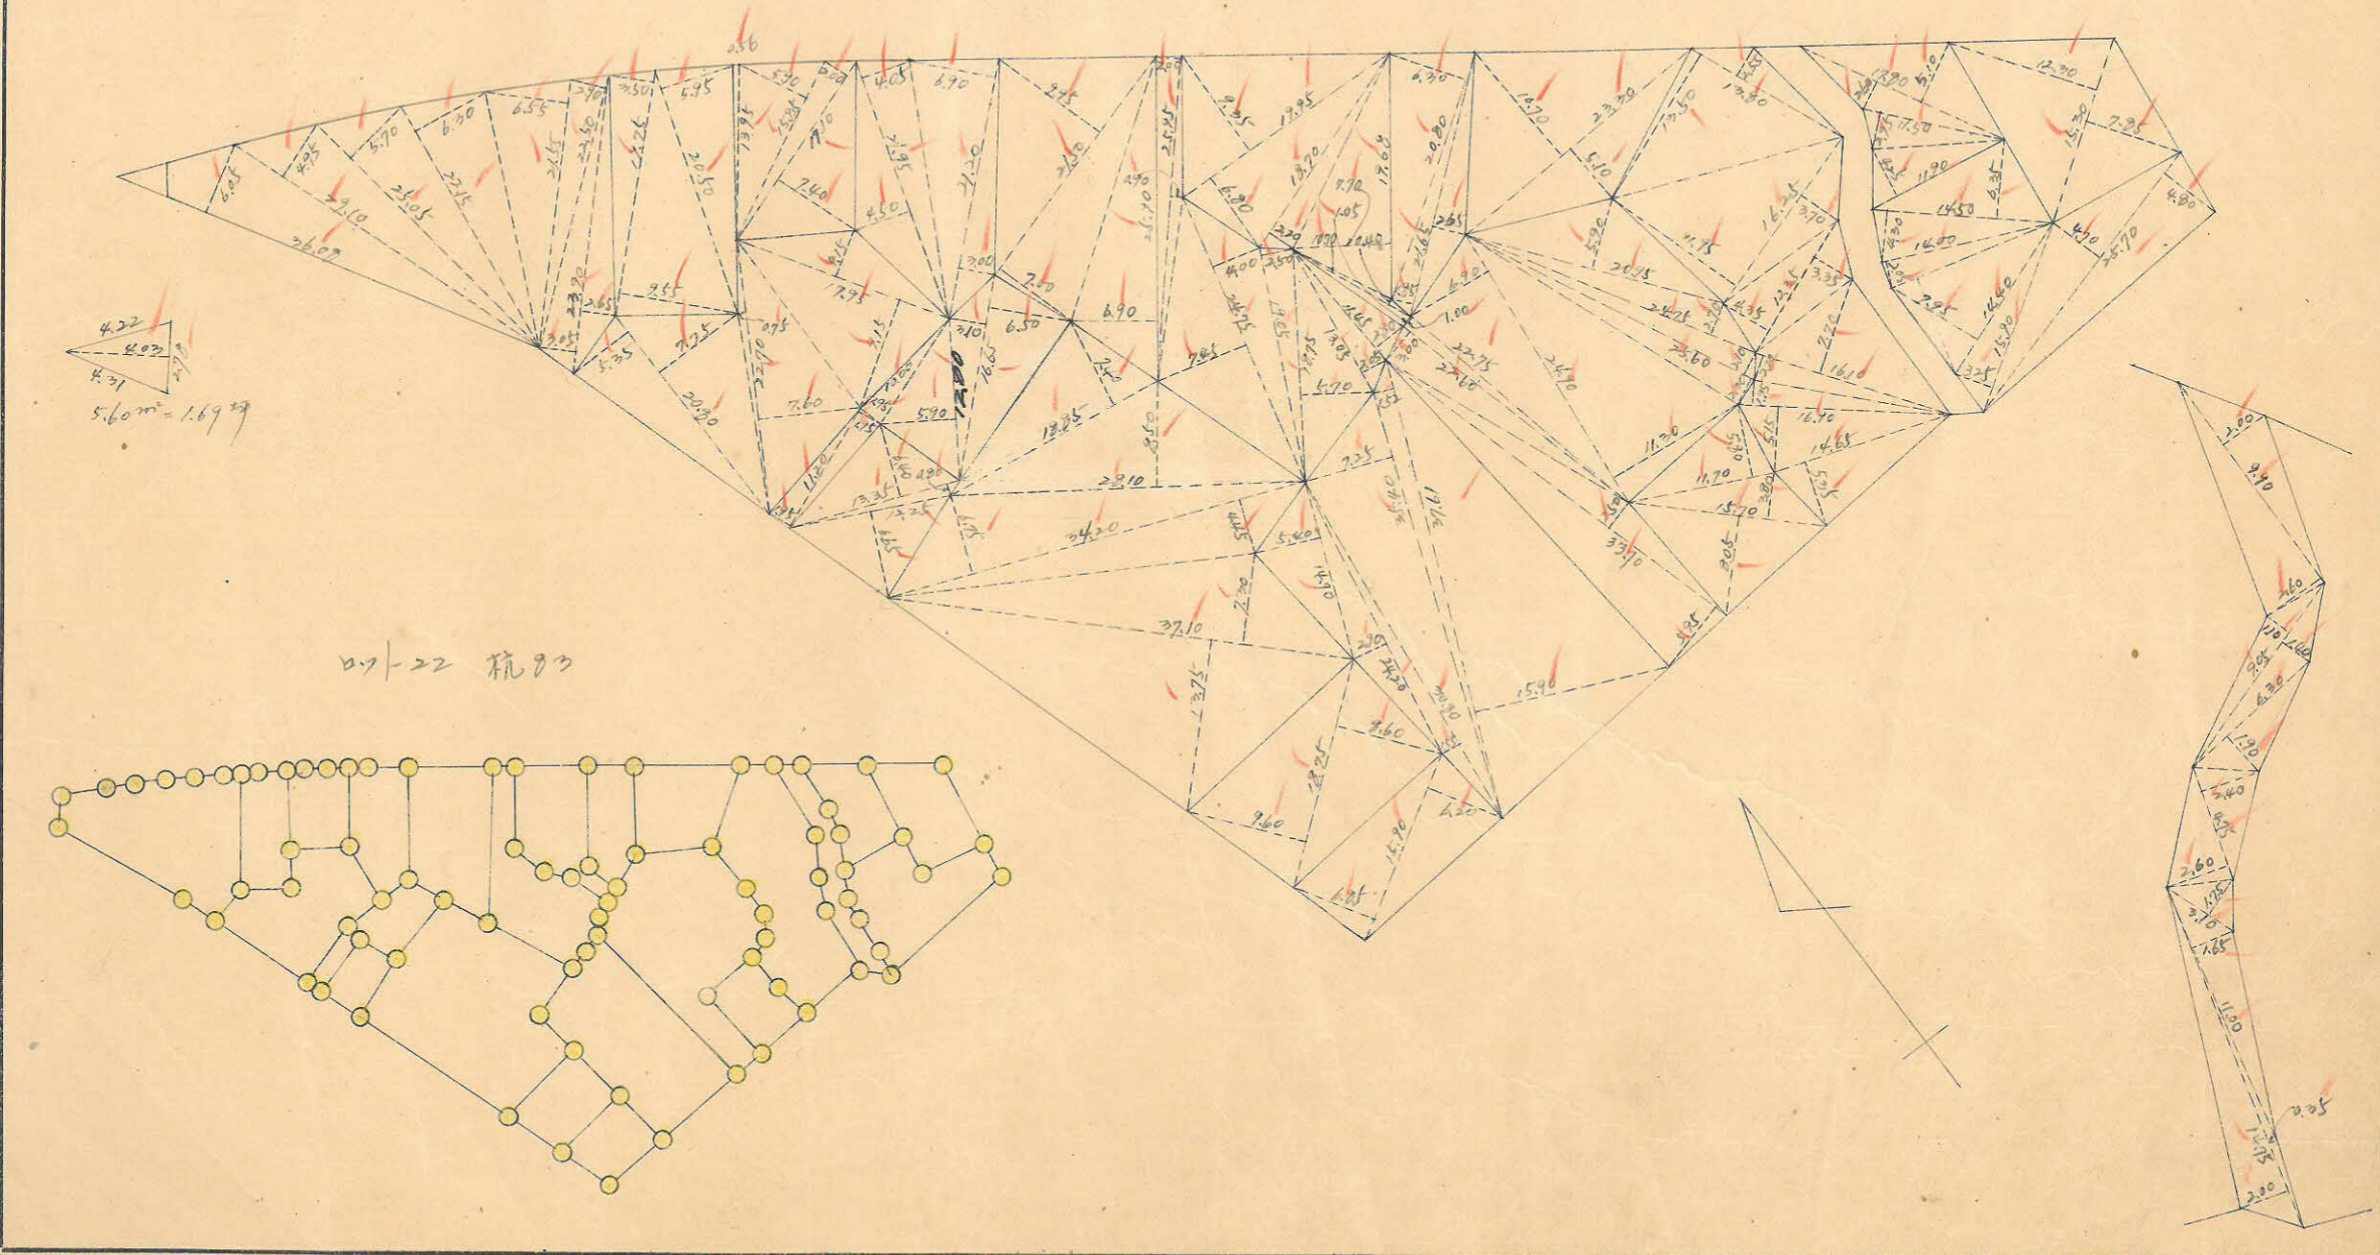

4.22
 4.02
 4.31
 $5.60m^2 = 1.6979$

07-22 航83


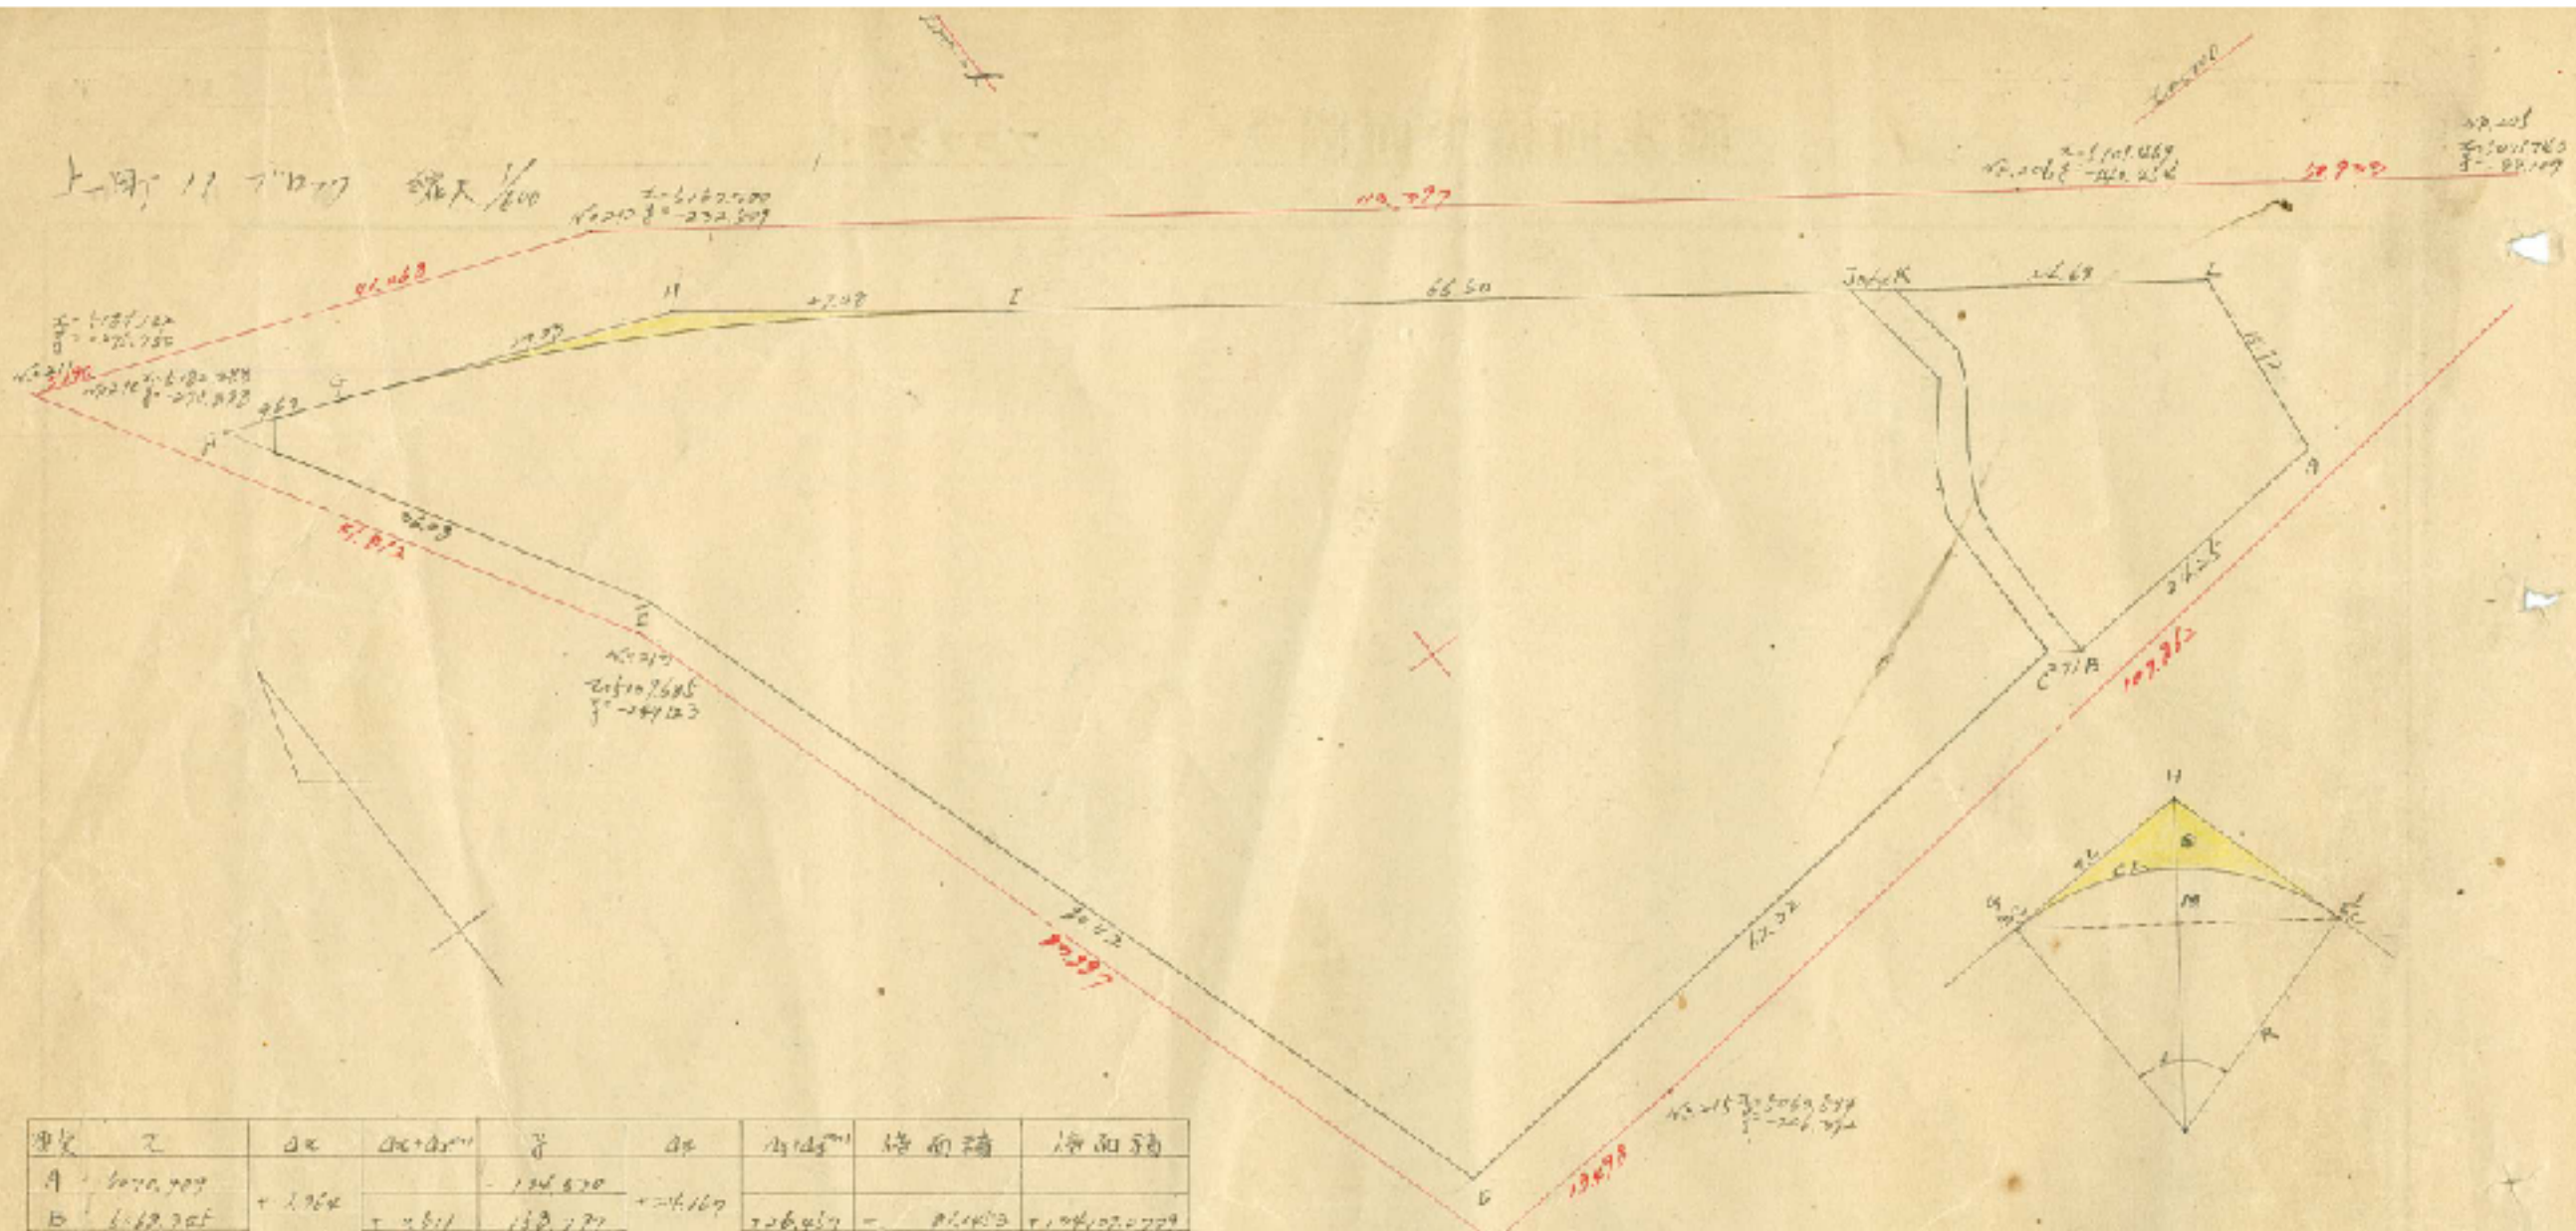

点	X	Y	X ²	Y ²	X ² + Y ²	面積	面積

この図面等は、土地区画整理事業に関する参考資料として提供しています。
 ○図面等は換地処分時のものであり、現在の状況とは異なる場合があります。
 ○図面等によって、境界等が確定されるものではありません。