
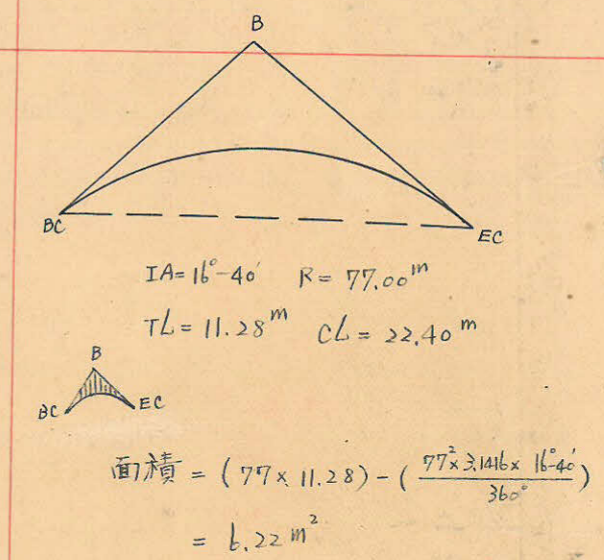


トラバ- 精度 1/7000

この図面等は、土地区画整理事業に関する参考資料として提供しています。
 ○図面等は換地処分時のものであり、現在の状況とは異なる場合があります。
 ○図面等によって、境界等が確定されるものではありません。

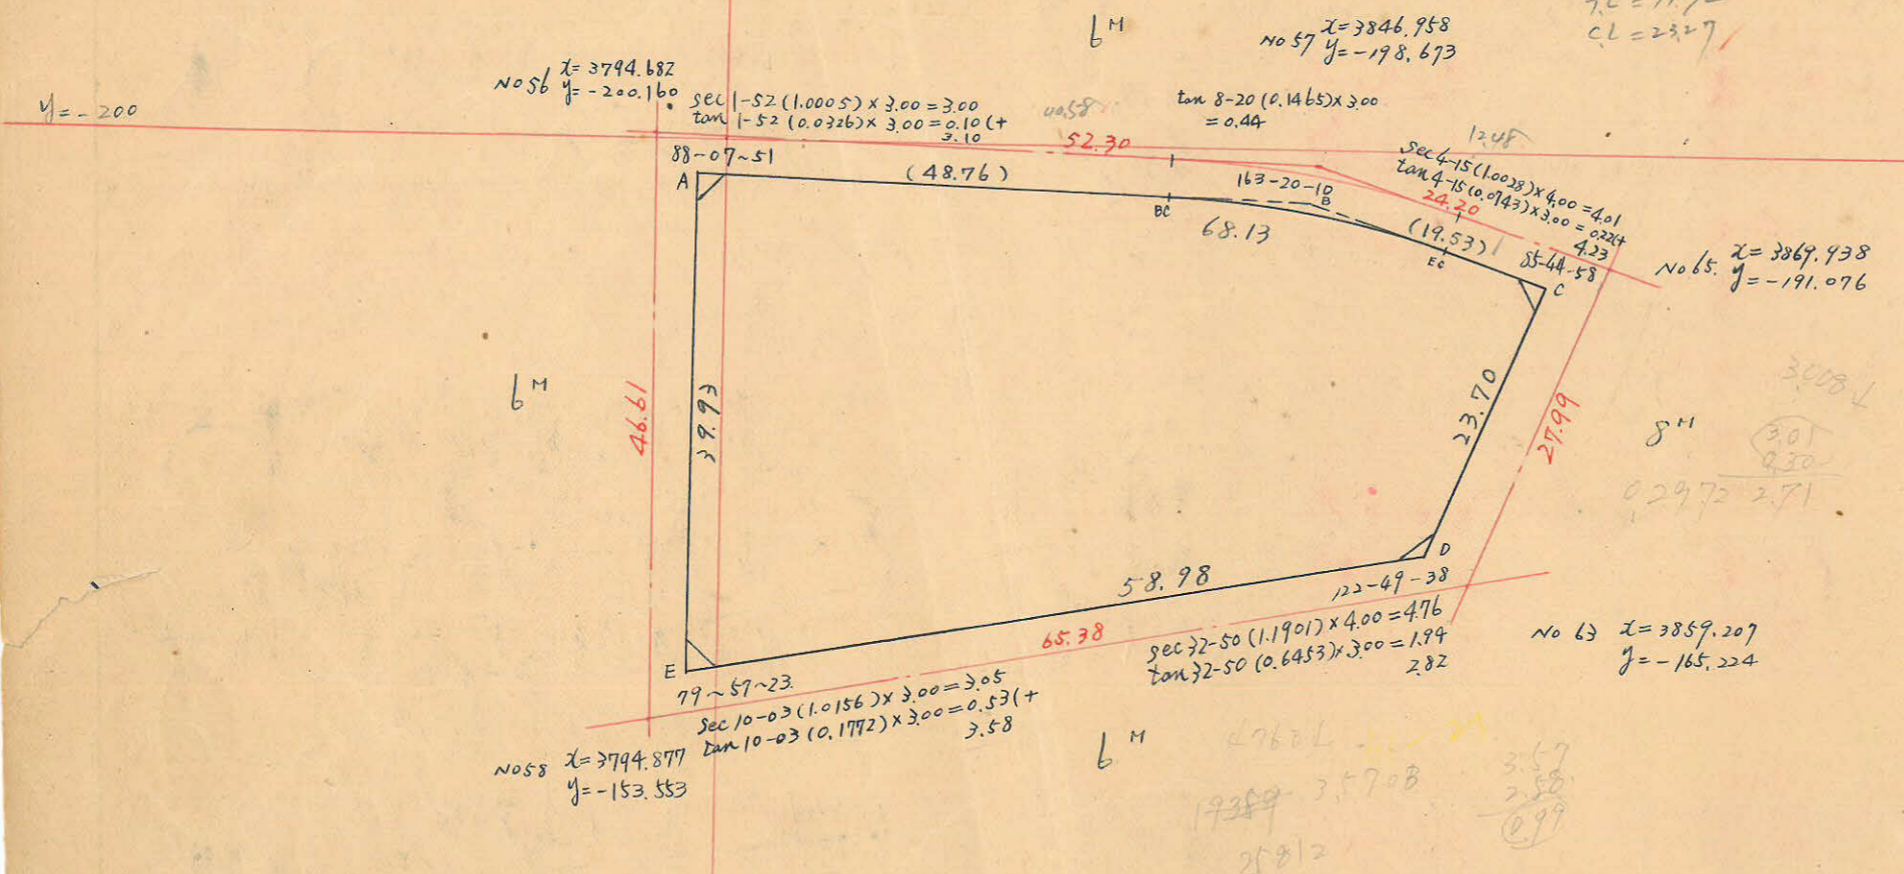

測点	仮方位角	仮方位	距離	真数		更正緯距		更正経距		倍横距	倍面積
				cos	sin	N	S	E	W		
A	88~08	N 88~08 E	48.76	0.0326	0.9995	1.590		48.735		+ 48.735	+ 77.489
B	104~48	S 75~12 E	19.53	0.2554	0.9668		4.988	18.882		+ 116.352	- 580.364
C	199~03	S 19~03 W	23.70	0.9452	0.3264		22.399		7.736	+ 127.498	- 2855.828
D	256~13	S 76~13 W	58.98	0.2383	0.9712		14.053	57.282		+ 62.480	- 878.031
E	356~16	N 3~44 W	39.93	0.9979	0.0651	39.850			2.599	+ 2.599	+ 103.570
計						41.440	41.440	67.617	67.617		4133.164

合計面積 2066.582 - 6.220 = 2060.36 m² (x 0.3025 = 623.25坪) = 623.22坪
 剪除 " 2.25 + 2.70 + 1.05 + 2.40 = 8.40 m² (x 0.3025 = 2.54坪) = 2.52坪
 計上 " 2051.96 m² (x 0.3025 = 620.71坪) = 620.70坪

y = -100

x = 3800

x = 3900