
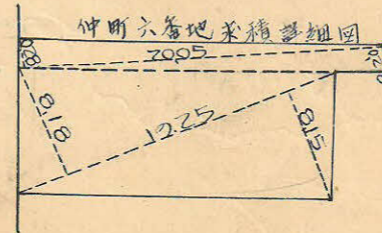
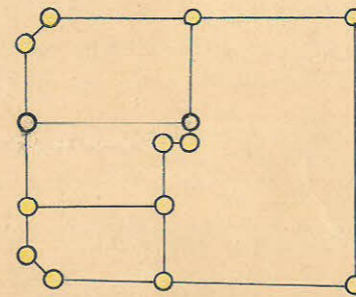
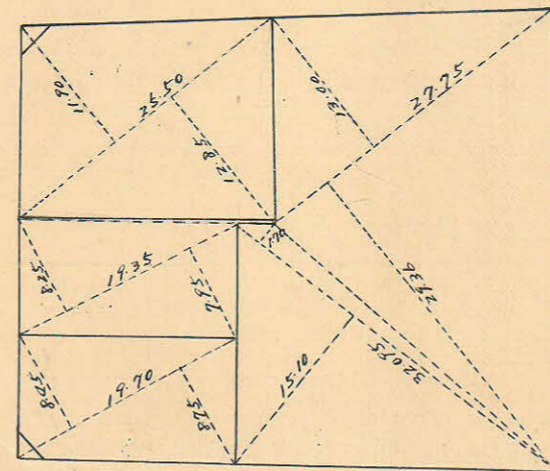
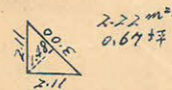
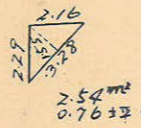
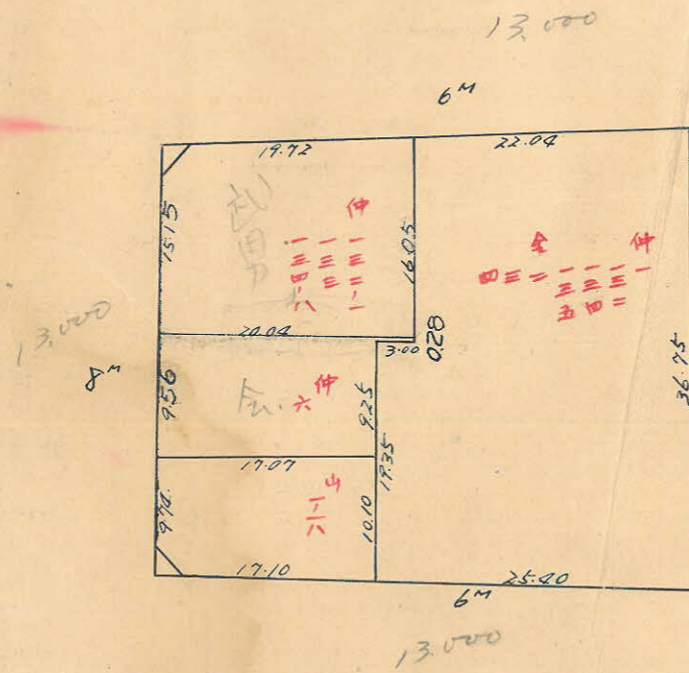


課長	係長	測量士	係

(分筆前)
 確定面積平面圖 $S = \frac{1}{600}$

ブロック番号 中央 71-2 号

新地名 町 丁目
 年 月 日

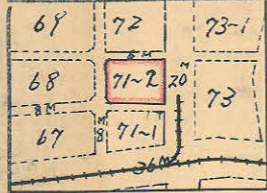


杭13 ロット4

測量士	測量士	測量士	測量士
シラー	面積計算	杭埋設	測距

この図面等は、土地区画整理事業に関する参考資料として提供しています。
 ○図面等は換地処分時のものであり、現在の状況とは異なる場合があります。
 ○図面等によって、境界等が確定されるものではありません。

71-2
15バ-精度 1/7000

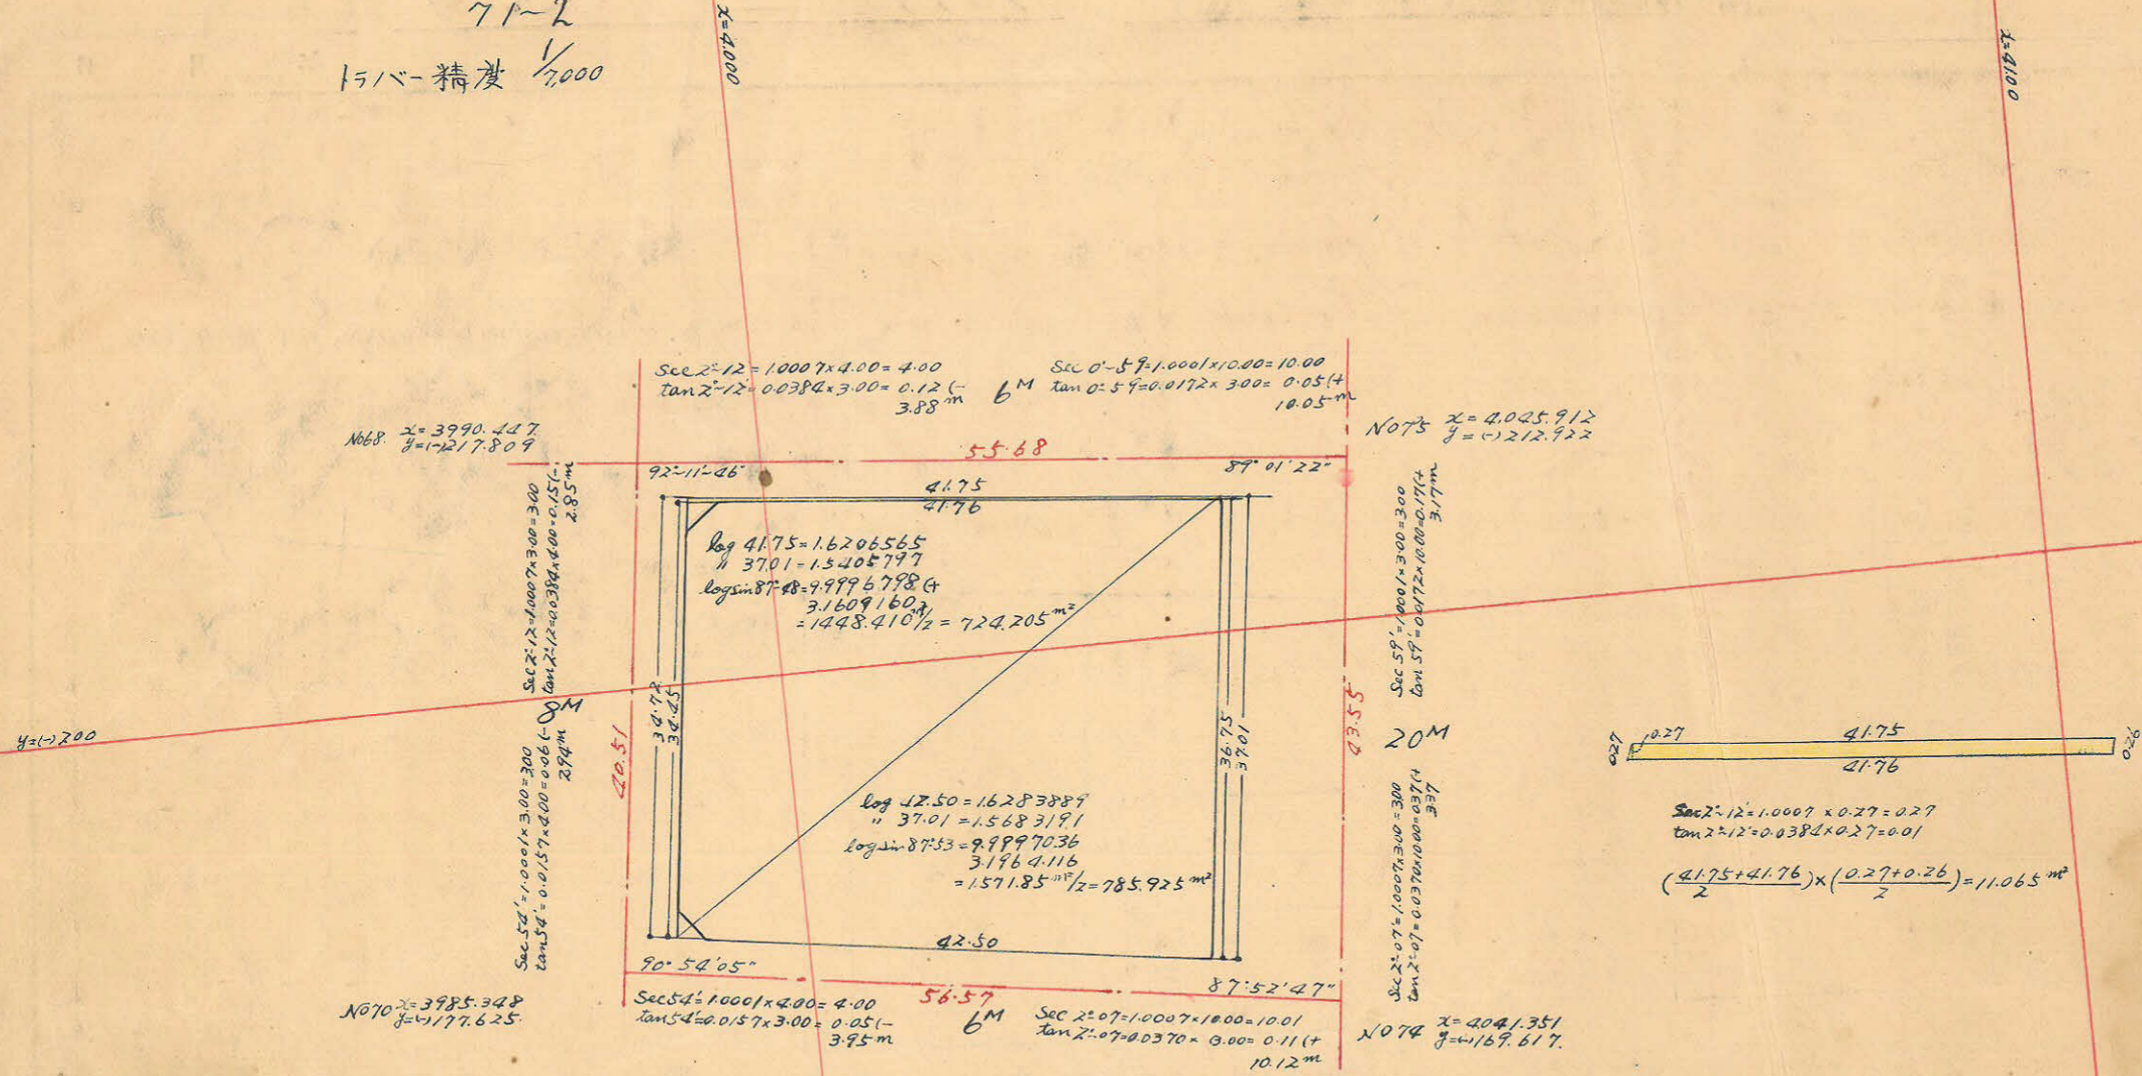

合計面積 $724.205 \text{ m}^2 + 785.925 \text{ m}^2 + 11.065 \text{ m}^2 = 1521.195 \text{ m}^2$
 剪除面積 $2.54 \text{ m}^2 + 2.22 \text{ m}^2 = 4.76 \text{ m}^2$

この図面等は、土地区画整理事業に関する参考資料として提供しています。
 ○図面等は換地処分時のものであり、現在の状況とは異なる場合があります。
 ○図面等によって、境界等が確定されるものではありません。