

課長	係長	測量士	係

確定面積平面圖 $S = \frac{1}{600}$

ブロック番号



城南

126号

新地名

町 丁目


昭和27年 4月 10日

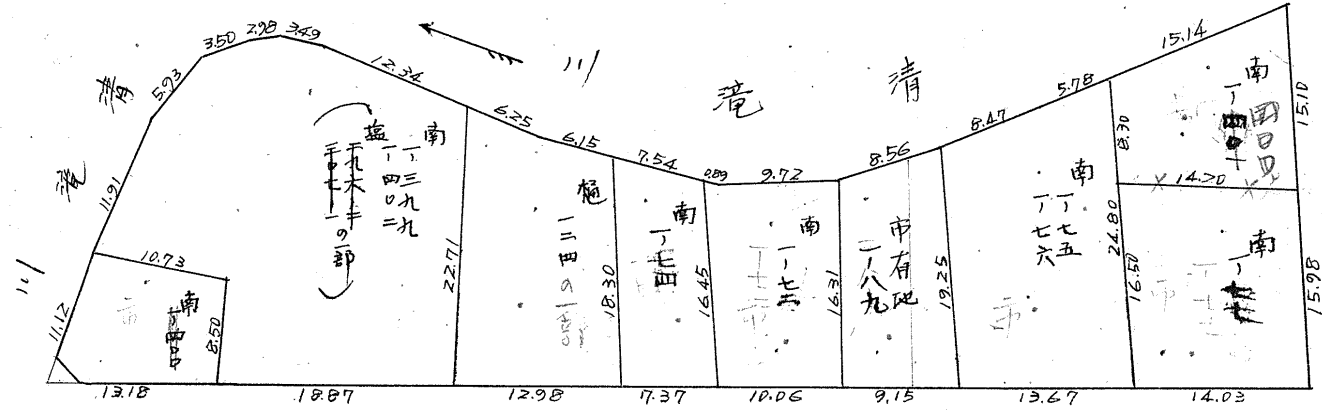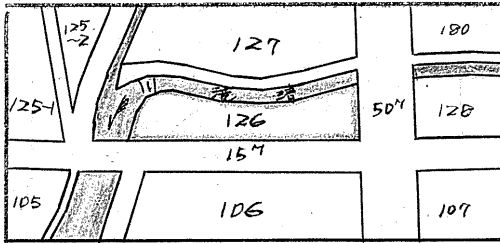



50M

15M

地番 296-2, 307-1
B.25~

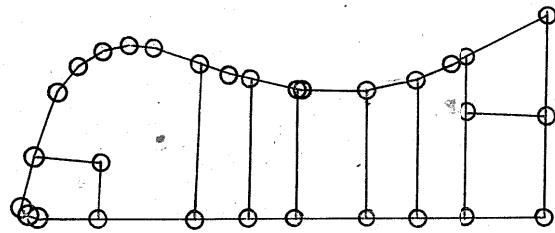

杭30 ロット9

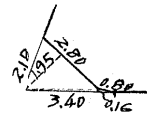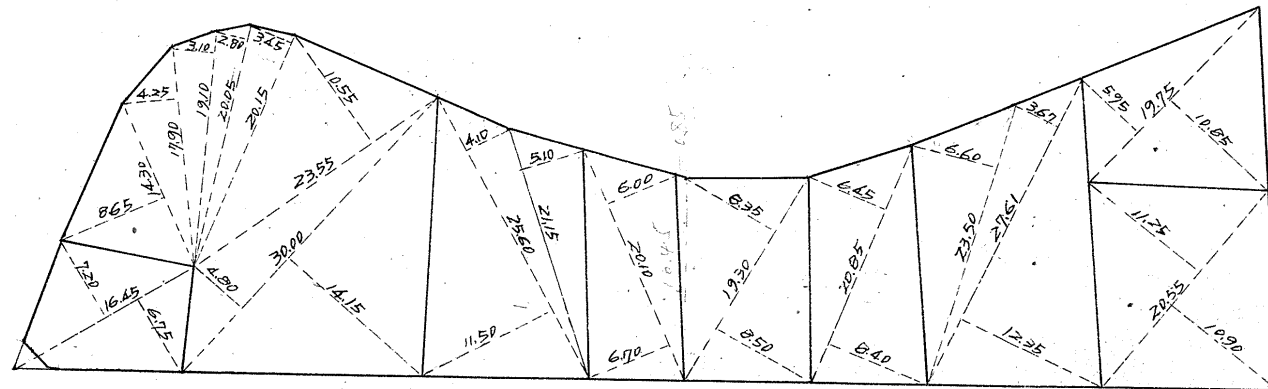


3.00 m²
0.90 坪

この図面等は、土地区画整理事業に関する参考資料として提供しています。
 ○図面等は換地処分時のものであり、現在の状況とは異なる場合があります。
 ○図面等によって、境界等が確定されるものではありません。

この図面等は、土地区画整理事業に関する参考資料として提供しています。
 ○図面等は換地処分時のものであり、現在の状況とは異なる場合があります。
 ○図面等によって、境界等が確定されるものではありません。

126B

トータル精度 1/3,000

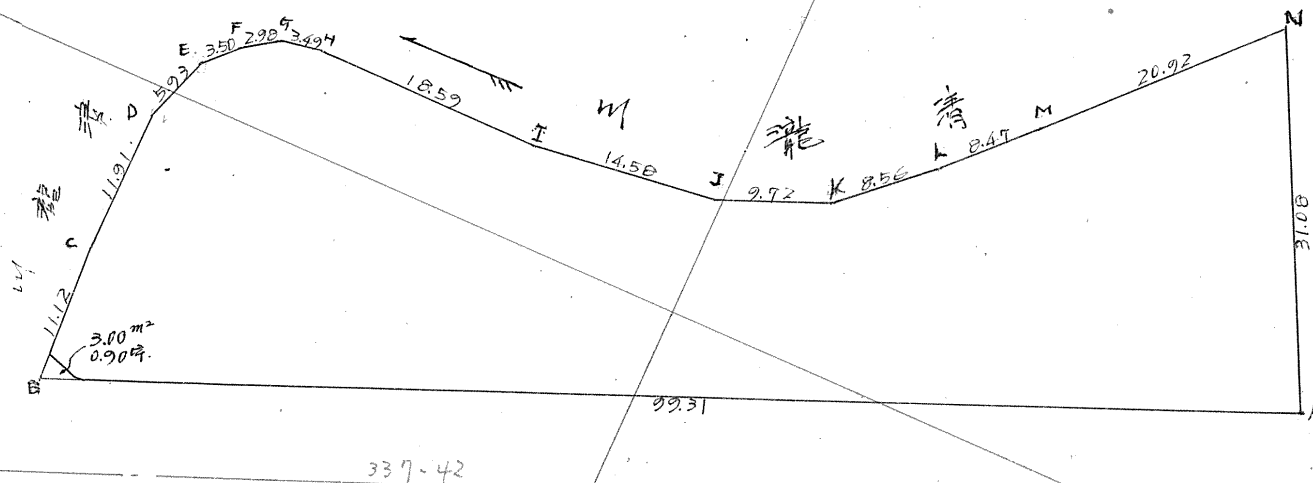

	1	2	3	4	5	6	3x4	1x6
	X	Y	X	Y	X	Y		
A	3,048.596			-112.257				
B	2,956.721	-91.875	-92.554	-74.553	+37.704	+26.606	+6,900.178	+78,666.519
C	2,956.042	-0.679	-0.503	-85.651	-11.098	-23.002	+43.082	-67,994.878
D	2,956.218	+0.176	+1.769	-97.555	-11.904	-17.616	-172.575	-52,076.736
E	2,957.811	+1.593	+4.117	-103.267	-5.712	-8.132	-425.150	-24,052.919
F	2,960.335	+2.524	+5.032	-105.687	-2.420	-4.036	-531.817	-11,947.912
G	2,962.843	+2.508	+5.954	-107.303	-1.616	-2.165	-638.882	-6,414.555
H	2,966.289	+3.446	+22.033	-107.852	-0.549	-0.914	-2,376.303	-2,117.930
I	2,964.876	+18.587	+33.058	-108.017	-0.165	-1.924	-3,570.826	-5,742.901
J	2,999.347	+14.471	+23.463	-107.776	-1.759	-5.446	-2,575.674	-16,334.444
K	3,008.339	+8.992	+15.438	-113.463	-3.687	-9.313	-1,751.642	-28,016.661
L	3,014.785	+6.446	+12.414	-119.089	-5.626	-11.629	-1,478.371	-35,058.935
M	3,020.753	+5.968	+20.355	-125.092	-6.003	-21.184	-2,546.248	-63,991.631
N	3,035.140	+14.387	+27.843	-140.273	-15.181	+12.835	-3,905.621	+38,956.022
A	(3,048.596)	+13.456	+27.843	-140.273	+28.018	+65.720	+8,803.082	+200,353.729
		(-91.875)	-78.419	-112.257	(+37.704)	+26.606	+6,900.178	+78,666.519

合計面積 2,113.38^{m²} (40.3025 = 639.29^{m²}) = 639.25^{m²}
 剪除 " " 3.00 " = (" = 0.90 ") = 0.90 "
 前込 " + 2,110.38 " = 638.35 "

4,226.767^{m²} 4,226.768^{m²} / 2 = 2,113.384^{m²}