



課長	係長	測量士	係

# 確定面積平面圖 $S = \frac{1}{600}$

ブロック番号 南




92-1号

新地名 町 丁目  
28年 2月 9日

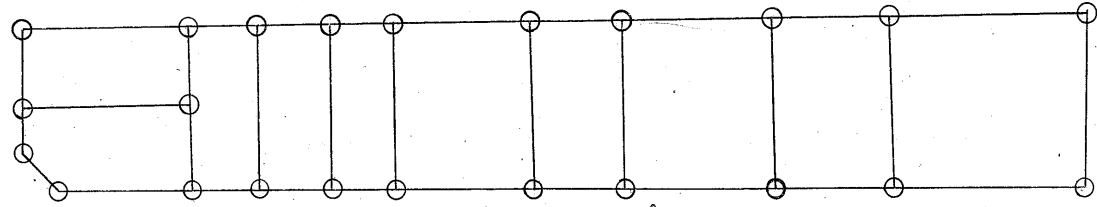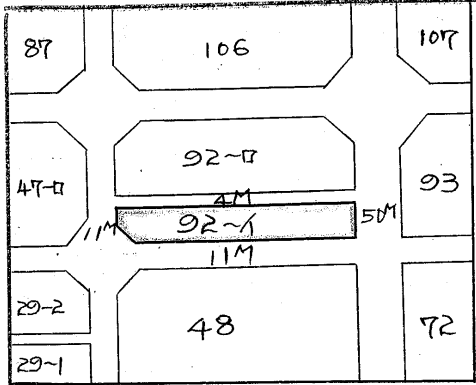

3910 4M

杭 23 ロット 10

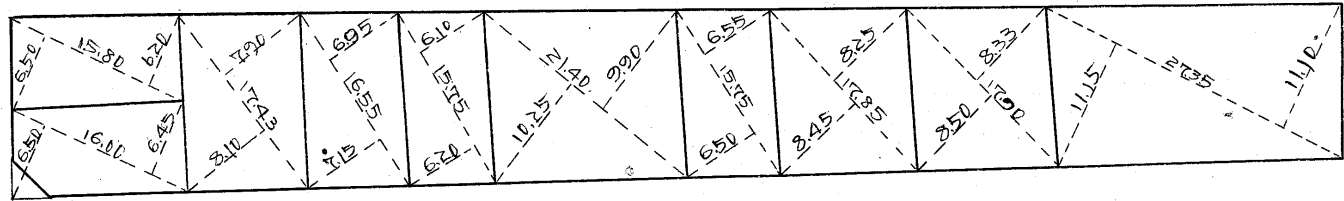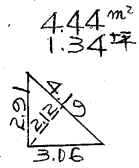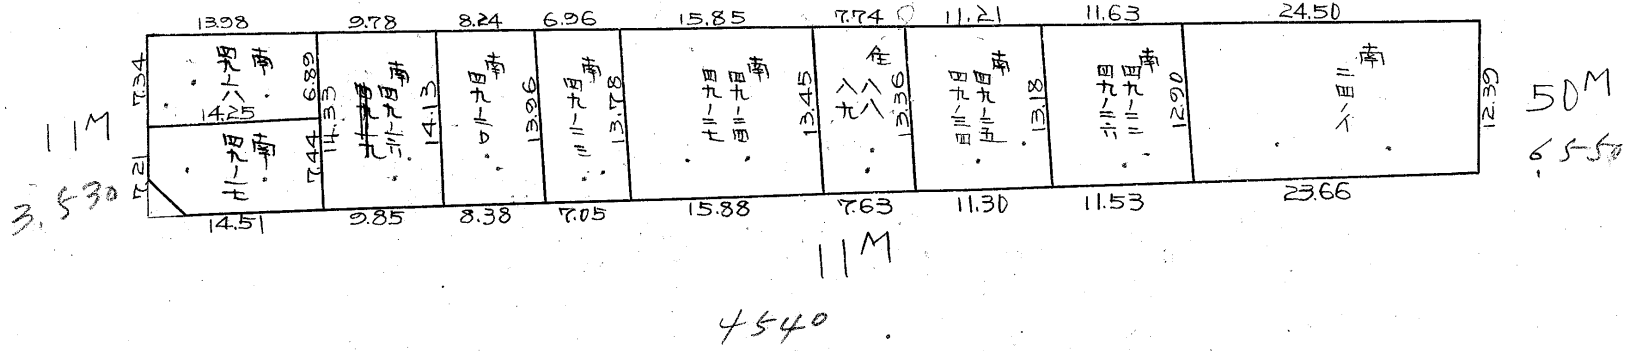

この図面等は、土地区画整理事業に関する参考資料として提供しています。  
 ○図面等は換地処分時のものであり、現在の状況とは異なる場合があります。  
 ○図面等によって、境界等が確定されるものではありません。

この図面等は、土地区画整理事業に関する参考資料として提供しています。  
 ○図面等は換地処分時のものであり、現在の状況とは異なる場合があります。  
 ○図面等によって、境界等が確定されるものではありません。

92-1B  
 トラバ-精度 1/1000

$$\sec 22' = 1.0000 \times 2.00 = 2.00$$


$$\tan 22' = 0.0064 \times 5.50 = 0.04 (-)$$

$$1.96 \text{ m}$$
  

$$\sec 22' = 1.0000 \times 5.50 = 5.50$$

$$\tan 22' = 0.0064 \times 2.00 = 0.01 (-)$$

$$5.49 \text{ m}$$

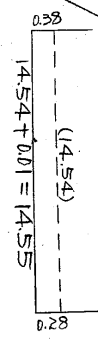

$$\sin 22' = 0.0064 \times 0.38 = 0.00$$

$$\cos 22' = 1.0000 \times 0.38 = 0.38$$

$$\frac{1}{2}(0.38 + 0.28) \times \frac{1}{2}(14.54 + 14.55) = 4.80 \text{ m}^2$$

$$1.45 \text{ 坪}$$

$$\sin 1'30'' = 0.0262 \times 0.28 = 0.01$$

$$\cos 1'30'' = 0.9997 \times 0.28 = 0.28$$

4M  
 140.02

$$\sec 36' = 1.0001 \times 2.00 = 2.00$$

$$\tan 36' = 0.0105 \times 25.00 = 0.26 (+)$$

$$2.26$$

$$\sec 36' = 1.0001 \times 25.00 = 25.00$$

$$\tan 36' = 0.0105 \times 2.00 = 0.02 (+)$$

$$25.02 \text{ m}$$


$$\text{No. 114 } x = 3.173772$$

$$y = 85.334$$

$$\text{No. 113 } x = 3.048677$$

$$y = 148.241$$

11M  
 22.14

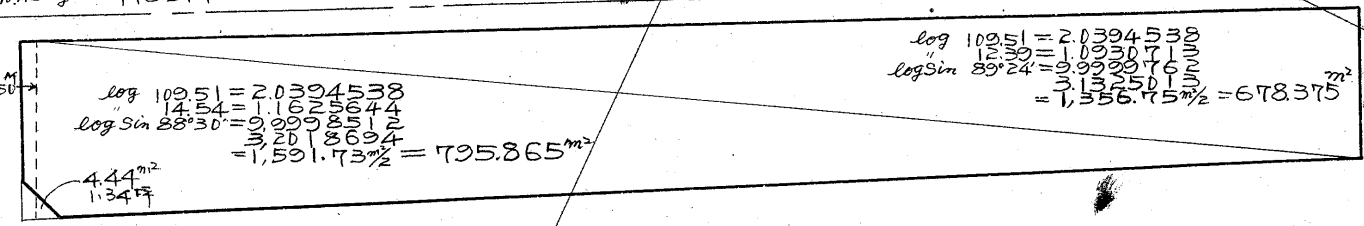

$$\log 109.51 = 2.0394538$$



$$= 1.591.73 \text{ m}^2 = 795.865 \text{ m}^2$$

$$\log 109.51 = 2.0394538$$


$$\log \sin 89'24'' = 9.9999762$$

$$= 1.32501 \text{ m}^2 = 678.375 \text{ m}^2$$

$$\text{No. 114 } x = 3.058498$$

$$y = 168.036$$
  

$$\sec 1'30'' = 1.0003 \times 5.50 = 5.50$$

$$\tan 1'30'' = 0.0262 \times 5.50 = 0.14 (+)$$

$$5.64 \text{ m}$$

139.98  
 11M

$$\text{No. 105 } x = 3.182297$$

$$y = 102.745$$

$$\sec 1'44'' = 1.0005 \times 25.00 = 25.00$$

$$\tan 1'44'' = 0.0303 \times 5.50 = 0.17 (-)$$

$$24.83 \text{ m}$$

$$\sec 1'44'' = 1.0005 \times 5.50 = 5.50$$

$$\tan 1'44'' = 0.0303 \times 25.00 = 0.76 (-)$$

$$4.74 \text{ m}$$

50M  
 66.61

7=200

7=200

7=200

合計面積  $678.375 \text{ m}^2 + 795.865 \text{ m}^2 + 4.80 \text{ m}^2 = 1479.04 \text{ m}^2 = ( \times 0.3025 = 447.40 \text{ 坪} ) = 447.36 \text{ 坪}$   
 新築 "  $\frac{1}{2}(2.12 \times 4.19) = 4.44 \text{ m}^2 = ( \times 0.3025 = 1.34 \text{ 坪} ) = 1.34 \text{ 坪}$   
 削込 "  $= 1474.60 \text{ m}^2 = 446.02 \text{ 坪}$