

22 11.29

課長	係長	測量士	係



(分筆前)

確定面積平面圖  $S = \frac{1}{600}$

ブロック番号 31-1(口)号

新地名 町 丁目

26年 4月25日

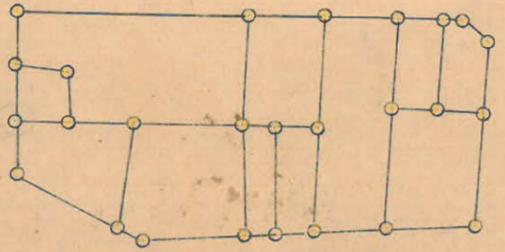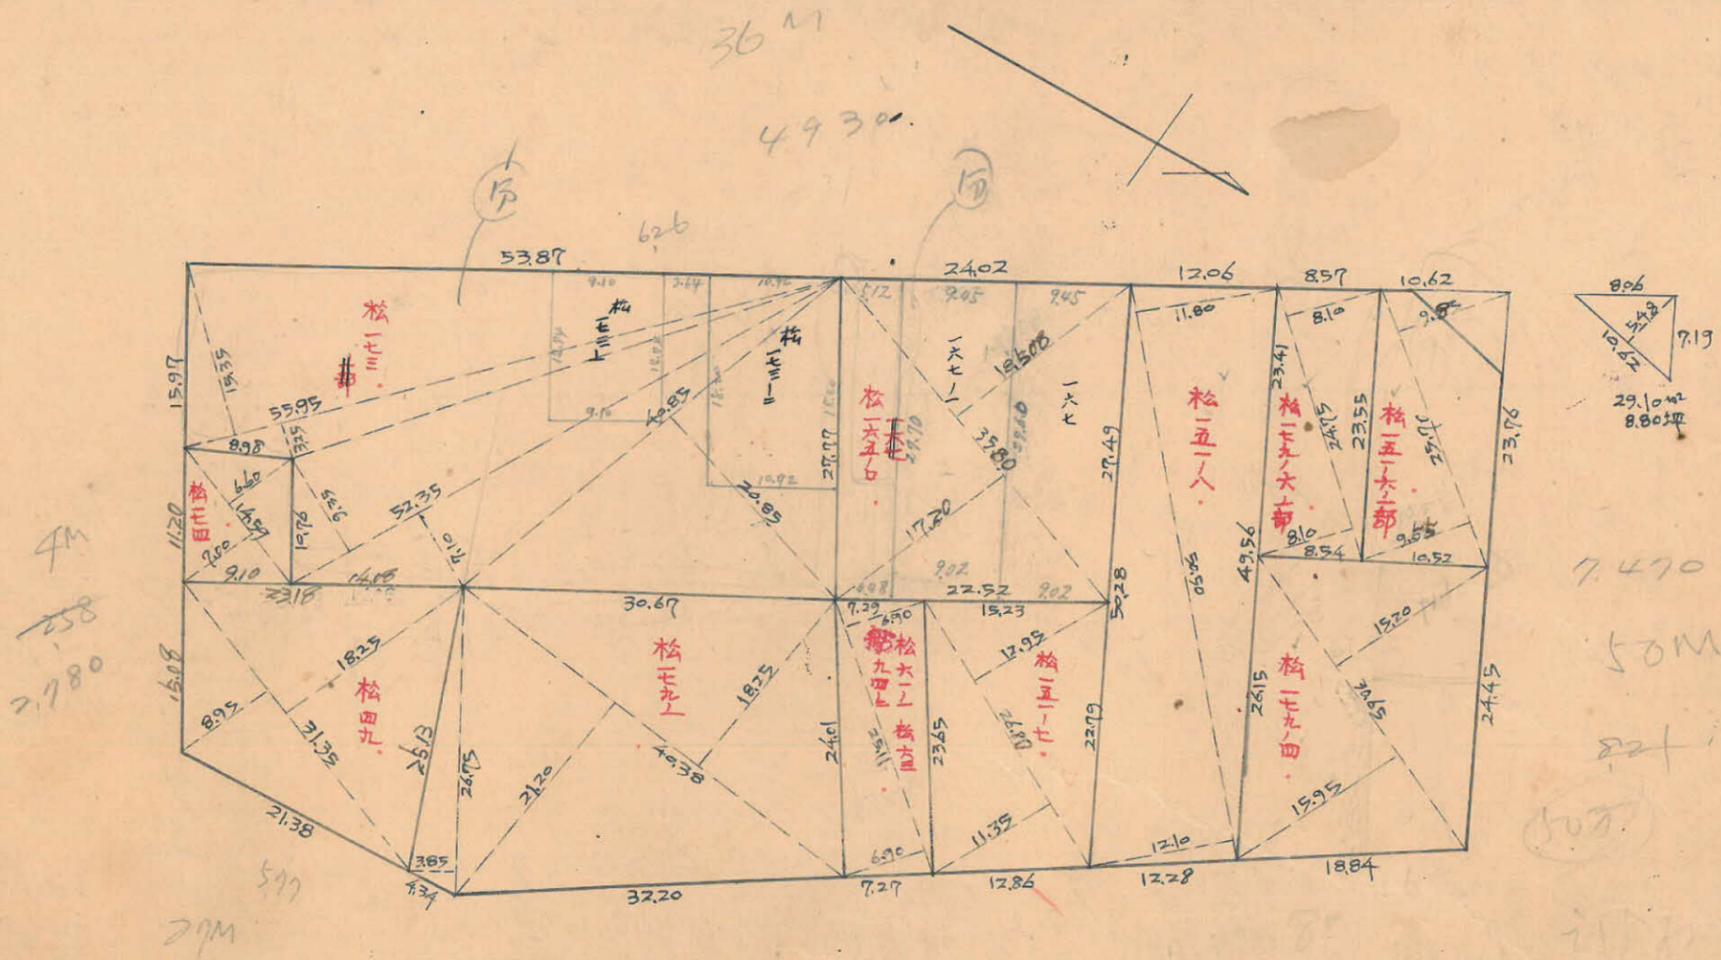

杭 = 26 口 = 11

測量士	測量士	測量士	測量士

この図面等は、土地区画整理事業に関する参考資料として提供しています。  
 ○図面等は換地処分時のものであり、現在の状況とは異なる場合があります。  
 ○図面等によって、境界等が確定されるものではありません。

