

課長	係長	測量士	係


(分筆前)

確定面積平面圖  $S = \frac{1}{600}$

ブロック番号 南 31-2 号

新地名 町 丁目

26年 2月 3日


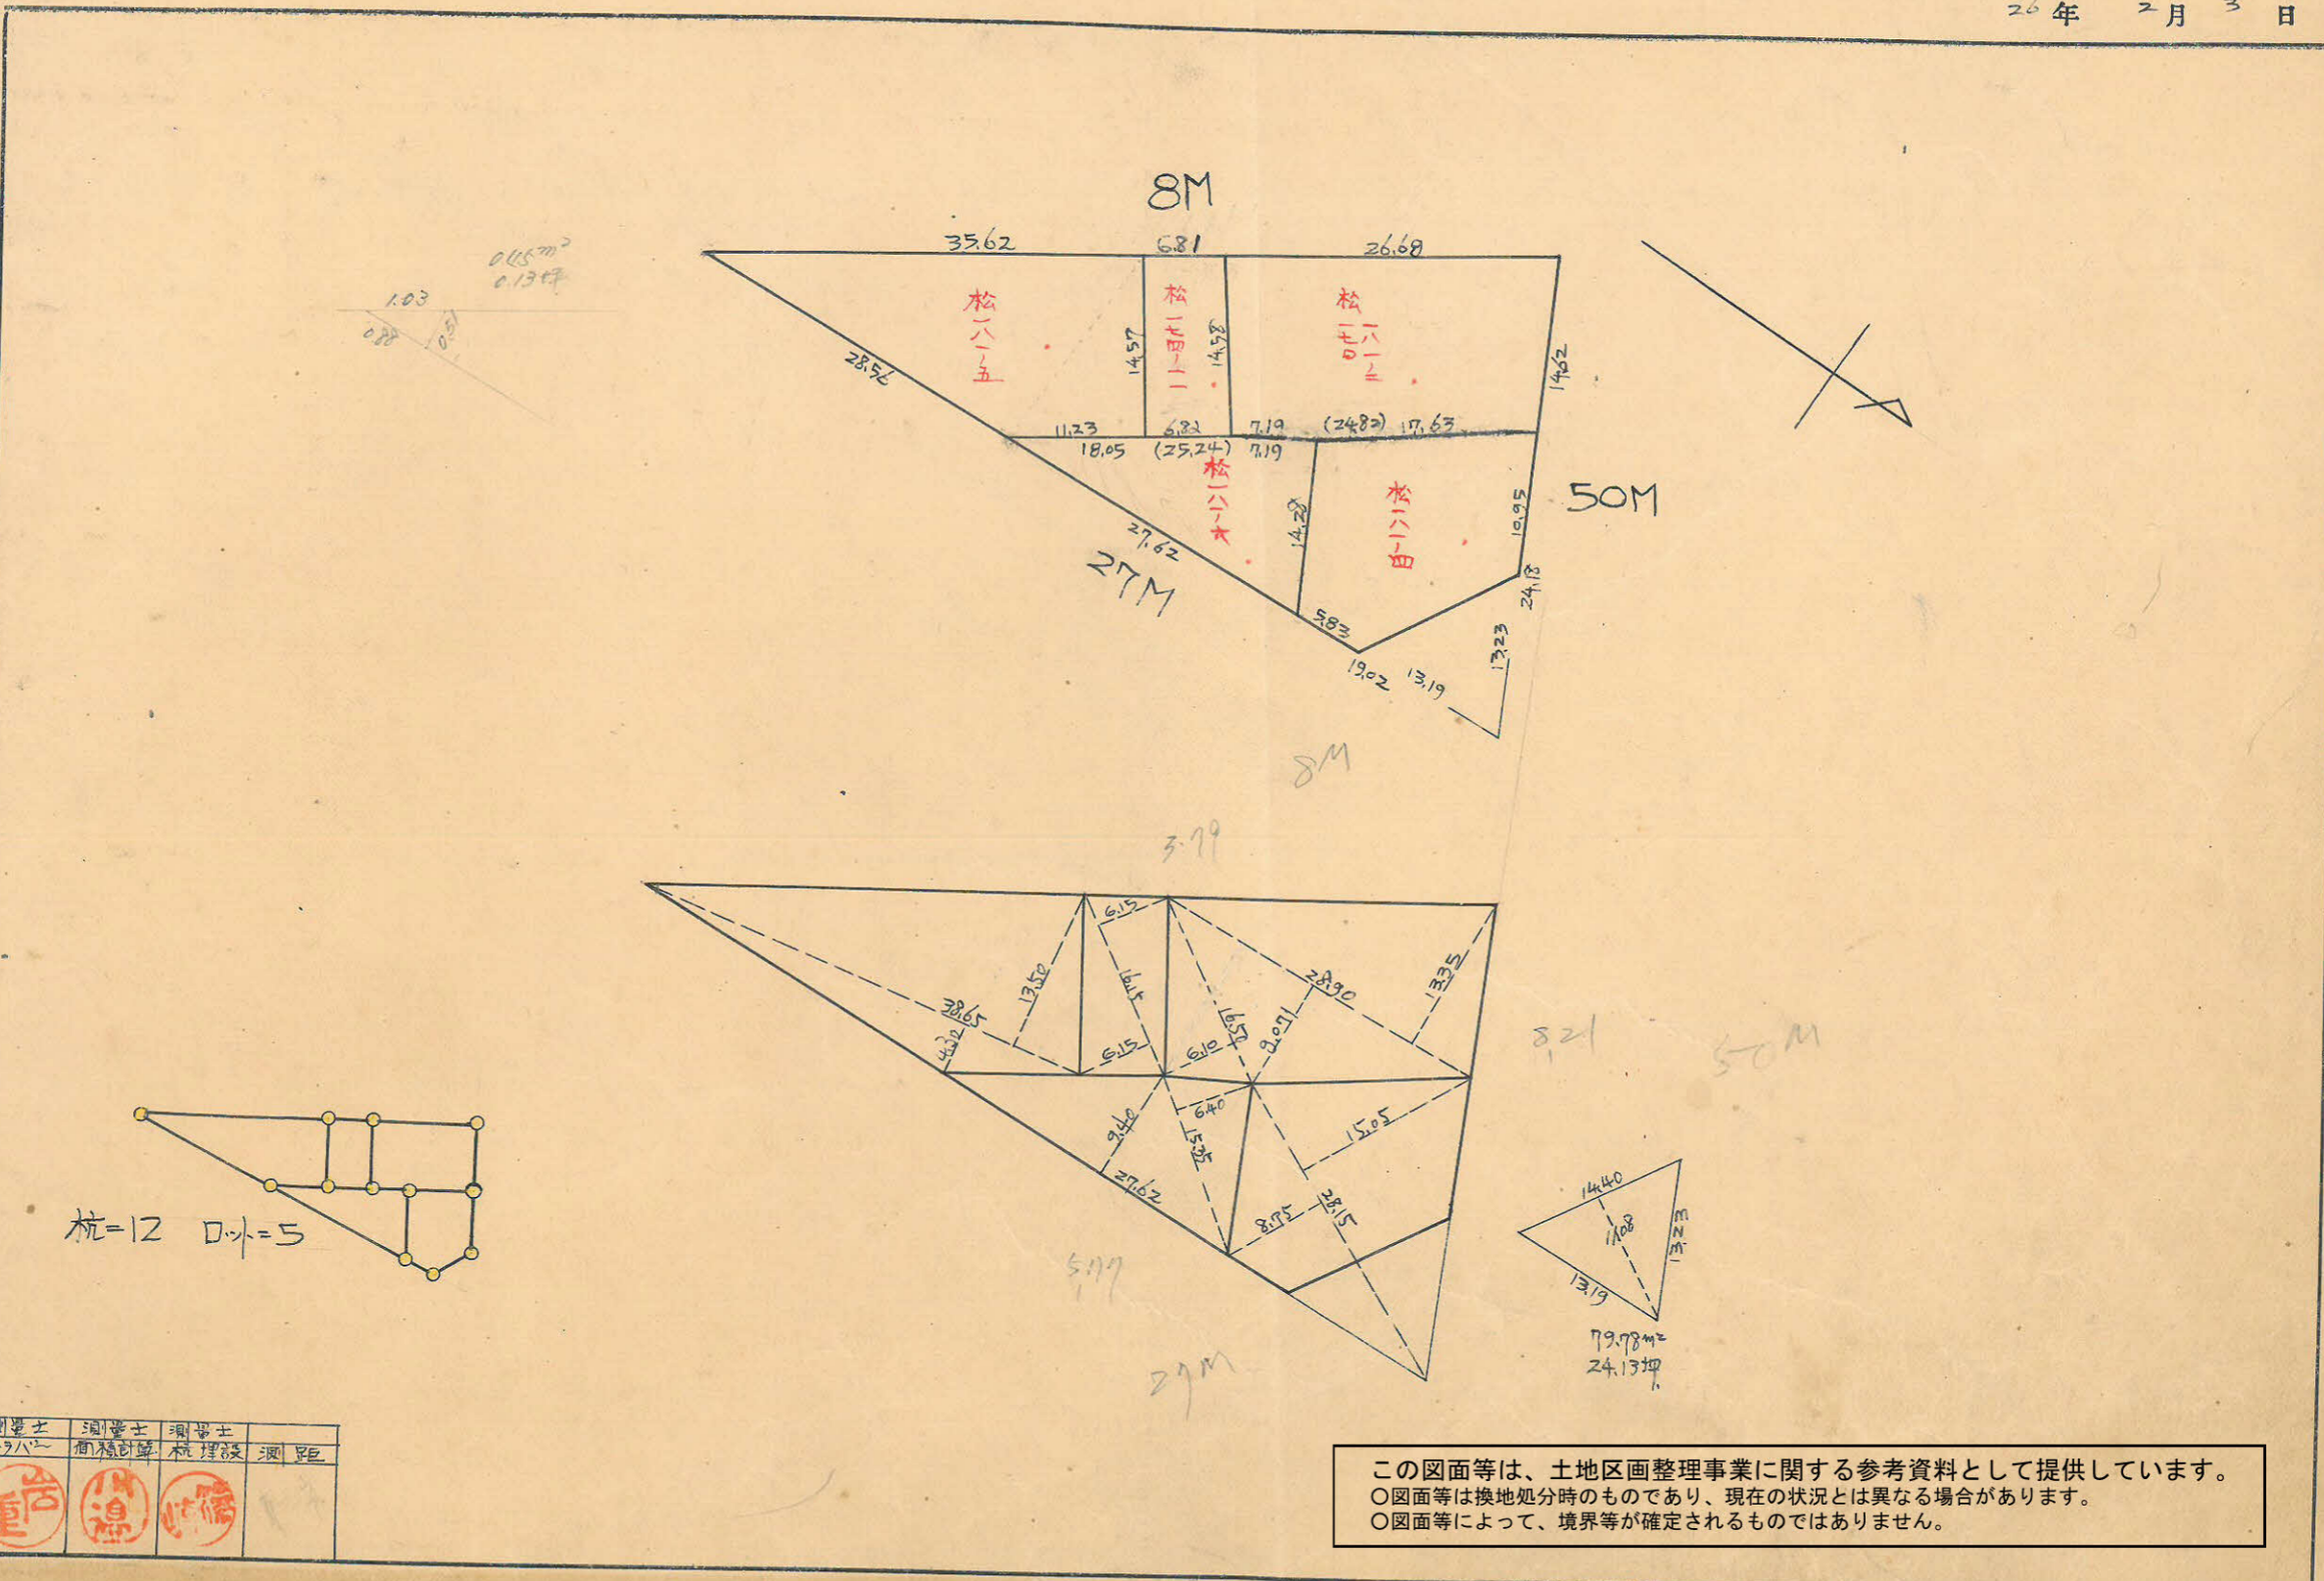


この図面等は、土地区画整理事業に関する参考資料として提供しています。  
 ○図面等は換地処分時のものであり、現在の状況とは異なる場合があります。  
 ○図面等によって、境界等が確定されるものではありません。

測量士	測量士	測量士	測量士
トヲハニ	初穂田	杭建設	測距

31-2B

トータル精度 1/4,000

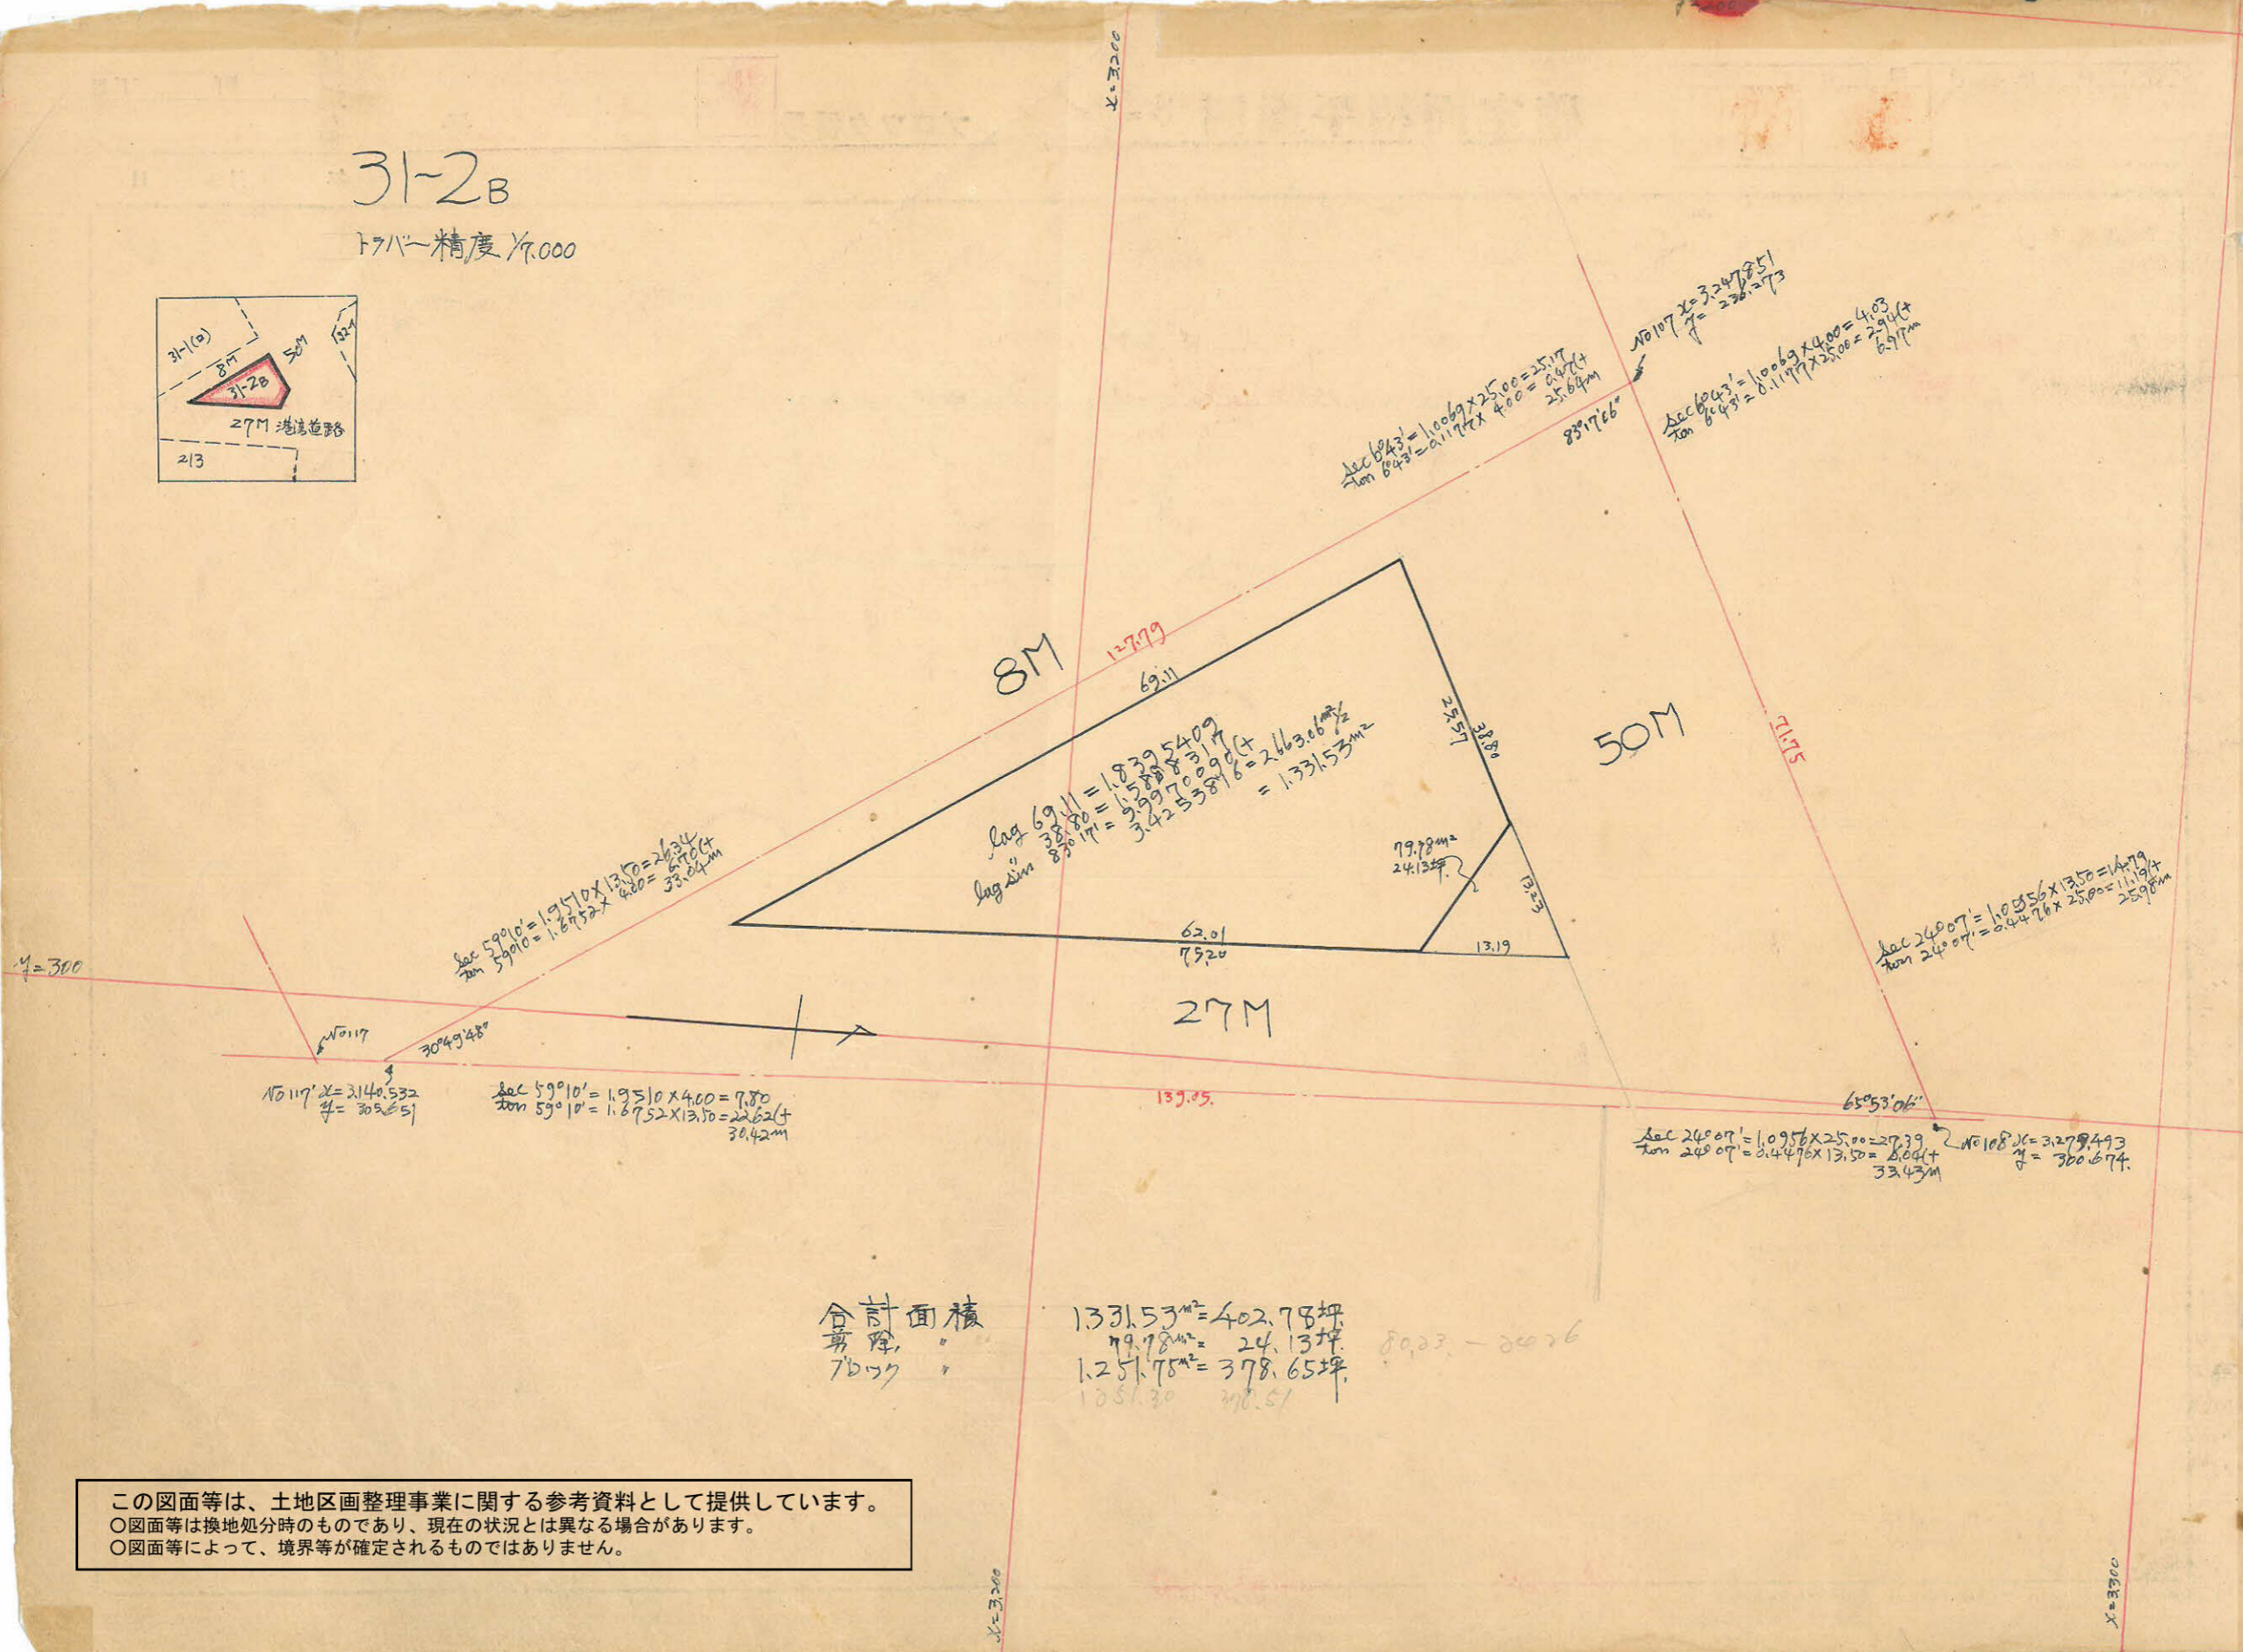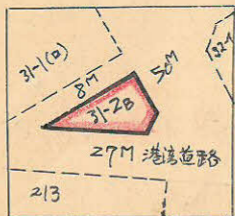


合計面積  
 1331.53<sup>m²</sup> = 402.78<sup>坪</sup>  
 79.78<sup>m²</sup> = 24.13<sup>坪</sup>  
 1251.75<sup>m²</sup> = 378.65<sup>坪</sup>  
 1251.75 210.51

この図面等は、土地区画整理事業に関する参考資料として提供しています。  
 ○図面等は換地処分時のものであり、現在の状況とは異なる場合があります。  
 ○図面等によって、境界等が確定されるものではありません。

1/300

1/300