
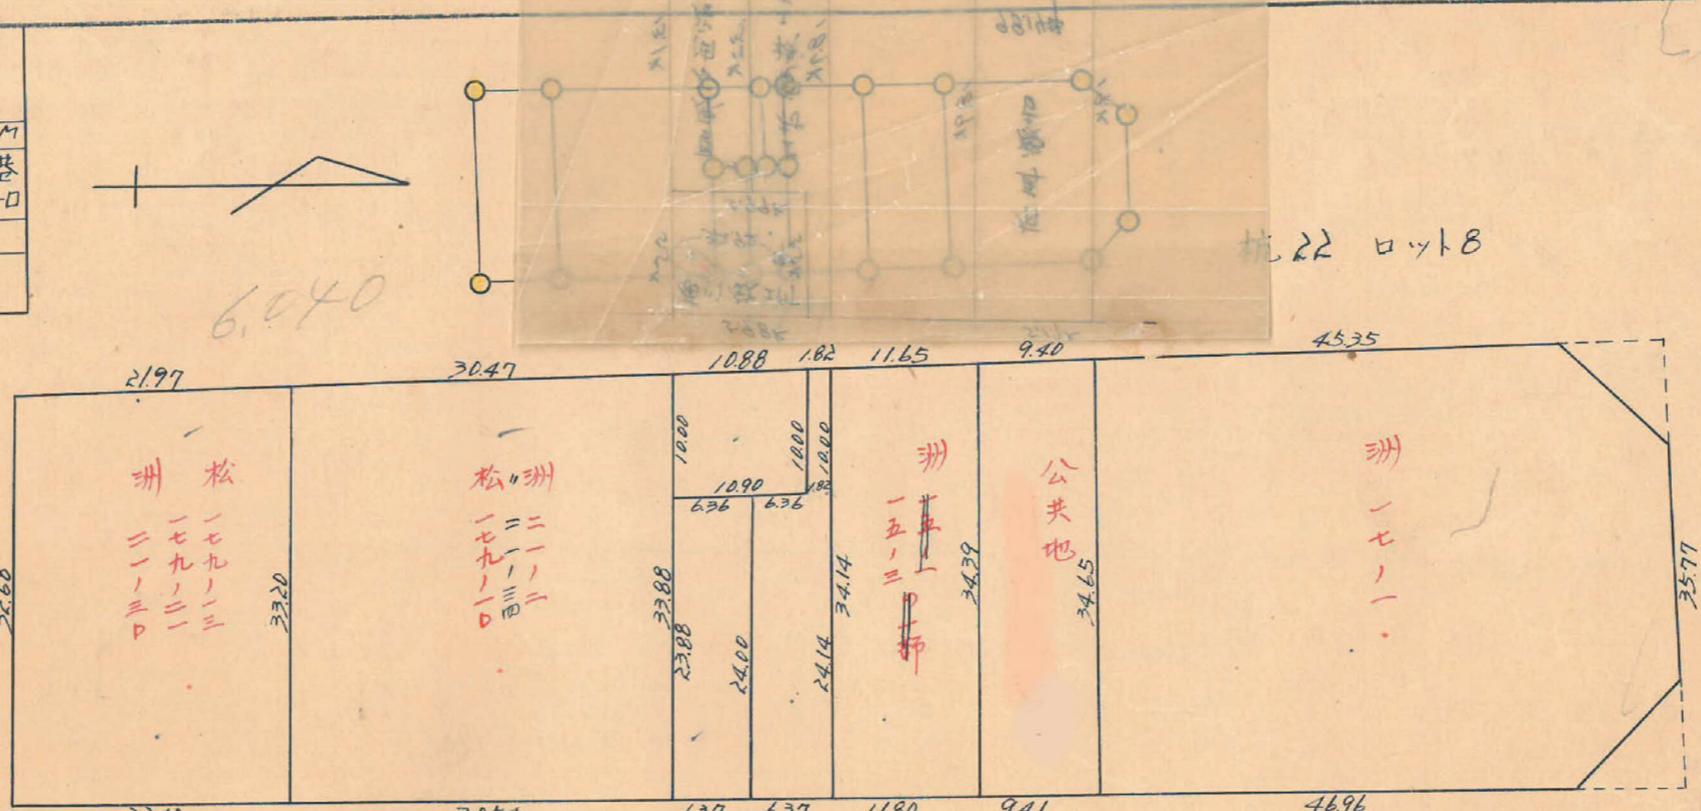
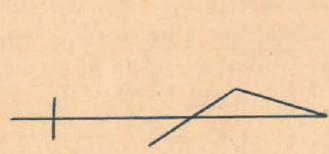


(分 筆 前)  
確定面積平面圖

課 長	係 長	測 量 士	係

ブロック番号




600

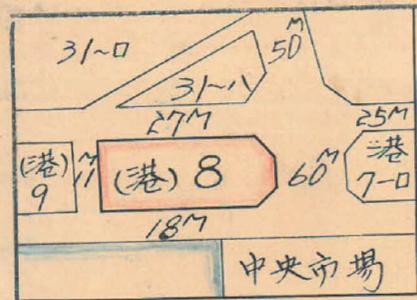

9.31  
11M  
3,460

9.89  
60M  
10,090


6,980 703 18M  
(洲崎 15-1)  
(12B 岸 ~)

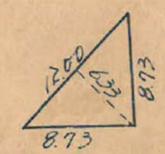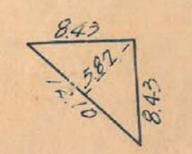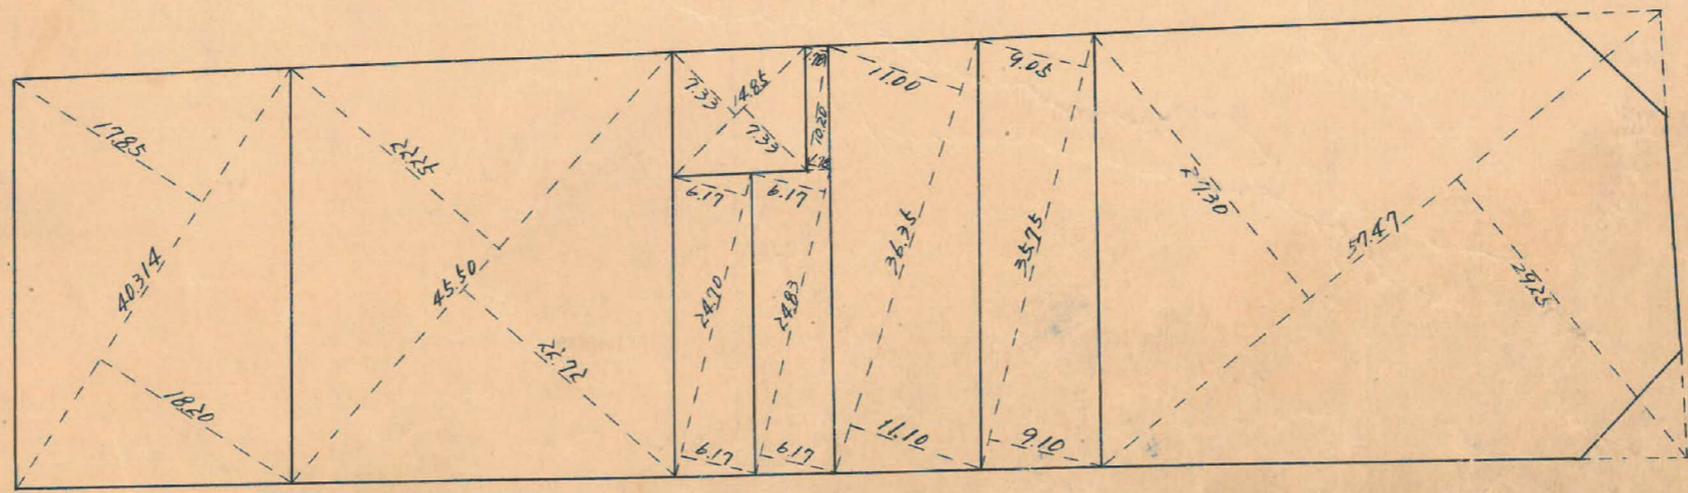

この図面等は、土地区画整理事業に関する参考資料として提供しています。  
○図面等は換地処分時のものであり、現在の状況とは異なる場合があります。  
○図面等によって、境界等が確定されるものではありません。

(港) 8 Block

トラバナー精度 1/700

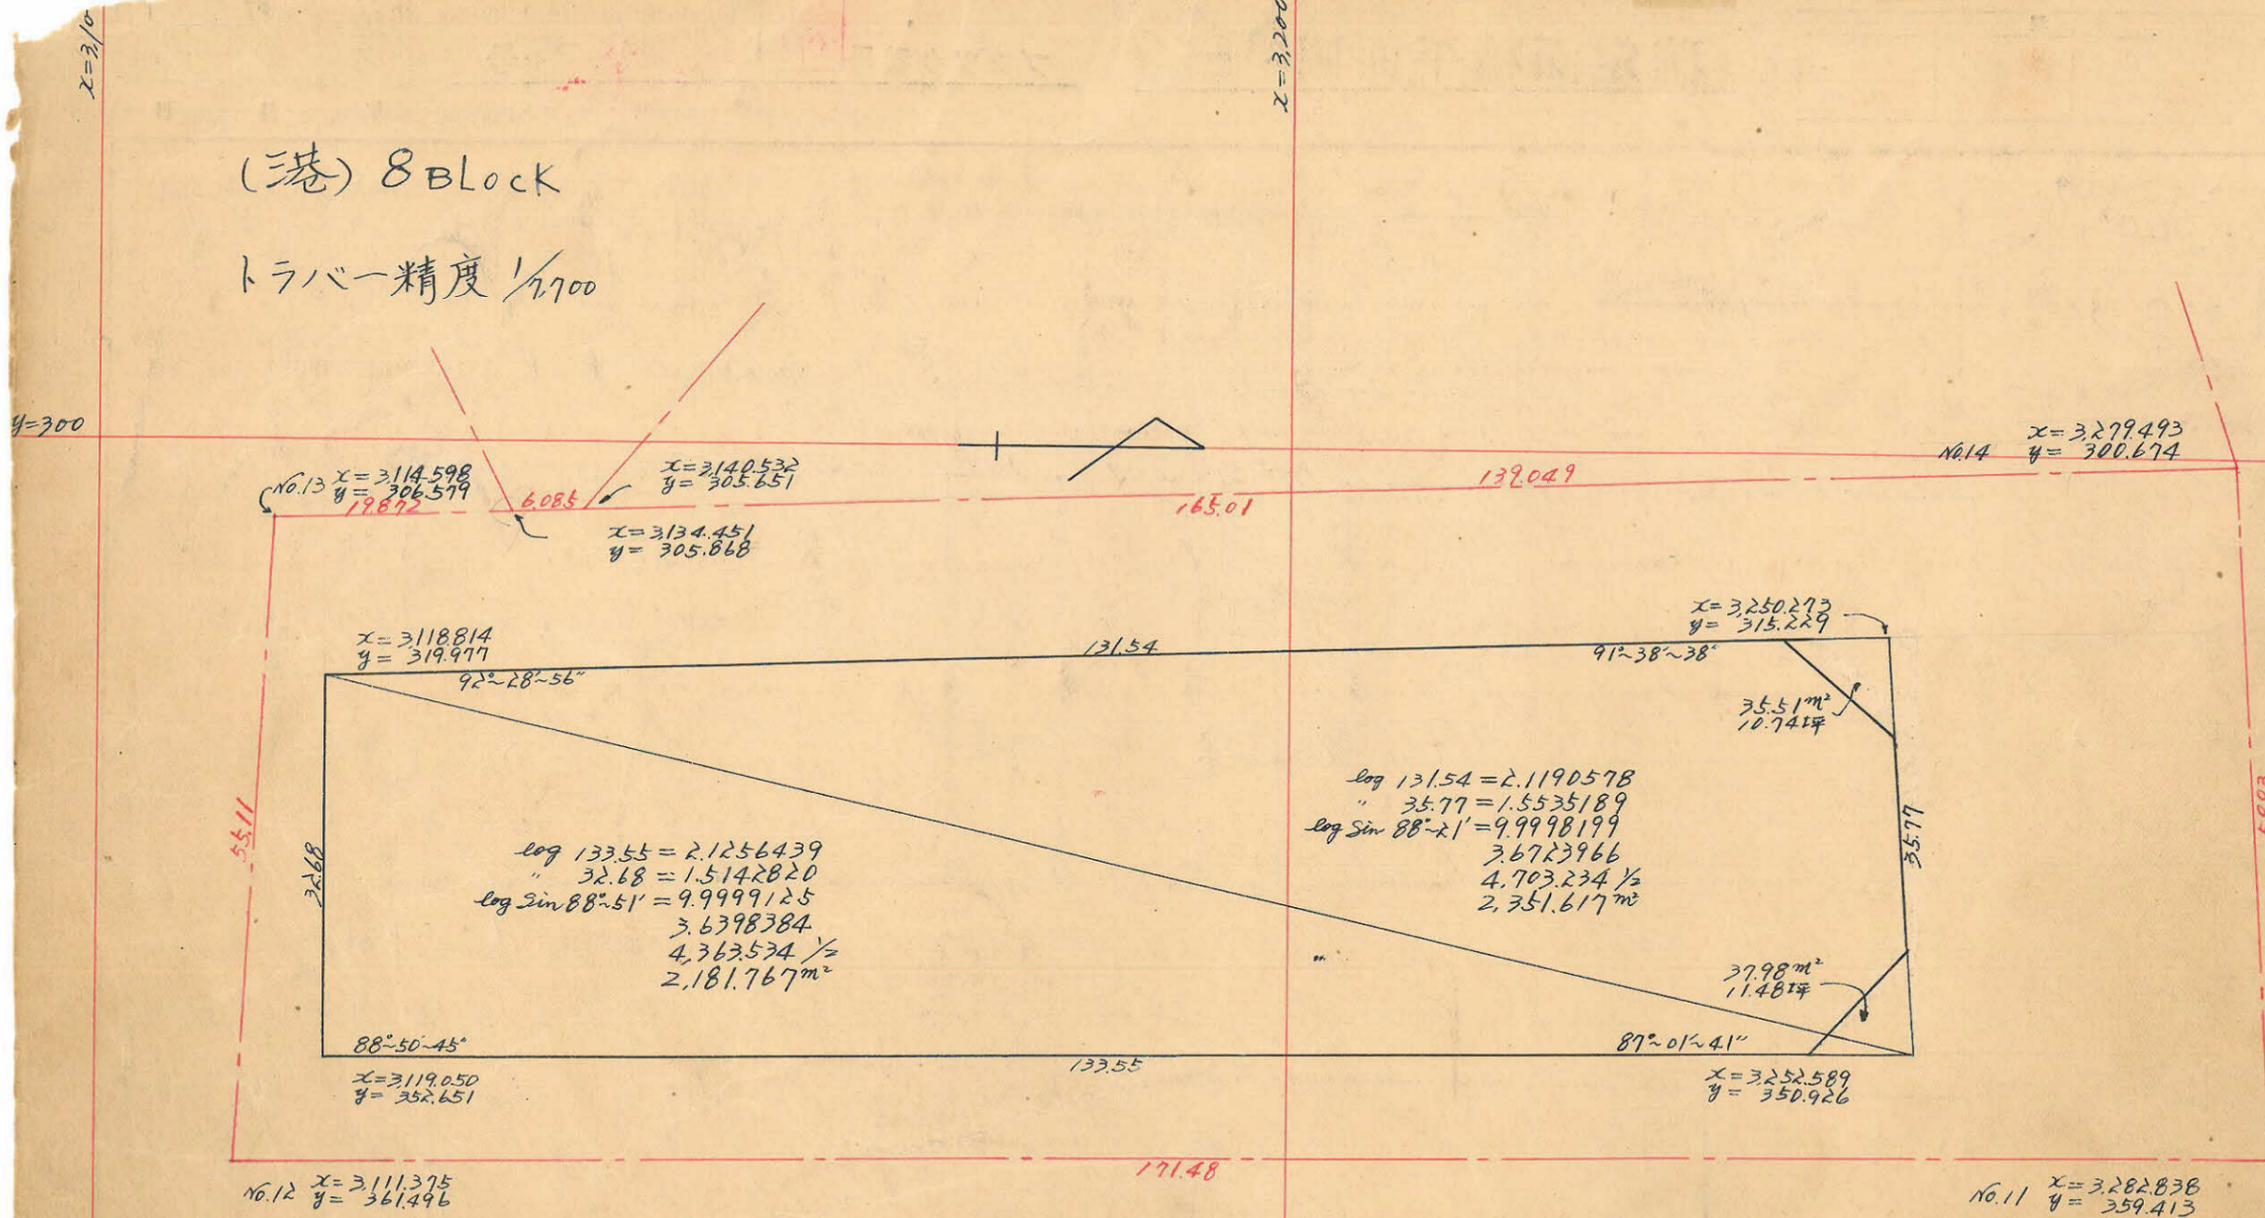

合計面積  $2351.617 m^2 + 2181.767 m^2 = 4533.38 m^2 = (0.3025 = 1371.34 \text{ 坪}) = 1371.32 \text{ 坪}$   
 剪除 "  $35.51 m^2 + 37.98 m^2 = 73.49 m^2 = (0.3025 = 22.23 \text{ 坪}) = 22.22 \text{ 坪}$   
 割込 "  $= 4.459.89 m^2 = (0.3025 = 1349.11 \text{ 坪}) = 1349.10 \text{ 坪}$

この図面等は、土地区画整理事業に関する参考資料として提供しています。  
 ○図面等は換地処分時のものであり、現在の状況とは異なる場合があります。  
 ○図面等によって、境界等が確定されるものではありません。