



課	長	係	長	測量士	係

(分 筆 前)
 確定面積平面圖 $S = \frac{1}{600}$

ブロック番号 中洲 10号

新地名 町 丁目
 年 月 日

この図面等は、土地区画整理事業に関する参考資料として提供しています。
 ○図面等は換地処分時のものであり、現在の状況とは異なる場合があります。
 ○図面等によって、境界等が確定されるものではありません。

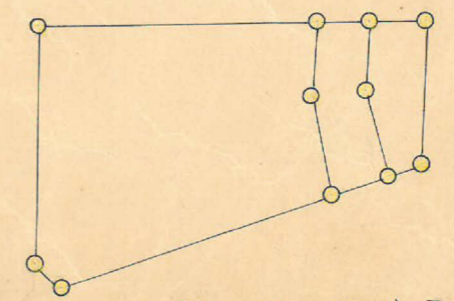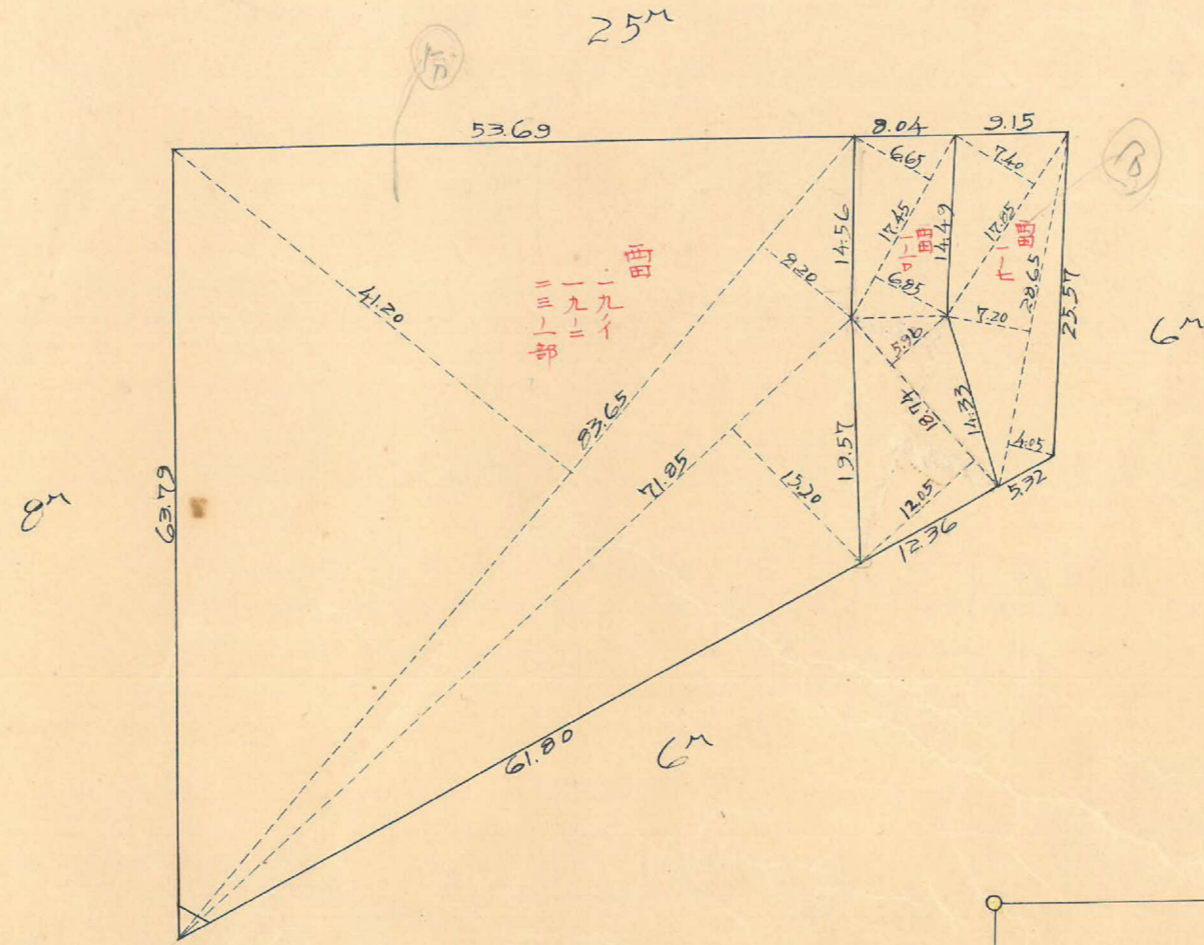

杭 11 ロット 3

4.00 m²
 1.21 坪

中洲 10Block トラバ-精度 1/3000

25m

No.60 X=3223.4409
Y=61398.8010

No X=3300.2736
Y=61383.1307


7=41.400

X=3200

X=3200

8m

6m

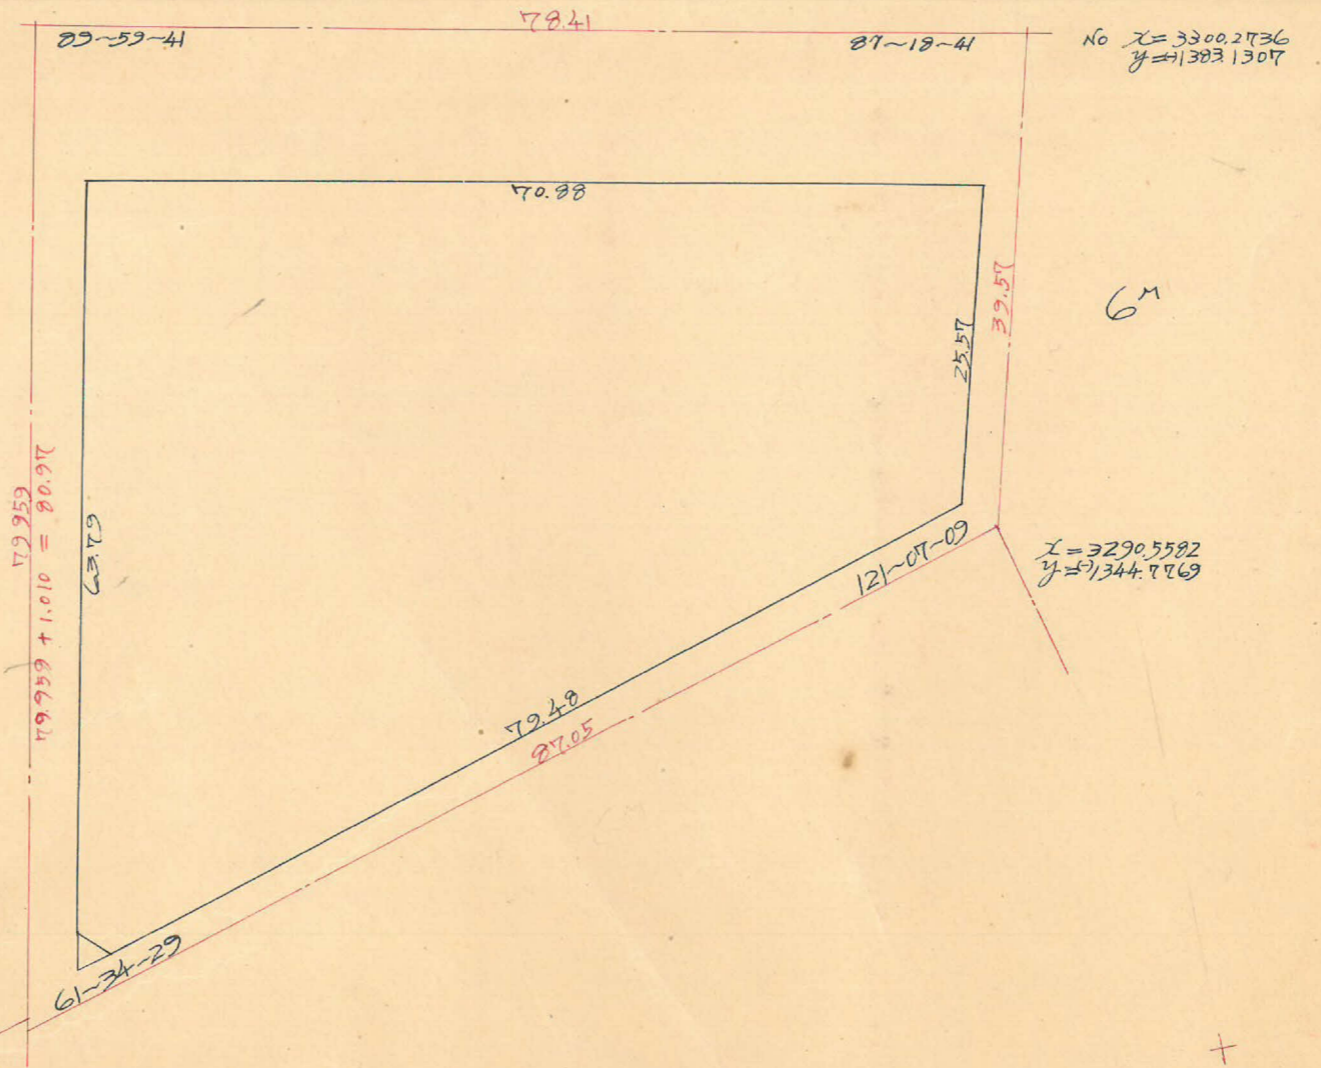

No.52 X=3207.4718
Y=61320.4527

No.51 X=3207.2676
Y=61319.4632

X=3290.5582
Y=61344.7769

	1	2	3	4	5	6	3x4	1x6
	X	ΔX		Z	ΔZ			
1	3224.847			-1385.773	+62.499			
2	3212.056	-12.791	+63.105	-1323.274	-23.598	+38.901	83505.206	+124.952.190
3	3287.352	+75.896	+82.252	-1346.872	-24.769	-48.367	110782.916	-159.028.374
4	3294.308	+6.356	-63.105	-1371.641	-14.132	-38.901	86557.405	-128.151.876
1	3224.847	-69.461	-82.252	-1385.773	+62.499	+48.367	113782.600	+155.976.175
		-12.791						
							6.251.883 1/2	= 3125.94 m ²

7=41.300

合計面積 3.125.94 m² (x 0.3025 = 945.59 坪) = 945.58 坪
 剪除 " 4.00 " (x " = 1.21 坪) = 1.21 坪
 割込 " 3121.94 " (x " = 944.38 坪) = 944.37 坪

この図面等は、土地区画整理事業に関する参考資料として提供しています。
 ○図面等は換地処分時のものであり、現在の状況とは異なる場合があります。
 ○図面等によって、境界等が確定されるものではありません。