

課長	係長	測量士	係
		森	森




(分筆前)
確定面積平面圖 $S = \frac{1}{600}$

ブロック番号 中 3-3 号

新地名 町 丁目

26年7月10日

3-1	3-2
6M	
3-3	3-4
6M	
4-1	4-0
70	

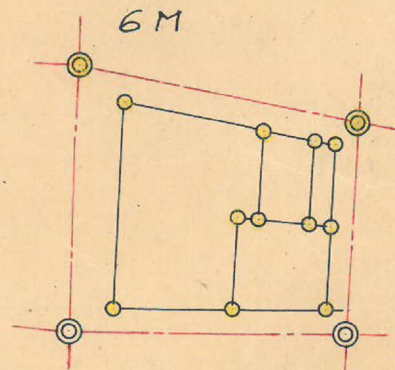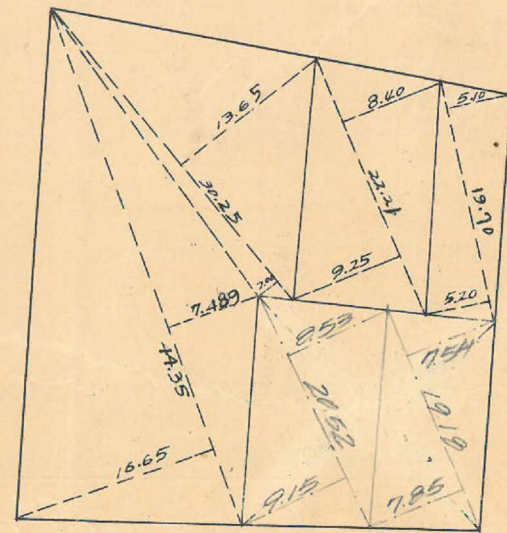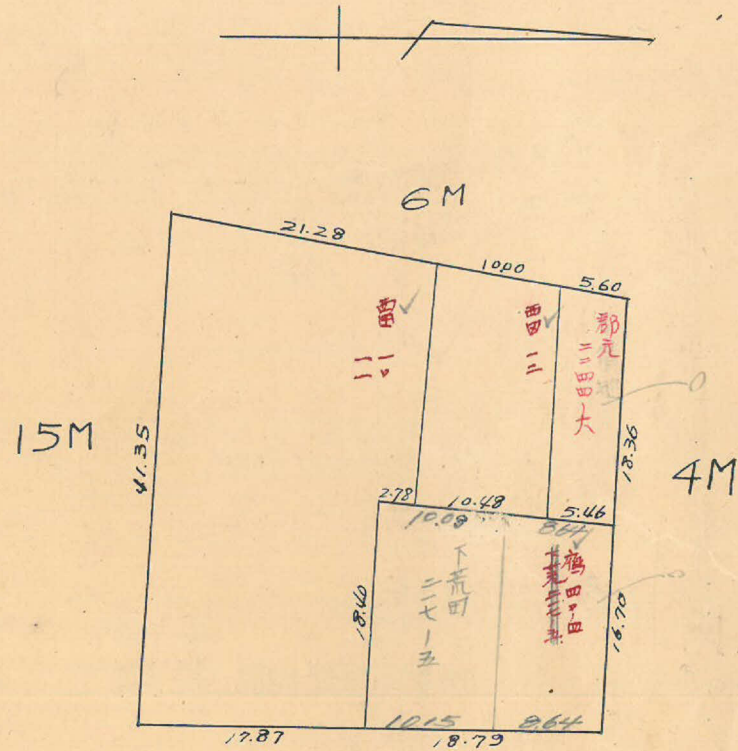

杭川口4


測量士	測量士	測量士	測量士
ラバ	面積計算	杭埋設	測距
	森		

この図面等は、土地区画整理事業に関する参考資料として提供しています。
 ○図面等は換地処分時のものであり、現在の状況とは異なる場合があります。
 ○図面等によって、境界等が確定されるものではありません。

3-3B

トマバ-精度 1/3000

y = (-) 1,500

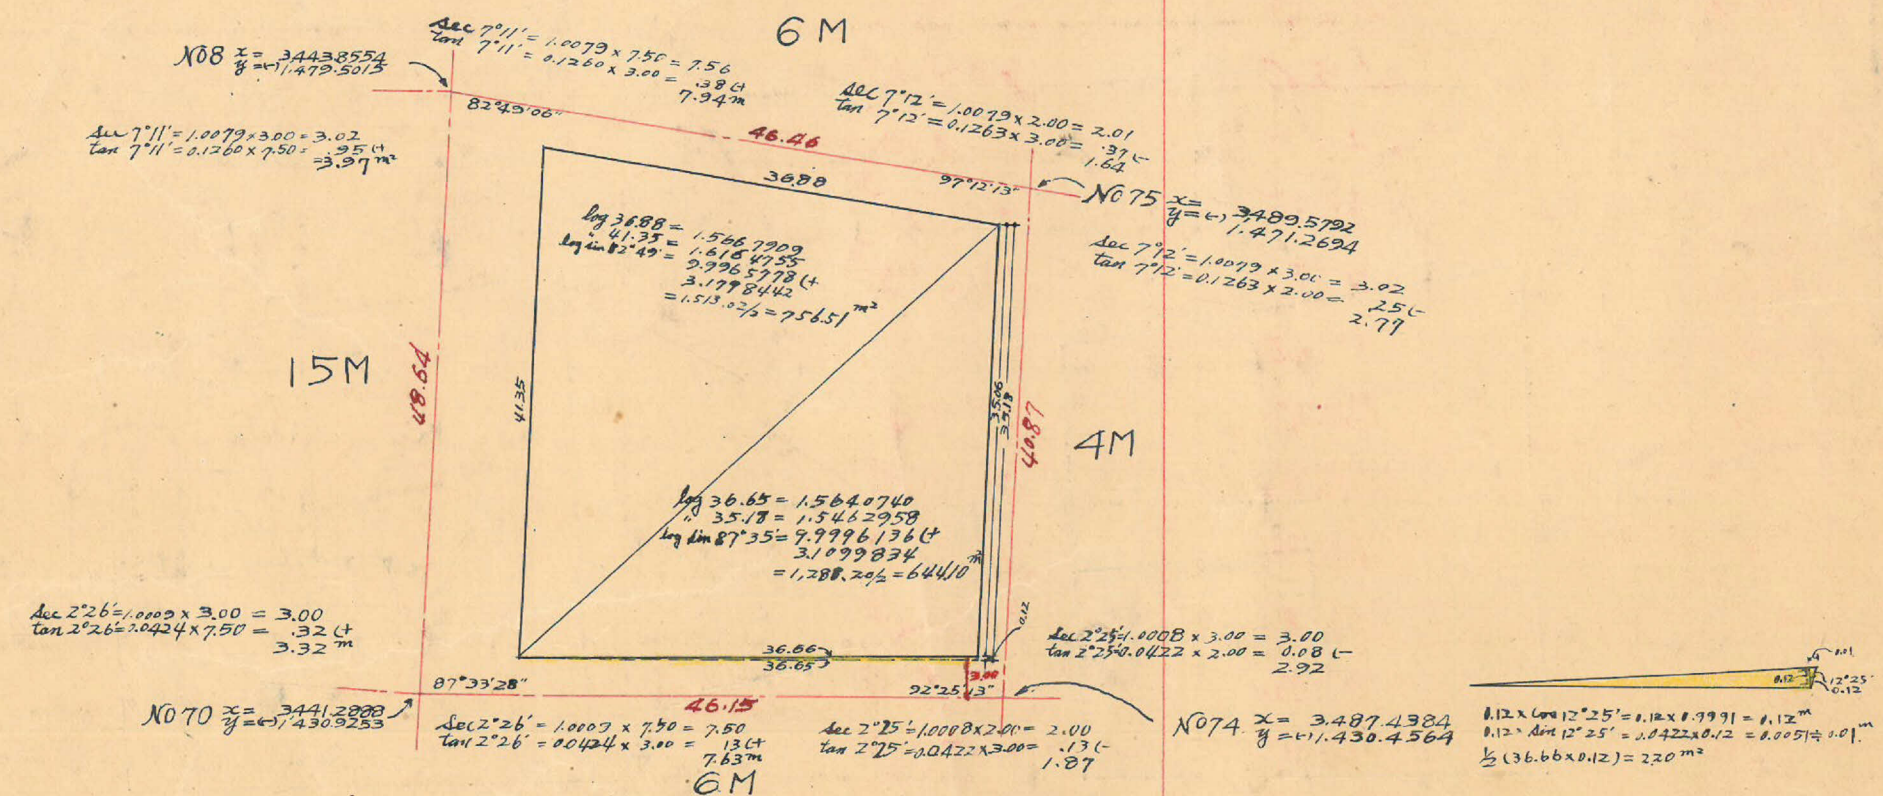

計算面積 $756.51 \text{ m}^2 + 644.10 \text{ m}^2 - 2.20 \text{ m}^2 = 1,398.41 \text{ m}^2$
 剪除 $0.0 \text{ m}^2 = 0.0 \text{ m}^2$
 70.7 $1,398.41 \text{ m}^2 \times 0.3025 = 423.01 \text{ m}^2$
 割込 $1,398.41 \text{ m}^2 = 423.01 \text{ m}^2$

y = (-) 1,200

x = 3,400

x = 3,500

この図面等は、土地区画整理事業に関する参考資料として提供しています。
 ○図面等は換地処分時のものであり、現在の状況とは異なる場合があります。
 ○図面等によって、境界等が確定されるものではありません。