
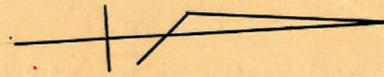


課	長	係	長	測	量	士	係
							森


(分 筆 前)  
 確定面積平面圖  $S = \frac{1}{600}$

ブロック番号 城西 69 号

新地名 町 丁目  
 29 年 9 月 3 日

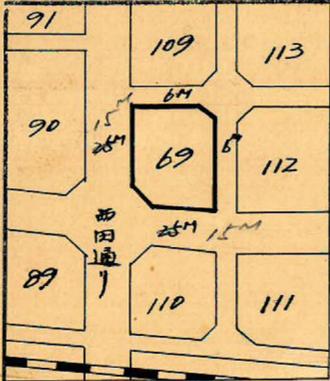


6M

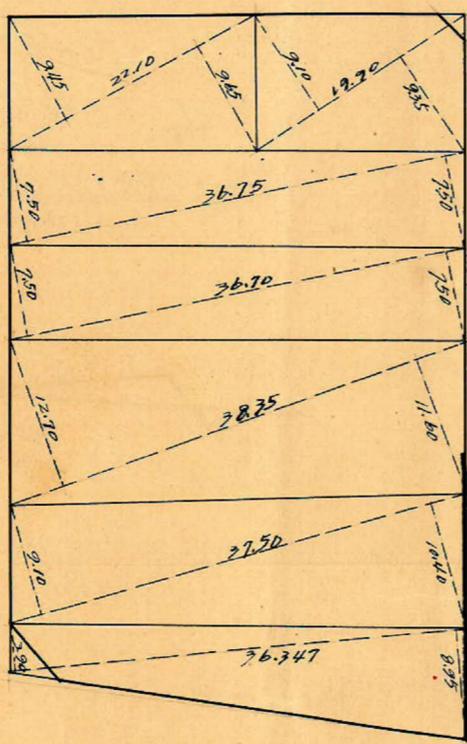


$2.25 \text{ m}^2$   
 $0.68 \text{ 坪}$

$7.95 \text{ m}^2$   
 $2.40 \text{ 坪}$

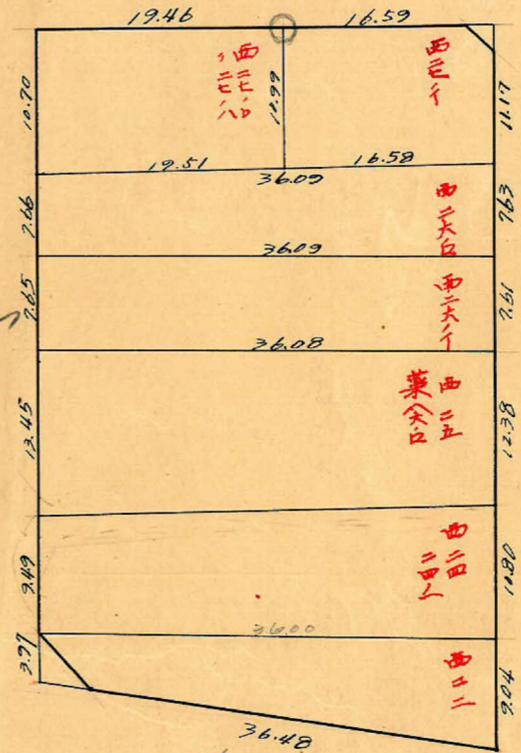

15M  
 25M

6M

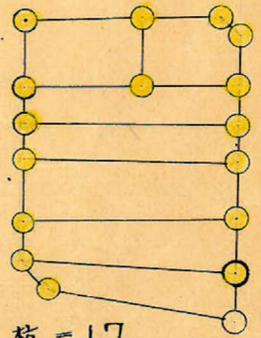

杭=17  
 口=7

この図面等は、土地区画整理事業に関する参考資料として提供しています。  
 ○図面等は換地処分時のものであり、現在の状況とは異なる場合があります。  
 ○図面等によって、境界等が確定されるものではありません。

この図面等は、土地区画整理事業に関する参考資料として提供しています。  
 ○図面等は換地処分時のものであり、現在の状況とは異なる場合があります。  
 ○図面等によって、境界等が確定されるものではありません。

69B  
 トラバ-精度 1/22,000

x=3410

x=3500

$$\sec 0^{\circ}02' (1.0000) \times 7.50 = 7.50$$

$$\tan 0^{\circ}02' (0.0006) \times 7.50 = \frac{0.0045}{7.50m}$$

$$\sec 0^{\circ}03' (1.0000) \times 3.00 = 3.00$$


$$\tan 0^{\circ}03' (0.0005) \times 3.00 = \frac{0.0015}{3.00m}$$

No. 80 x=3457.762  
 y=-7.651.398

No. 81 x=3499.253  
 y=-1.649.092


$$\sec 0^{\circ}02' (1.0000) \times 3.00 = 3.00$$

$$\tan 0^{\circ}02' (0.0006) \times 7.50 = \frac{0.0045}{3.00}$$

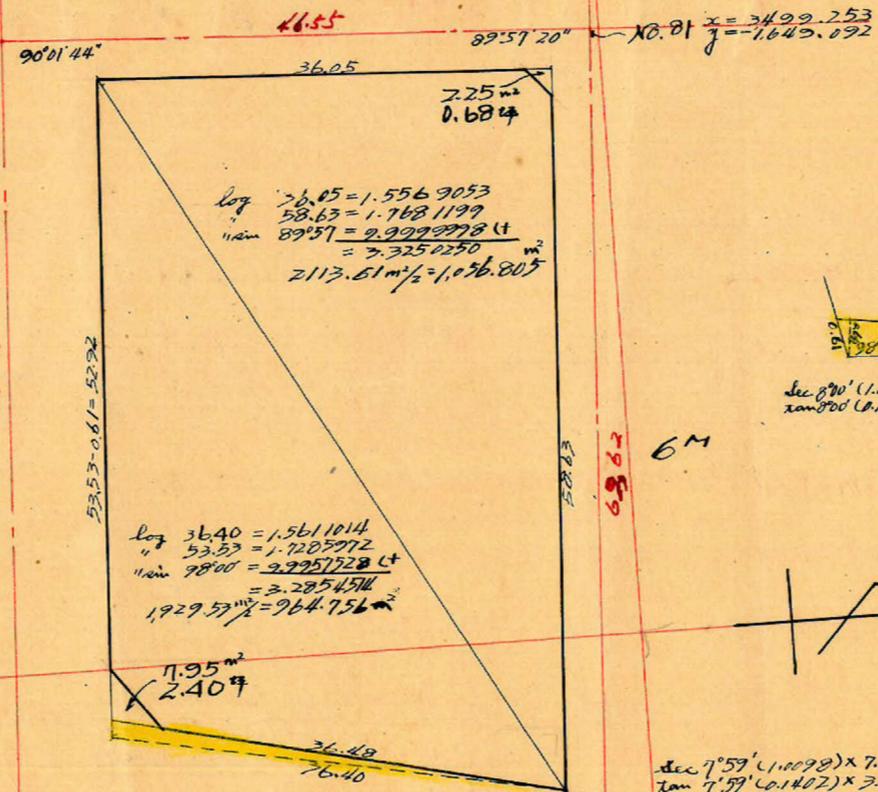

log 36.05 = 1.5569053  
 log 58.63 = 1.7681199  
 diff 89°57' = 2.9999998 ct  
 = 2.3250250  
 2113.61 m<sup>2</sup> = 1.056.805

log 36.40 = 1.5611014  
 log 53.57 = 1.7285972  
 diff 98°00' = 2.9957528 ct  
 = 2.2854511  
 1929.57 m<sup>2</sup> = 964.756

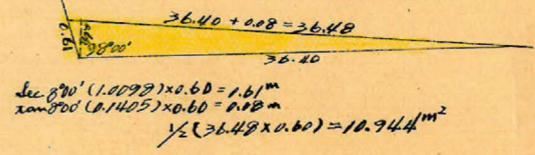

sec 8°00' (1.0098) x 0.60 = 0.61m  
 tan 8°00' (0.1405) x 0.60 = 0.08m  
 1/2 (36.40 x 0.60) = 10.944 m<sup>2</sup>

y=-1,600

$$\sec 8^{\circ}00' (1.0098) \times 7.50 = 7.57$$

$$\tan 8^{\circ}00' (0.1405) \times 7.50 = \frac{1.054}{6.72m}$$

$$\sec 7^{\circ}59' (1.0098) \times 7.50 = 7.57$$

$$\tan 7^{\circ}59' (0.1402) \times 7.50 = \frac{1.054}{7.99m}$$

No. 86 x=3449.592  
 y=-1.588.427

No. 84 x=3495.450  
 y=-1.579.560

$$\sec 7^{\circ}59' (1.0098) \times 3.00 = 3.03$$

$$\tan 7^{\circ}59' (0.1402) \times 7.50 = \frac{1.054}{4.00m}$$

合計面積 1056.805 + 964.765 - 1094.4 = 2010.63 = (x 0.3025 = 608.21坪) = 608.19坪  
 剪除面積 = 3.08坪  
 割込面積 = 605.10坪