



課長	係長	測量士	係

(分筆前)
確定面積平面圖 $S = \frac{1}{600}$





ブロック番号 城西 109 号

新地名 町 丁目

昭和27年9月16日

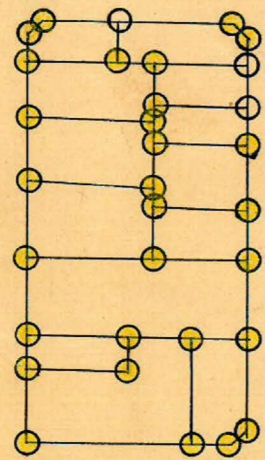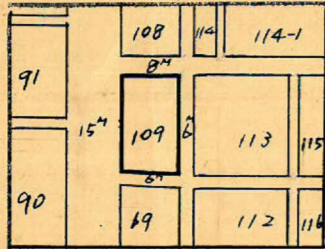

杭32口13

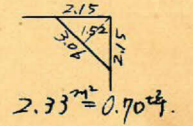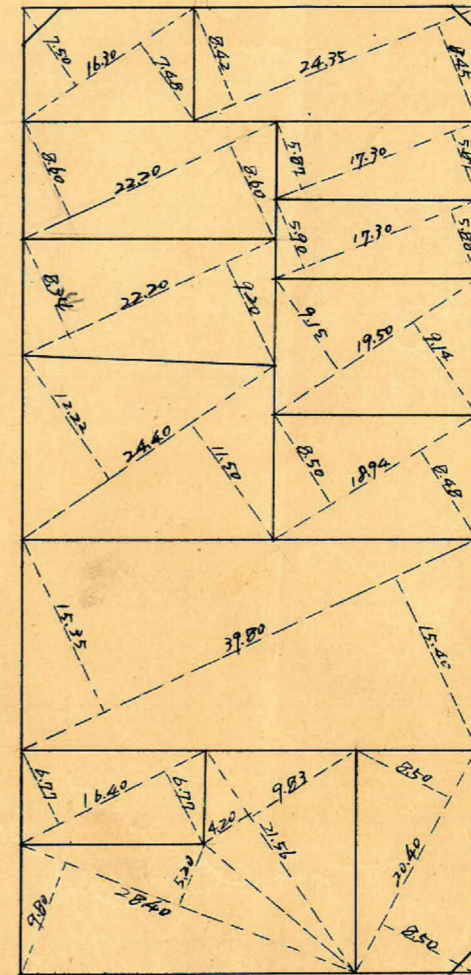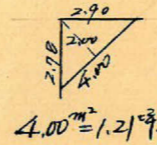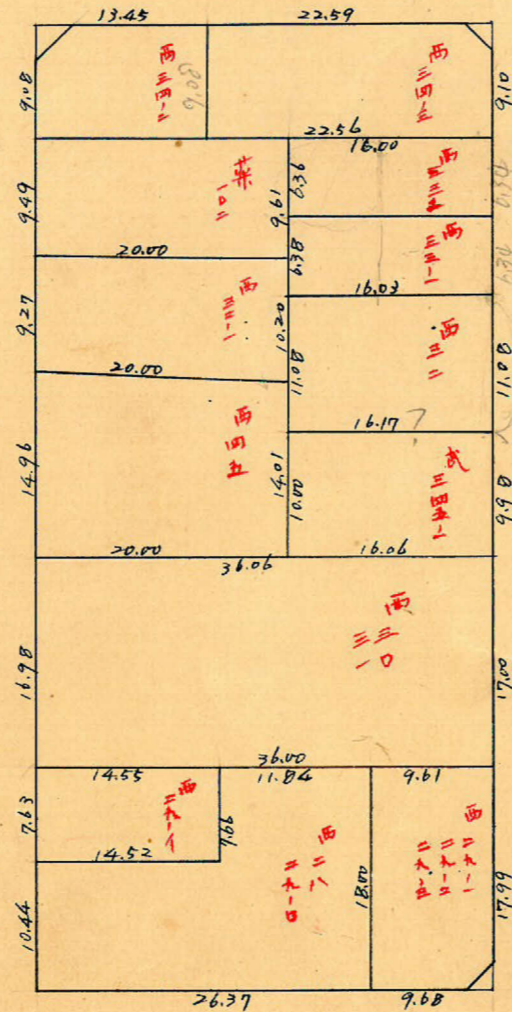

2.25m² = 0.68坪



この図面等は、土地区画整理事業に関する参考資料として提供しています。
○図面等は換地処分時のものであり、現在の状況とは異なる場合があります。
○図面等によって、境界等が確定されるものではありません。

