

課長	係長	測量士	係



(分筆前)
確定面積平面圖 $S = \frac{1}{600}$

ブロック番号 城西

74号

新地名 田町 丁目

昭和32年10月14日

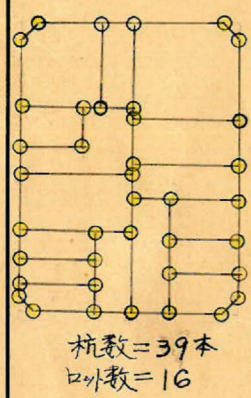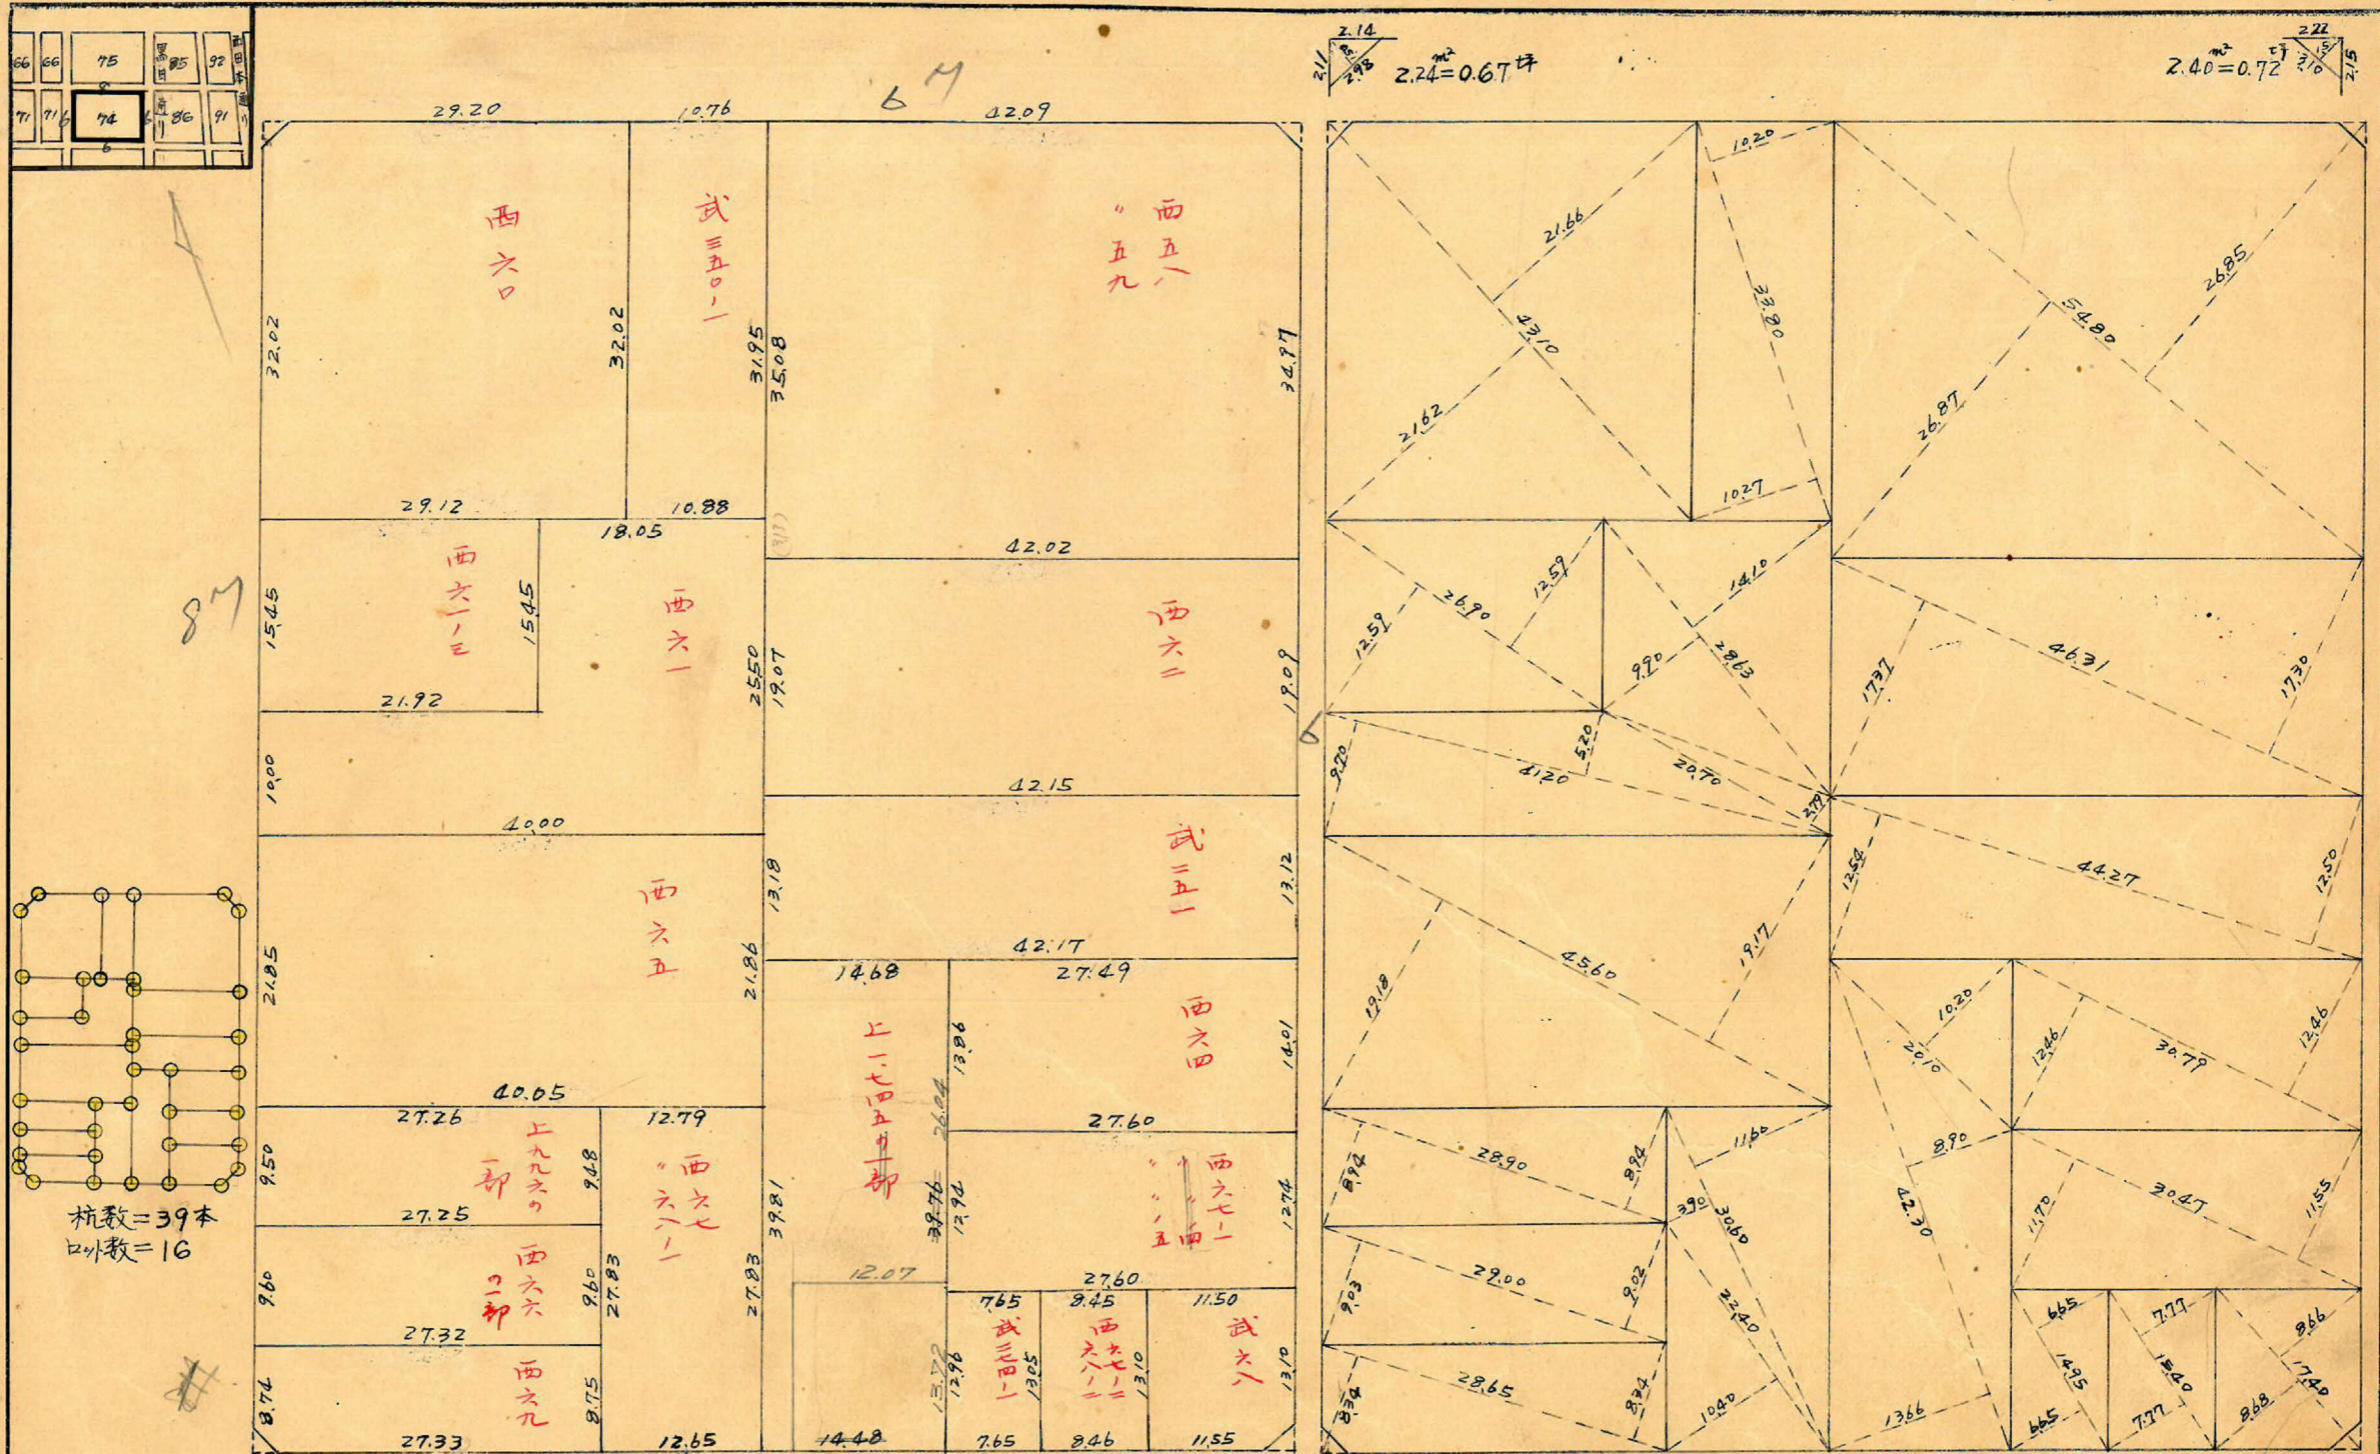


この図面等は、土地区画整理事業に関する参考資料として提供しています。
 ○図面等は換地処分時のものであり、現在の状況とは異なる場合があります。
 ○図面等によって、境界等が確定されるものではありません。

$2.15 = 0.65$ 坪

$2.05 = 0.86$ 坪

この図面等は、土地区画整理事業に関する参考資料として提供しています。
 ○図面等は換地処分時のものであり、現在の状況とは異なる場合があります。
 ○図面等によって、境界等が確定されるものではありません。

74 Block
 トラバ-精度 = $\frac{1}{22,000}$
 S = $\frac{1}{600}$

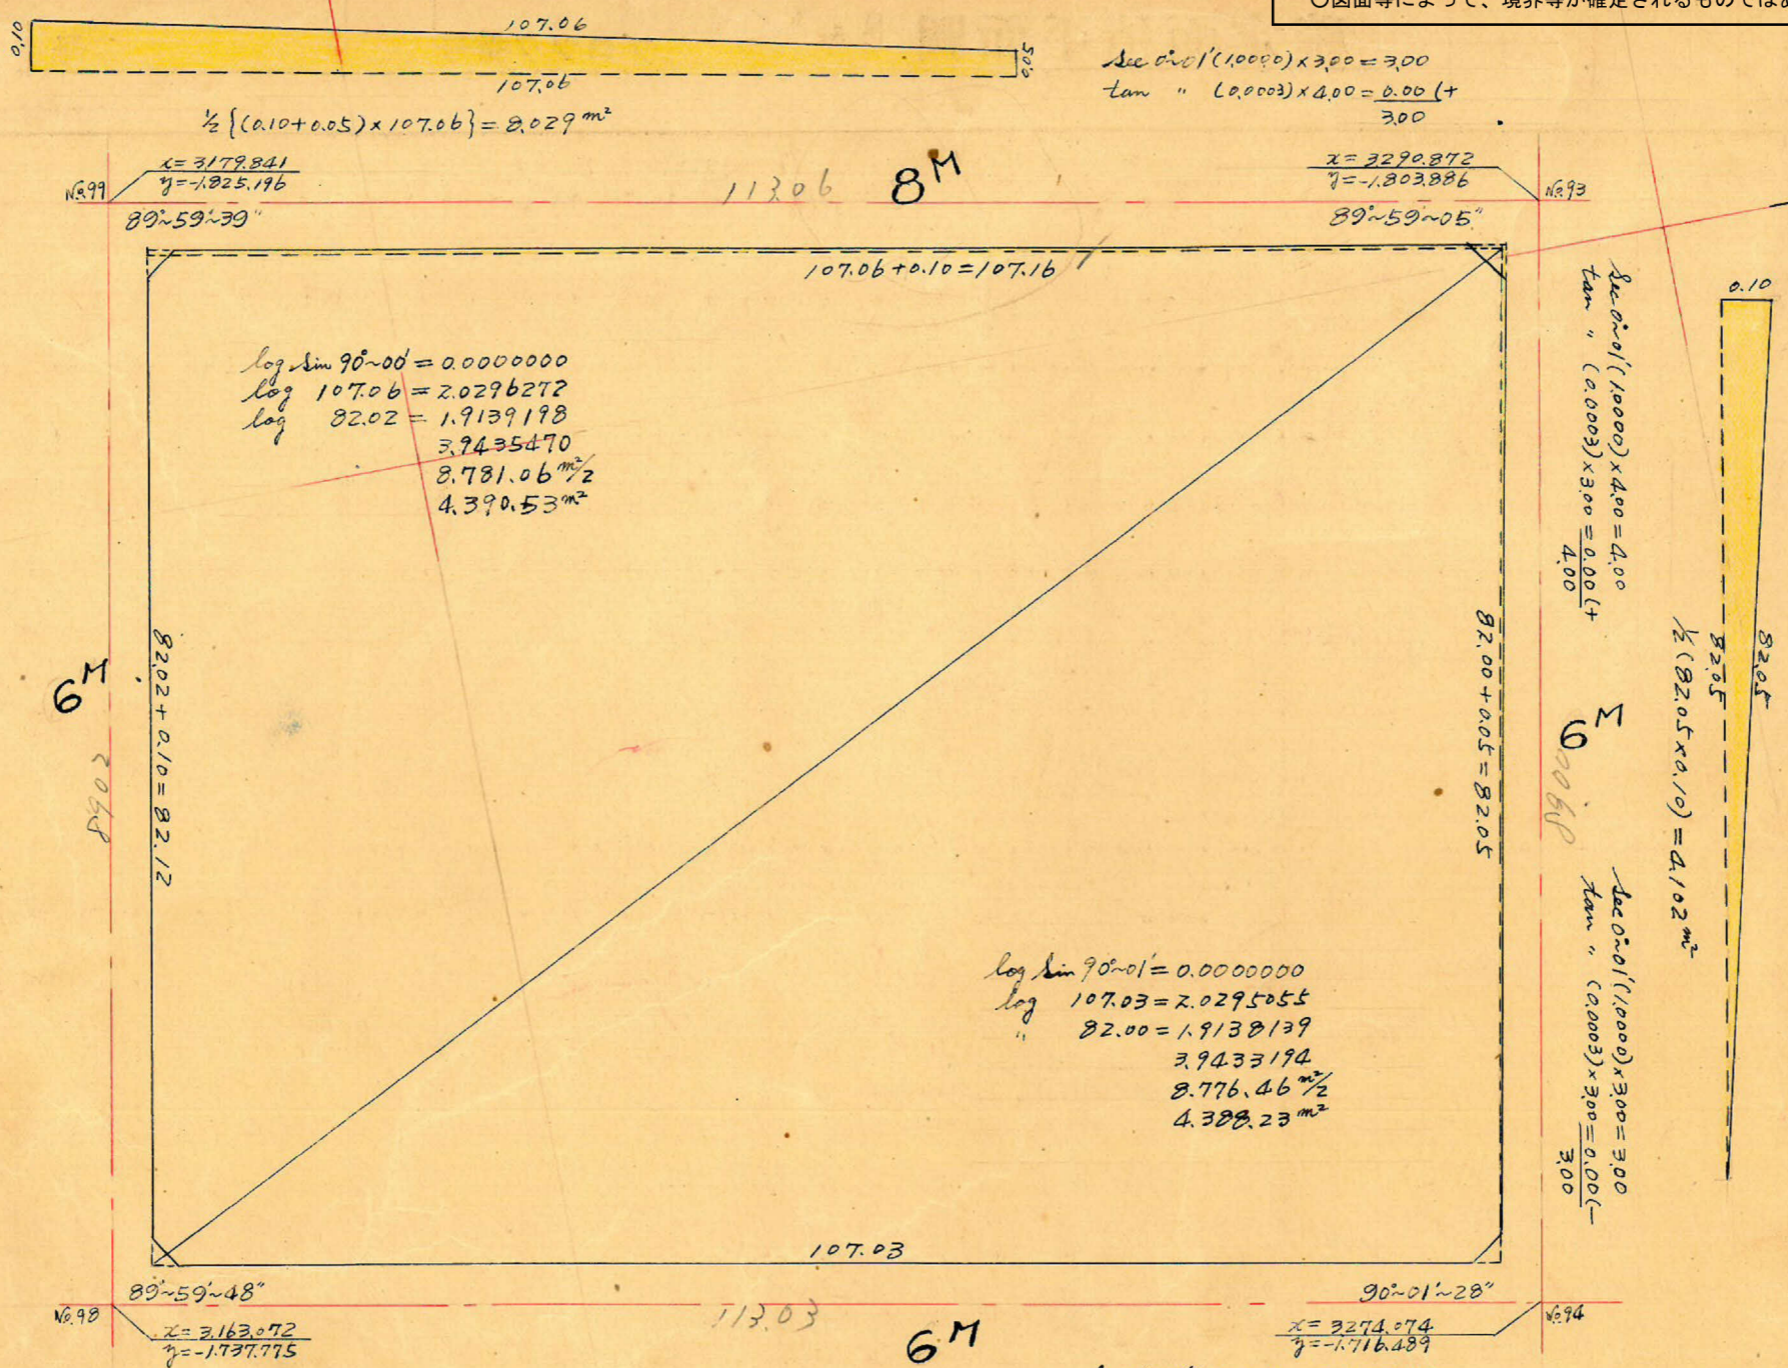

合計面積 $4390.53 + 4388.23 + 8.03 + 4.10 = 8790.89 \text{ m}^2$
 剪除面積 $2.15 + 2.85 + 2.24 + 2.40 = 9.64 \text{ m}^2$
 割込面積 $8790.89 - 9.64 = 8781.25 \text{ m}^2$

$8790.89 \times 0.3025 = 2659.24$
 $2659.24 - 2.90 = 2656.25$

$y = -1.800$

$y = -1.700$

$x = 3.200$

$x = 3.300$