


課長	係長	測量士	係

(分筆前)
確定面積平面圖 $S = \frac{1}{600}$

ブロック番号 城西 71 号



新地名 町 丁目

27年9月4日

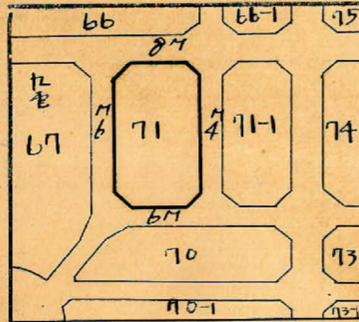

2.15
2.30 m²
0.624



2.25 m²
0.624

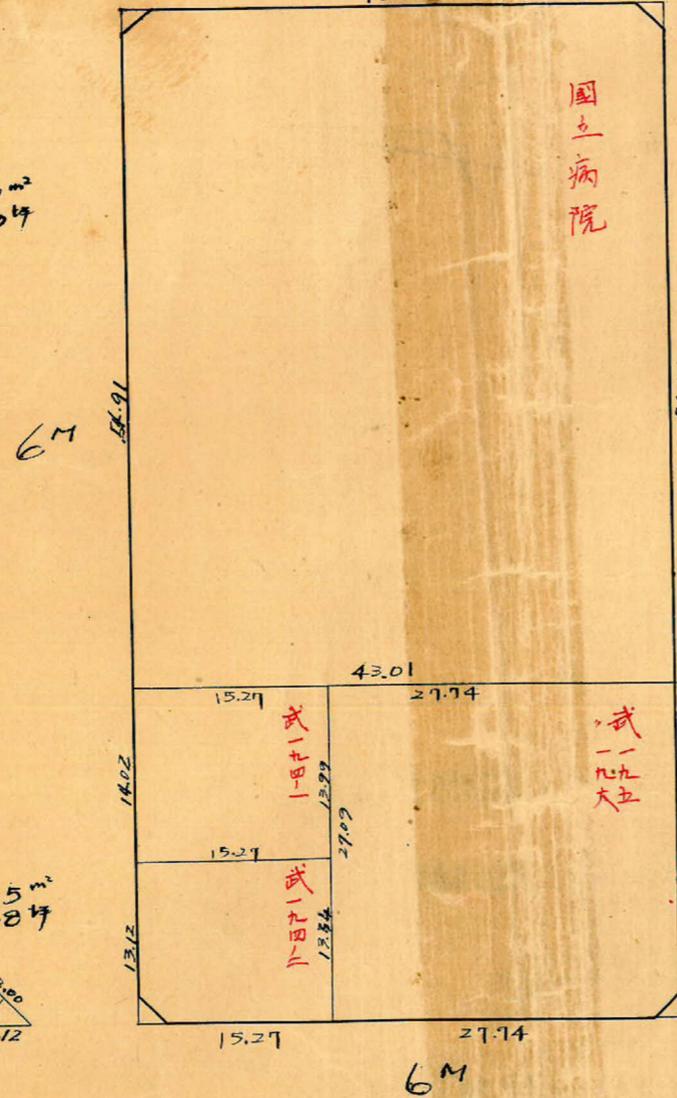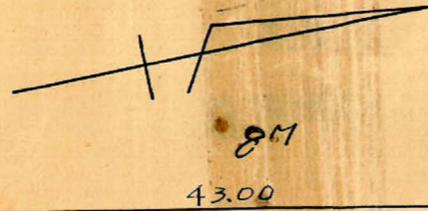

2.12
2.25 m²
0.624

4M


2.25 m²
0.624

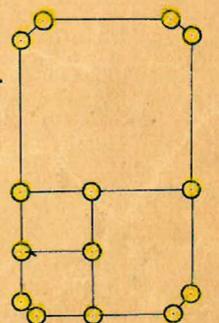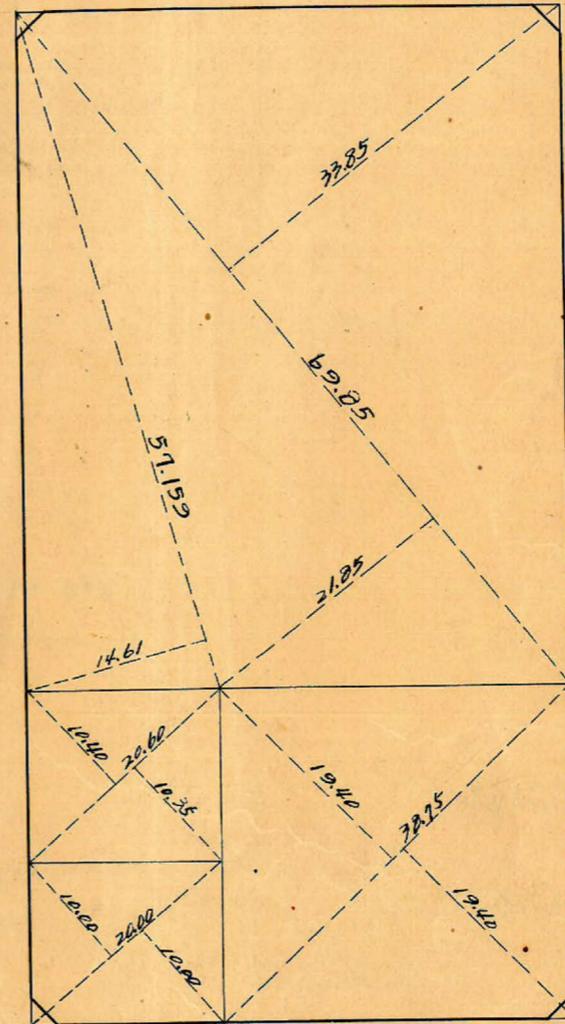

杭=14
R=4

この図面等は、土地区画整理事業に関する参考資料として提供しています。
○図面等は換地処分時のものであり、現在の状況とは異なる場合があります。
○図面等によって、境界等が確定されるものではありません。

71B
 トラバ-精度 1/2000

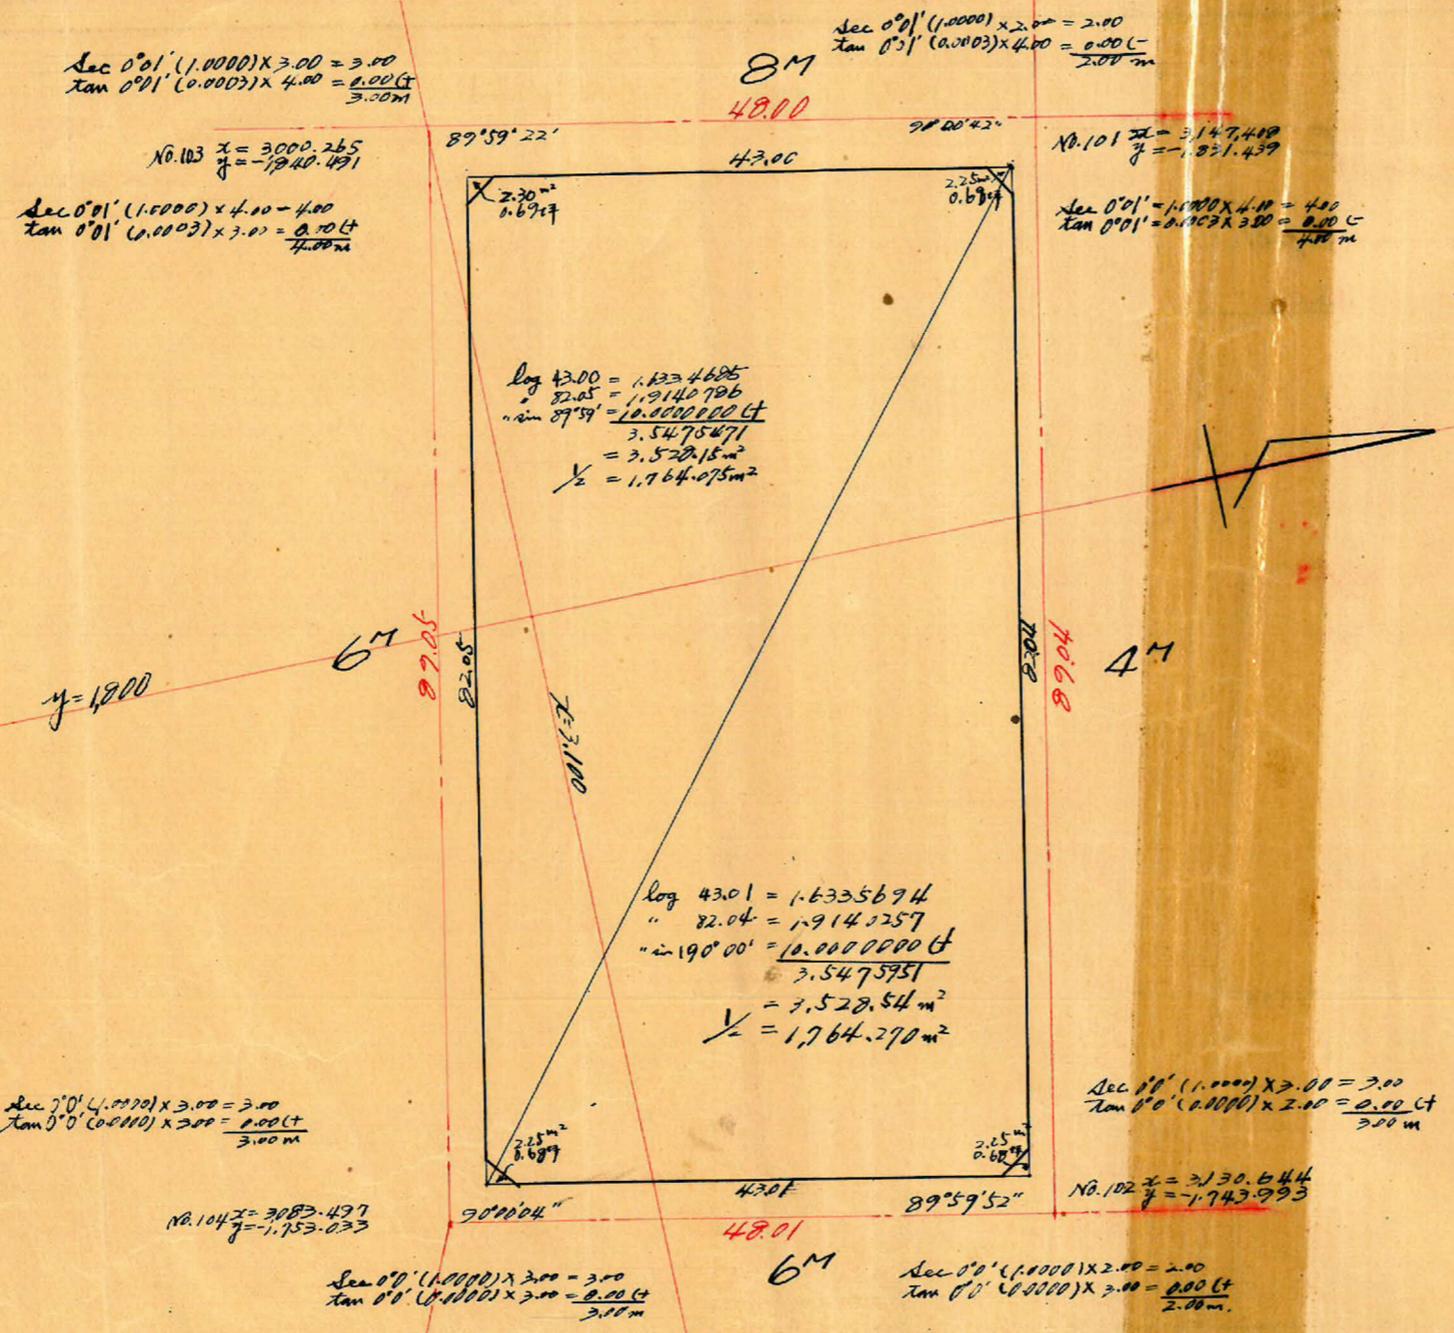

合計面積 $1764.075 + 1764.270 = 3528.35 = (43025 - 1.067.74) = 1067.31 \text{ 坪}$
 剪除面積 $= 2.73 \text{ 坪}$
 割込面積 $= 1064.58 \text{ 坪}$

この図面等は、土地区画整理事業に関する参考資料として提供しています。
 ○図面等は換地処分時のものであり、現在の状況とは異なる場合があります。
 ○図面等によって、境界等が確定されるものではありません。

y=1,700