






課長 係長 測量士 係

この図面等は、土地区画整理事業に関する参考資料として提供しています。
 ○図面等は換地処分時のものであり、現在の状況とは異なる場合があります。
 ○図面等によって、境界等が確定されるものではありません。

(分筆前) 確定面積平面図 $S = \frac{1}{600}$

ブロック番号 城西 79 号

新地名 町 丁目
 年 月 日

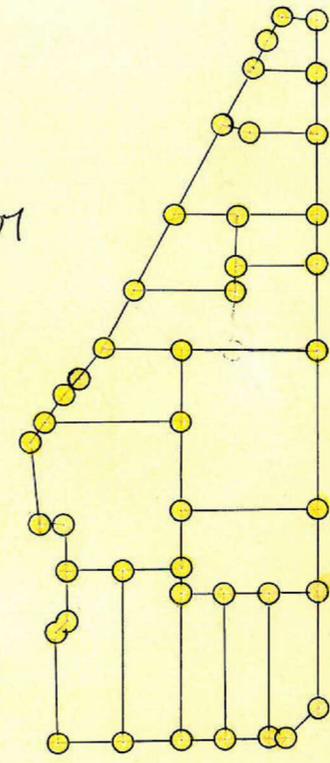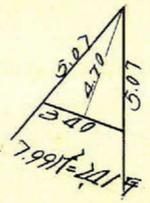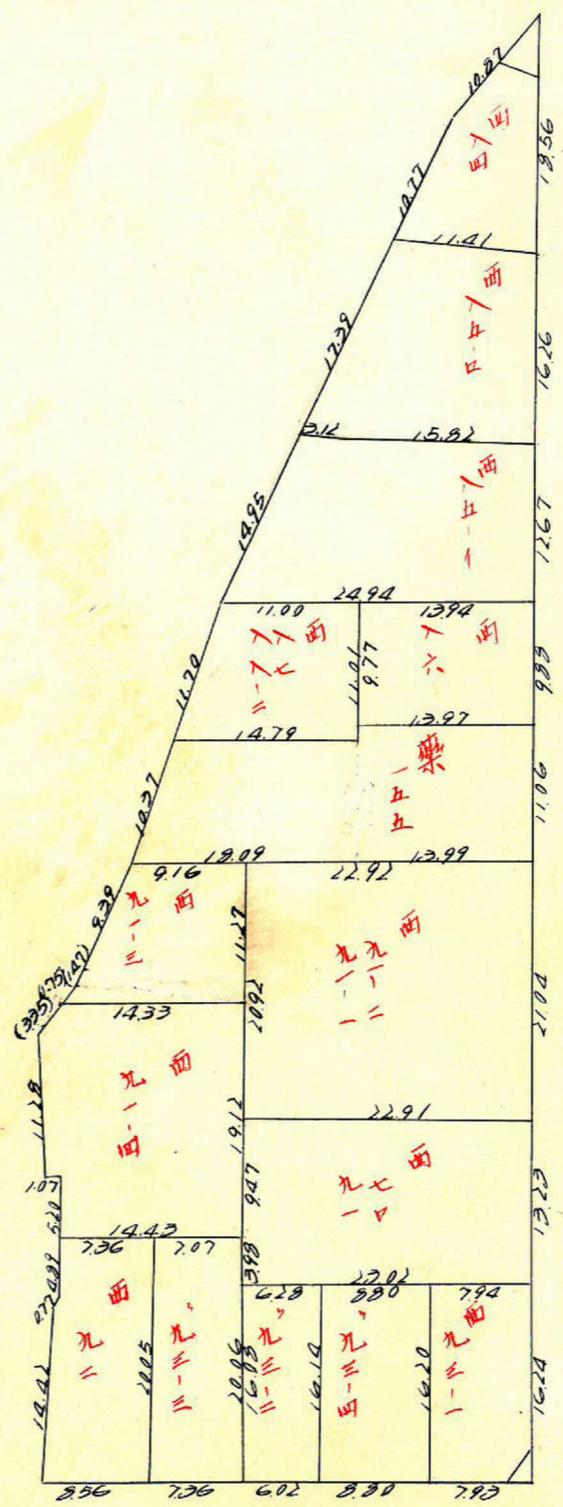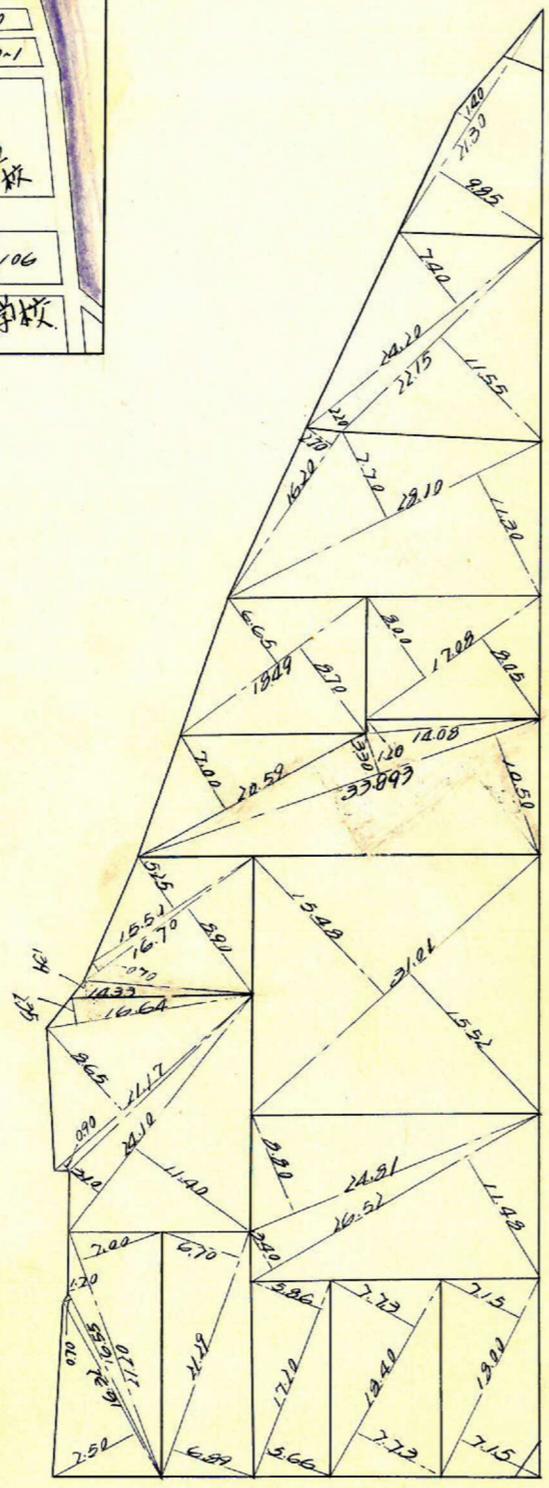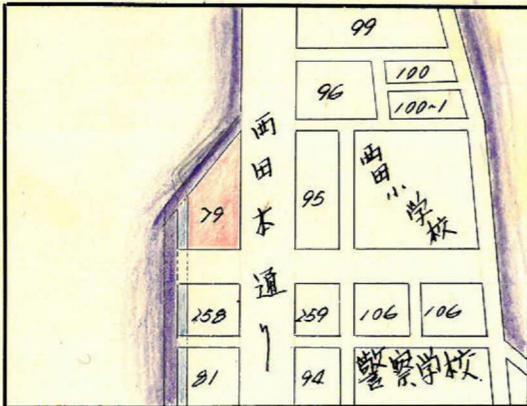


口15. 杭47

この図面等は、土地区画整理事業に関する参考資料として提供しています。

○図面等は換地処分時のものであり、現在の状況とは異なる場合があります。

○図面等によって、境界等が確定されるものではありません。

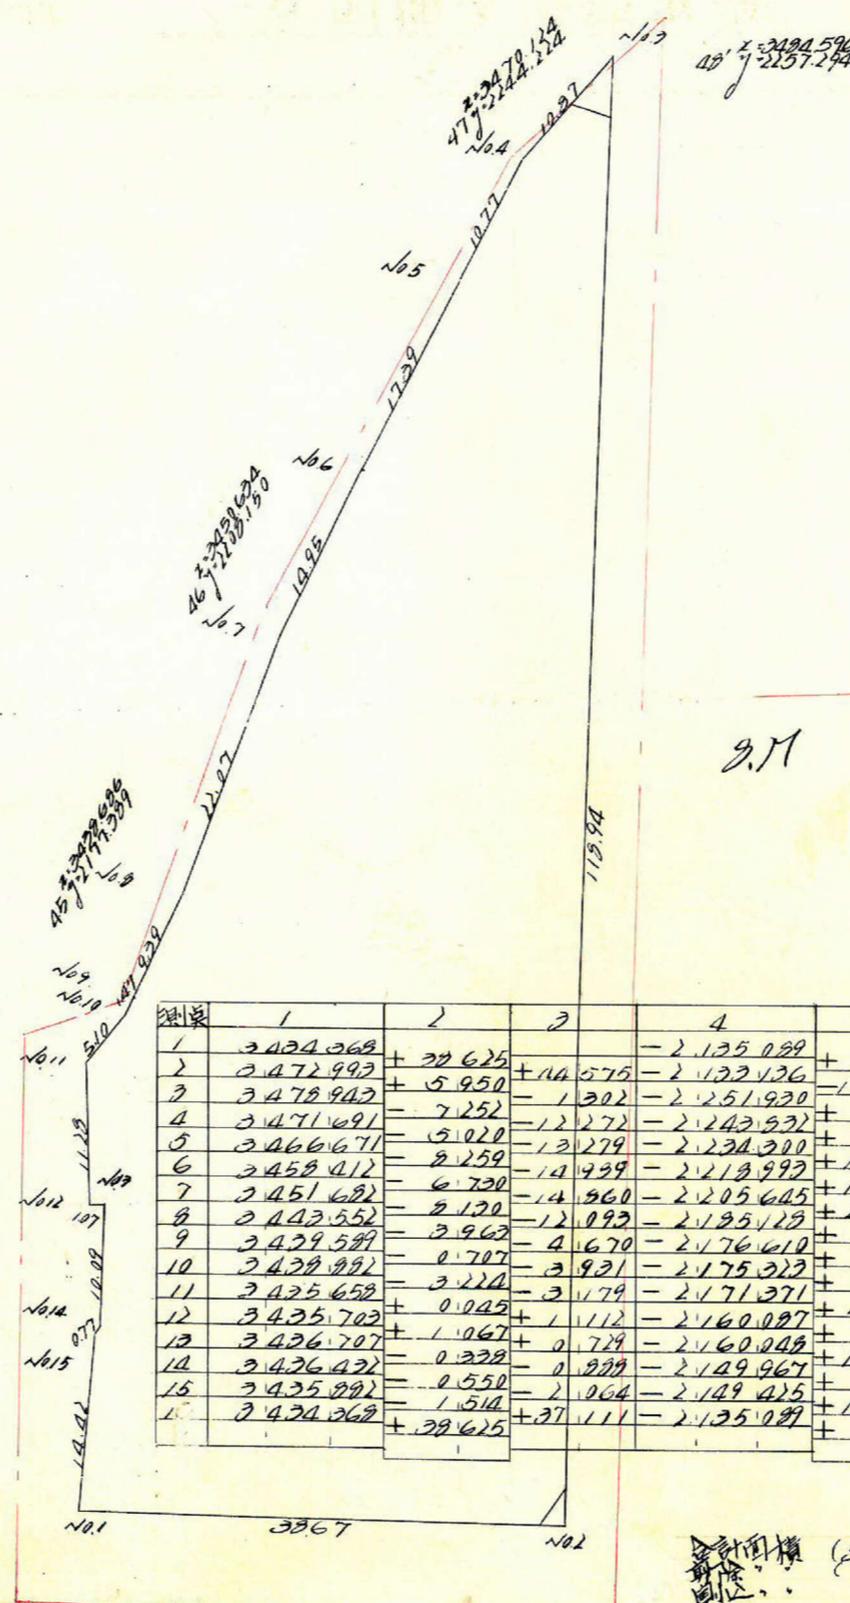

区画	1	2	3	4	5	6	7	8
1	3434.368	+ 32.625		- 2.135.089	+ 1.953			
2	3472.992	+ 5.950	+ 14.575	- 2.132.136	- 118.794	- 116.841	- 95.084.537	- 1405.787.975
3	3478.943	- 7.252	- 1.302	- 2.251.930	+ 2.098	+ 110.696	+ 2.932.012	+ 385.105.074
4	3471.691	+ 5.020	- 12.272	- 2.243.532	+ 9.532	+ 17.620	+ 27.536.306	+ 61.205.912
5	3466.671	- 2.259	- 13.279	- 2.234.300	+ 15.207	+ 24.834	+ 29.669.269	+ 86.108.640
6	3458.412	- 6.720	- 14.939	- 2.218.992	+ 12.348	+ 28.655	+ 33.260.486	+ 99.100.795
7	3451.682	- 2.120	- 14.860	- 2.205.645	+ 20.517	+ 22.865	+ 32.775.884	+ 116.891.210
8	3443.552	- 3.962	- 12.092	- 2.185.128	+ 2.512	+ 29.035	+ 26.424.752	+ 99.982.522
9	3439.589	- 0.707	- 3.931	- 2.176.610	+ 1.287	+ 4.885	+ 10.164.768	+ 33.725.170
10	3438.882	- 3.224	- 3.931	- 2.175.322	+ 2.952	+ 5.239	+ 8.551.194	+ 18.016.302
11	3425.658	+ 0.045	- 3.179	- 2.171.371	+ 15.236	+ 15.236	+ 6.902.788	+ 52.345.685
12	3435.703	+ 1.067	+ 1.112	- 2.160.087	+ 11.284	+ 11.322	+ 2.402.016	+ 33.902.465
13	3426.707	+ 0.328	+ 0.729	- 2.160.048	+ 0.039	+ 10.120	+ 1.574.674	+ 34.780.112
14	3426.432	- 0.550	- 0.888	- 2.149.967	+ 10.081	+ 10.623	+ 1.909.170	+ 36.505.217
15	3425.892	+ 1.514	- 2.064	- 2.149.425	+ 0.542	+ 10.878	+ 4.426.412	+ 51.119.052
16	3424.368	+ 32.625	+ 37.111	- 2.135.089	+ 1.953	+ 16.289	+ 29.225.287	+ 55.942.420
							6266.5280	= 2133.27M ²

計面積 (2133.27) × 0.3025 = 947.817
 947.71
 7.23
 944.48

15.M

126 3426.639
 2125.639

2400

2418.340
 2128.860

1=2200