





課長	係長	測量士	係

(分 筆 前)
 確定面積平面図 $S = \frac{1}{600}$

ブロック番号 城西 258 号

新地名 町 丁目
 年 月 日


	79	95	西田小学校	
	258	259	106	
	81	94	警察学校	
75-2	84	88	93	
75-1			107	
75	85	92	108	114

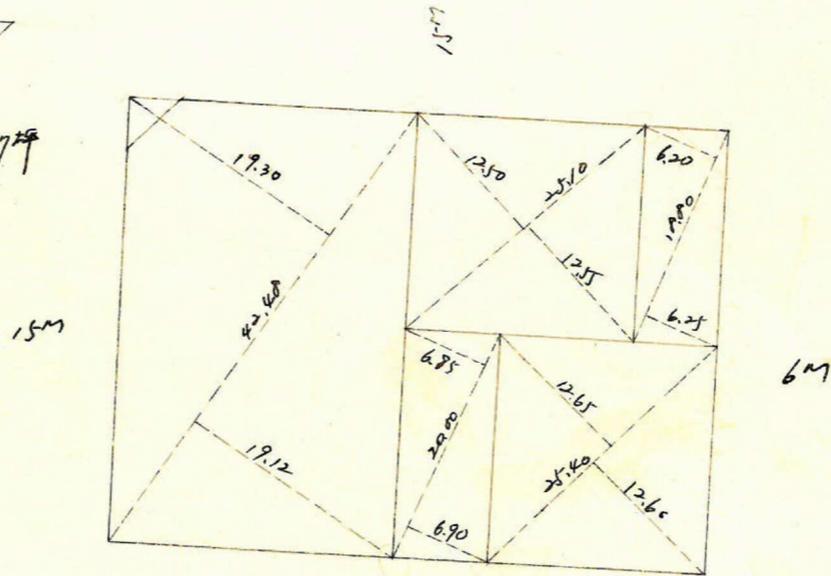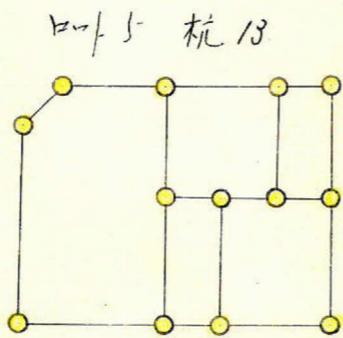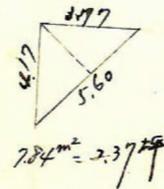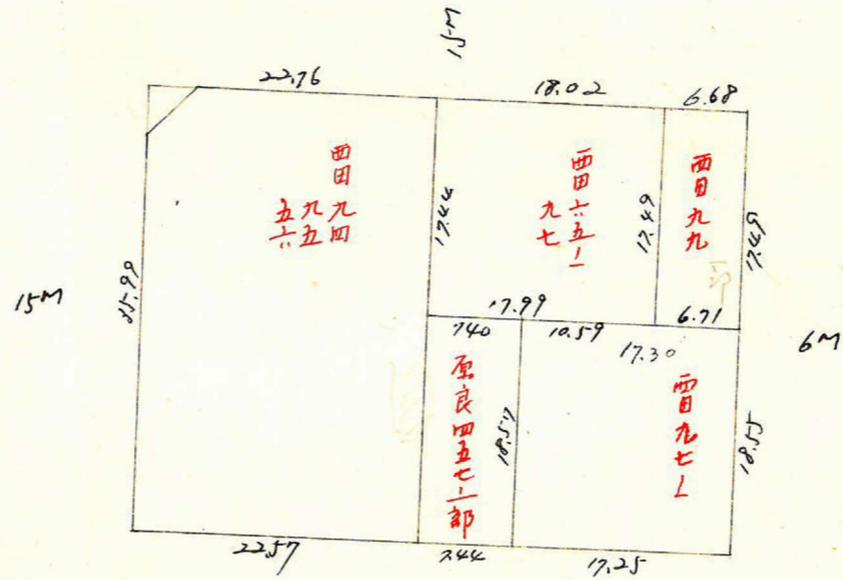

この図面等は、土地区画整理事業に関する参考資料として提供しています。
 ○図面等は換地処分時のものであり、現在の状況とは異なる場合があります。
 ○図面等によって、境界等が確定されるものではありません。

城面 258 7112.77

縮尺 1/600

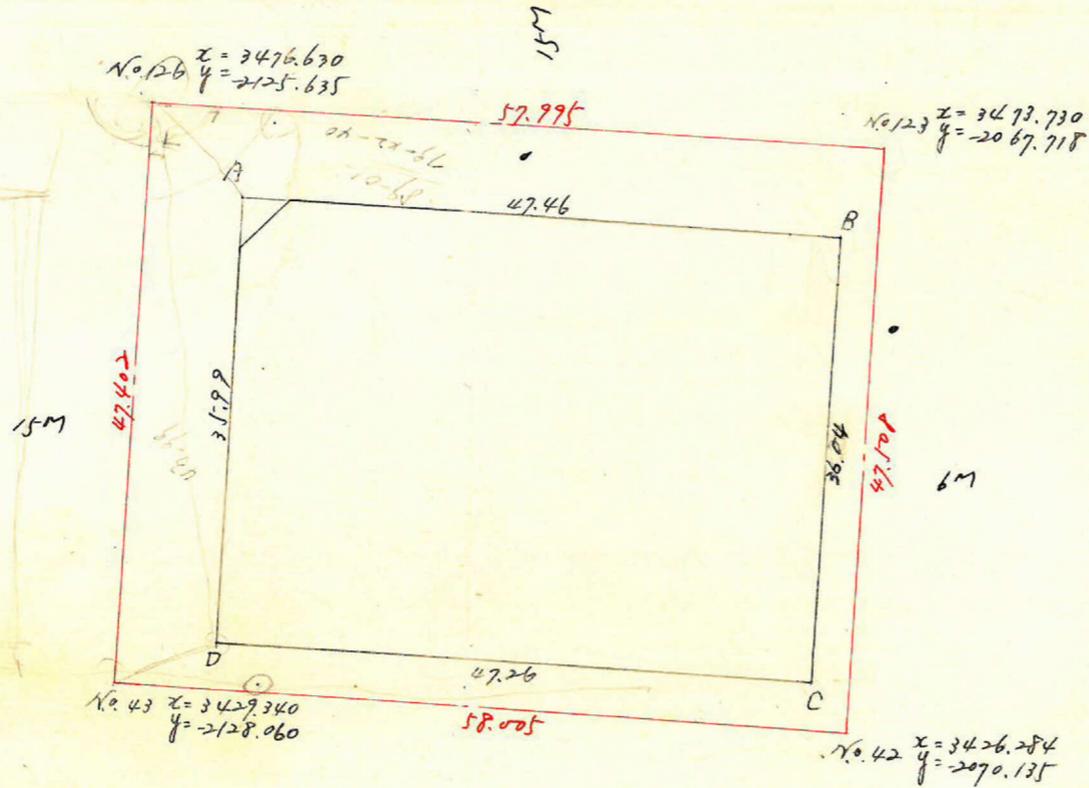

測点	x		y		倍面積	倍面積
A	3468.738		-2118.309			
B	3466.355	+ 2.383	-2070.909	-47.400	-45.554	-77481.4874
C	3430.358	+ 35.997	-2072.755	+ 1.846	+ 49.040	-69576.1671
D	3422.788	- 2.430	-2119.949	+ 47.194	+ 45.554	+ 81363.6426
A	3468.738	- 35.950	-2118.309	- 1.640	-49.040	+ 71105.2782
		+ 2.383		-47.400		-170106.9115
Σ					+ 3411.2663	- 3411.2663

x=3400

$\frac{1}{2} = 1705.63 \text{ m}^2$

合計面積 $1705.63 \text{ m}^2 \times (0.3025 = 515.95 \text{ 坪}) \div 515.93 \text{ 坪}$
 削除" $284 \text{ m}^2 \times (0.3025 = 237 \text{ 坪}) = 237 \text{ 坪}$
 割上: 513.56 坪

この図面等は、土地区画整理事業に関する参考資料として提供しています。
 ○図面等は換地処分時のものであり、現在の状況とは異なる場合があります。
 ○図面等によって、境界等が確定されるものではありません。